


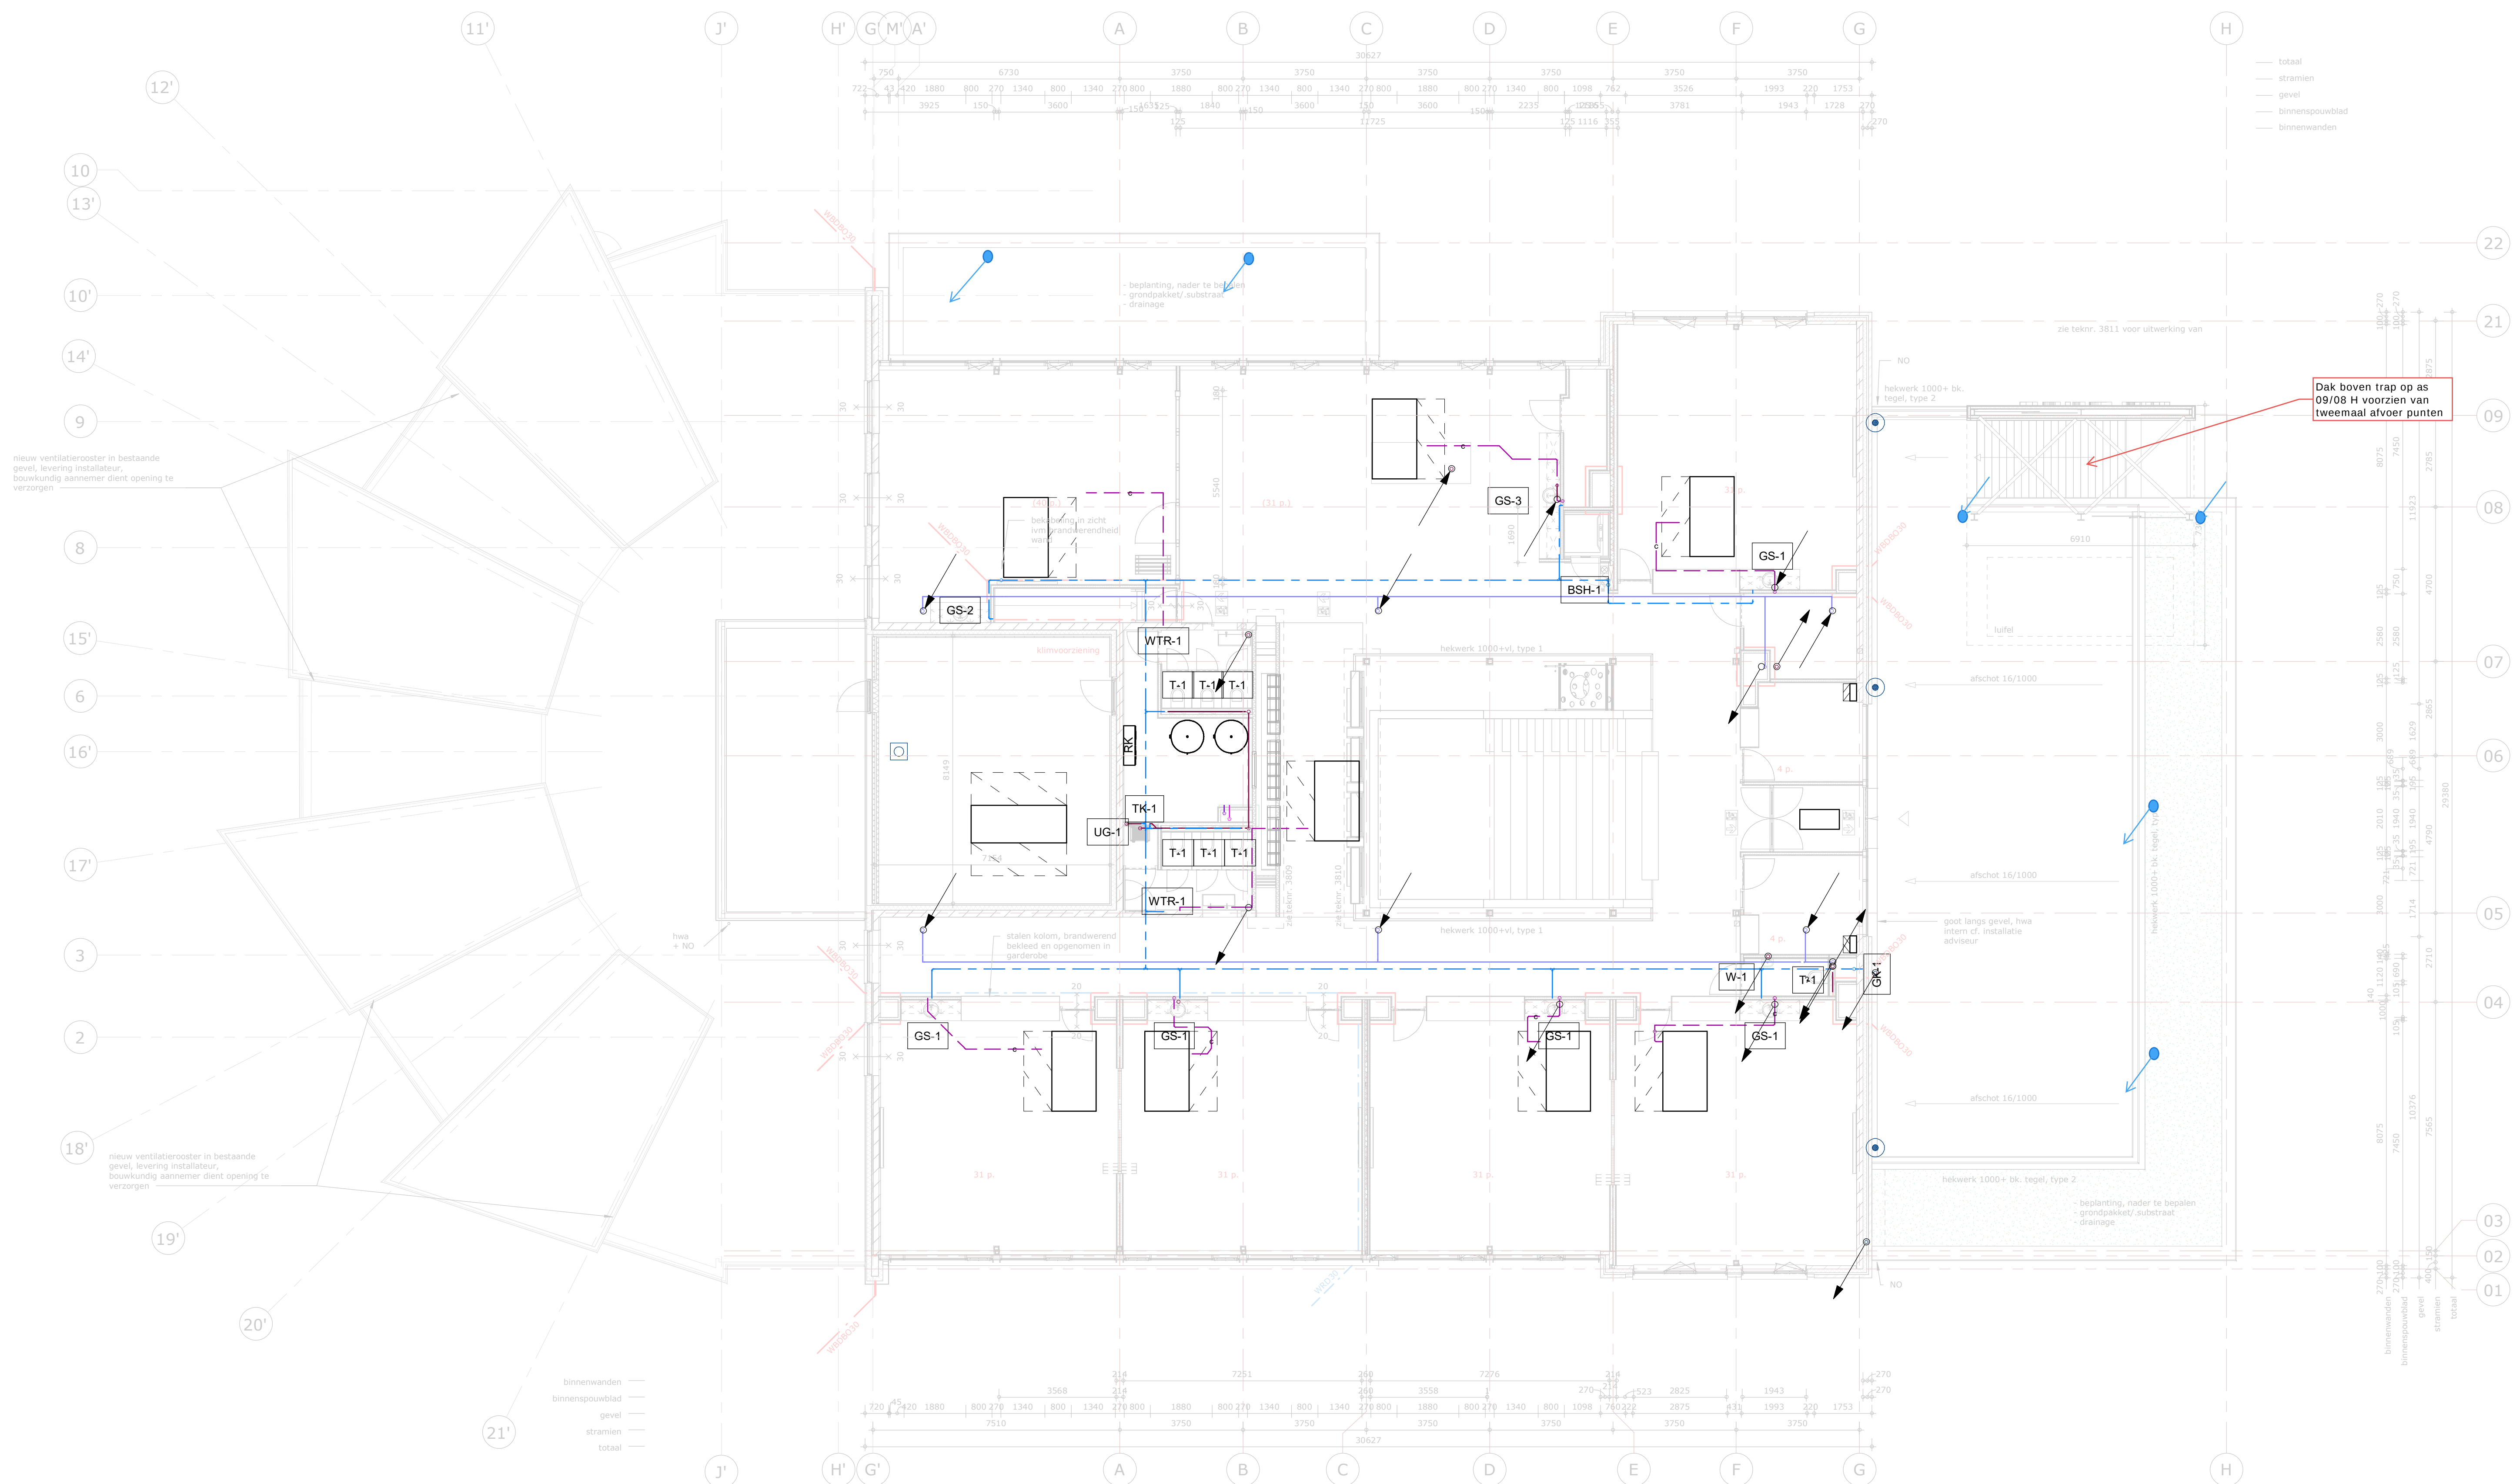

SYMBOLEN

VLOERPUT
TRADITIONELE HWA-TRECHTER
PLUIJA-TRECHTER
STADSUITLOOP, HWA TRADITIONEEL

BEVOOGL

vwa WVA-LEIDING
c CONDENSATIELEIDING
hwa HWA-LEIDING, TRADITIONEEL
pluvia HWA-LEIDING, PLUIJA
* TER PLAATSE VAN OVERGANG NAAR TERREINLEIDING: FLEXIBEL ZETTINGSTUK MET ONTSTOPPINGSSTUK TOEPASSEN

OPMERKING:
Ter plaatse van alle brand-, en rookschelingen dienen brandwerende voorzieningen in en om de technische installaties te worden voorzien gelijk aan het WBSO van de scheidingconstructie

Verklaring sanitair codes opgenomen in bijlagen sanitairtijst

Bijlage bij NOTA 2 IKC de BRINK
d.d. 21-07-2023