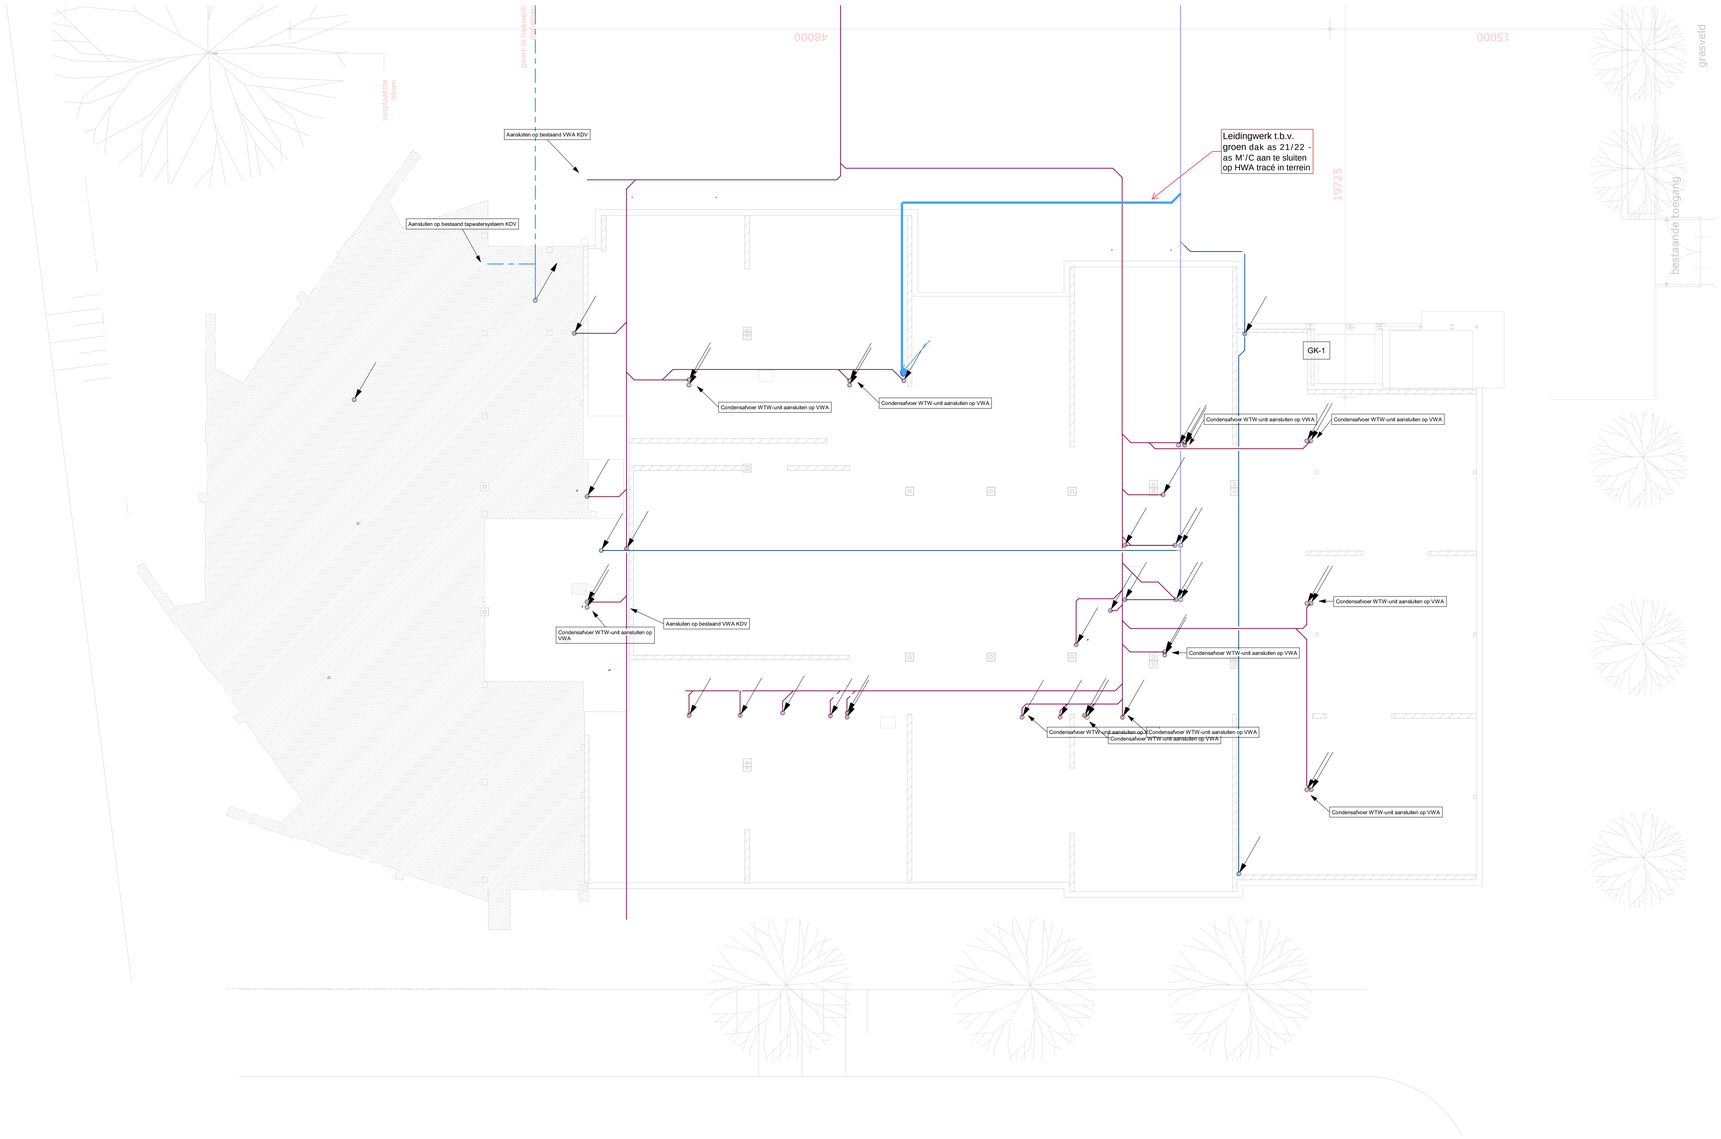

Detail Fundering afvoeren

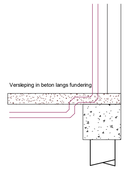

Waar # op plattegrond is aangegeven
geldt bovenstaand principe

SYMBOLEN

- VLOERPUT
- TRADITIONELE HWA-TRECHTER
- PLUVIA-TRECHTER
- STADSUITLOOP, HWA TRADITIONEEL

RENVOOI

- vwa — VWA-LEIDING
- c — CONDENSAFVOER LEIDING
- hwa — HWA-LEIDING, TRADITIONEEL
- pluvia — HWA-LEIDING, PLUVIA
- TER PLAATSE VAN OVERGANG NAAR TERREINLEIDING; FLEXIBEL ZETTINGSSTUK MET ONTSTOPPINGSSTUK TOEPASSEN

OPMERKING:

Ter plaatse van alle brand-, en rookscheidingen dienen brandwerende voorzieningen in en om de technische installaties te worden voorzien gelijk aan het WBDBO van de scheidingsconstructie

Verklaring sanitair codes opgenomen in bijlagen sanitairlijst

Bijlage bij NOTA 2 IKC de BRINK
d.d. 21-07-2023

SCHAAL 0 1 2 3 4 5 6 7 8 9 10 m.

Wijziging:	Omschrijving:	Datum:	Getekend:
D			
C			
B			
A			

vintis installatie**adviseurs** B.V.
Edelgasstraat 101, 2718 TE Zoetermeer
Tel: (079) 361 18 43
info@vintis.nl
www.vintis.nl

Project:	IKC de Brink		
Projectnr:	4022033	Tekeningnummer:	W-SI-FUN
Tekening:	Sanitaire installaties		
Opdrachtgever:	PIT Kinderopvang & onderwijs	Bouwdeel:	n.v.t.
Schaal:	1:100	Fase:	TO
Formaat:	A0	Getekend:	KFE
Onderlegger:	16-12-2022	Datum:	16-12-2022