
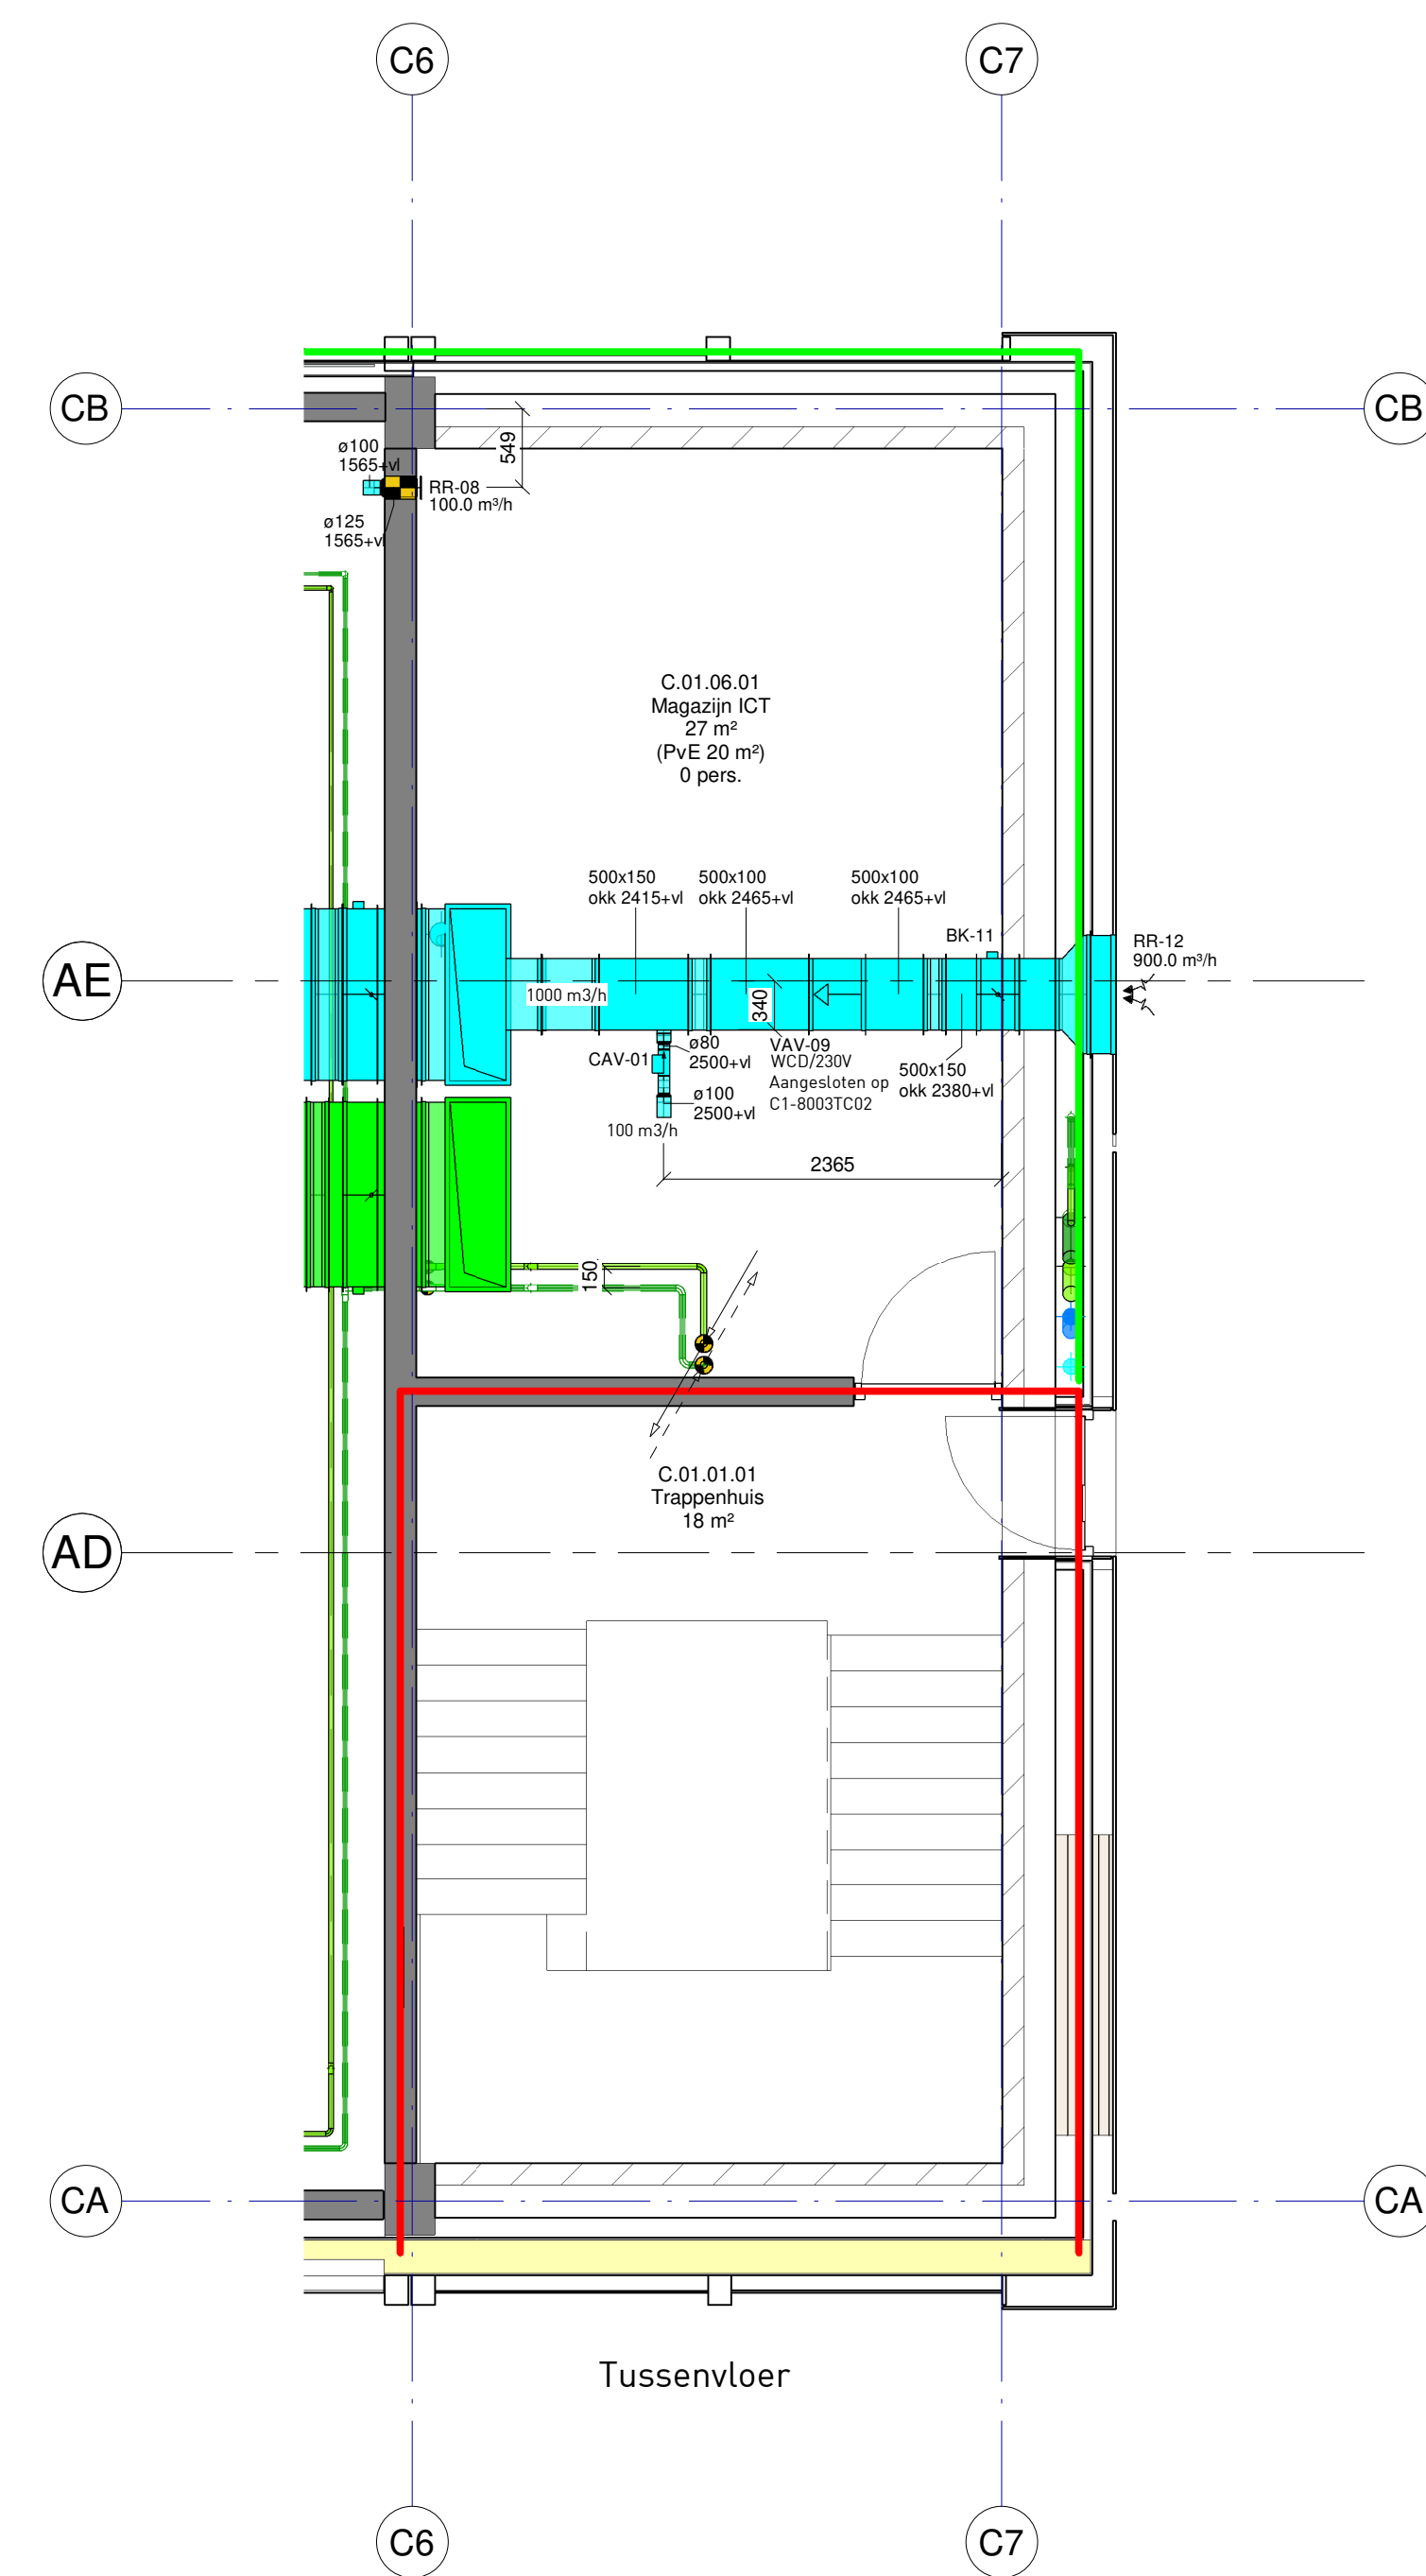


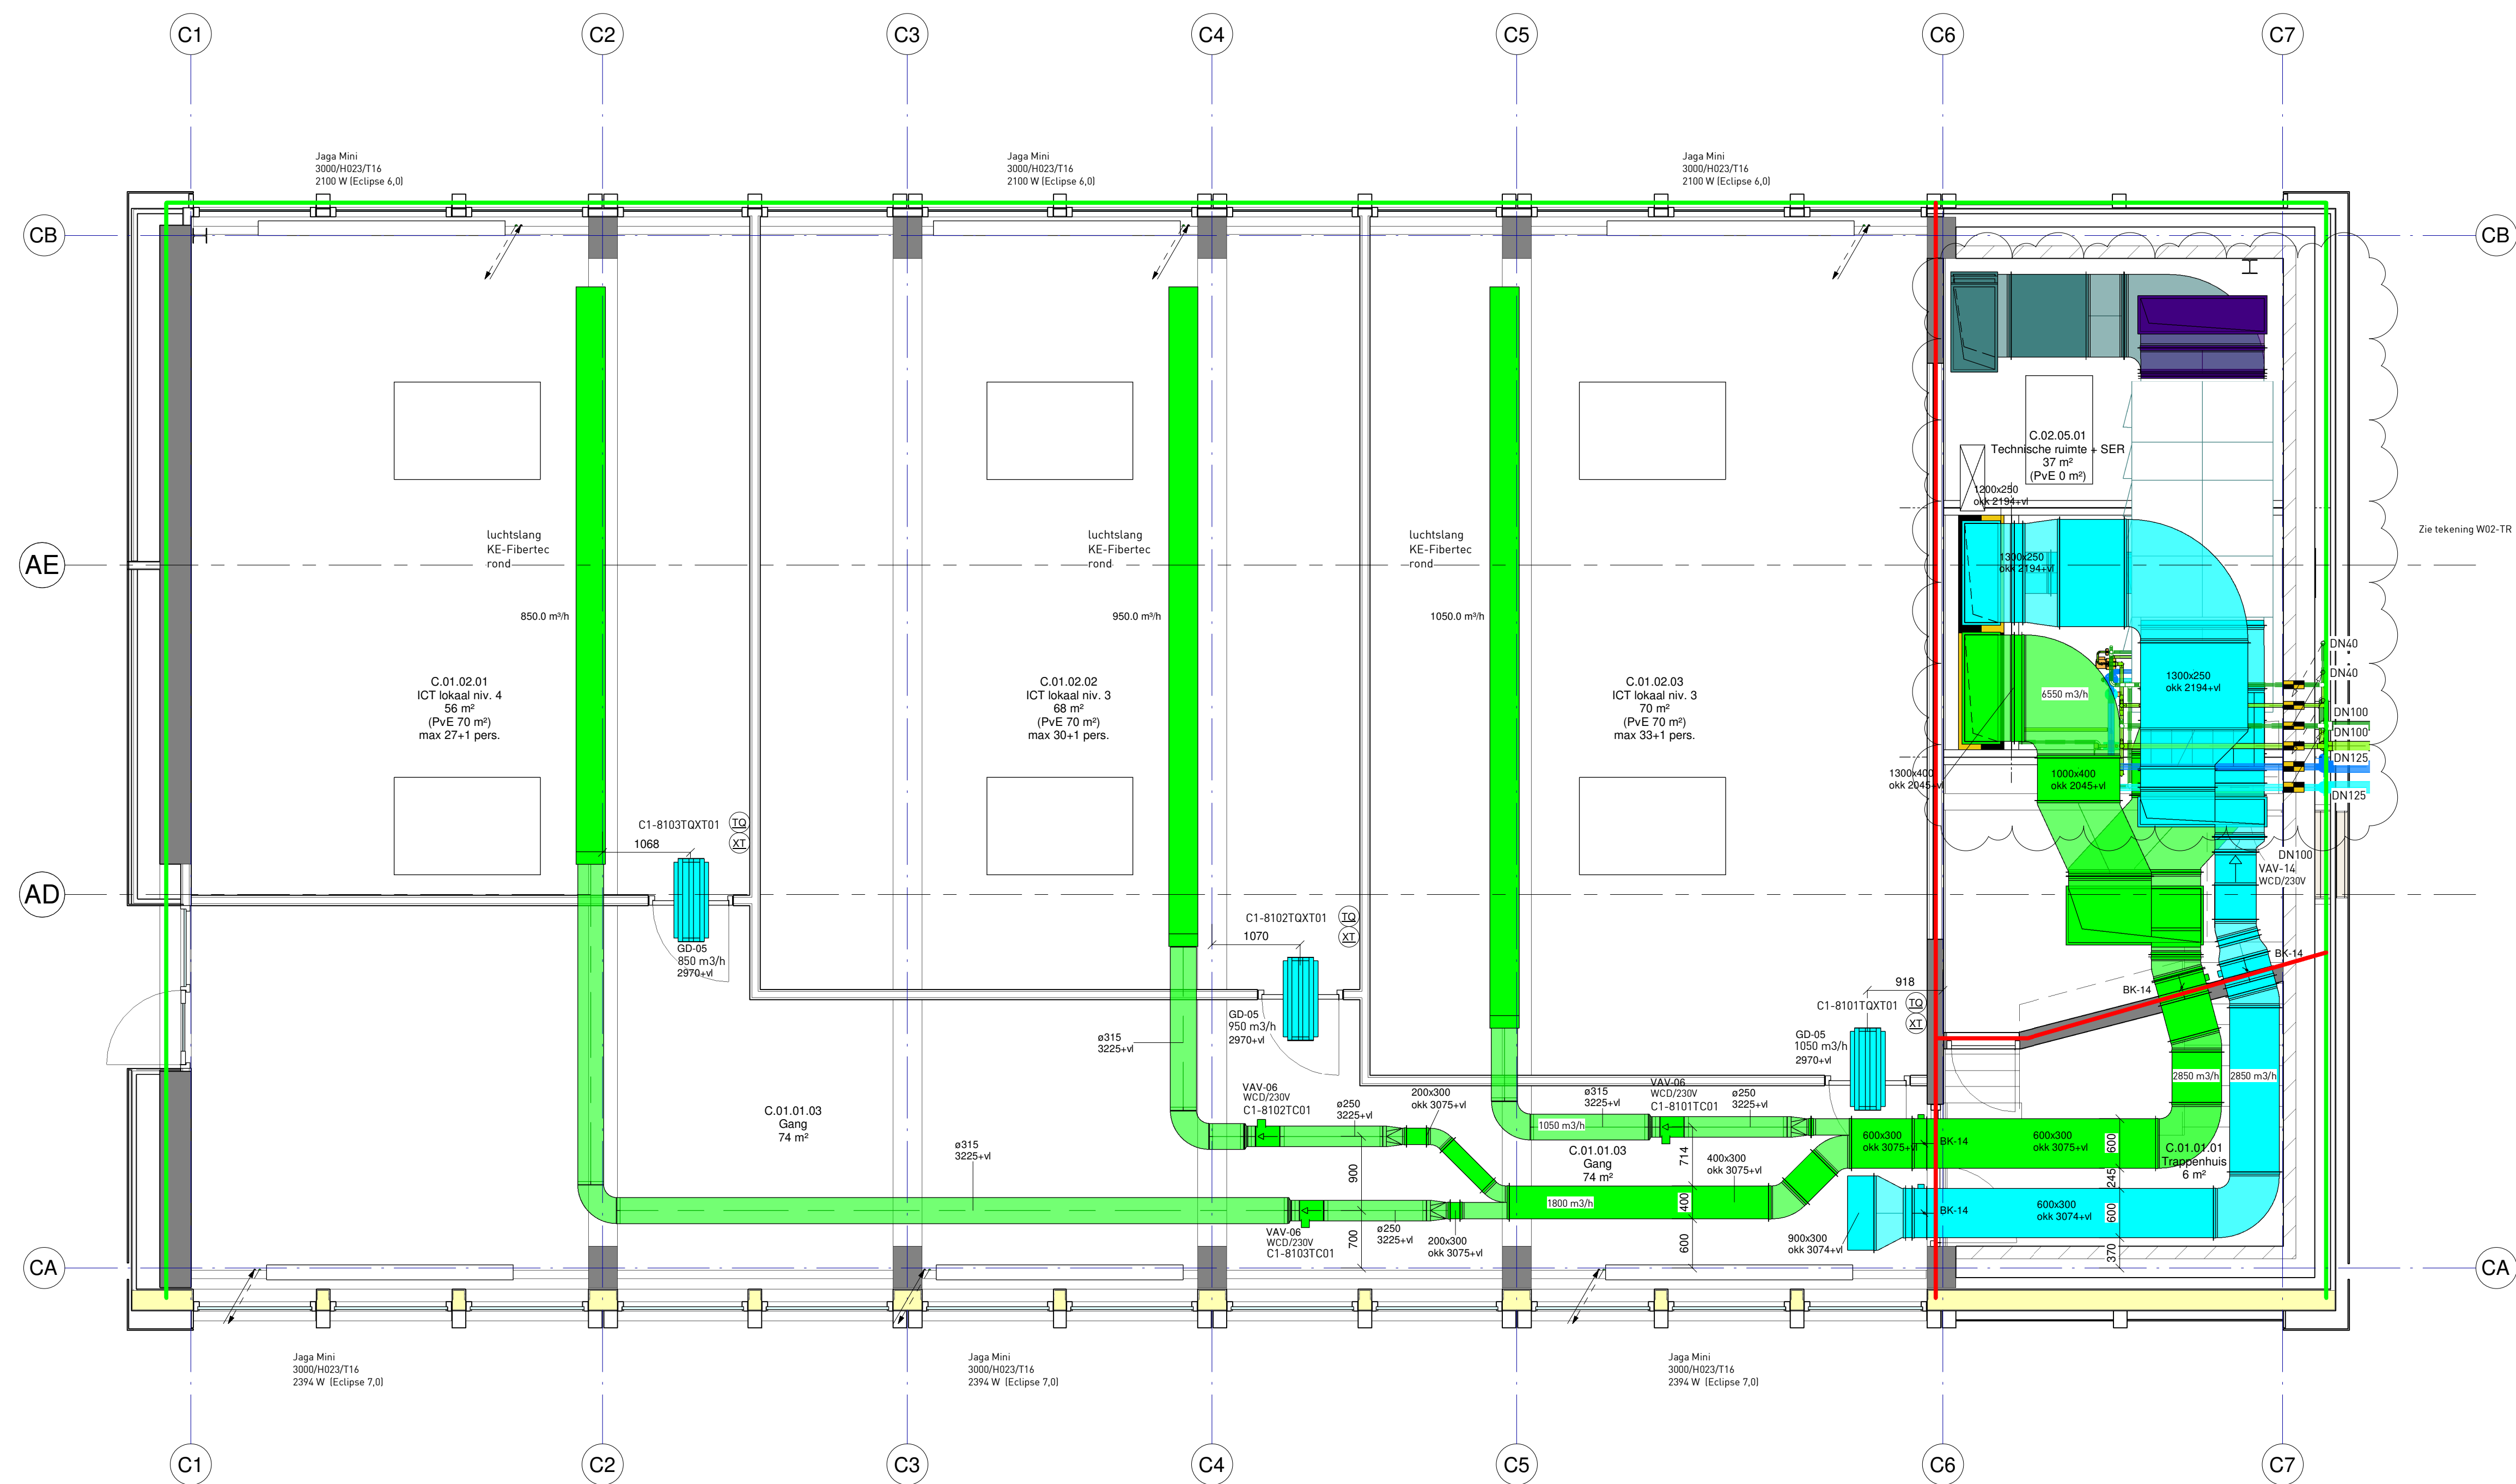

- VERKLARING:**
- aanvoering cv
  - retourleiding cv
  - aanvoering gkw
  - retourleiding gkw
  - aanvoering glycol
  - retourleiding glycol
  - brontleiding warm water
  - brontleiding koud water
  - aanvoering freon
  - retourleiding freon
  - condensleiding
  - gastoevoering
  - retourkanaal
  - buitenlucht aanzuigkanaal
  - buitenlucht afblaaskanaal
  - flexibele slang
  - thermostaat
  - 60 min brandscheiding (2-zijdig)
  - 30 min brandscheiding

**OPMERKING:**  
Alle toevoerleidingen met CV-leidingen worden geïsoleerd met 25 mm steenwol.  
GW-leidingen worden voorzien van 13mm Armaflex.  
Voor alle VAV's een enkele wdra+230V op de goot en maximaal 1 meter van de VAV.  
Alle TTX 1500-v.  
Buitenluchtinzug isoleren met 13 mm armaflex.


| Geluidtemperatuur 1e verdieping |         |               |        |  |
|---------------------------------|---------|---------------|--------|--|
| Code                            | Fabriek | Type          | Aantal |  |
| GD-05                           | Trox    | CS-315 L=1000 | 3      |  |

| CAV's 1e verdieping |         |        |        |  |
|---------------------|---------|--------|--------|--|
| Code                | Fabriek | Type   | Aantal |  |
| CAV-01              | Trox    | RNS 80 | 1      |  |

| VAV's 1e verdieping |         |                  |        |  |
|---------------------|---------|------------------|--------|--|
| Code                | Fabriek | Type             | Aantal |  |
| VAV-06              | Trox    | TVR-Easy 250     | 3      |  |
| VAV-09              | Trox    | TVJ-Easy 500x100 | 1      |  |
| VAV-14              | Trox    | TVJ-Easy 500x300 | 1      |  |

| Brandkleppen 1e verdieping |         |               |        |  |
|----------------------------|---------|---------------|--------|--|
| Code                       | Fabriek | Type          | Aantal |  |
| BK-11                      | RF-1    | CU-LT 500x150 | 1      |  |
| BK-14                      | RF-1    | CU-LT 600x300 | 4      |  |

| Roosters 1e verdieping |           |                    |                |        |
|------------------------|-----------|--------------------|----------------|--------|
| Code                   | Fabriek   | Omschrijving       | Type           | Aantal |
| RR-08                  | Solid-Air | Type RRSV Afzuig   | RRSMD 125      | 1      |
| RR-12                  | Solid-Air | Wandrooster retour | HREC02-825x225 | 1      |

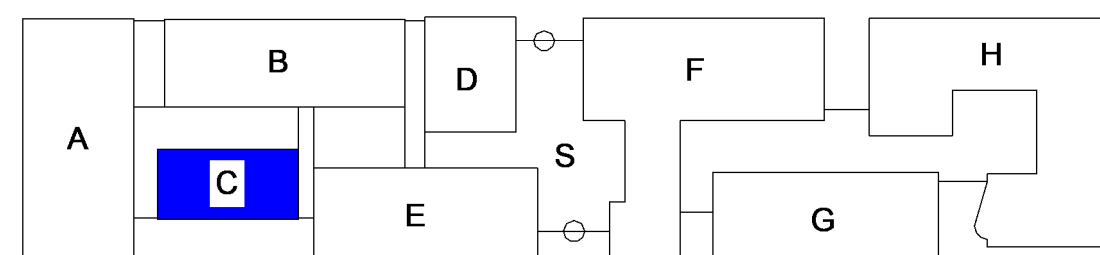

## WARMTEBOUW.

### DEFINITIEF

Project : MBO Utrecht - Onderwijsboulevard Australielaan/Columbuslaan - Utrecht

Onderwerp : W-installatie 1e Verdieping Bouwdeel C

Get : B.Veenendaal D.d.: 23-10-2020 Gez.: K.Torenstra Par.: Zie wijz. D

WUZ. BET. DATUM BEZ. PAR. OMSCHRIJVING

A. BV 11-01-2021 KT TOEGEFIT

B. NA 05-01-2021 KT OVERNEN

C. BV 27-07-2021 KT UITVOERING

D. BV 18-02-2022 KT Overname wijz.

