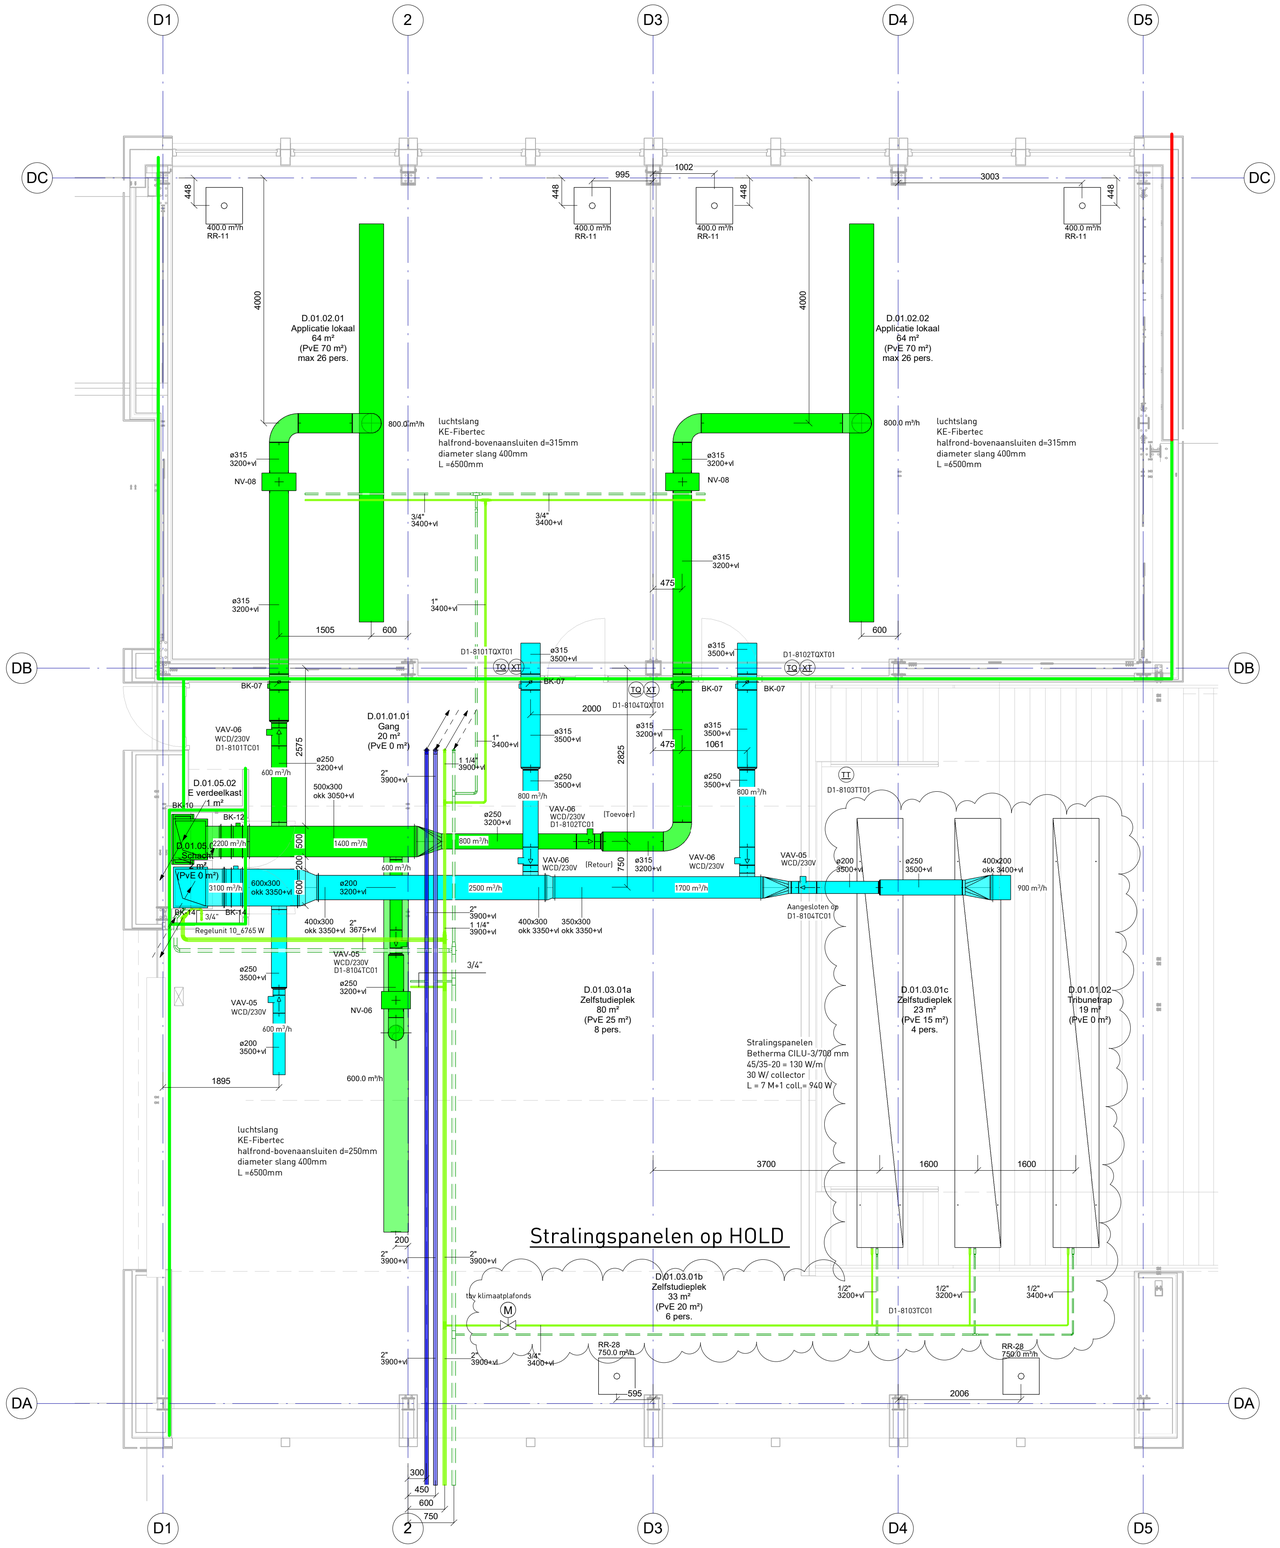

VAV's begane 1e verdieping			
Code	Fabrikaat	Type	Aantal
VAV-05	Trox	TVR-Easy 200	3
VAV-06	Trox	TVR-Easy 250	4

Naverwarmers 1e verdieping			
Code	Fabrikaat	Type	Aantal
NV-06	Inatherm	CWW-H-D-250-3-2,5	1
NV-08	Inatherm	CWW-H-D-315-3-2,5	2

Brandkleppen 1e verdieping			
Code	Fabrikaat	Type	Aantal
BK-07	Rf-t	CR60.315	4
BK-10	Rf-t	CU2 300x750	1
BK-12	Rf-t	CU-LT 500x300	1
BK-14	Rf-t	CU-LT 600x300	2

Roosters 1e verdieping					
Code	Fabrikaat	Omschrijving	Type	Fire Rating	Aantal
RR-11	Solid-Air	PRIMON retourrooster	moduul 600		4
RR-28	Solid-Air	PRVM retourrooster	PRVMION 550		2

VERKLARING

- cv-a — aanvoerleiding cv
- cv-r — retourleiding cv
- gkw-a — aanvoerleiding gkw
- gkw-r — retourleiding gkw
- gly-a — aanvoerleiding glycol
- gly-r — retourleiding glycol
- bw-w — bronleiding warm water
- bw-k — bronleiding koud water
- fr-a — aanvoerleiding freon
- fr-r — retourleiding freon
- c — condensleiding
- ag — gasleiding
- lu-t — toevoerkanaal
- lu-r — retourkanaal
- bu-t — buitenlucht aanzuigkanaal
- bu-r — buitenlucht afblaaskanaal
- uv — uitwendig geïsoleerde toevoerkanaal
- flexibele slang
- TQ XT — thermostaat
- 60 min brandscheiding (2-zijdig)
- 30 min brandscheiding

OPMERKING:

Alle toevoer kanalen en CV-leidingen worden geisoleerd met 25 mm steenwol
GKW-leidingen worden voorzien van 13mm Armaflex
Voor alle VAV's een enkele wcd-a-230V op de goot en maximaal 1 meter van de VAV
Alle TQXT 1500+vl
Buitenluchtaanzuig isoleren met 13 mm armaflex

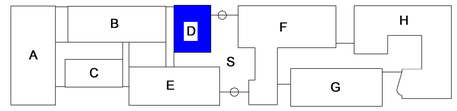

WARMTEBOUW.

DEFINITIEF

Project nr.	: G.19.0166
Tek.nr.	: W01-D
Schaal	: 1:50
Formaat	: A1

Project : MBO Utrecht - Onderwijsboulevard Australiëlaan /Columbuslaan - Utrecht

Onderwerp : W-installatie 1e verdieping blok D

Get : N. Ali | D.d.: 23-10-2020 | Gez: K. Torenstra | Par.: Zie wijz. E

WIJZ.	GET.	DATUM.	GEZ.	PAR.	OMSCHRIJVING
A	BV	11-01-2021	KT		TO-DEFINITIEF
B	NA	16-11-2021	KT		UO-CONCEPT
C	BV	28-01-2022	KT		UITVOERING
D	BV	18-02-2022	KT		Diverse wijz.
E	BV	21-04-2022	KT		Diverse wijz.

MIDDENWETERING 1
3543 AR UTRECHT
WARMTEBOUW.NL
INFO@WARMTEBOUW.NL
ALGEMEEN 030 - 248 30 30
SERVICEDESK 030 - 248 30 33