

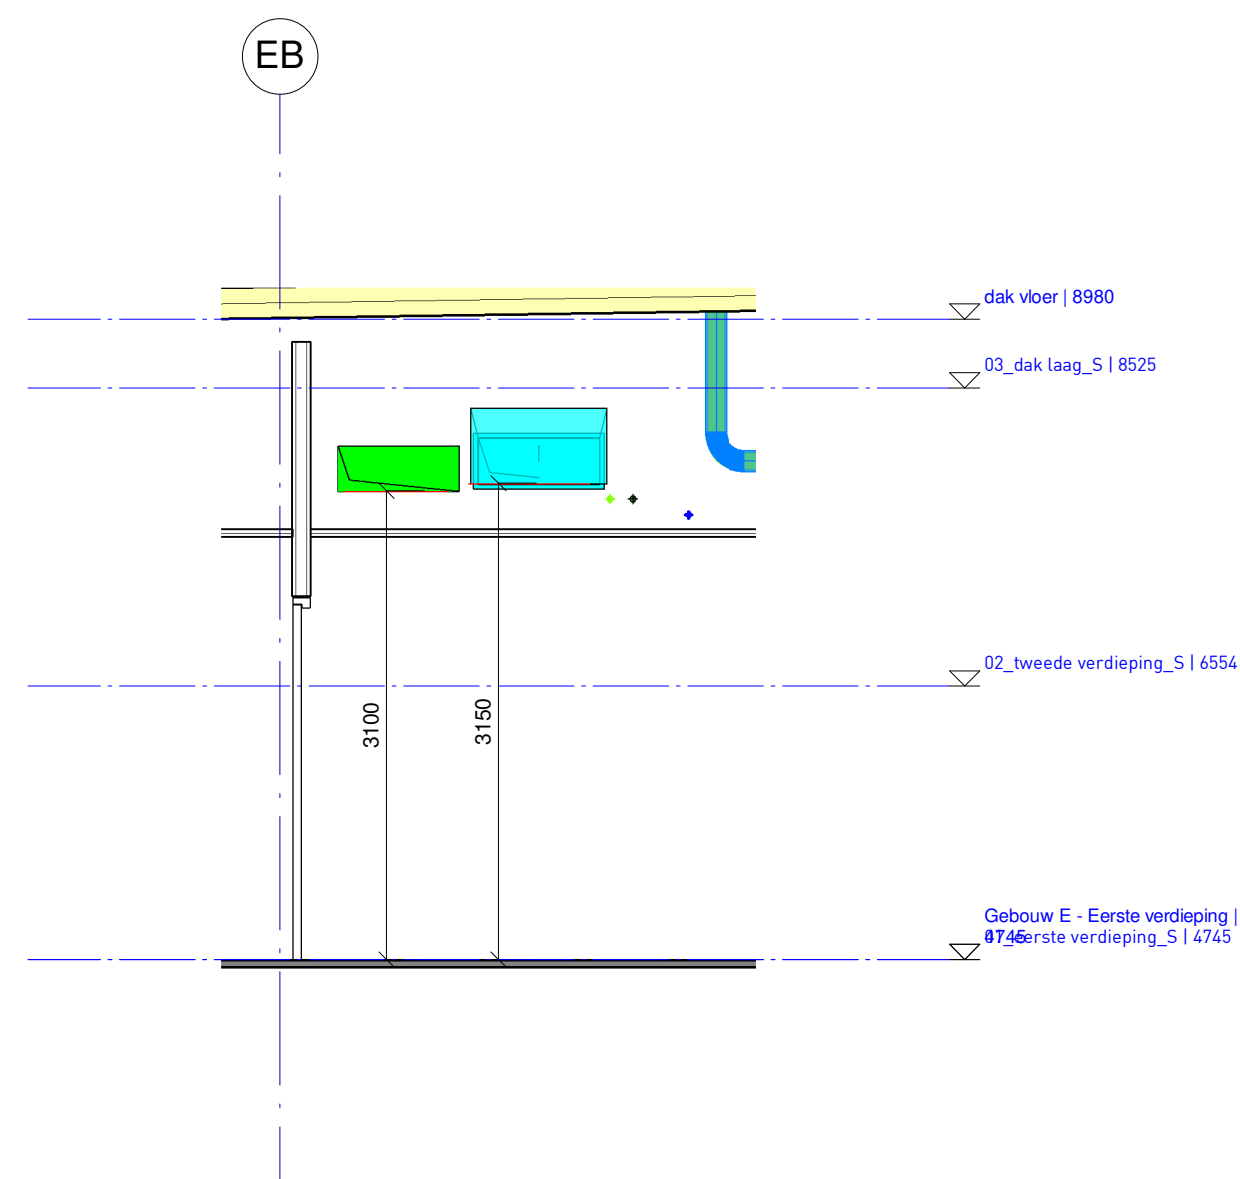


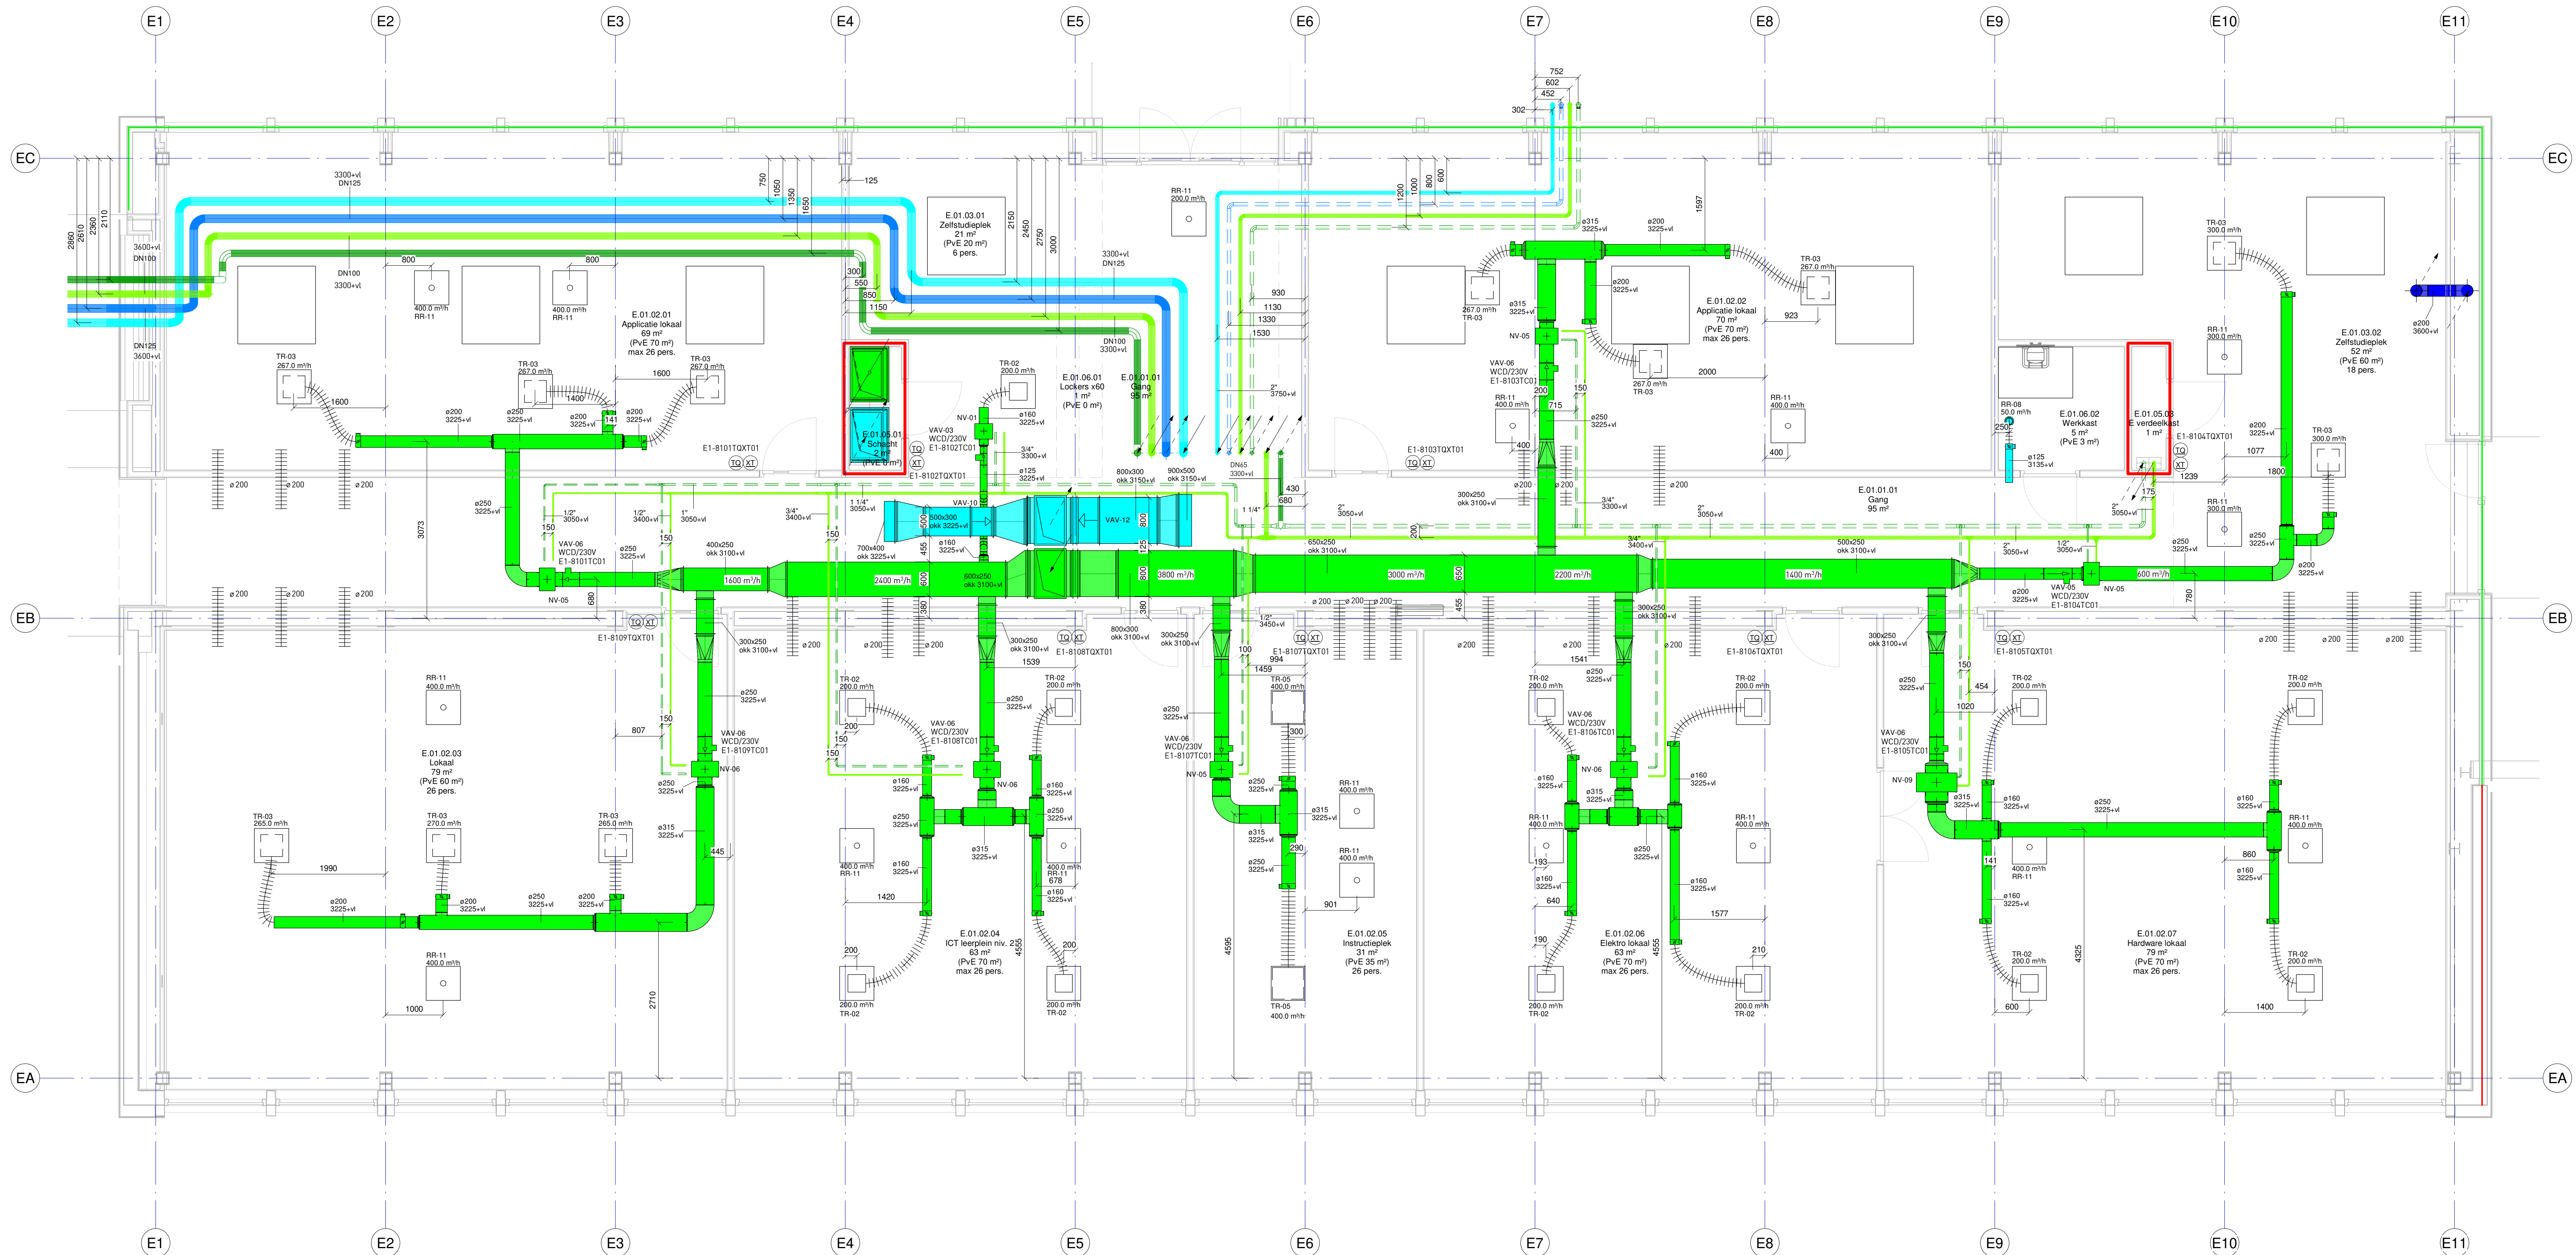

E1-1
1 : 50

VERKLARING:	
aanvoertleiding cv	condensleiding
retourleiding cv	gasleiding
aanvoertleiding gkw	toevoerkanal
retourleiding gkw	retourkanal
aanvoertleiding glycol	buitenlucht aanzuigkanal
retourleiding glycol	buitenlucht afblaaskanaal
bronleiding warm water	flexibele slang
bronleiding koud water	thermostaat
aanvoertleiding freon	40 min brandscheiding (2-zijdig)
retourleiding freon	30 min brandscheiding

OPMERKING:
Alle toevoer kanalen en CV-leidingen worden geïsoleerd met 25 mm steenwol.
GWK-leidingen worden voorzien van 13mm Armalflex.
Voor alle VAV's een enkele wd-re-2309 op de goot en maximaal 1 meter van de VAV.
Alle TQXT 1500x4.

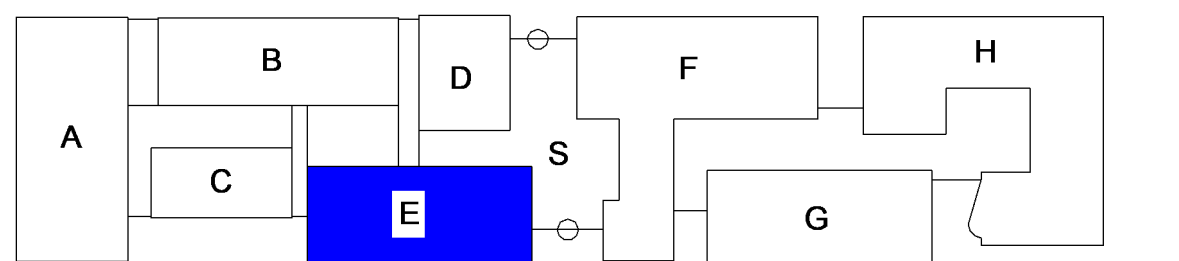

WARMTEBOUW.
DEFINITIEF
Project nr. : 0.19.0166
Tek.nr. : W01-E
Schaal : 1:50
Formaat : A0

Project : MBO Utrecht - Onderwijsboulevard Australielaan/Columbuslaan - Utrecht

Onderwerp : W-installatie 1e verdieping Bouwdeel E

Get.: N. Ali D.d.: 23-10-2020 Gez.: K.Torenstra Par.: Zie wijz. D

WUZ. BET. DATUM BEZ. PAR. OMSCHRIJVING

A. BV 11-01-2021 TO-DEFINITEF

B. NA 26-07-2021 KT GO-CONCEPT

C. NA 16-11-2021 KT DO-DEFINITEF

D. BV 25-03-2022 KT Overname wijz.

MEDEWERKERS 1 1543 MBO UTRECHT WARMTEBOUW AL INFO@WARMTEBOUW.NL ALGEMEEN 030 - 248 39 30 SERVICEDESK 020 - 248 39 33

Naverwarmers 1e verdieping				
Code	Fabrikaat	Type	Aantal	
NV-01	Inatherm	CWW 160-H-2-2-5	1	
NV-05	Inatherm	CWW 250-H-2-2-5	4	
NV-06	Inatherm	CWW 250-H-3-2-5	3	
NV-09	Inatherm	CWW 400-H-3-2-5	1	

VAV's 1e verdieping				
Code	Fabrikaat	Type	Aantal	
VAV-03	Trox	TVR-Easy 125	1	
VAV-05	Trox	TVR-Easy 200	1	
VAV-06	Trox	TVR-Easy 230	7	
VAV-10	Trox	TVJ-Easy 500x300	1	
VAV-12	Trox	TVJ-Easy 800x300	1	

Roosters 1e verdieping					
Code	Fabrikaat	Omschrijving	Type	Afmeting	Aantal
RR-08	Solid-Air	Type RRSV Afzuig	RRSVM 125	125	1
RR-11	Solid-Air	PRIMON retourrooster	moduul 600	160	17
TR-02	Solid-Air	Model 300 Toevoer	PTVMIOR 300	160	13
TR-03	Solid-Air	Model 400 Toevoer	PTVMIOR 400	200	11
TR-05	Solid-Air	Model 550 Toevoer	PTVMIOR 550	250	2

