

1 Inleiding

Op de verdeel sites van de NZL (CSN zd en SET) de 4 unmanaged Switchen vervangen voor 2 managed switchen.


Bestaande fiber optic vezels en MCU's aansluiten op de nieuw te plaatsen Switchen.
De fiber optic tussen CSN nd en SET wordt door GVB geleverd, koppelvlak E2000.

Werkzaamheden afstemmen met GVB, het geheel werkend opleveren en uitvoeren conform eisen GVB. Hierbij doelen wij op montage, documentatie en beheer (de verwerking in het NMS - Nagvis/Nagios).

De afkomende Switchen en voedingskabels verwijderen en overdragen aan GVB.

2 Locatie CSN zd

Situatie CSN zd kast HF U N013, HF SwD N003 en HF SwD N102 (type Moxa EDS 205A-M-SC) vervallen en wordt vervangen voor 1 Switch HF SwD N003 (type Moxa EDS-408A-3M-SC).

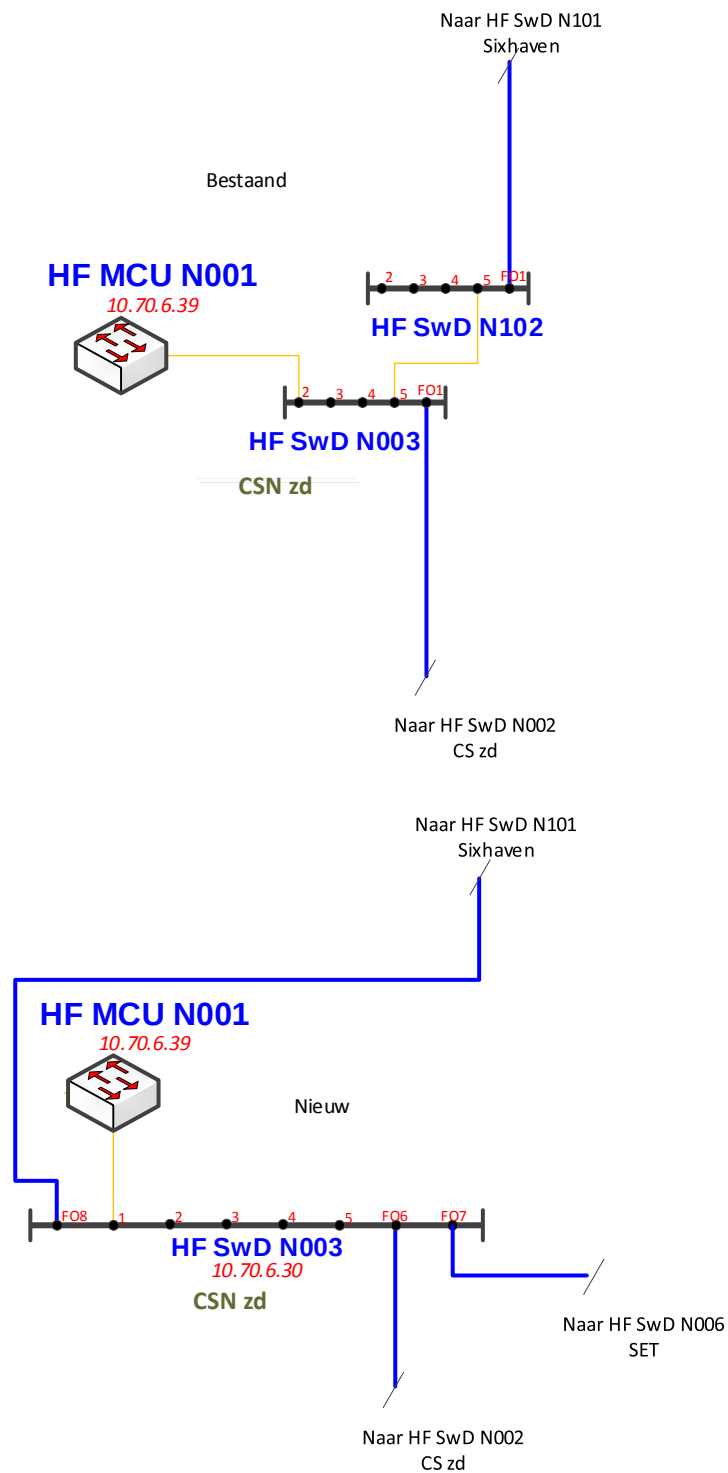

3 Locatie SET

Situatie SET kast HF U N001, HF SwD N006 en HF SwD N104 (type Moxa EDS 205A-M-SC) vervallen en wordt vervangen voor 1 Switch HF SwD N006 (type Moxa EDS-408A-3M-SC).

