


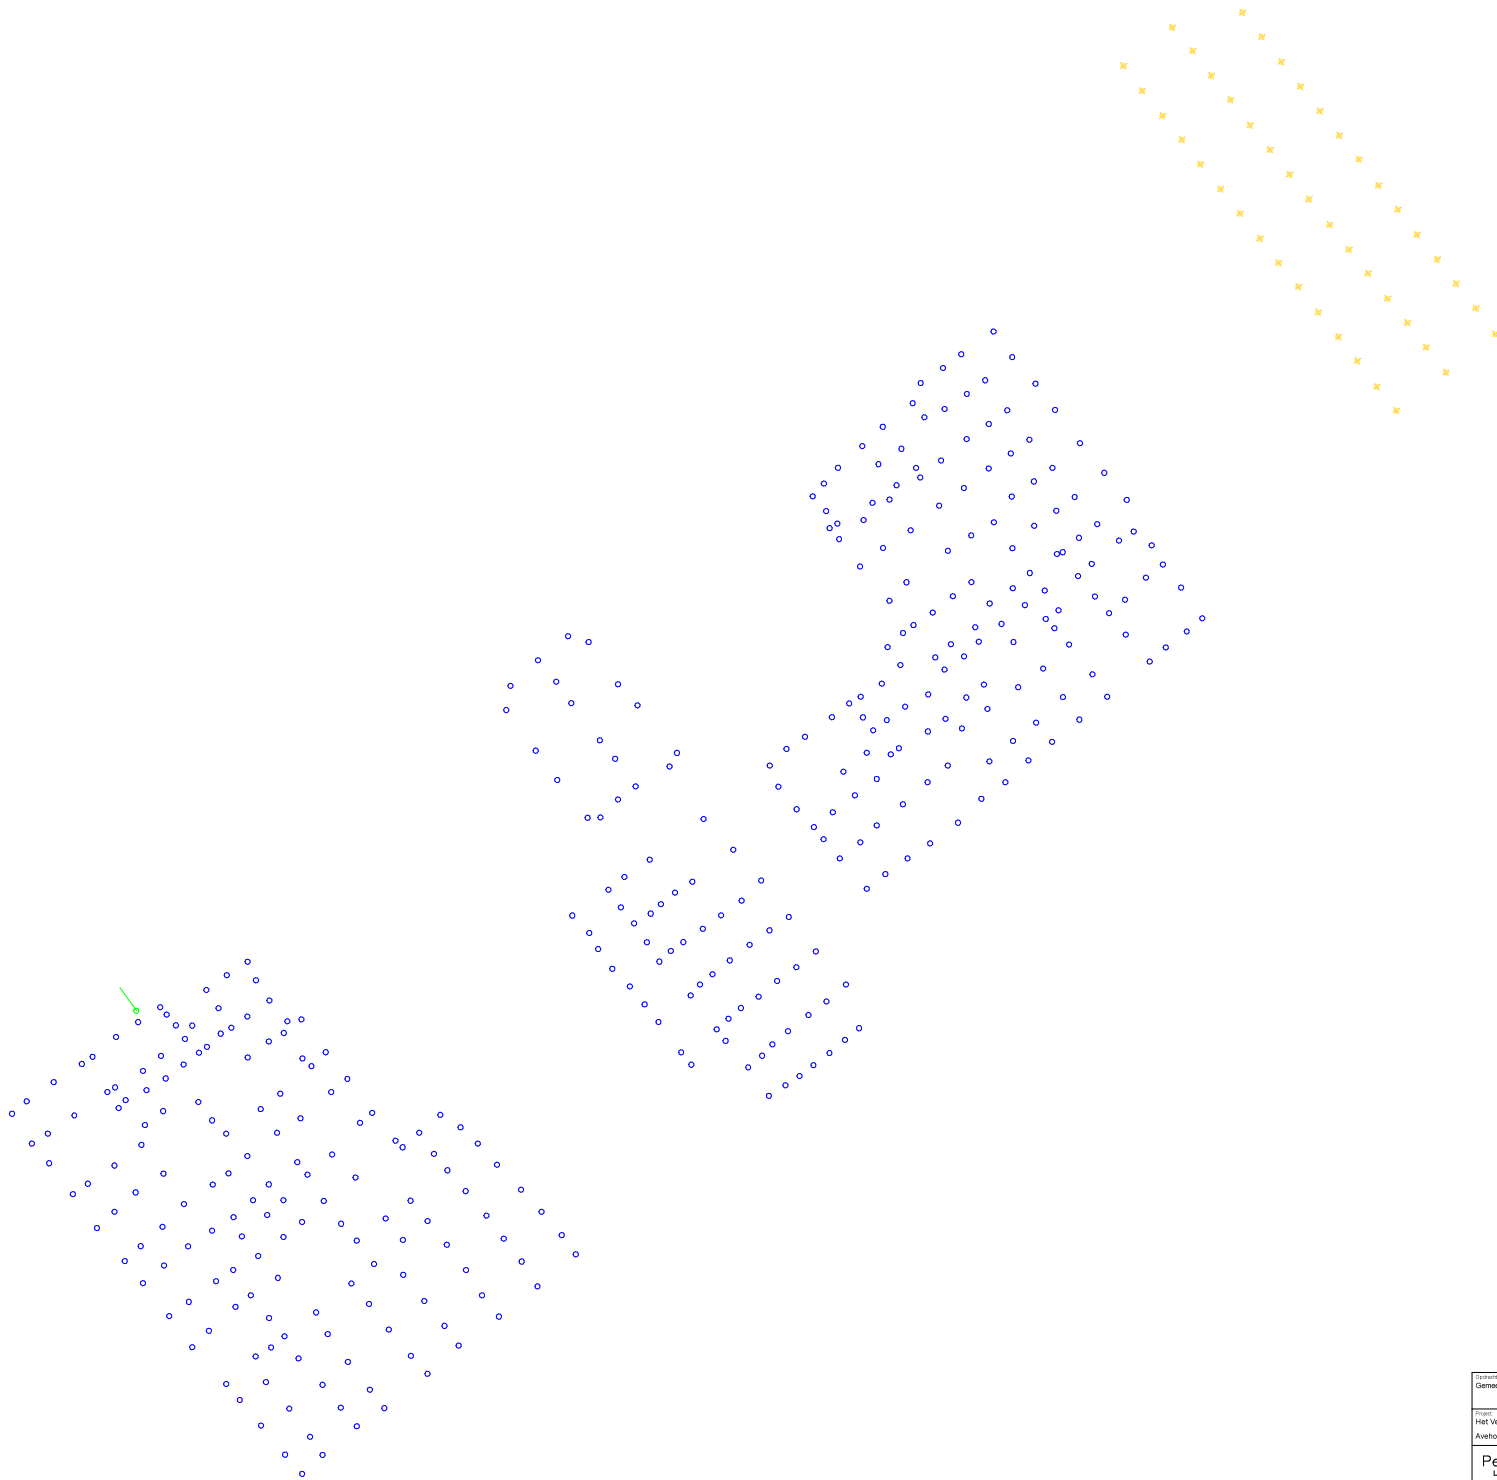

Opdrachtgever Gemeente Koggenland	Omschrijving INMETING HEERPALEN	Rechts gegevens			Datum 11-06-2023
Object Het Veer 84 Aankom		N			
