




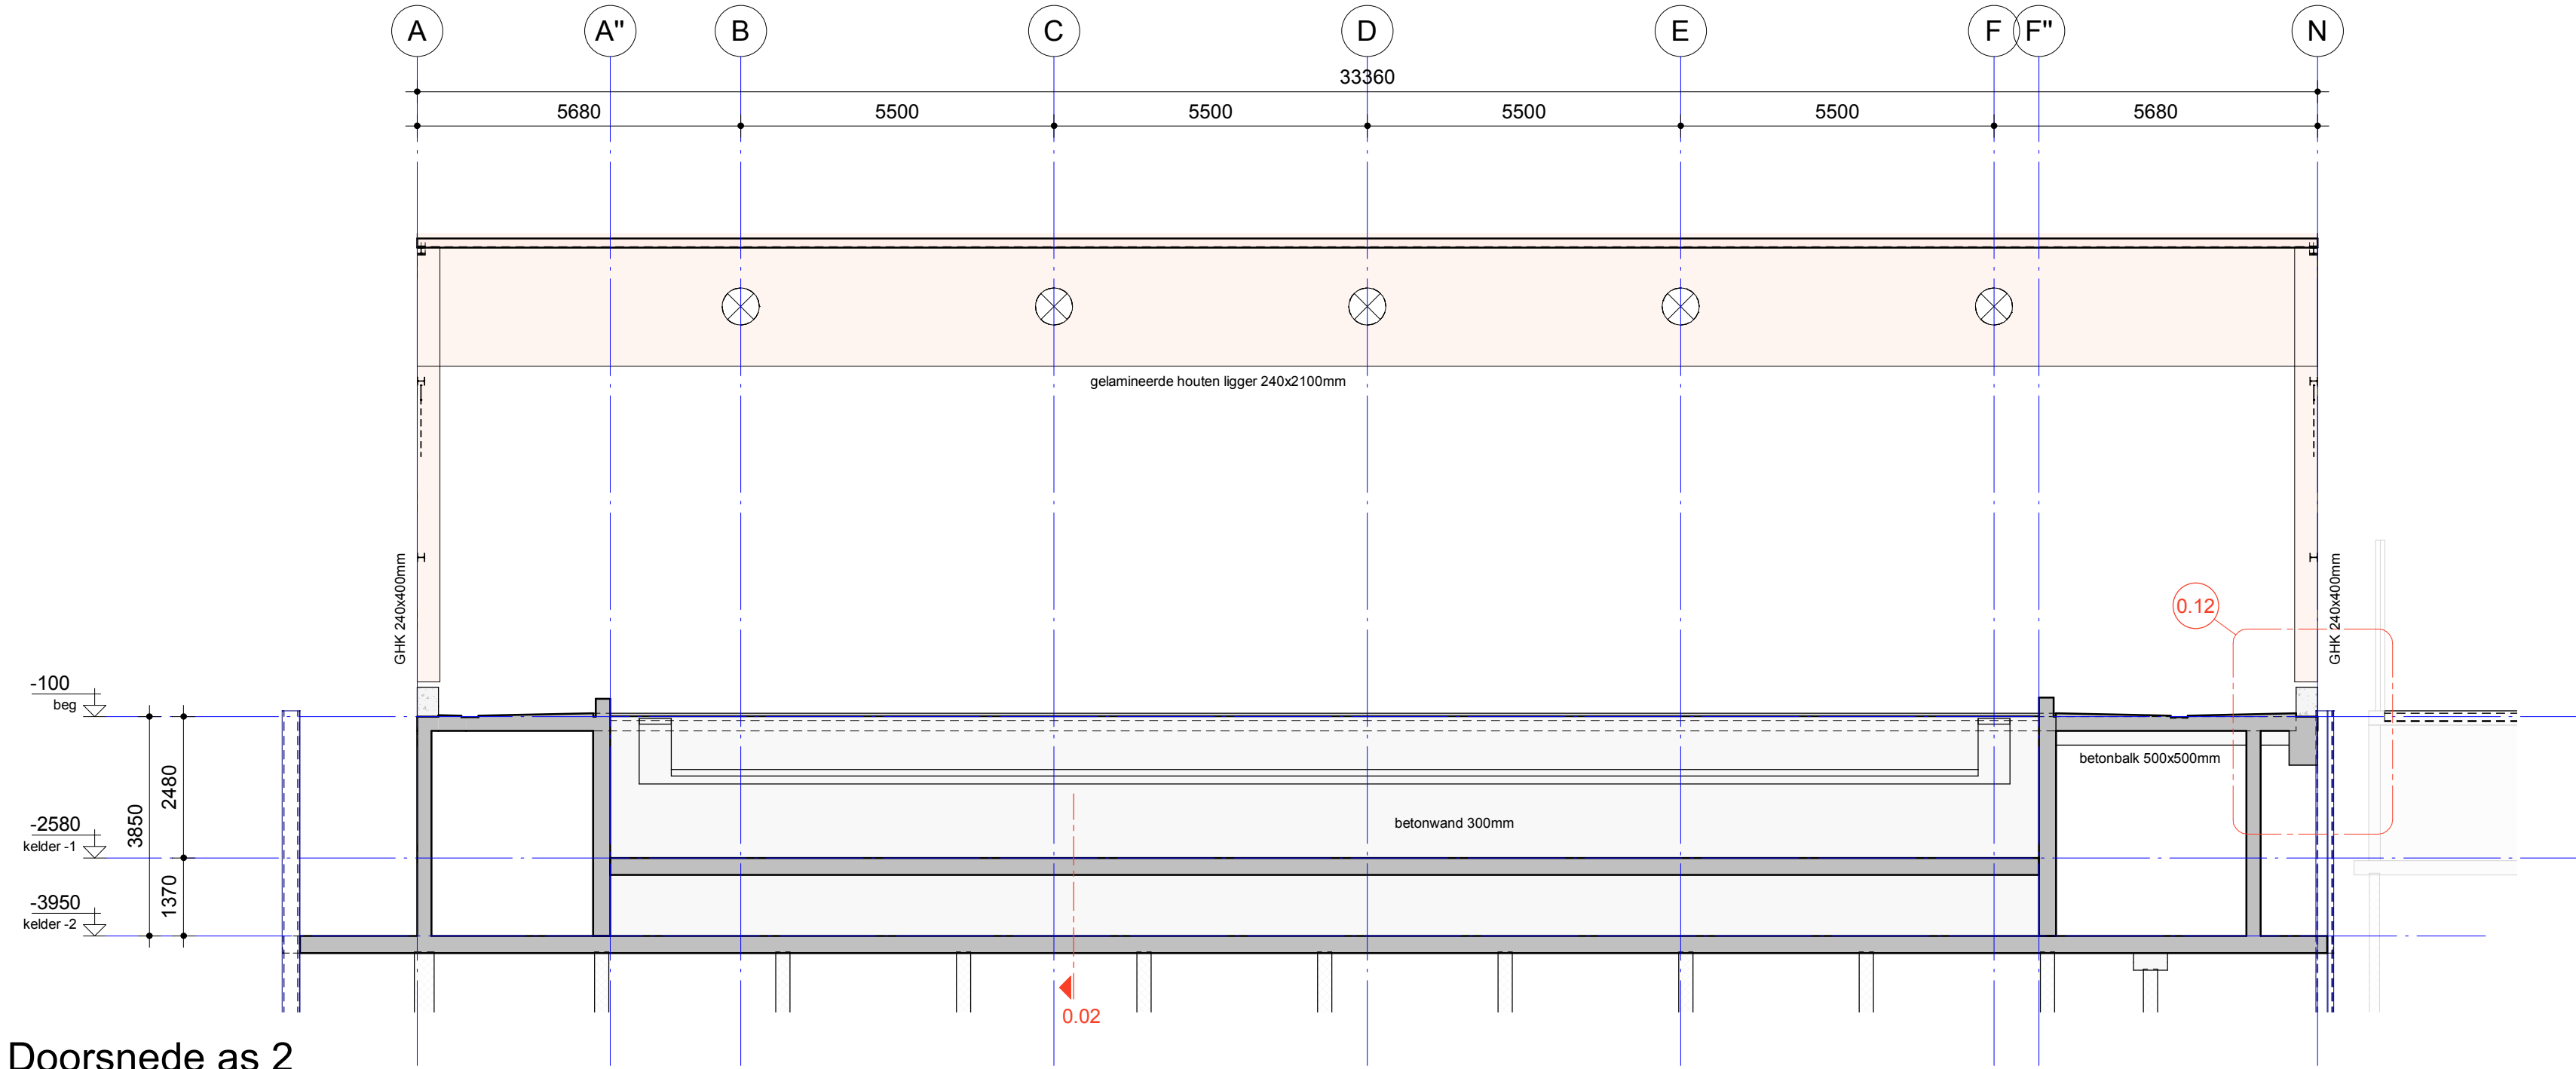


Doorsnede as 2

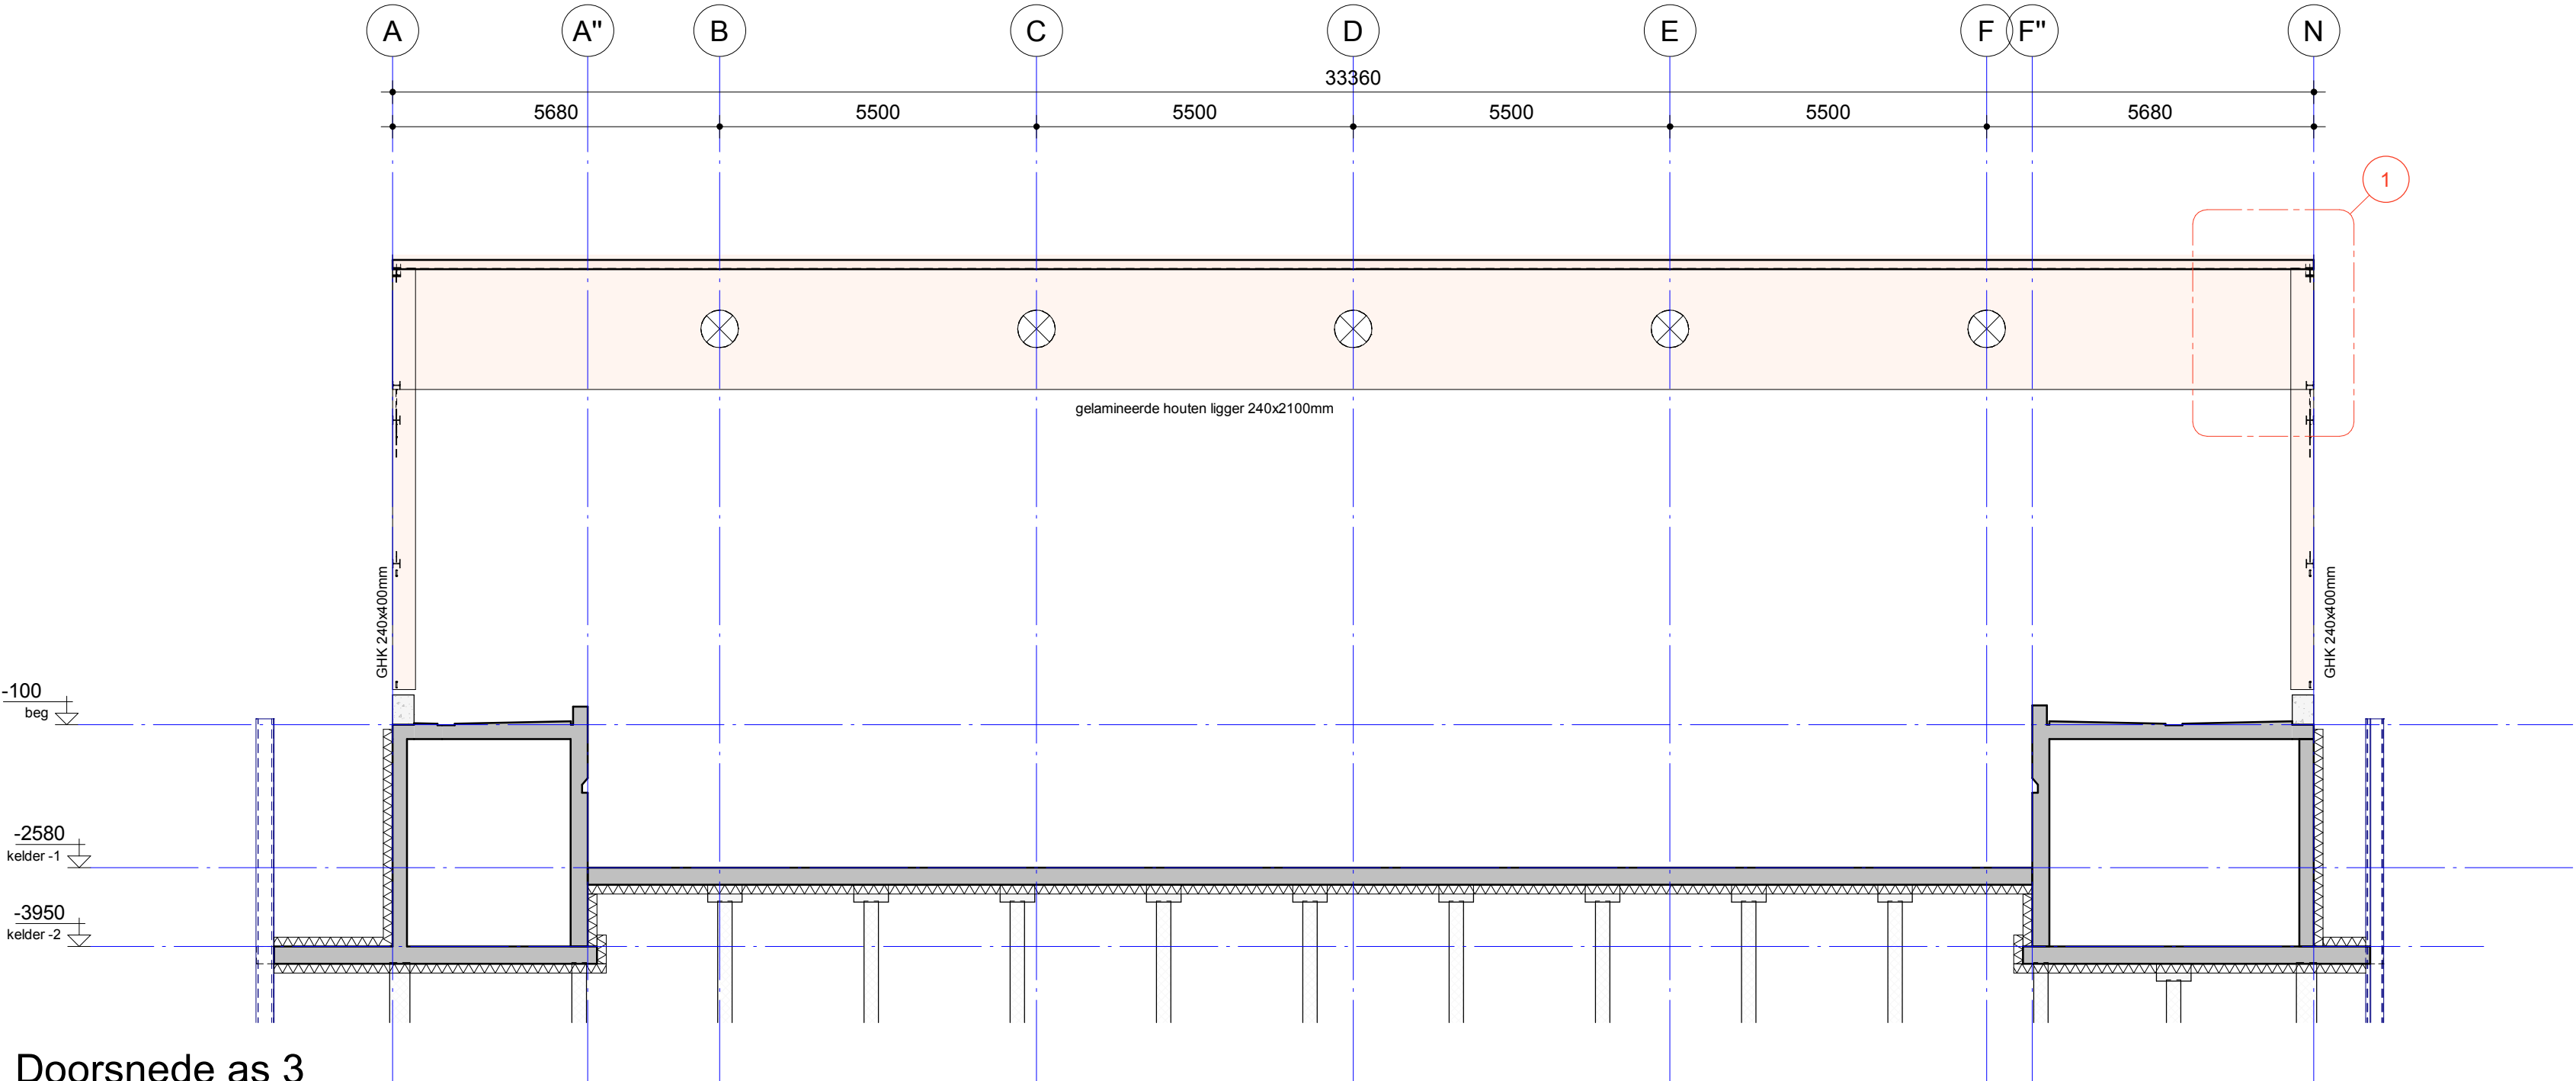


Doorsnede as 3

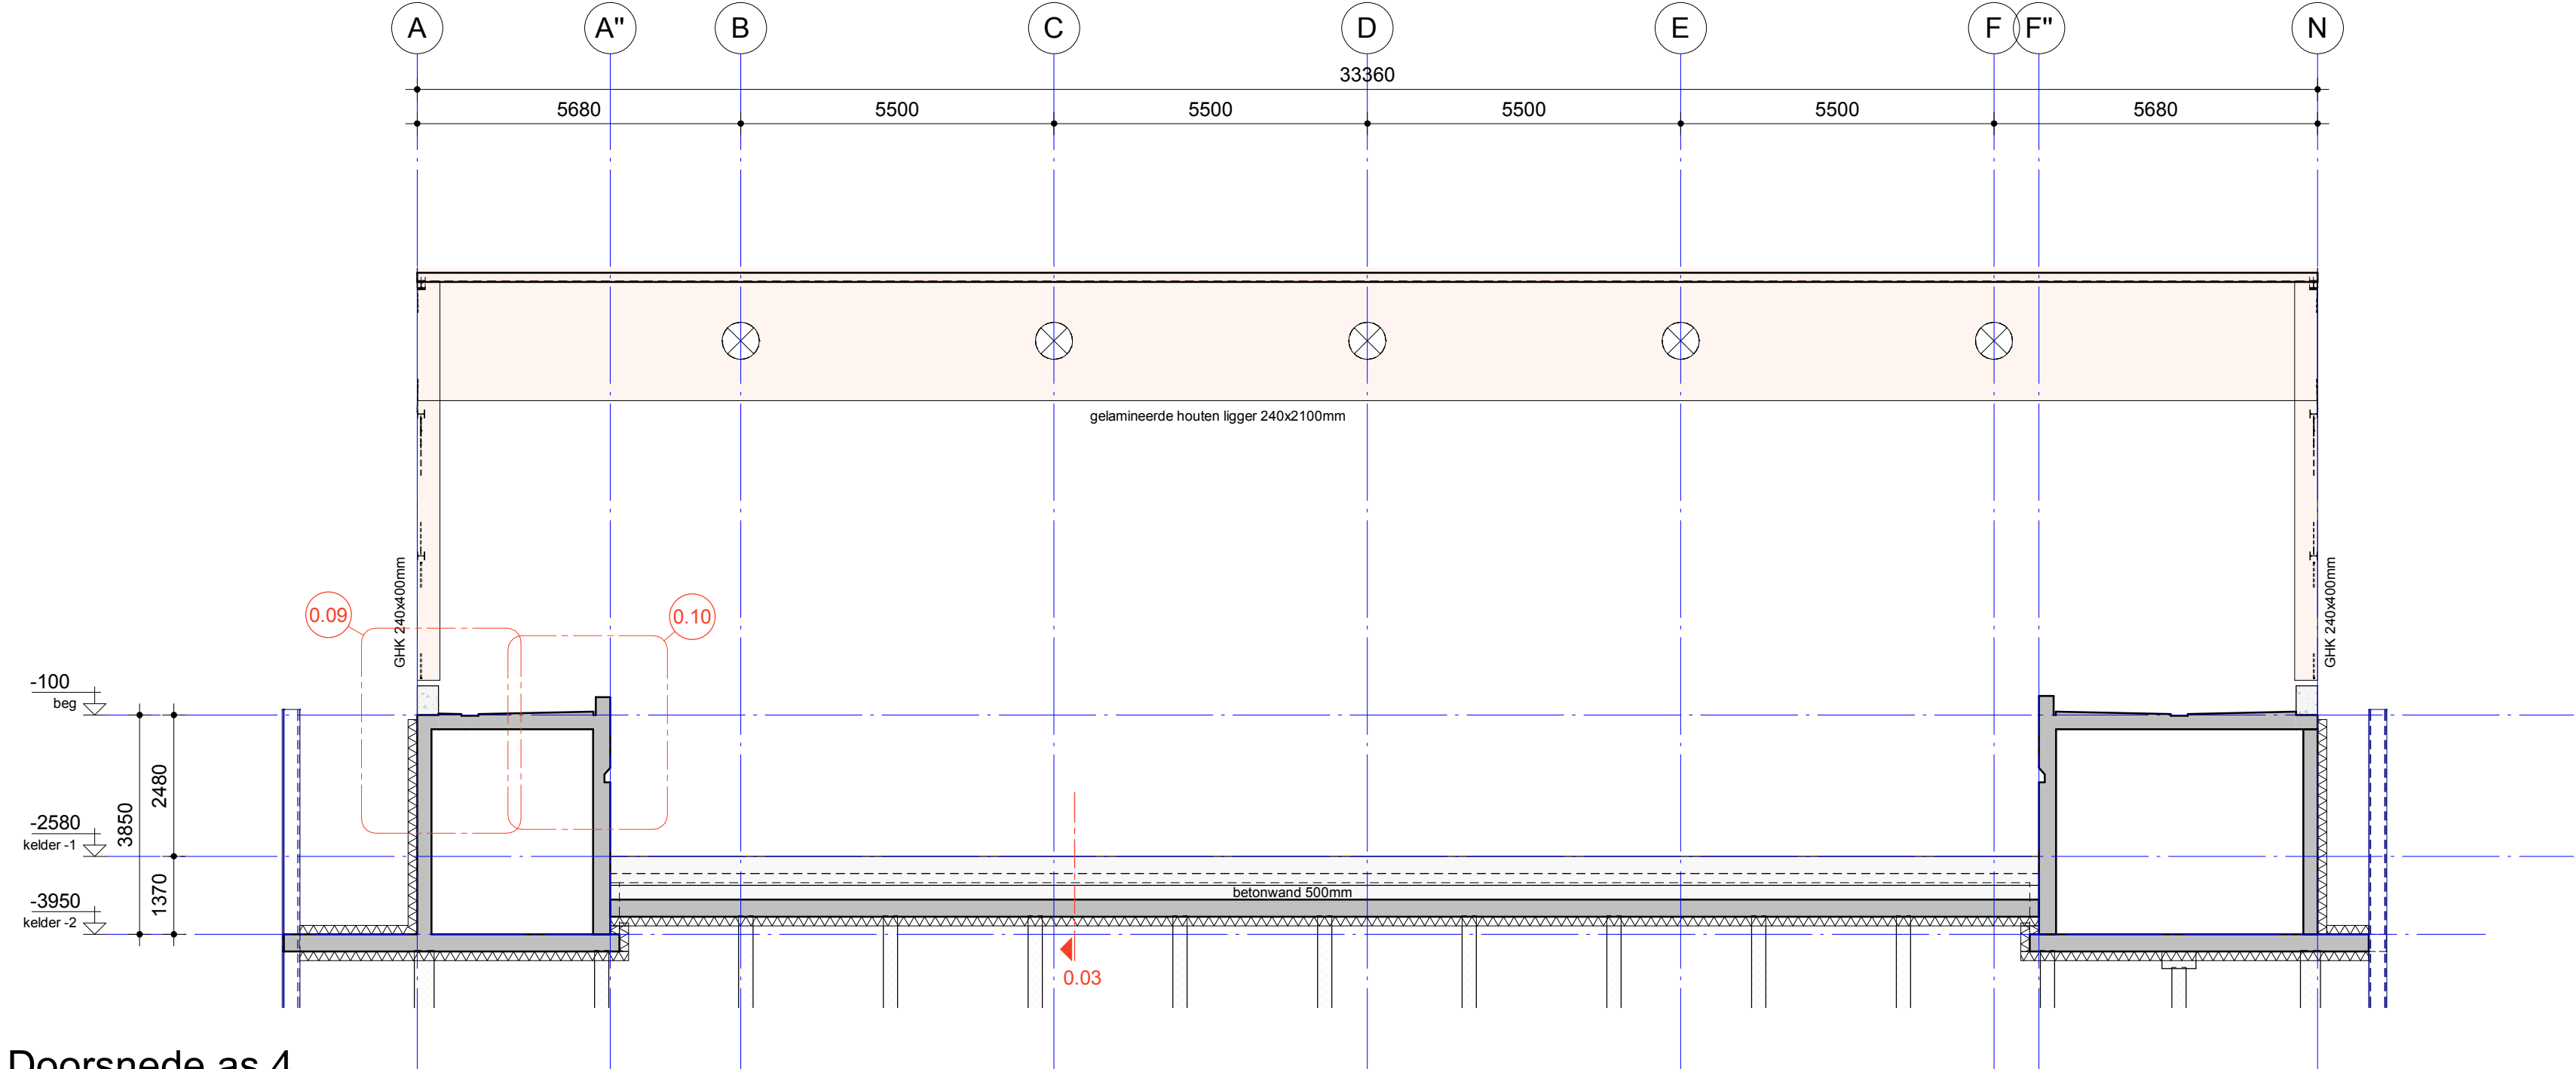


Doorsnede as 4

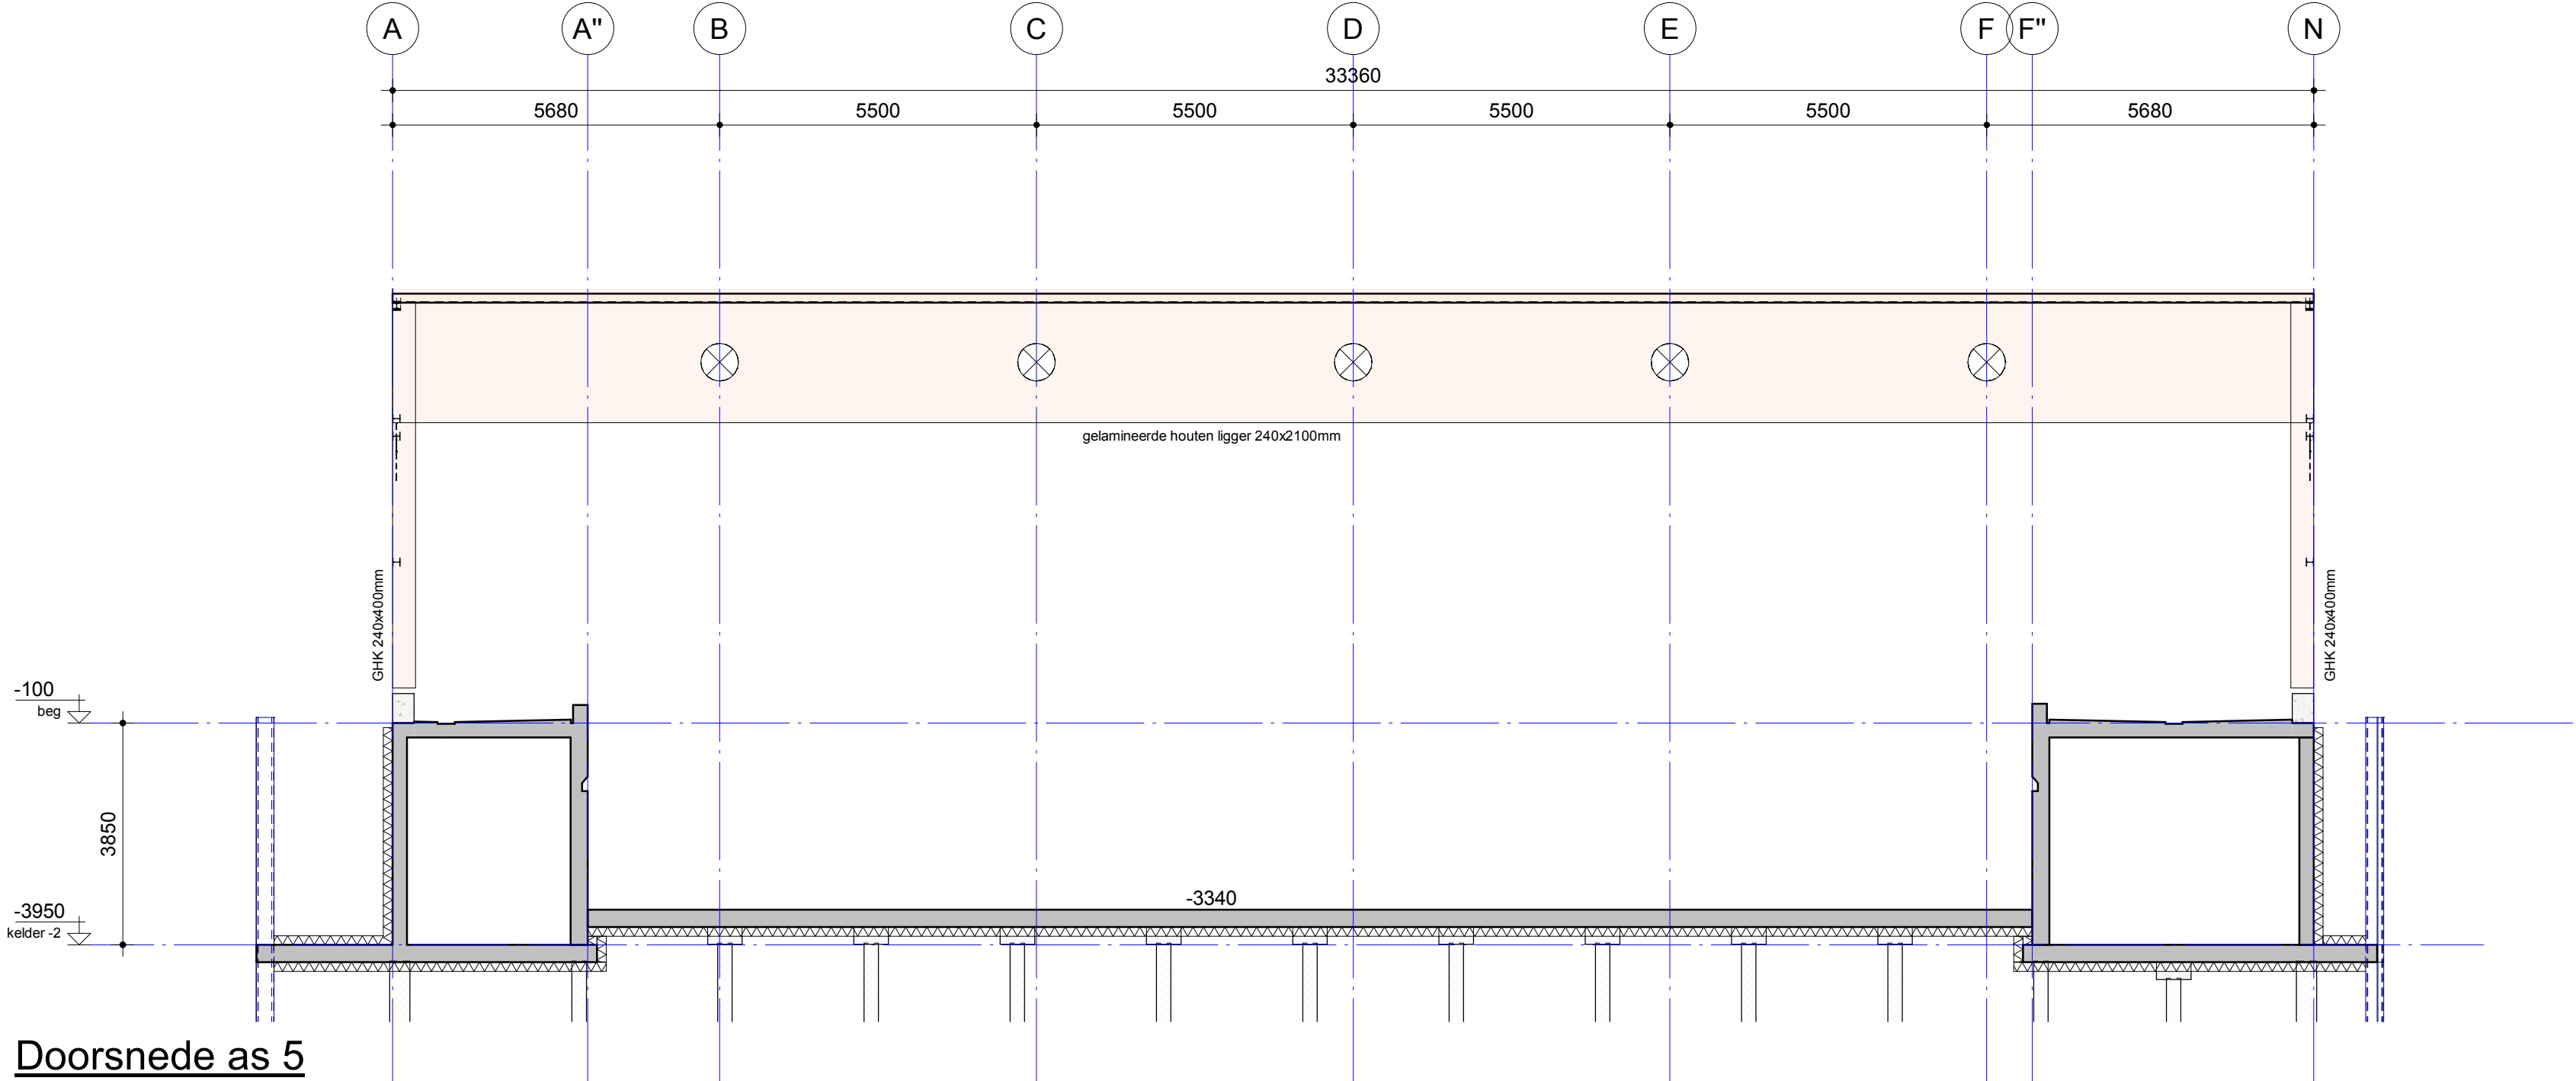


Doorsnede as 5

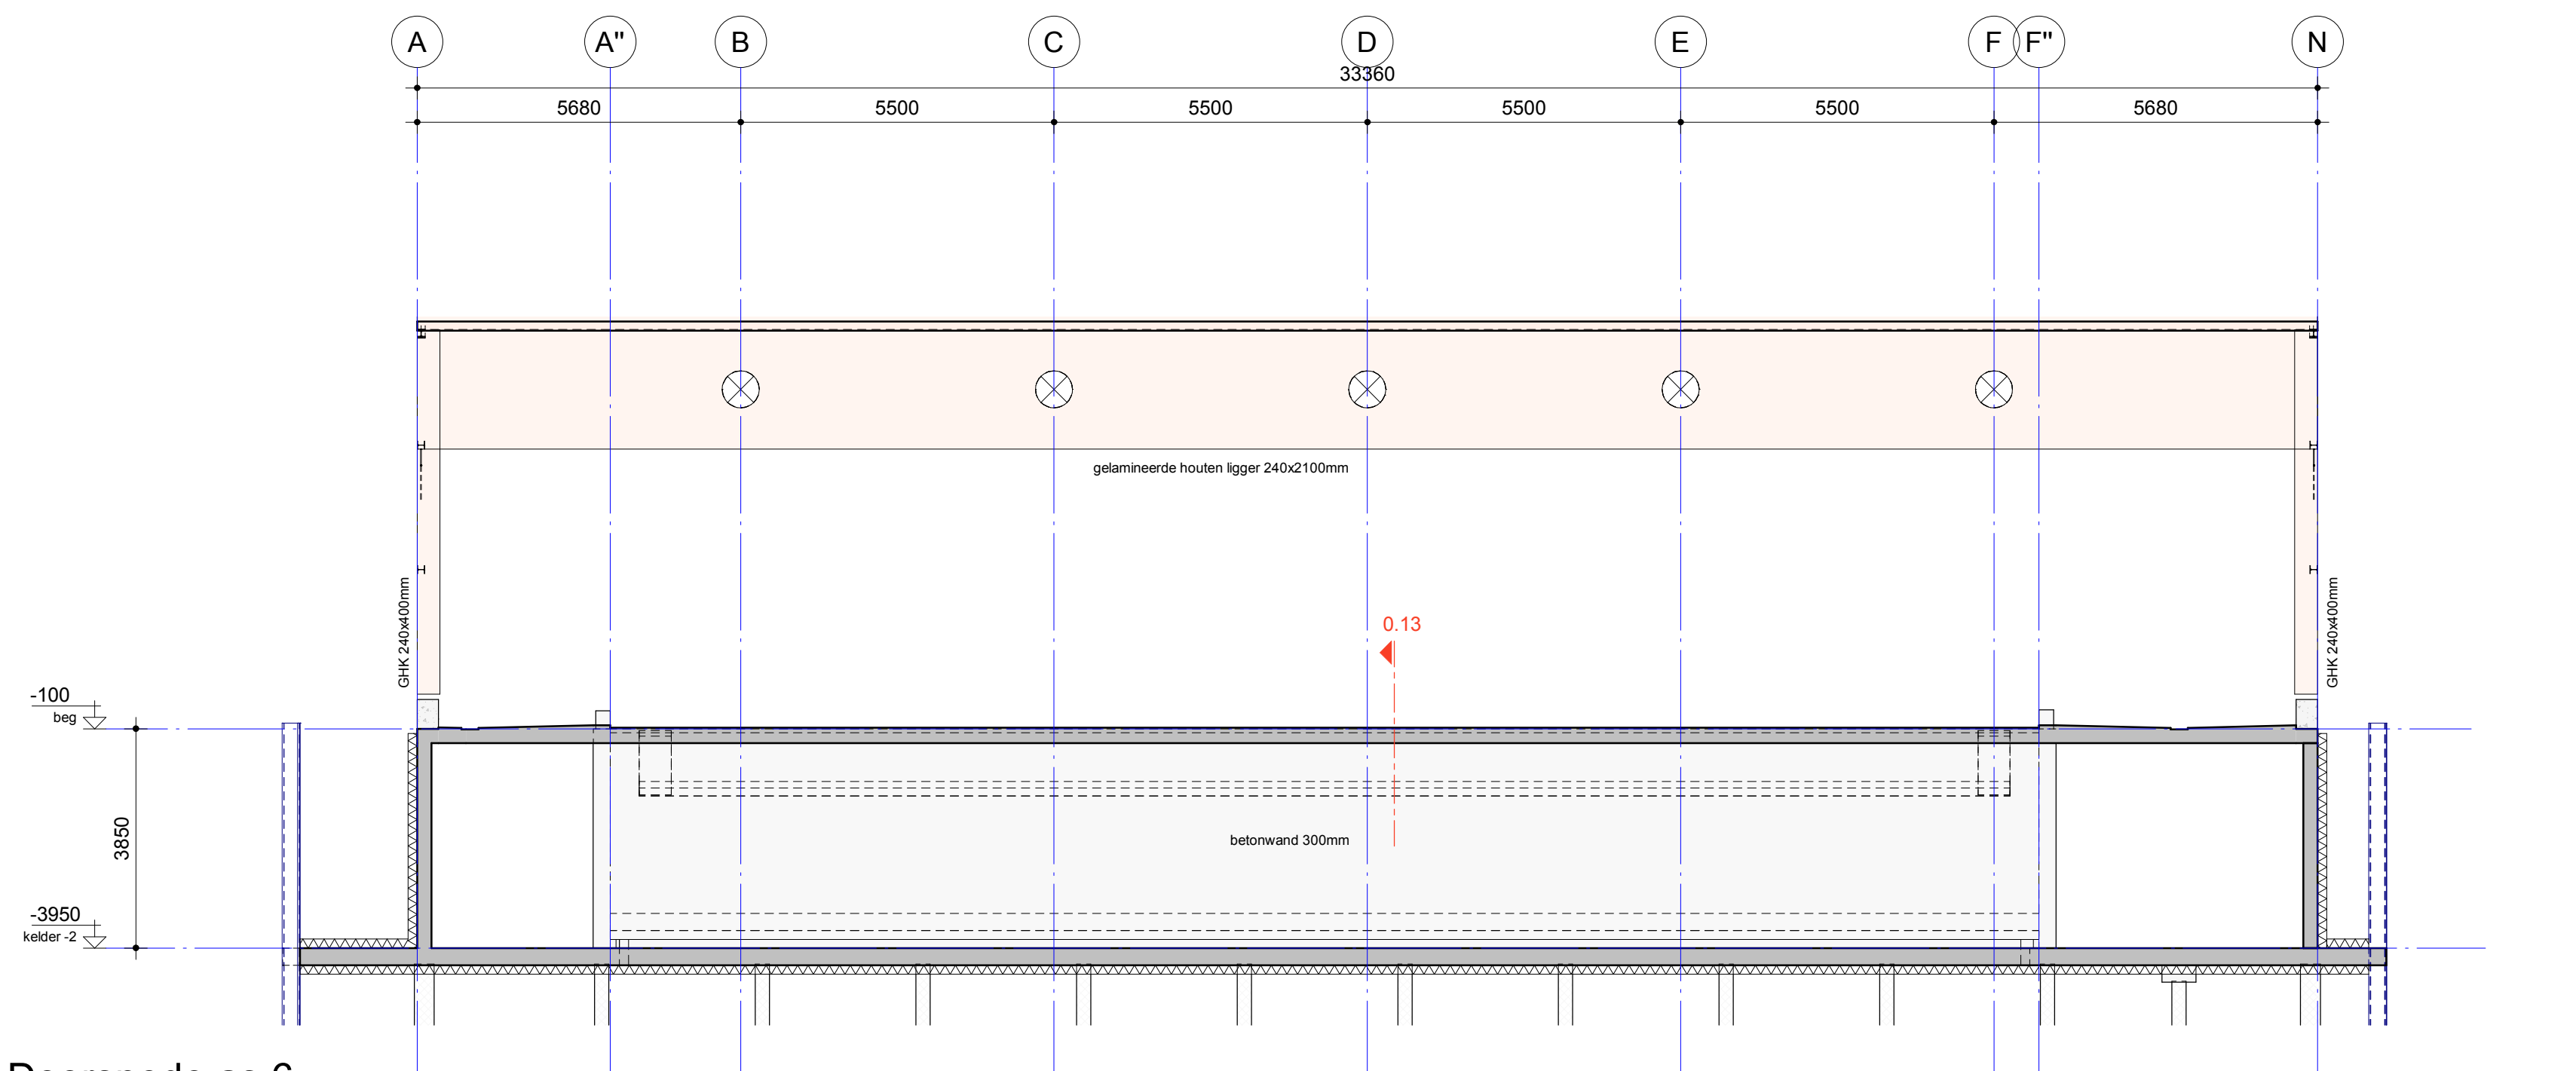

Doorsnede as 6

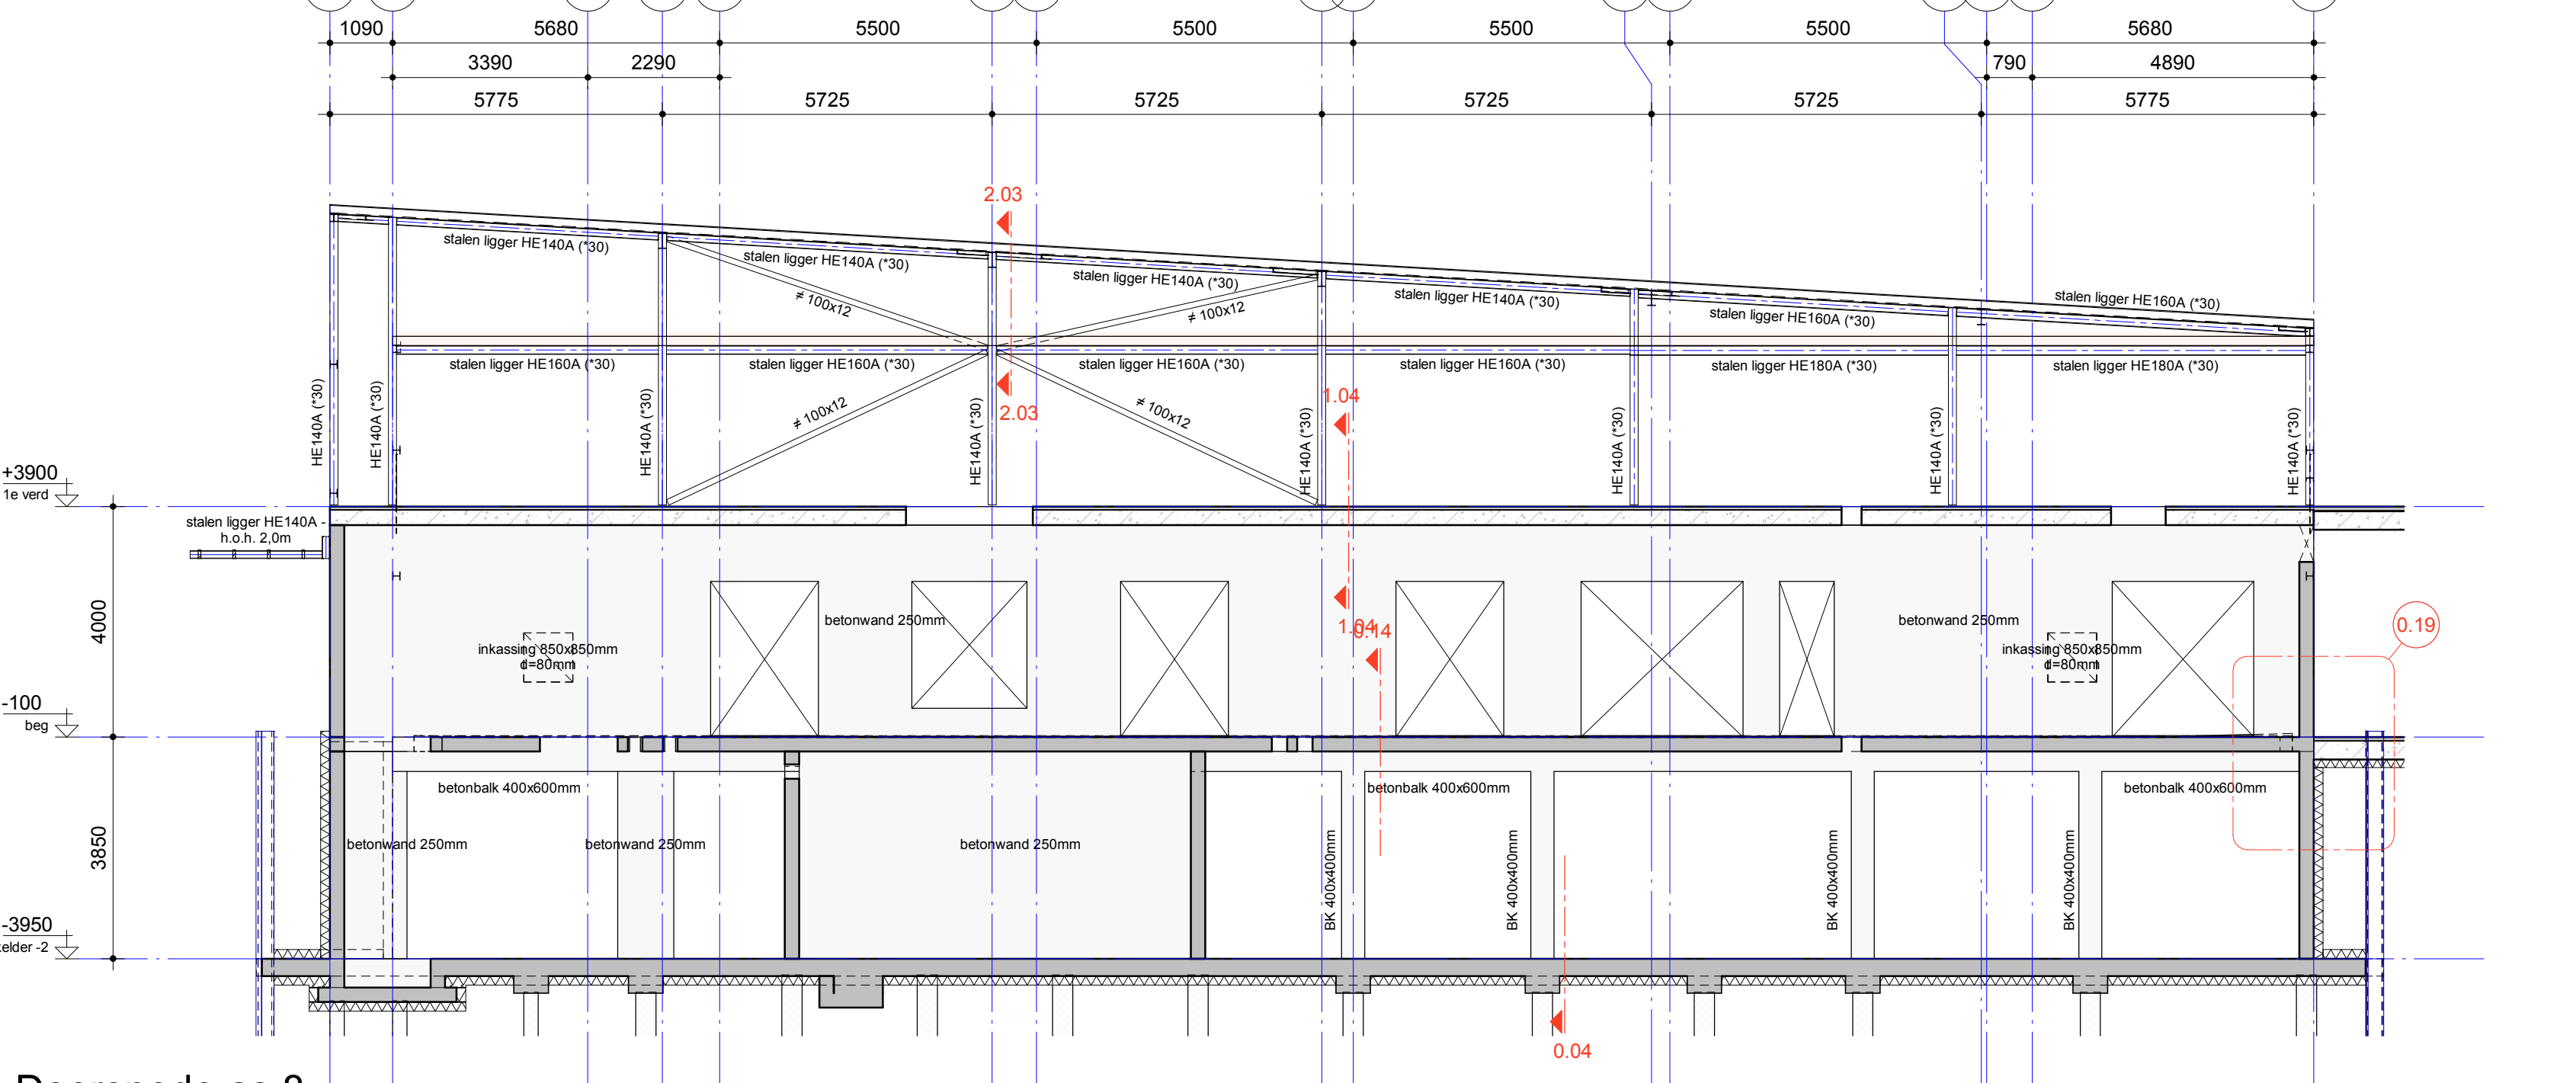

Doorsnede as 8

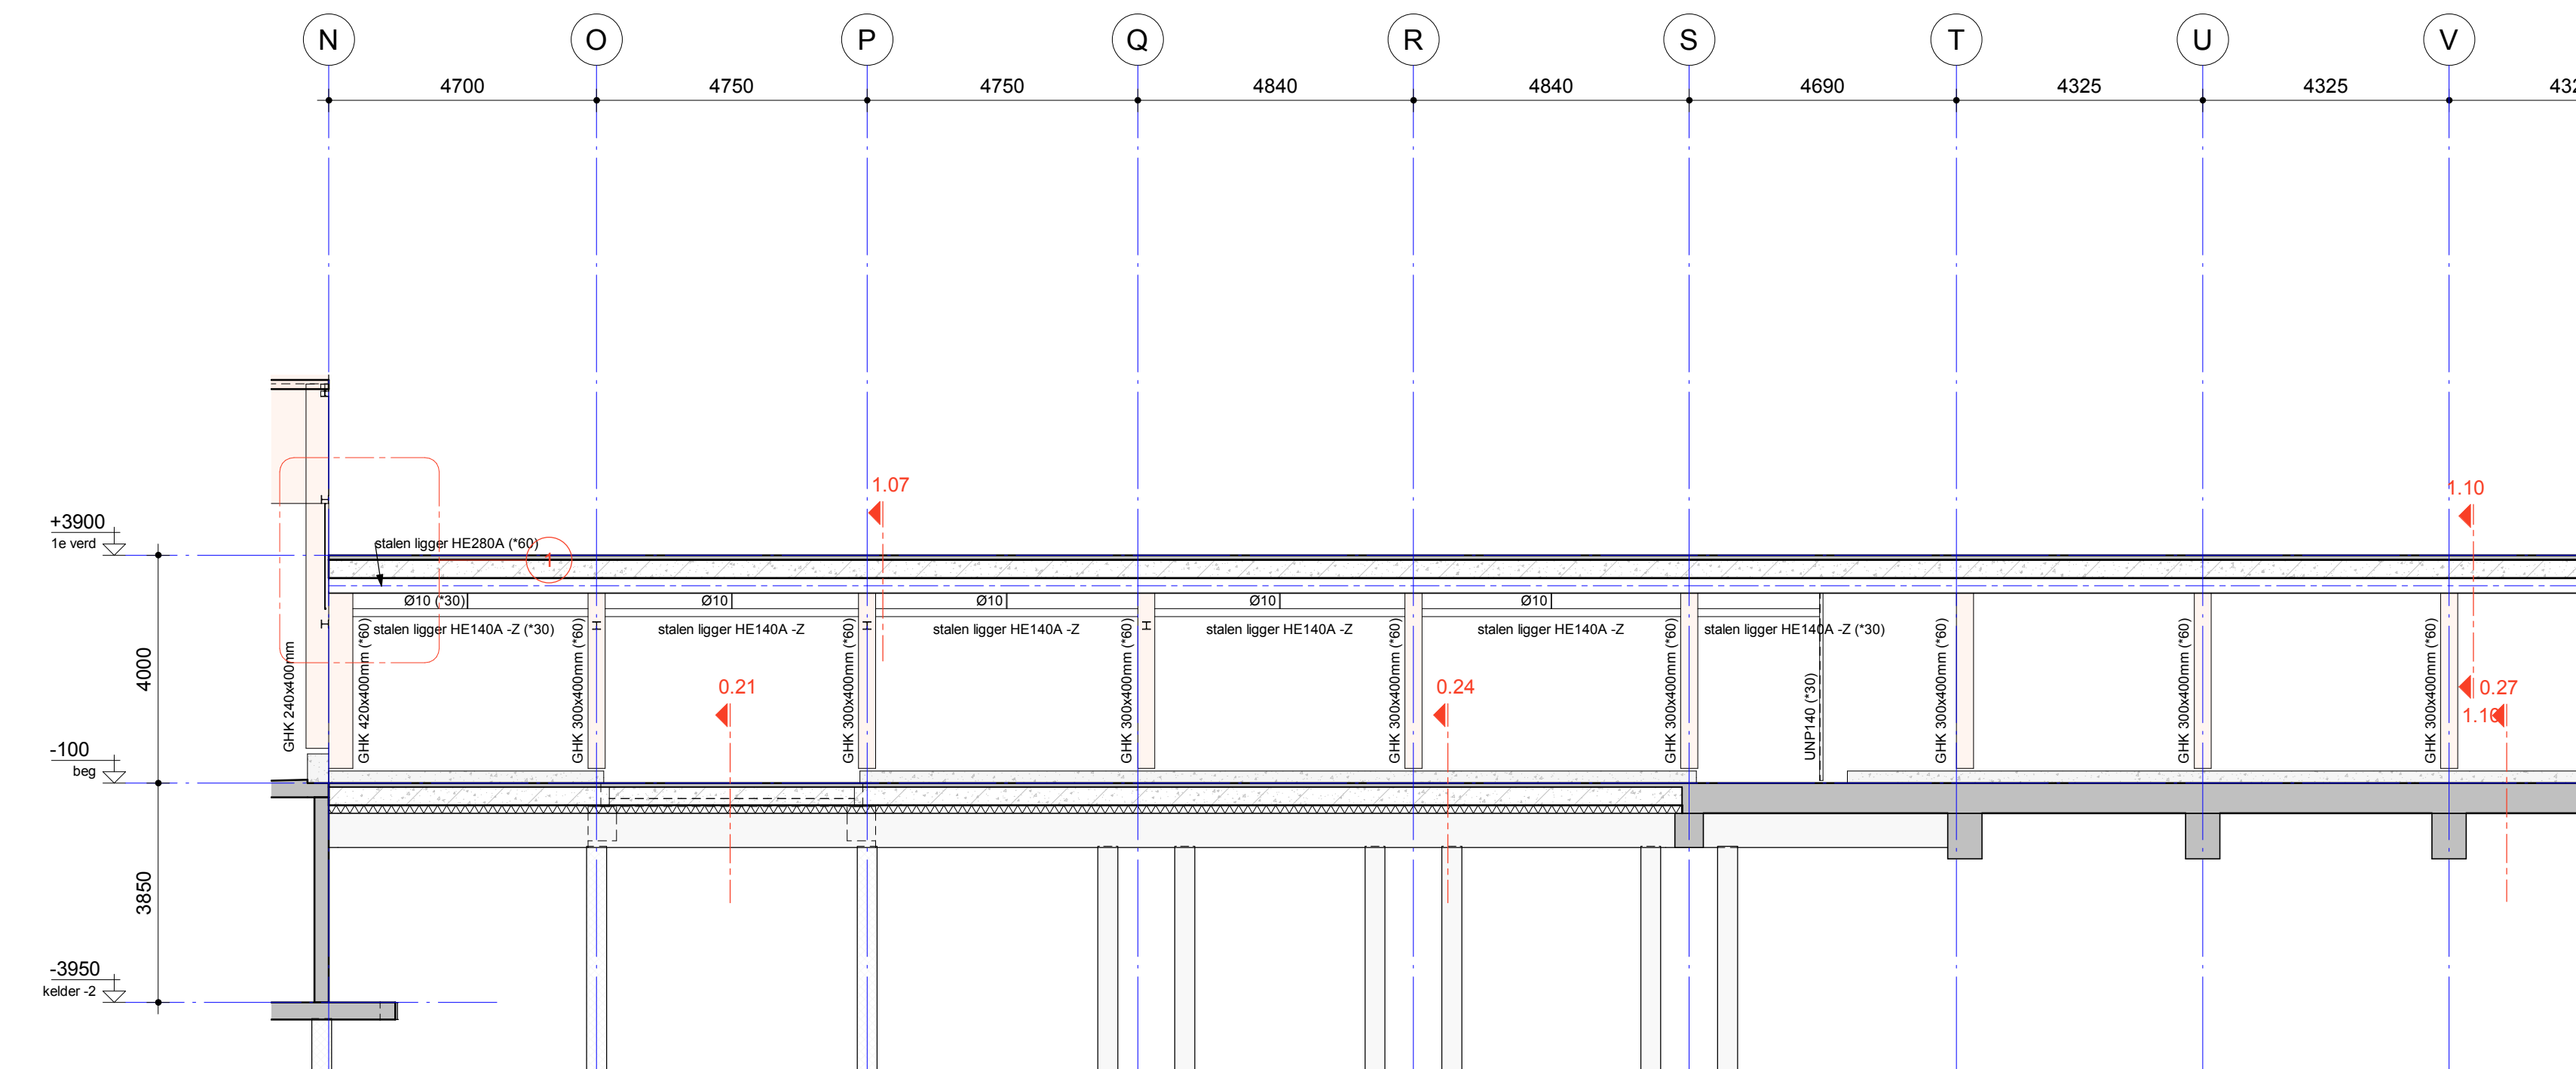

Doorsnede as 7

Uw constructieve uitgangspunten WSP, zie rapport:
SGU021041 - R01

Meld te plaatsen op digitale onderliggende steunen:
DO_Amstelveen_SK_R22.rvt

Nieuwbouw zwembad de Meerkamp te Amstelveen

Doorsneden as 2 t/m 8

Opdrachtgever	Gemeente Amstelveen	Architect	Slangen + Koenis Architecten	Projectnummer	SGU021041	Projectleider	H.C. Huurnink	Coördinator	M. Xia	Mediateur	C.F. Winkel-Roos
---------------	---------------------	-----------	------------------------------	---------------	-----------	---------------	---------------	-------------	--------	-----------	------------------

TECHNISCH ONTWERP
VOORLOPIG

Formaat: A0
Schaal: 1:100
Datum: 09-02-2023
Bladzijde: TO-200

wsp.com

WSP

Drawing created with Autodesk Revit 2022 R

H:\SGU021041\TEKENINGEN\TO_AMSTELVEEN_WSP_R22.rvt