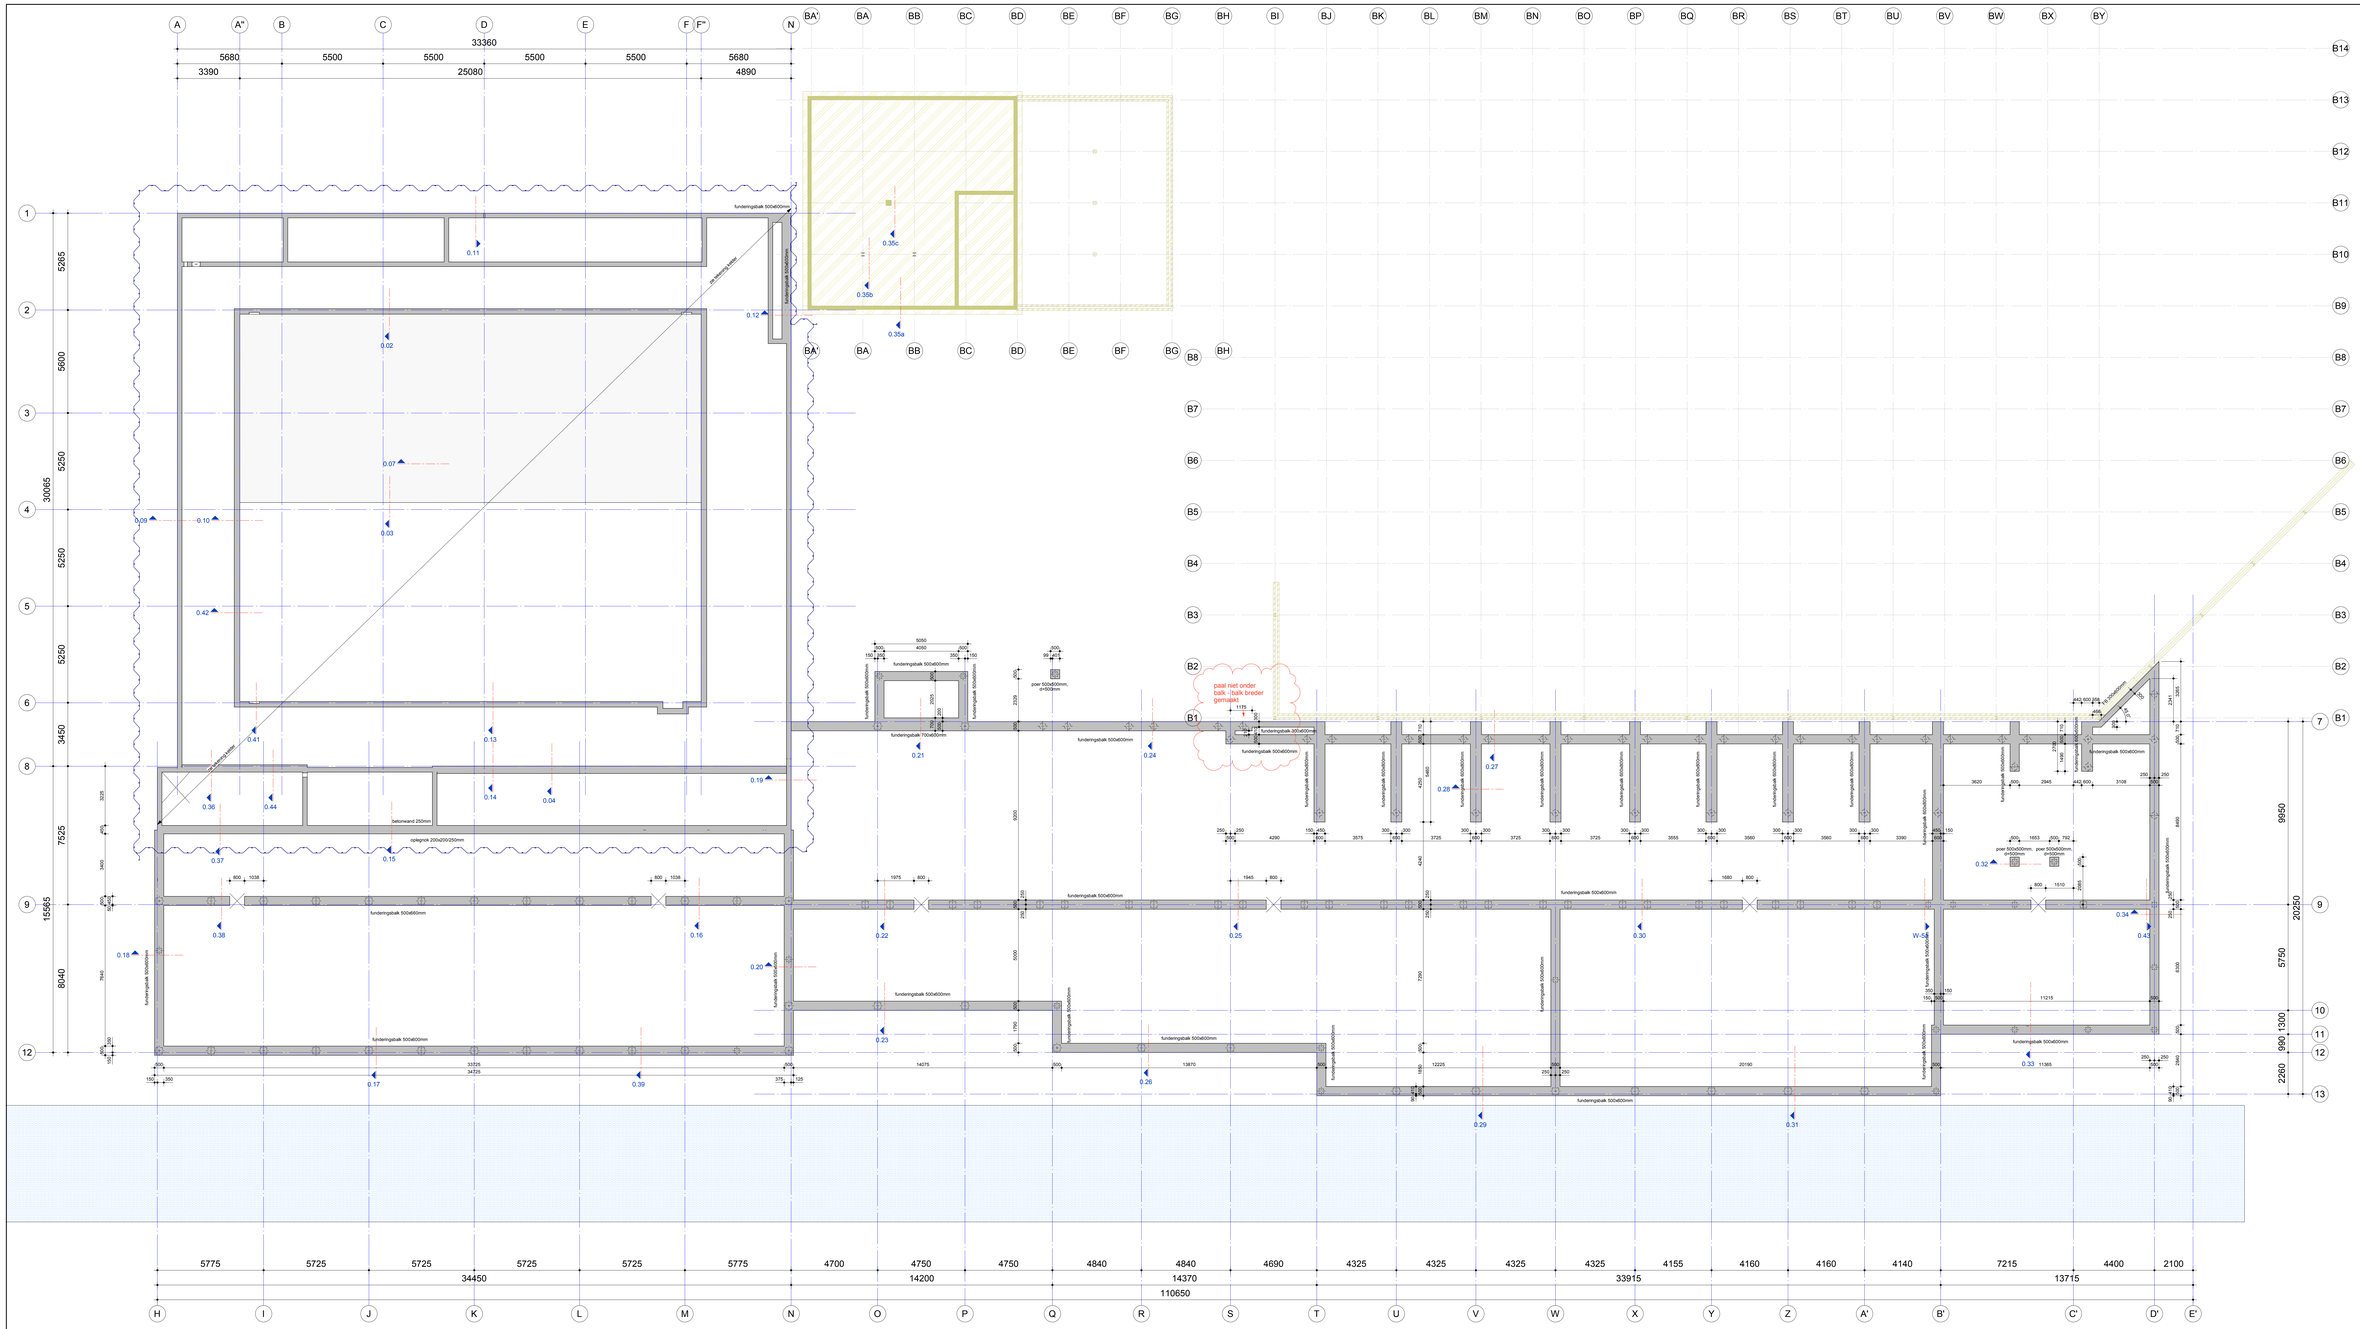

Tool SGU021041-uitgevoerd in WSP, zie rapport:
SGU021041 - R01

Model is gemaakt in dylon, zie rapport:
TO_Amstelveen_SK_R22.rvt

Nieuwbouw zwembad de Meerkamp te Amstelveen

Onderdeel
Fundering

Opdrachtgever	Gemeente Amstelveen	
Architect	Slangen + Koenis Architecten	
Projectnummer	SGU021041	
Projectleider	H.C. Huurnink	Parraf
Constructeur	M. Xia	Parraf
Modelleur	C.F. Winkel-Roos	Parraf

Rev.	Datum	Omschrijving van de review	Tek.

Rijnzathe 41
3435 LM Nieuwegein
088 910 20 30
nl.utrecht@wsp.com
wsp.com

Fase: TECHNISCH ONTWERP

Status: DEFINITIEF

Formaat	Schaal	Datum
1400x841	1:100	28-04-2023

Bladnummer: TO-099

Revisie:

Drawing created with Autodesk Revit 2022 ©

H:\SGU021041\TEKENINGEN\TO_AMSTELVEEN_WSP_R22.RVT