




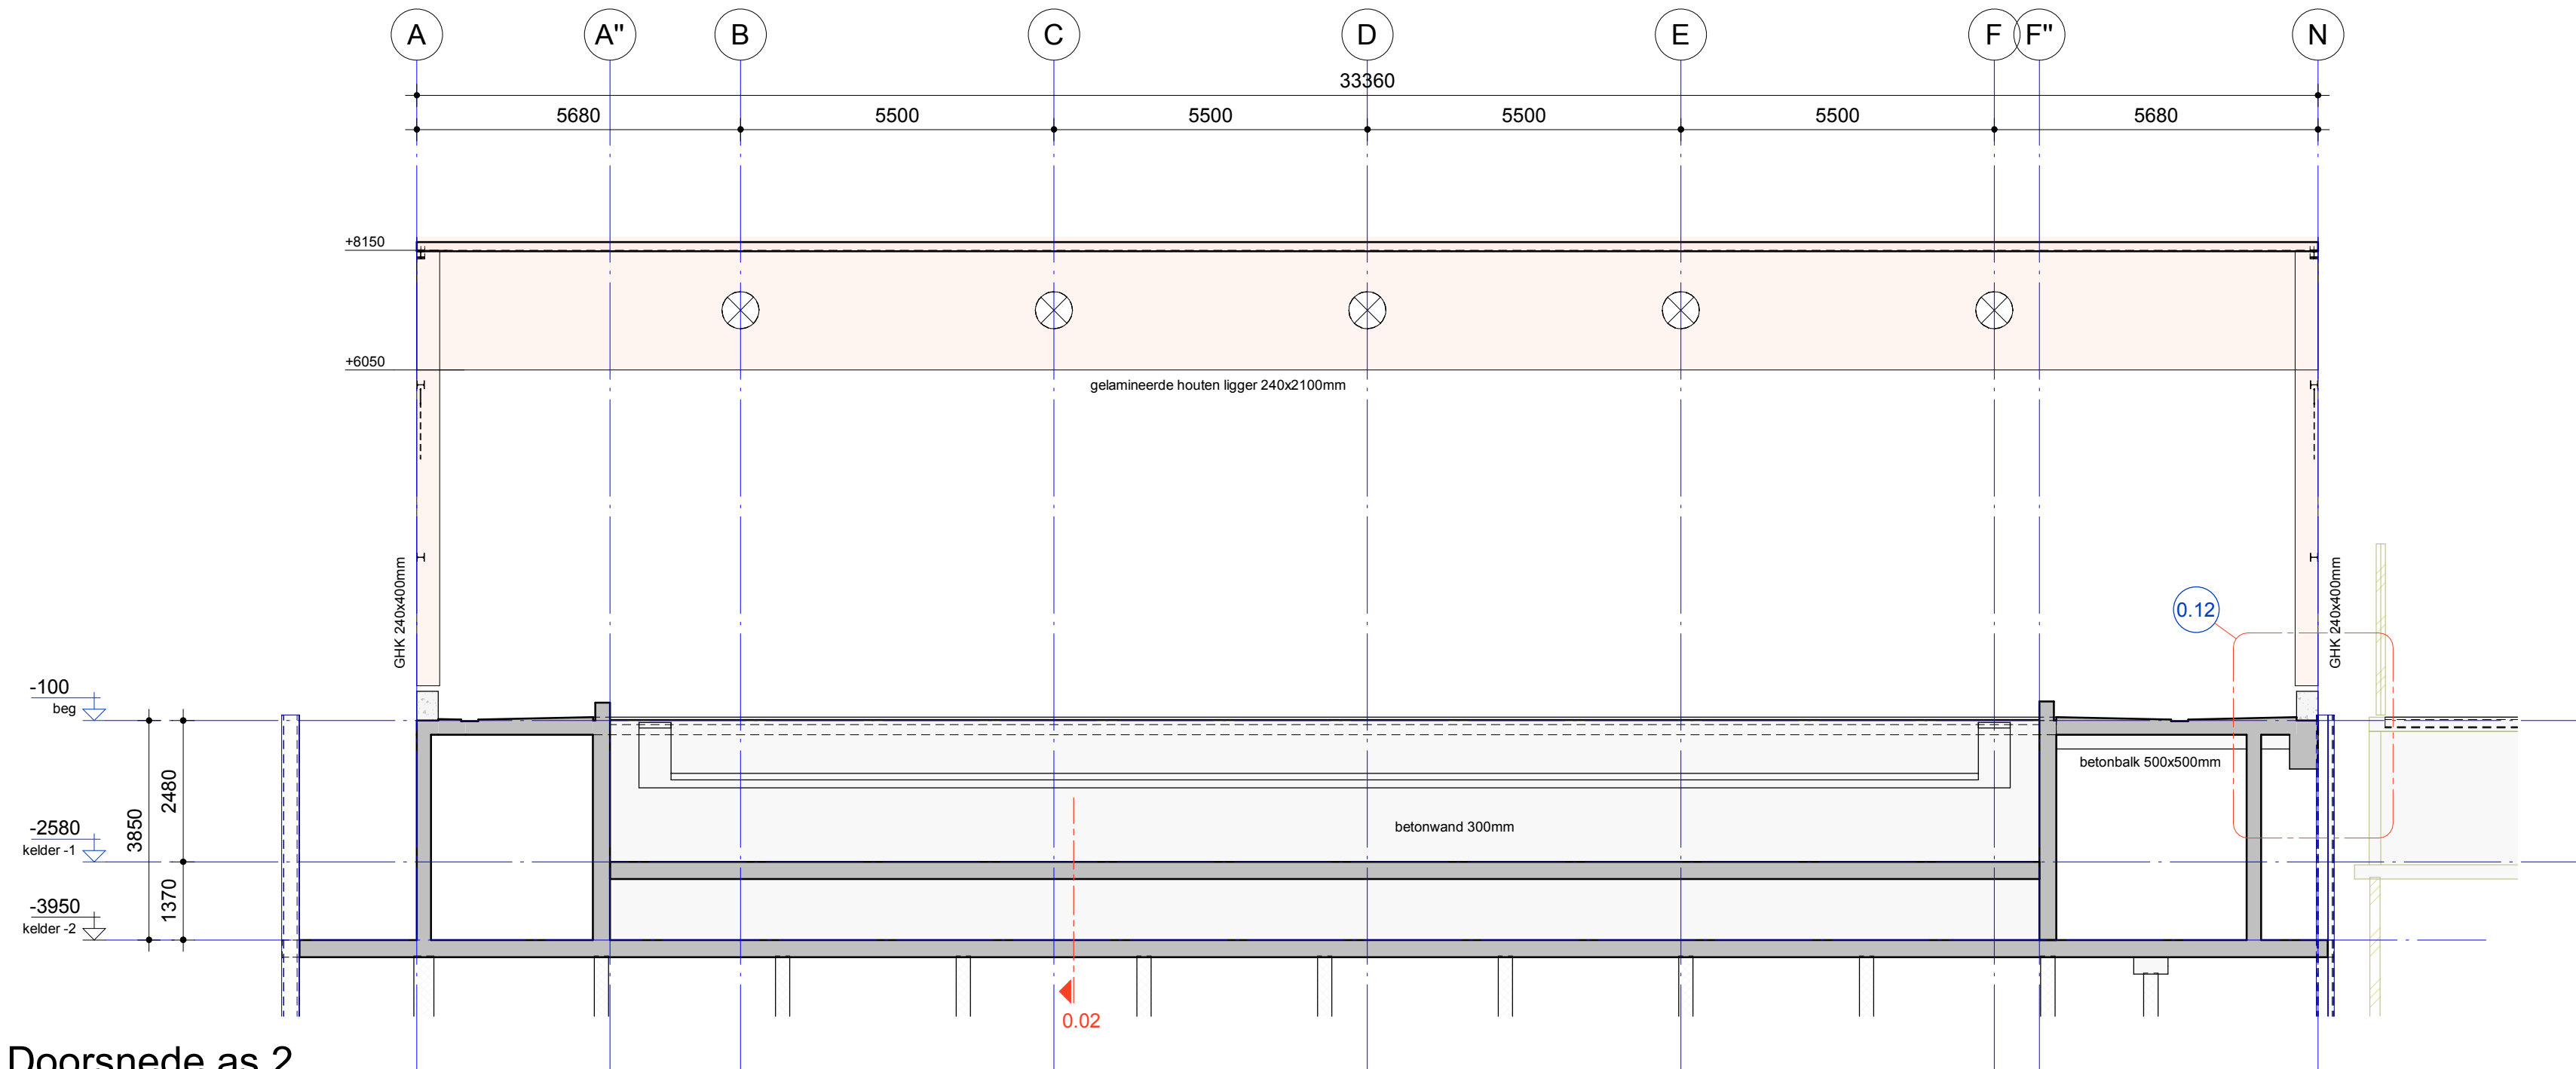


Doorsnede as 2

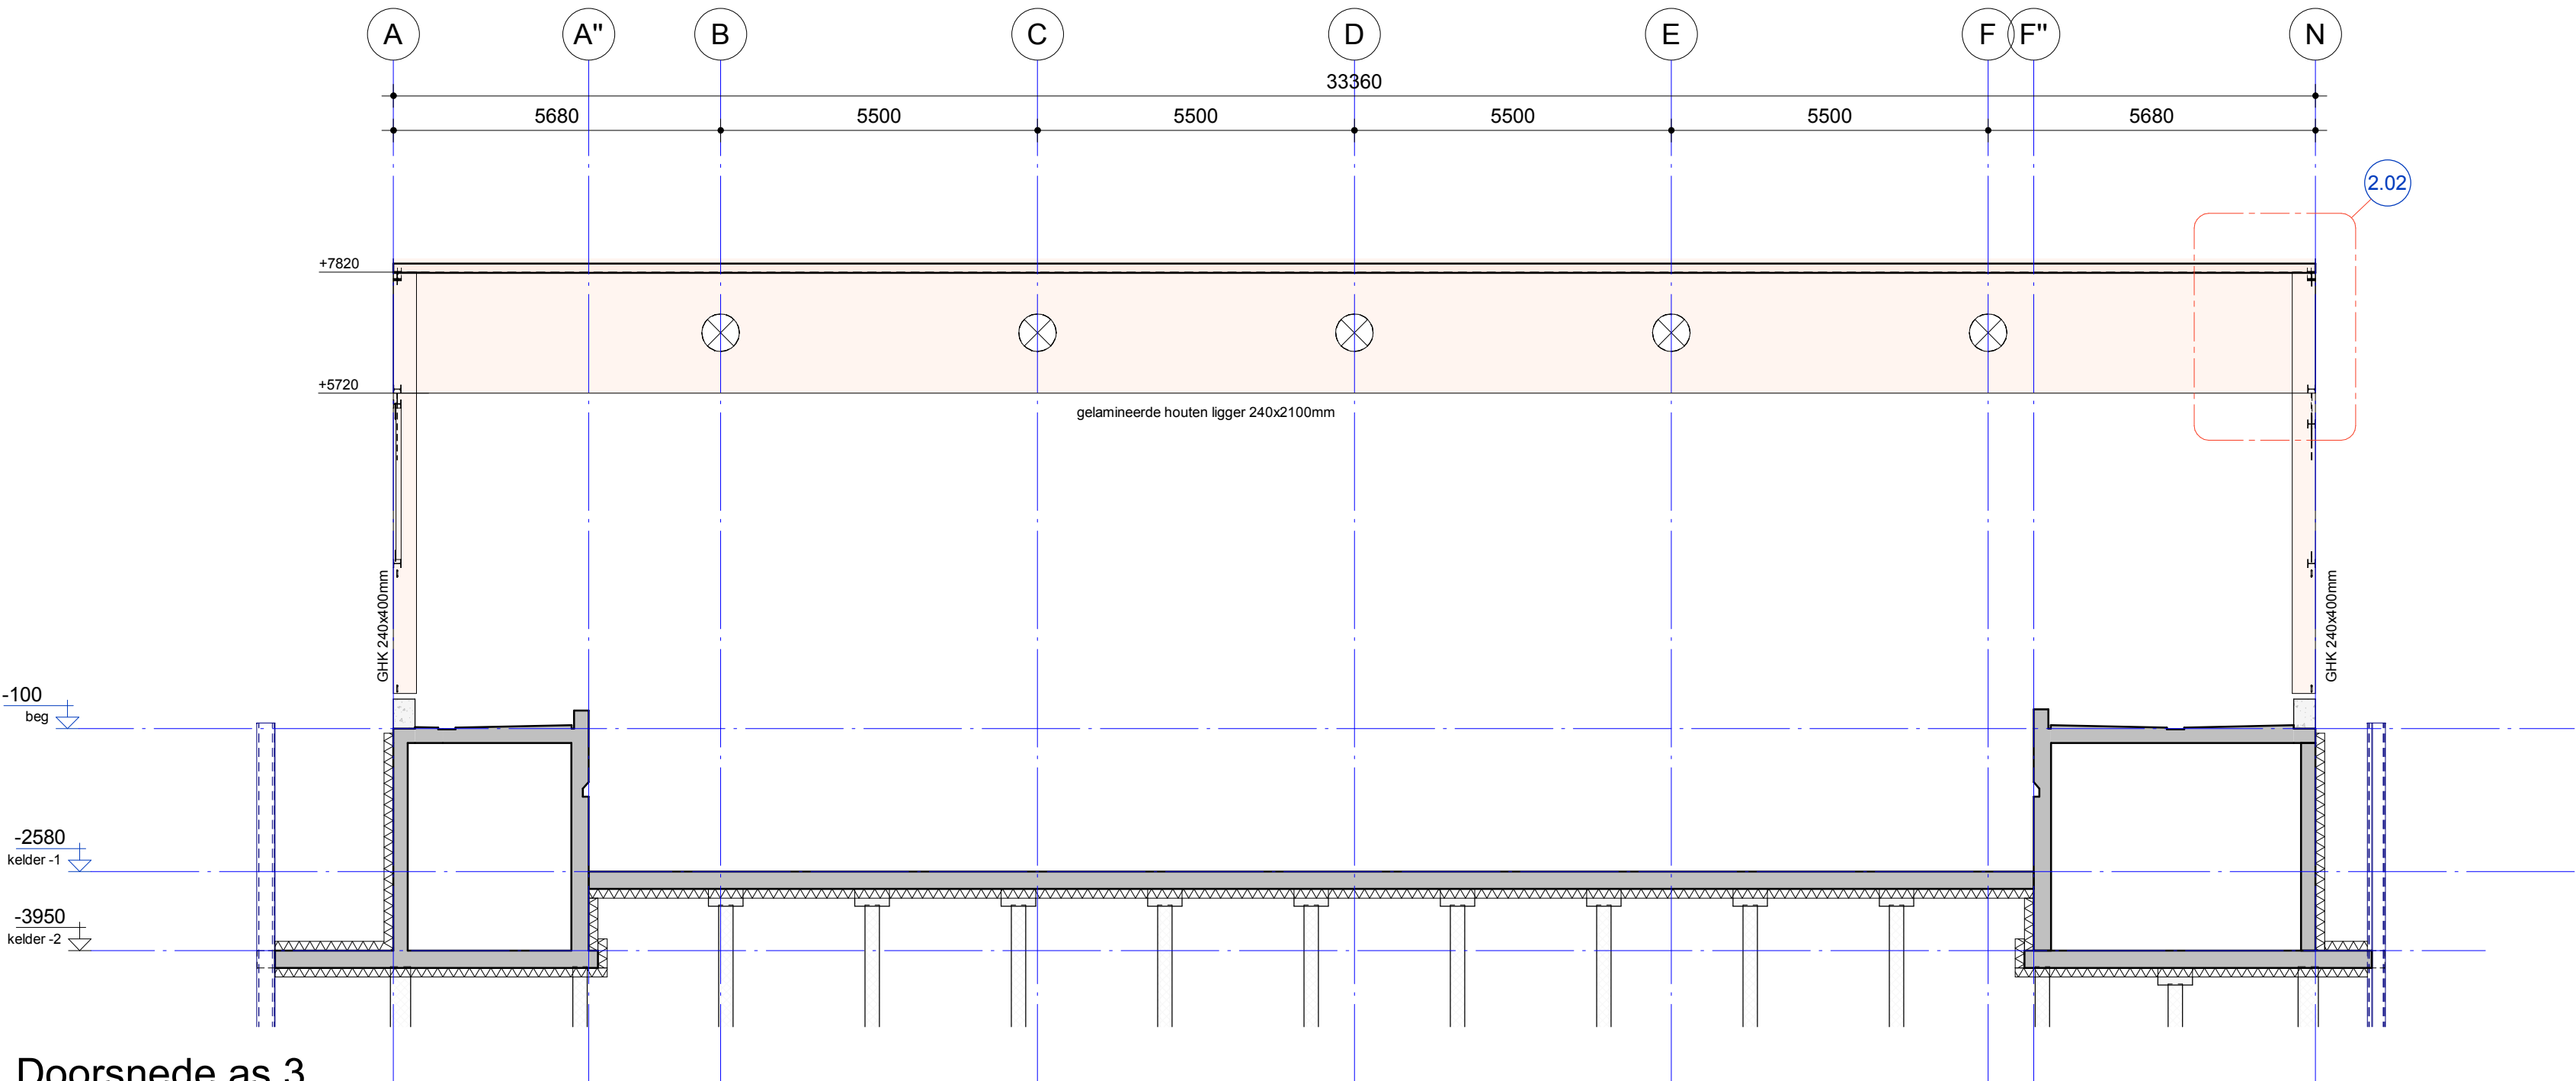


Doorsnede as 3

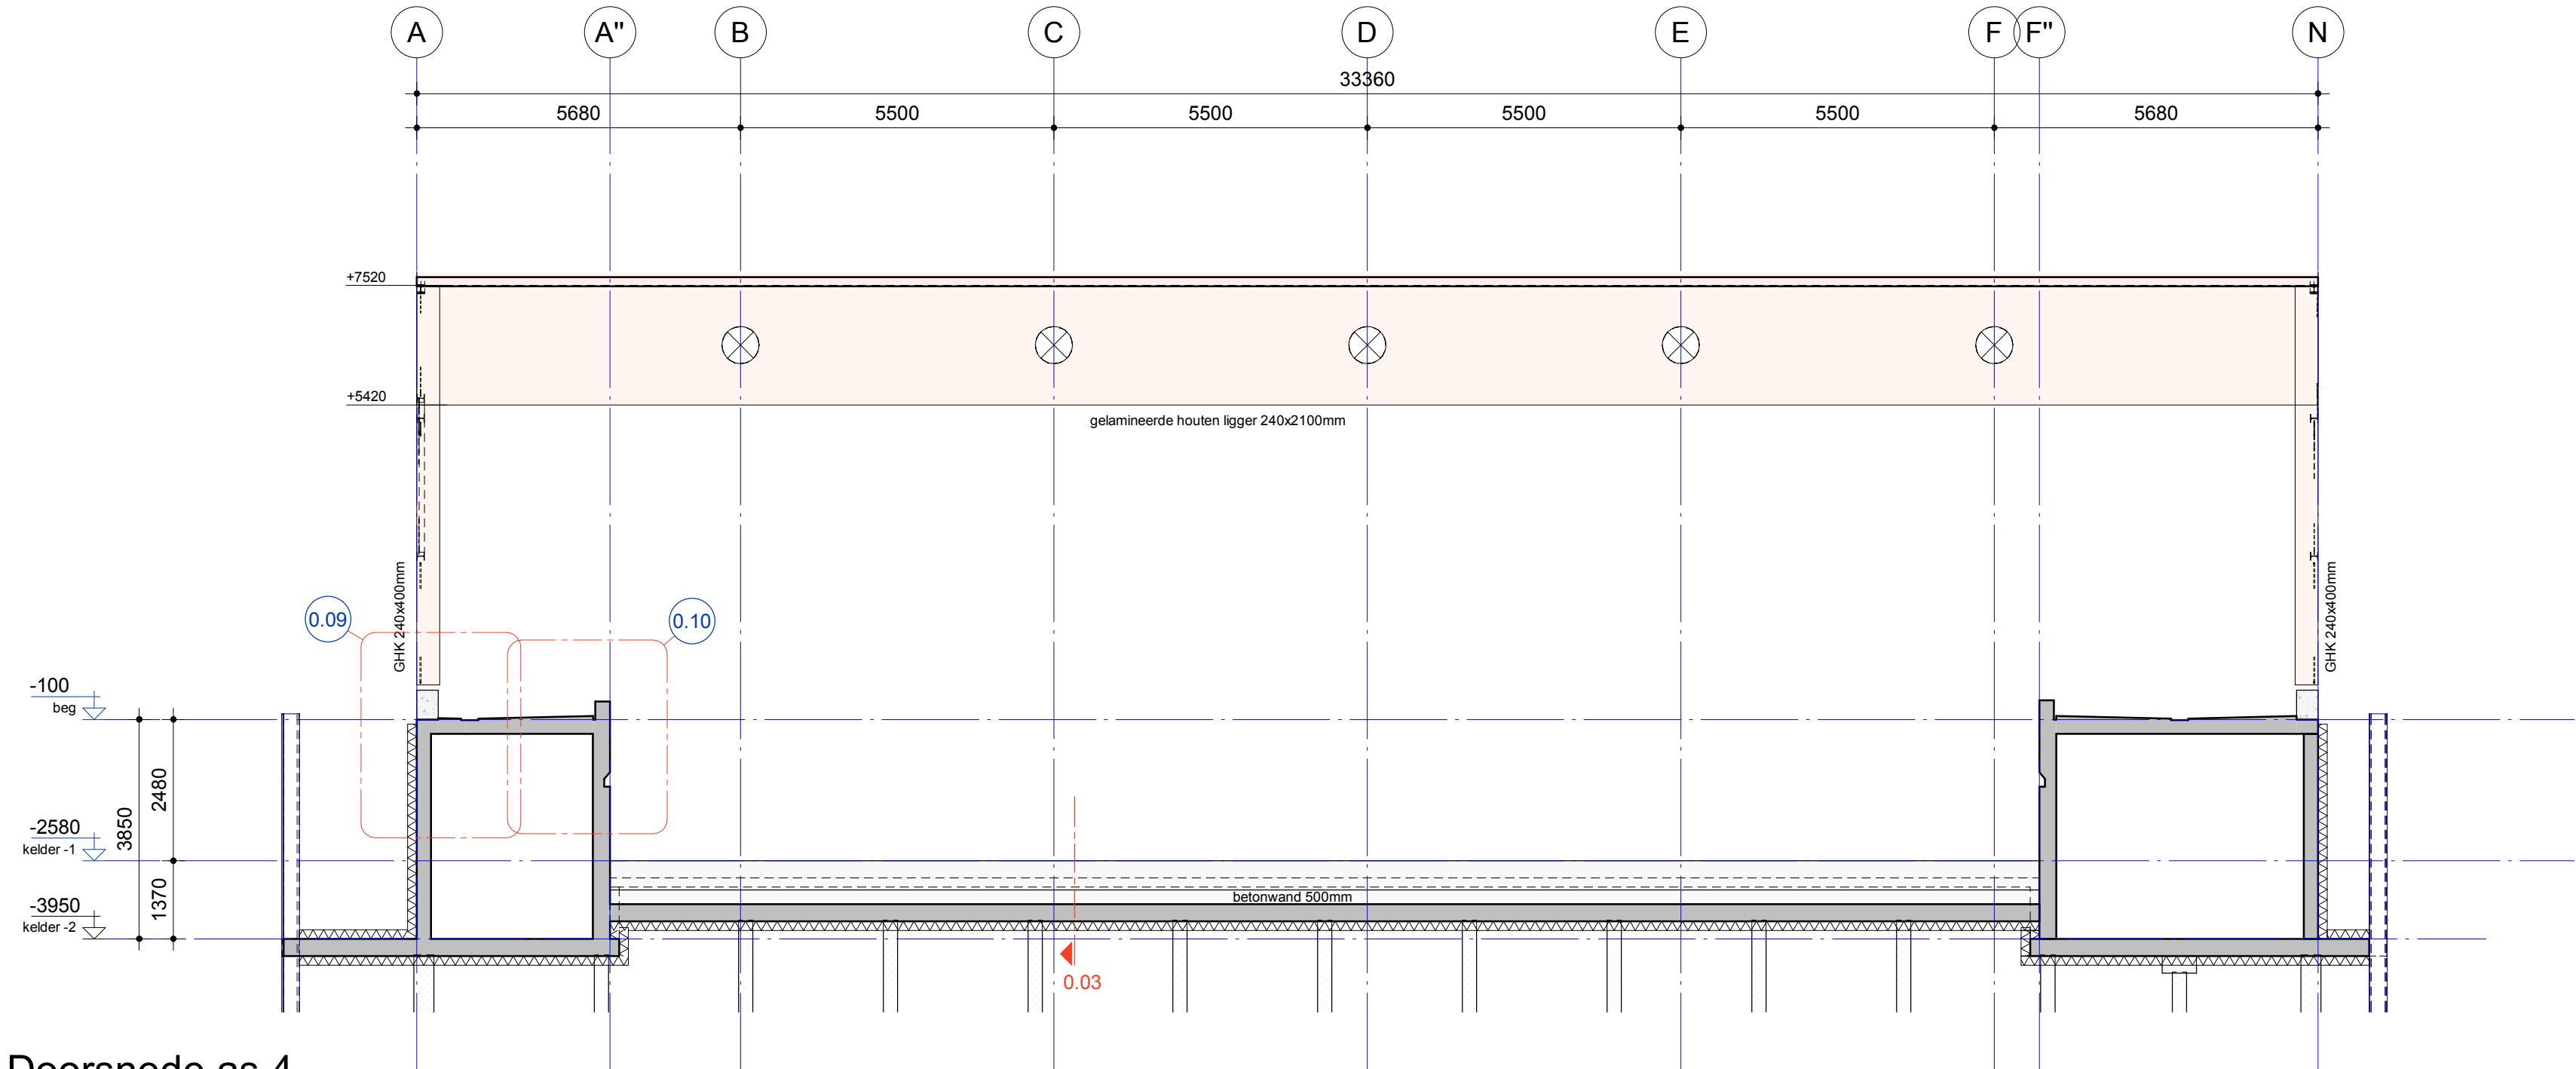


Doorsnede as 4

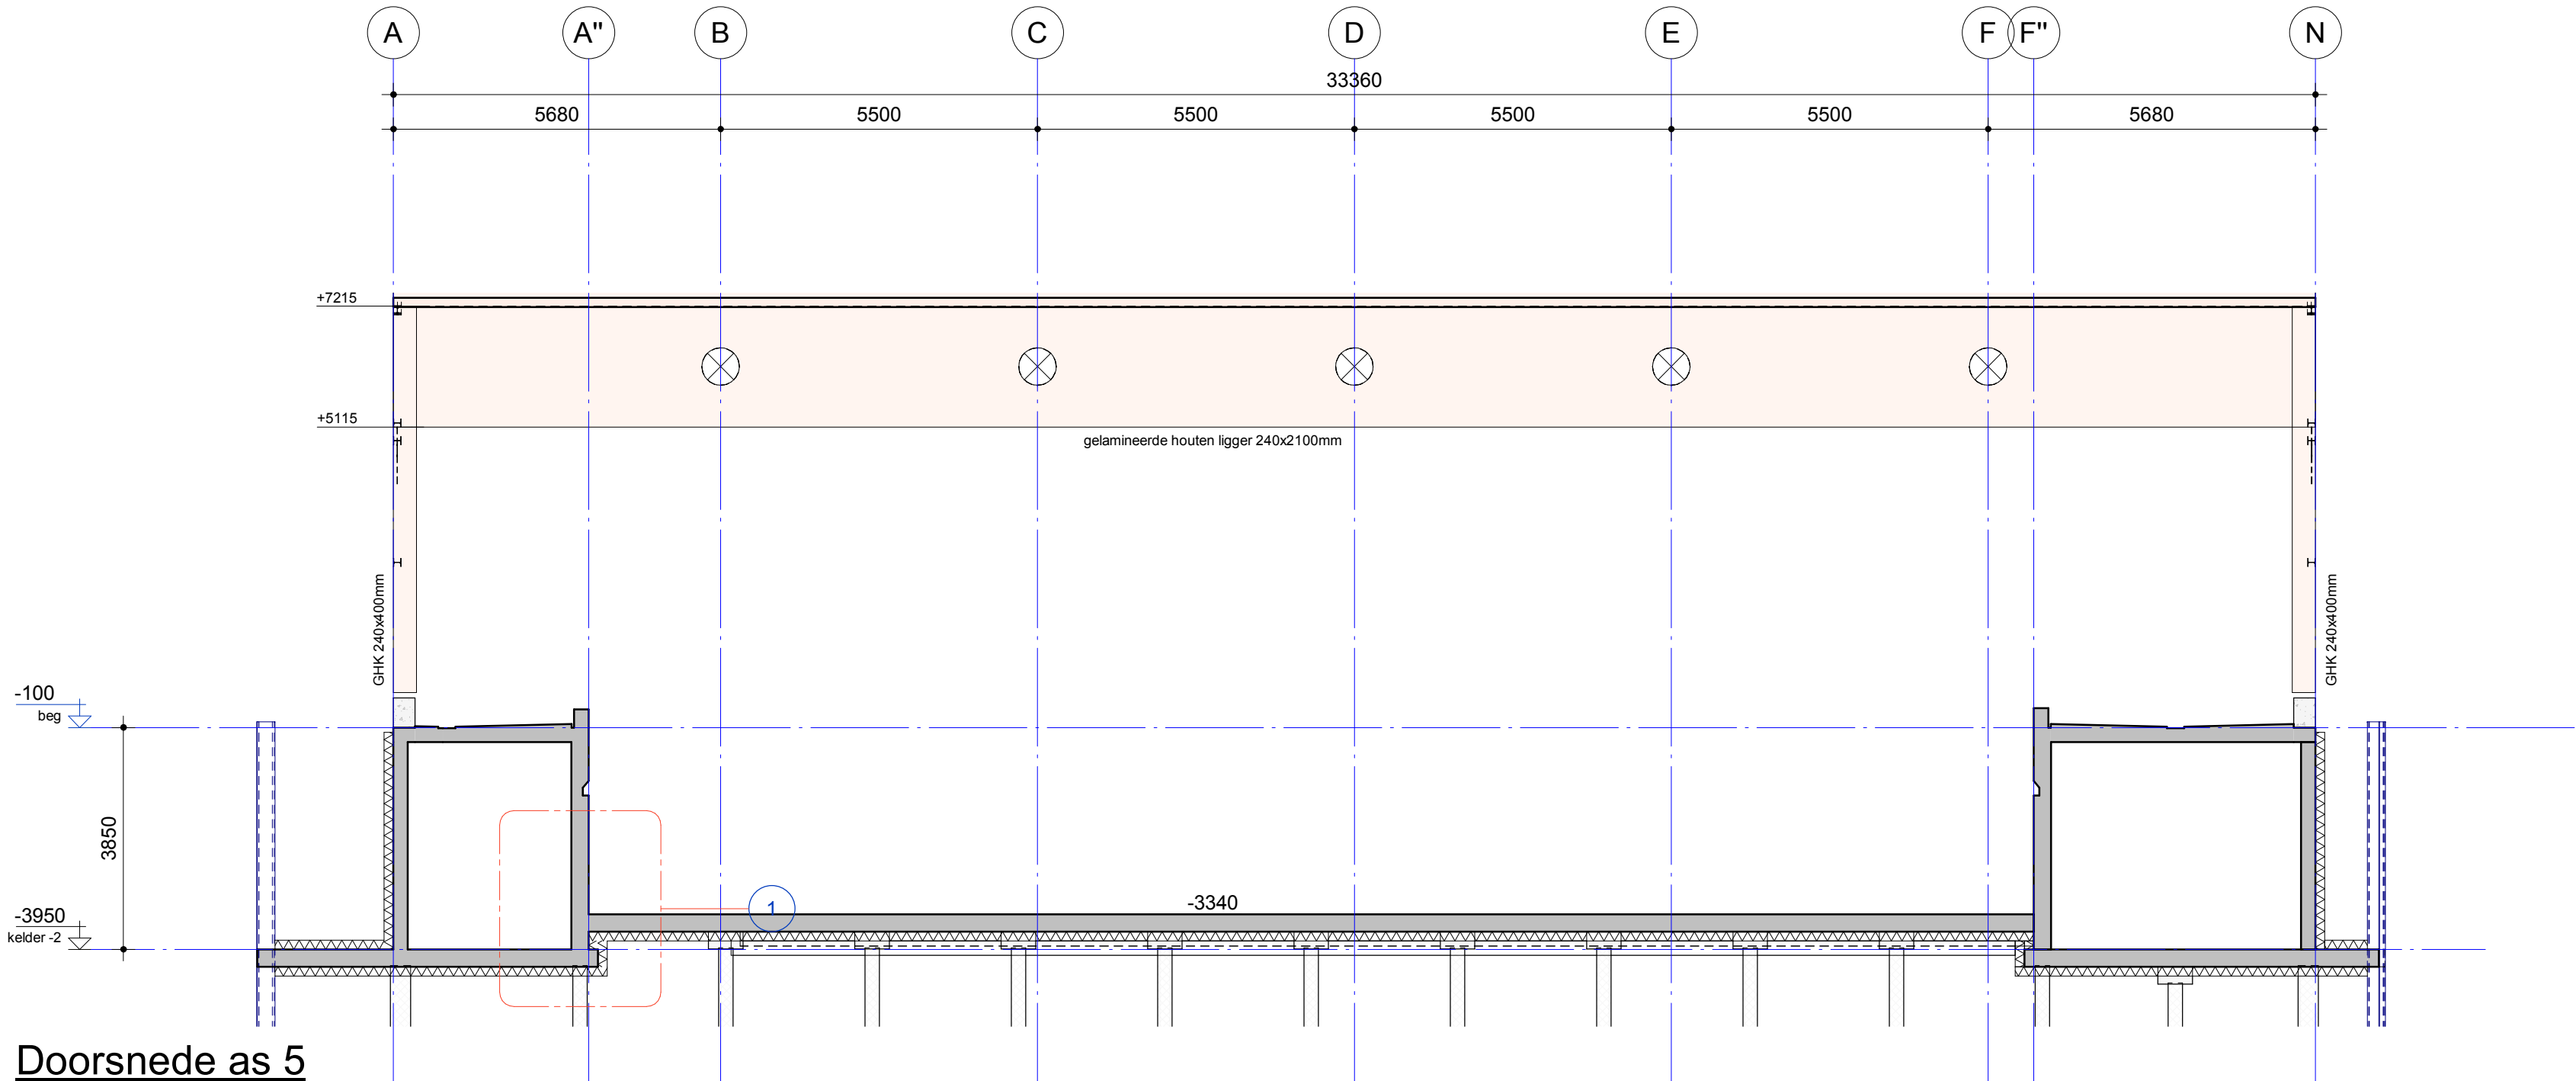


Doorsnede as 5

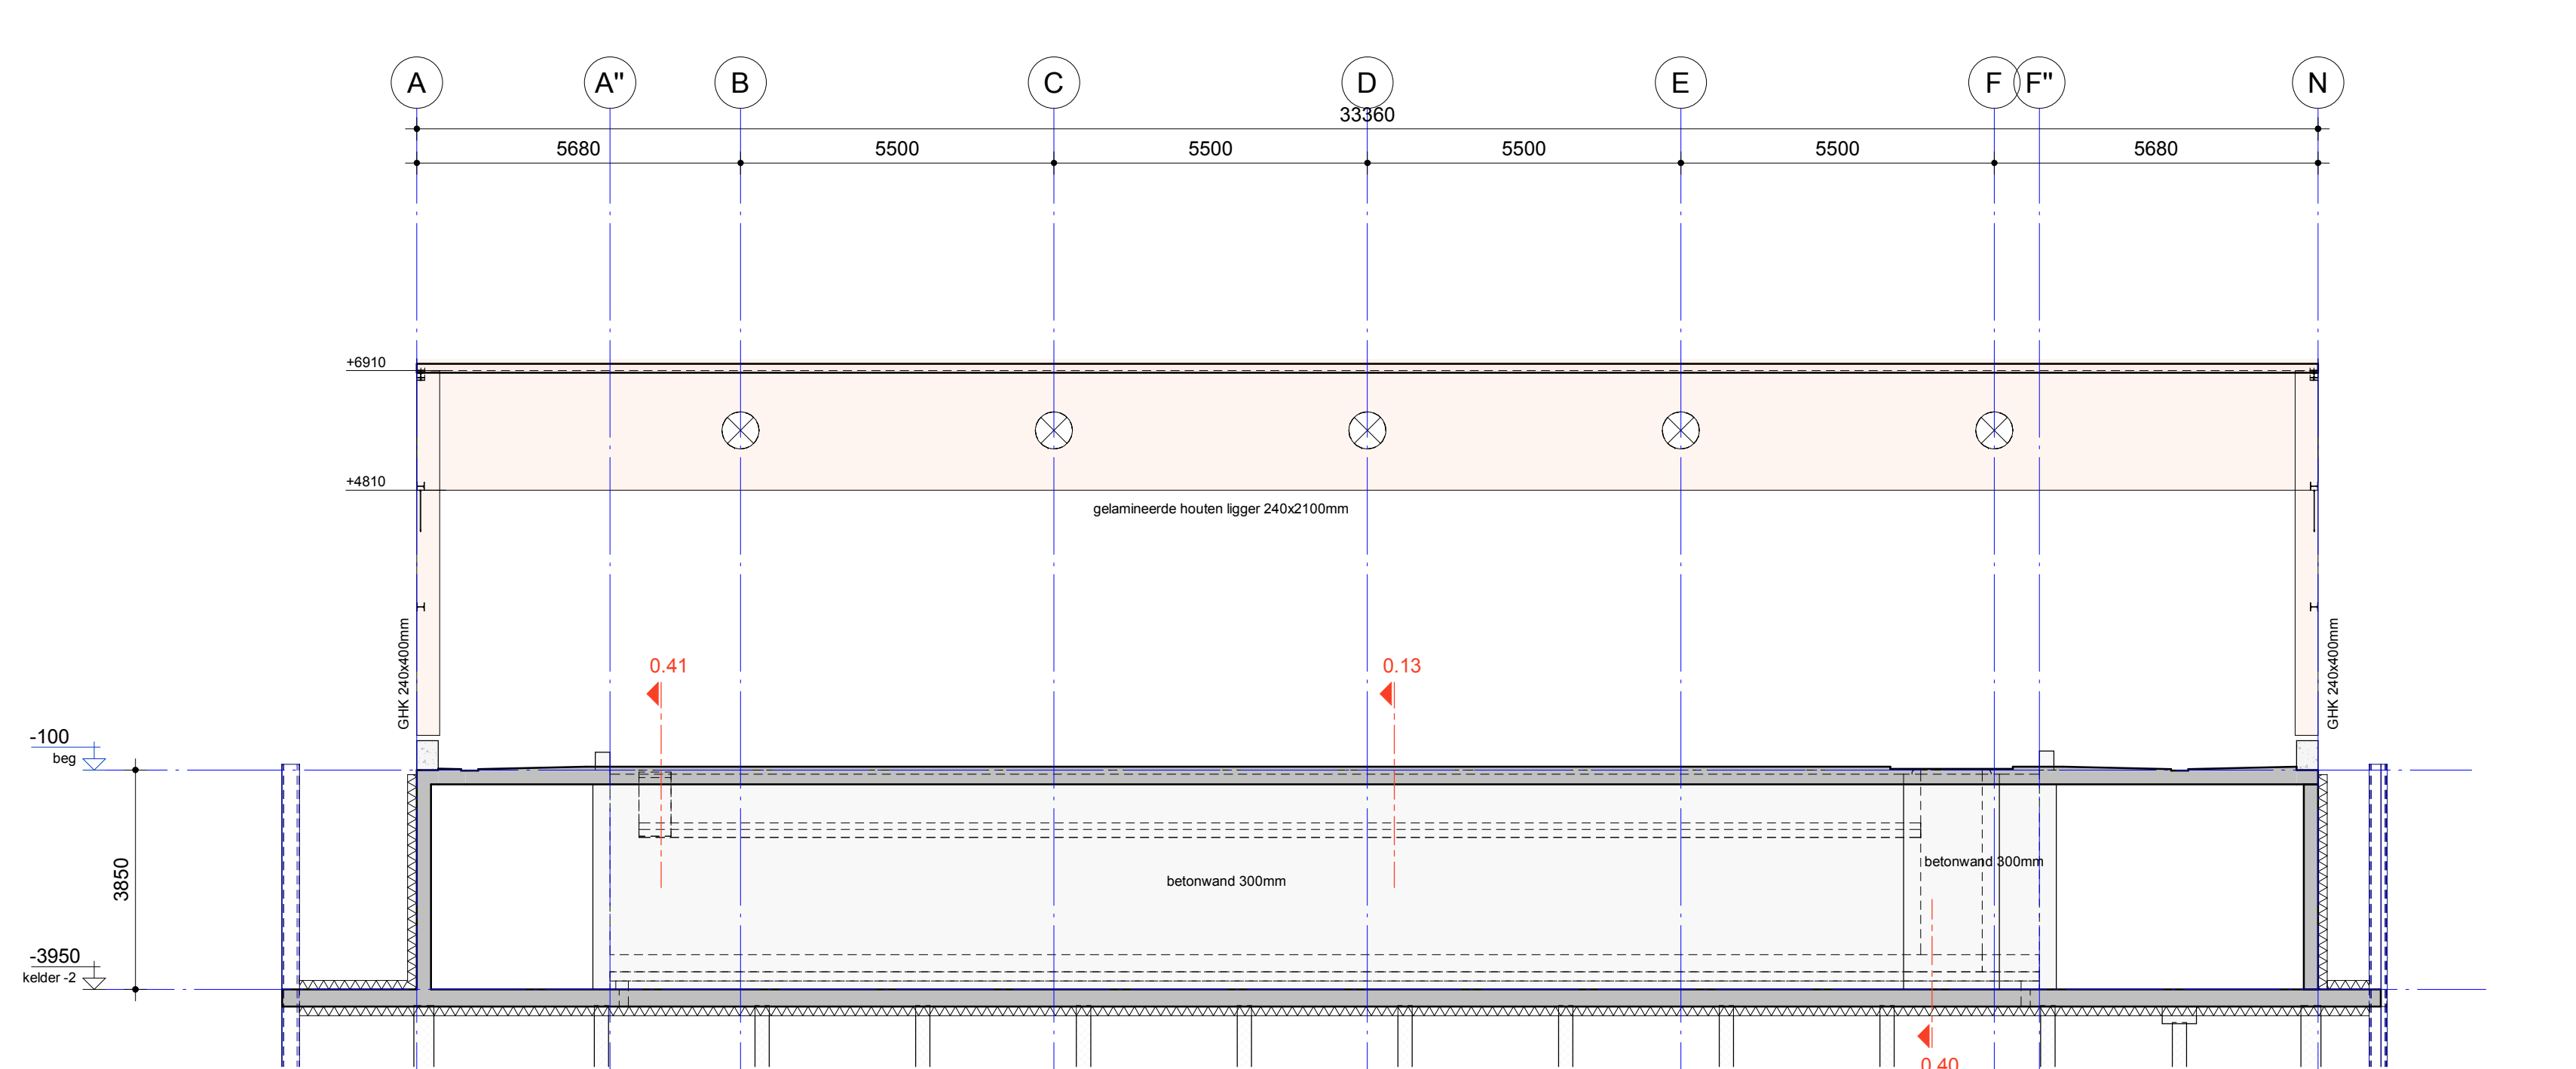


Doorsnede as 6

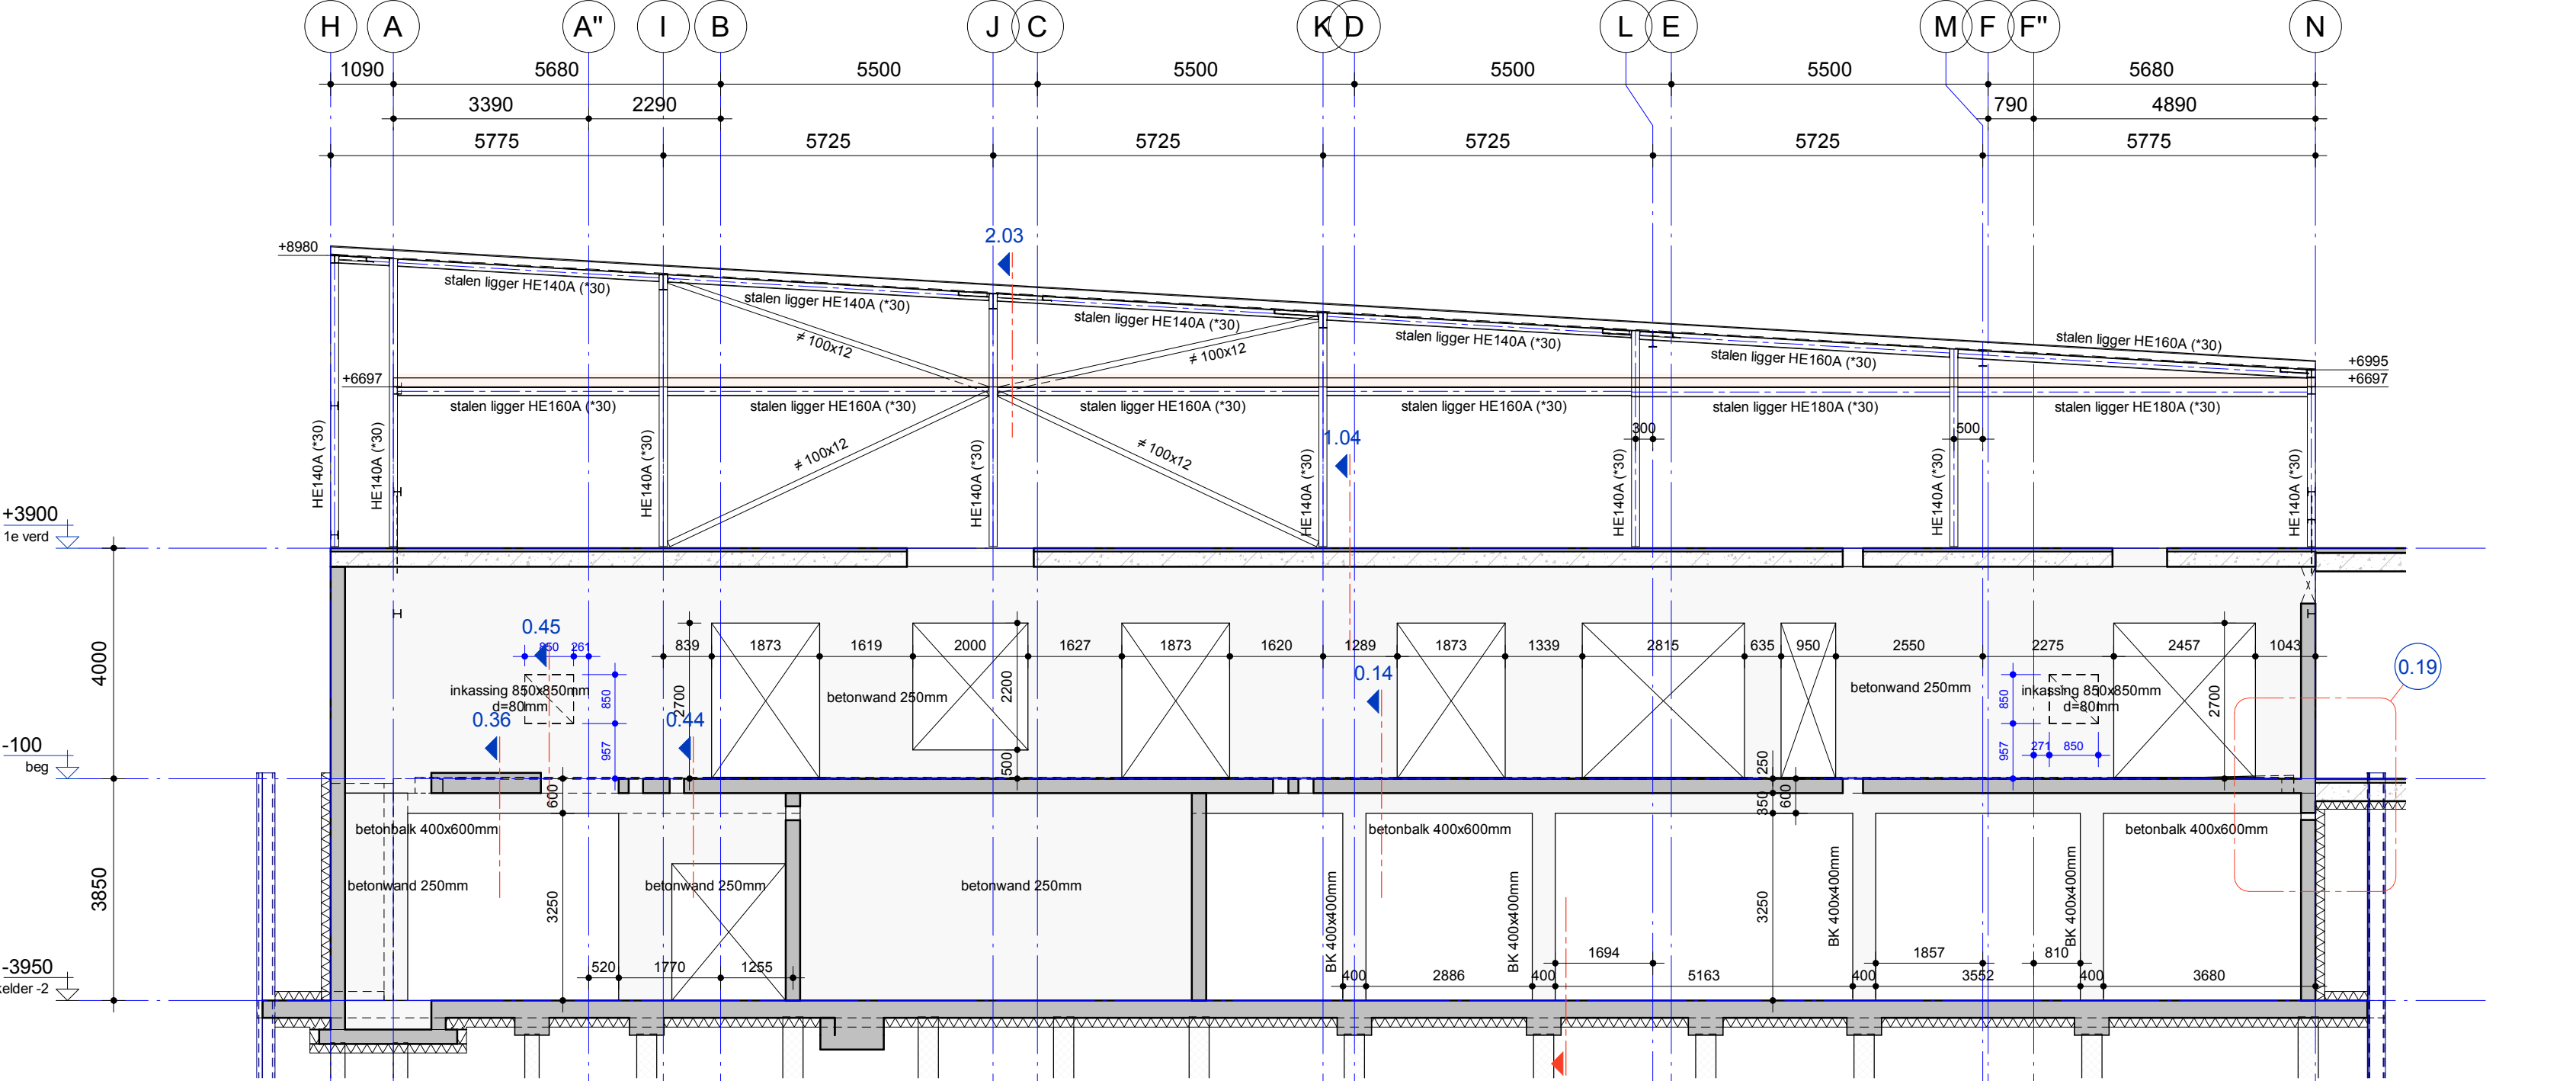

Doorsnede as 8

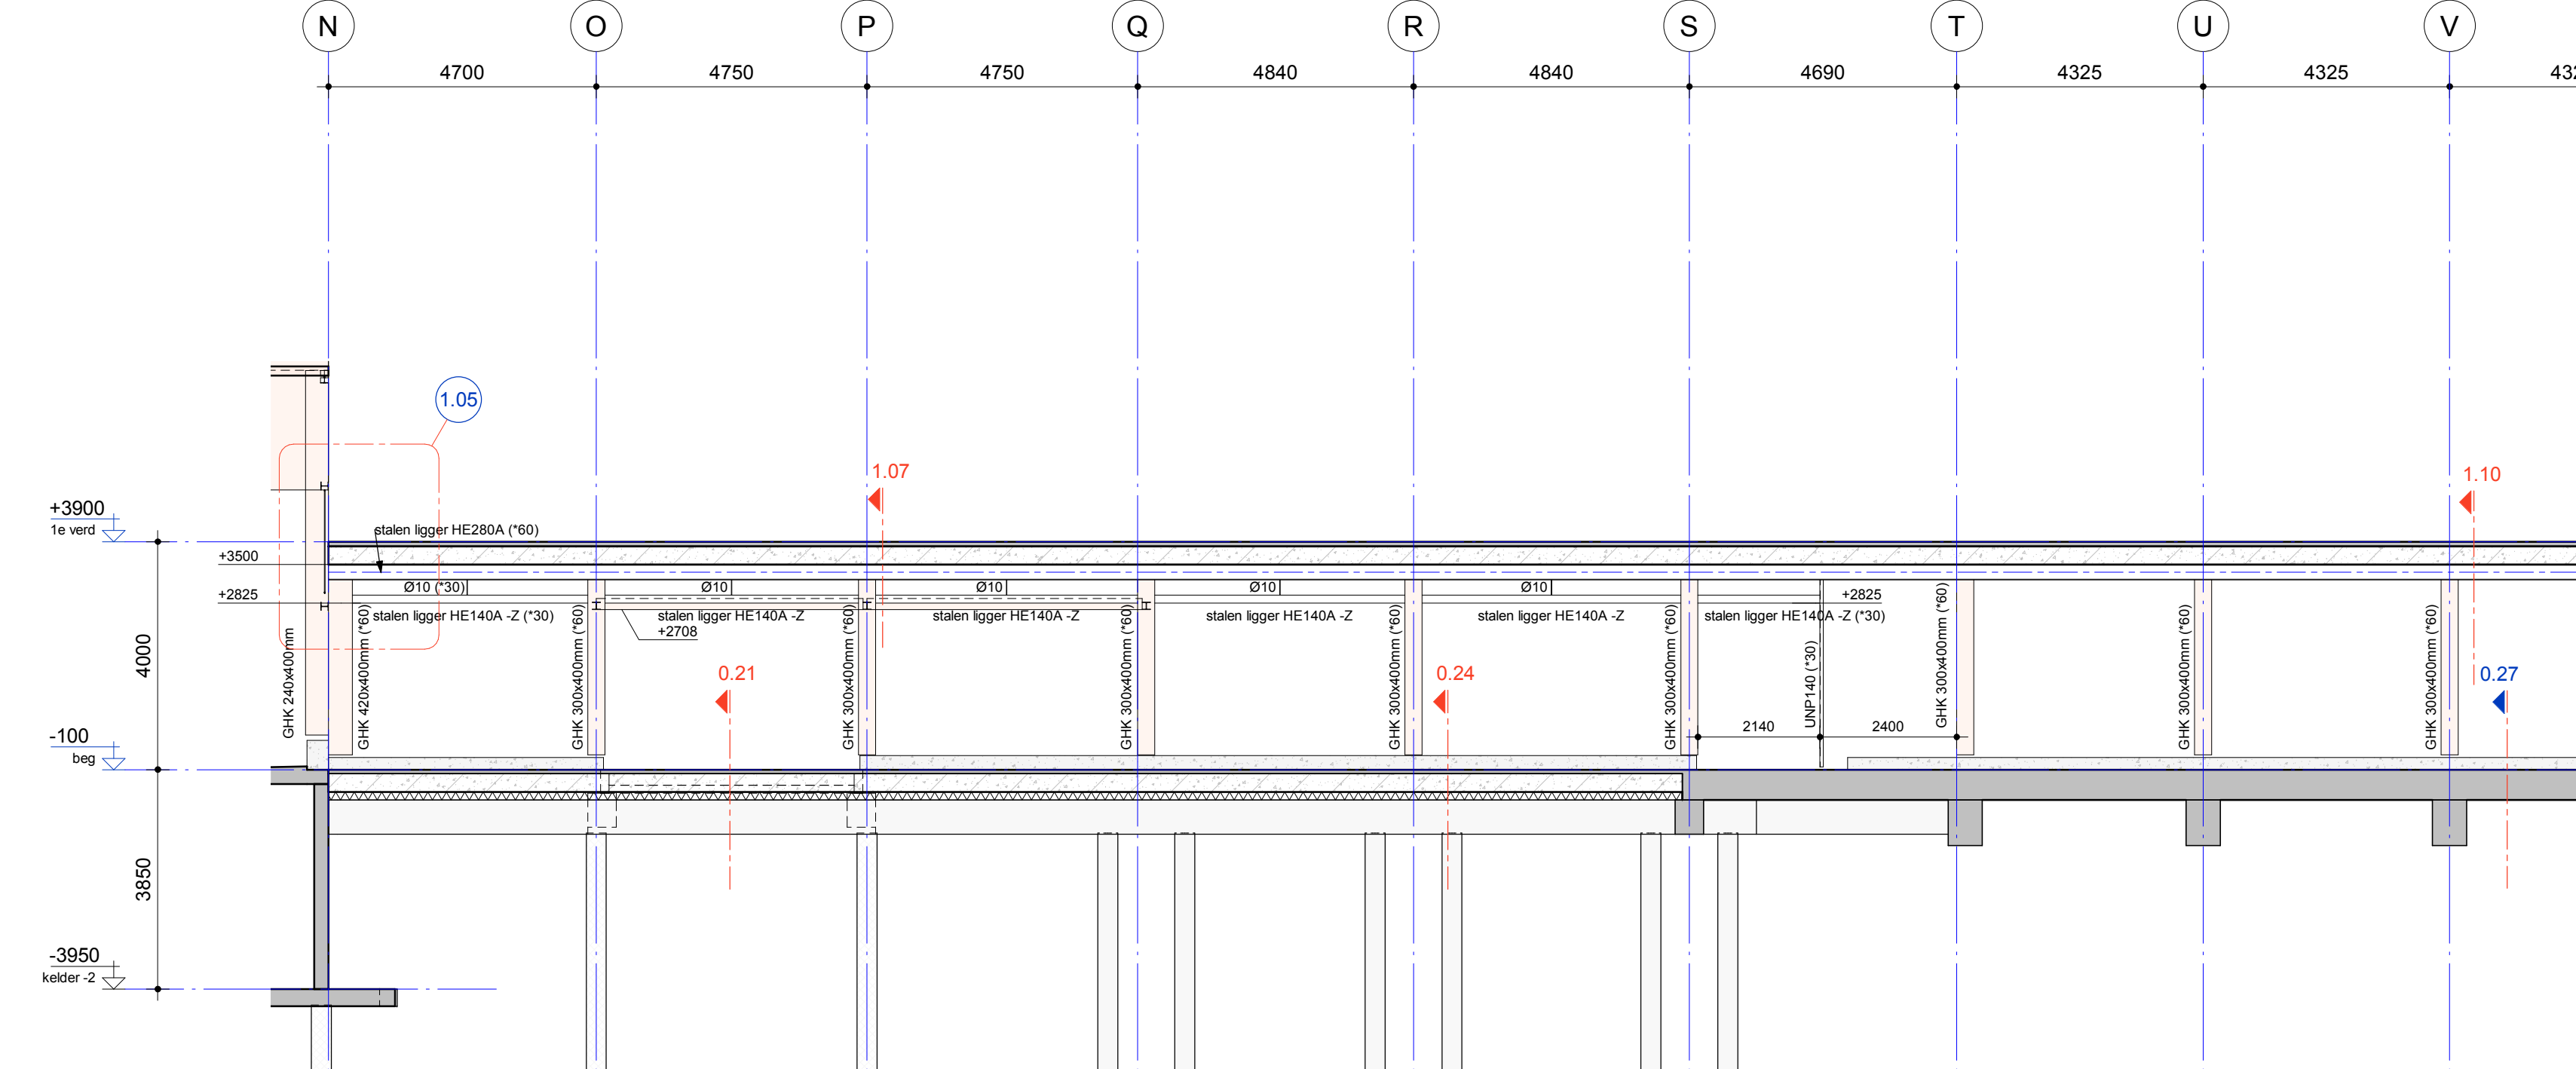

Doorsnede as 7

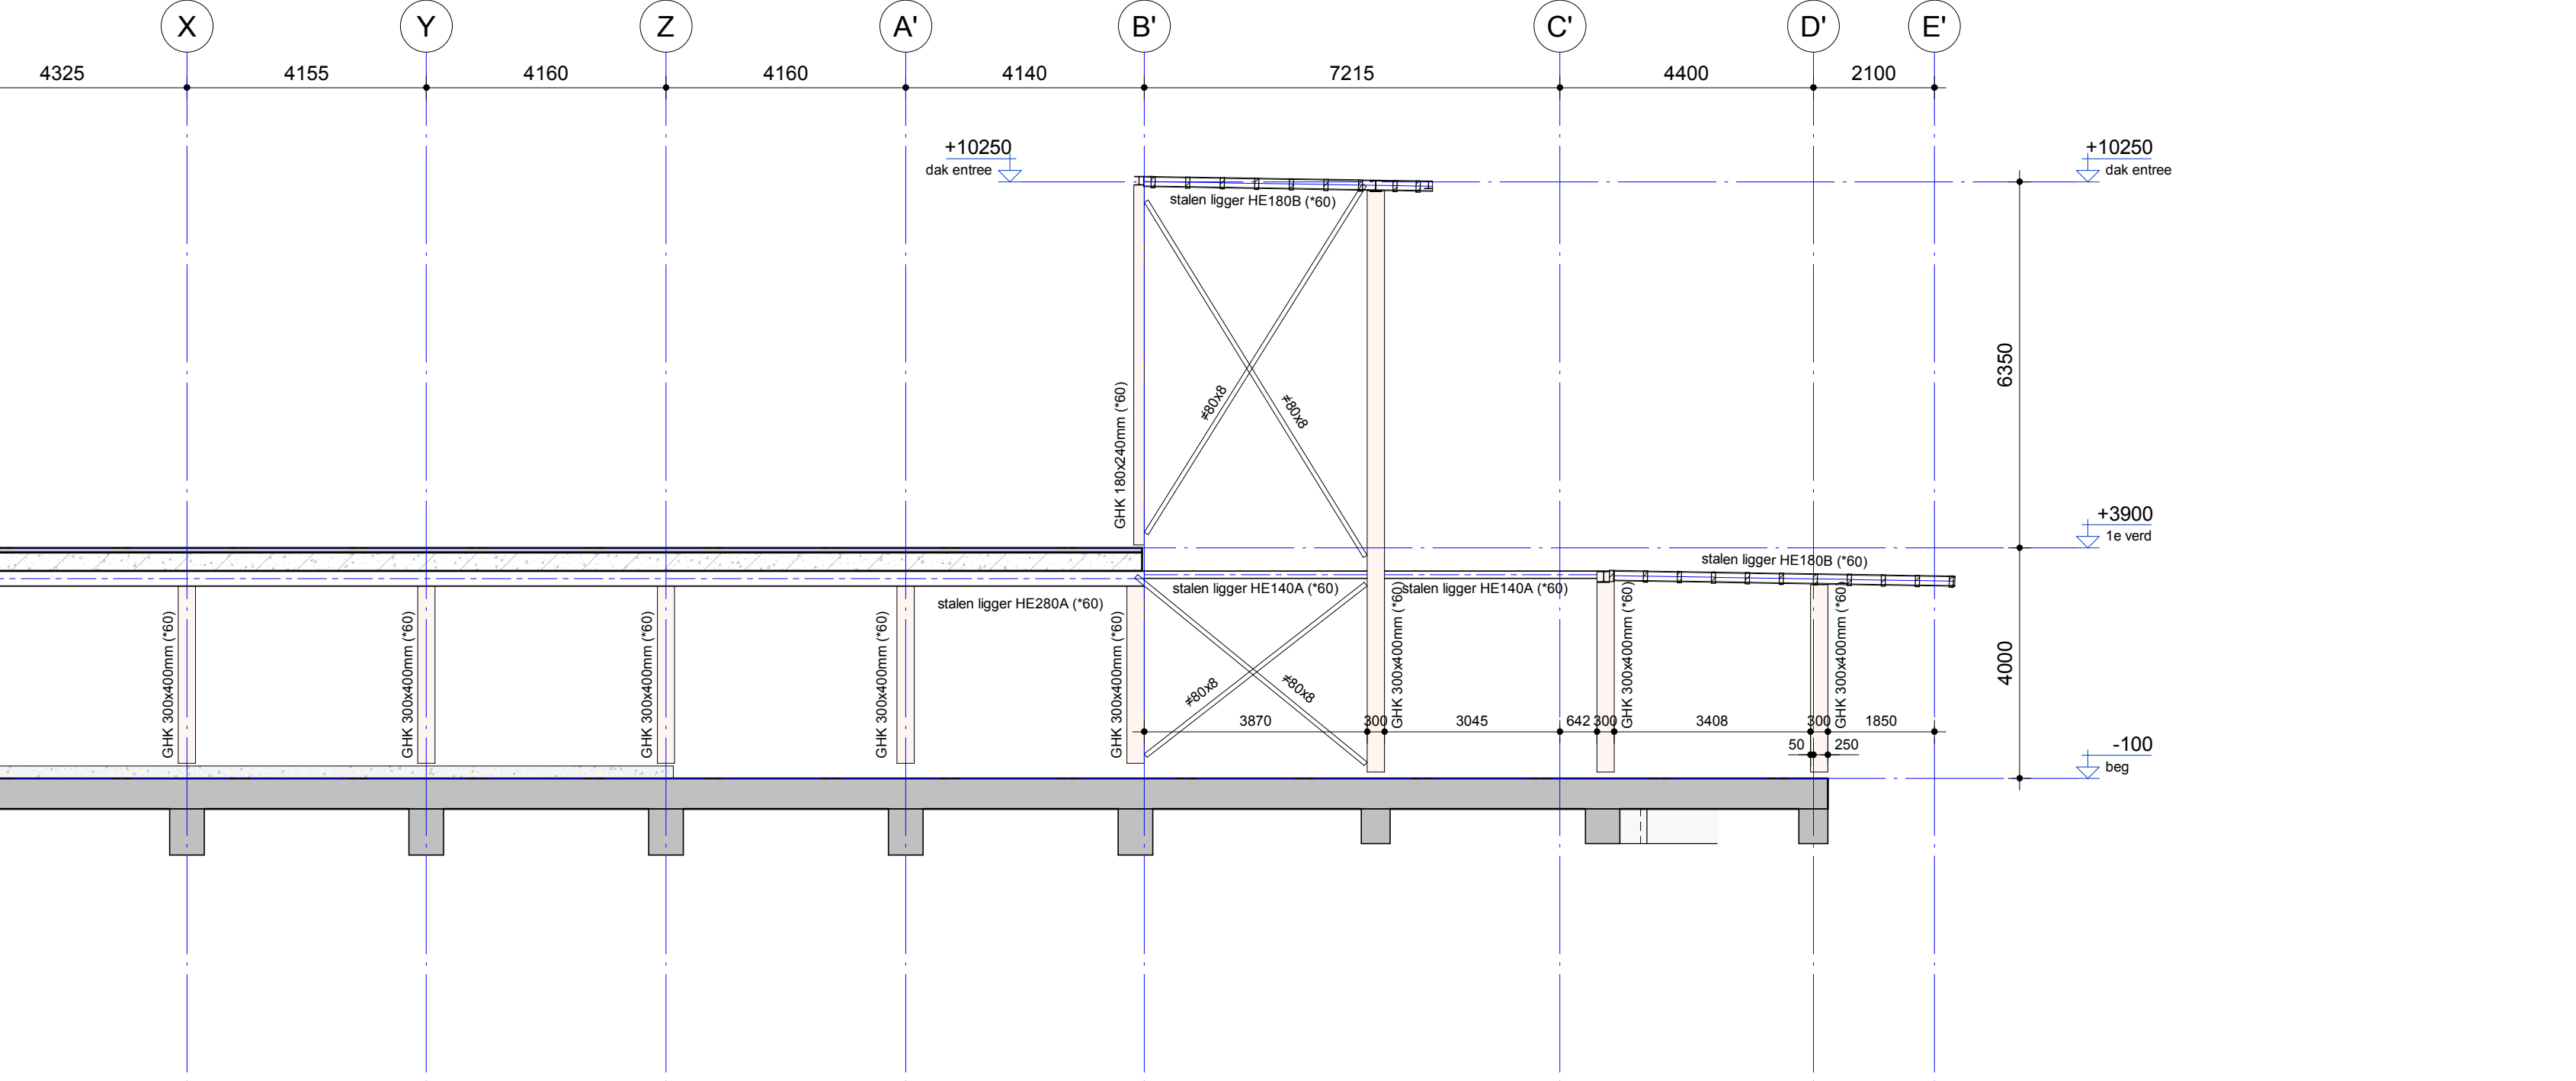

Voor constructies ingespannen WSP, zie rapport: SGU021041 - R01

Meld is gemaakt op digitale onderwerpen: TO_Amstelveen_SK_R22.rvt

Nieuwbouw zwembad de Meerkamp te Amstelveen

Overzichts: Doorsneden as 2 t/m 8

Opdrachtgever:	Gemeente Amstelveen	Plaats:		Maat:	
Architect:	Slangen + Koenis Architecten	Projectnummer:	SGU021041	Schaal:	1:100
Projectleider:	H.C. Huurnink	Project:		Datum:	28-04-2023
Controlleur:	M. Xia	Project:			
Medeontwerper:	C.F. Winkel-Roos	Project:			

TECHNISCH ONTWERP

DEFINITIEF

Blad: A0

WSP

Ringwade 41
3420 LA Nieuwegein
06 510 28 50
n.bu@wsp.com
wsp.com

Drawing created with Autodesk Revit 2022 9

H:\SGU021041\TEKENDING\TO_Amstelveen_WSP_R22.rvt