



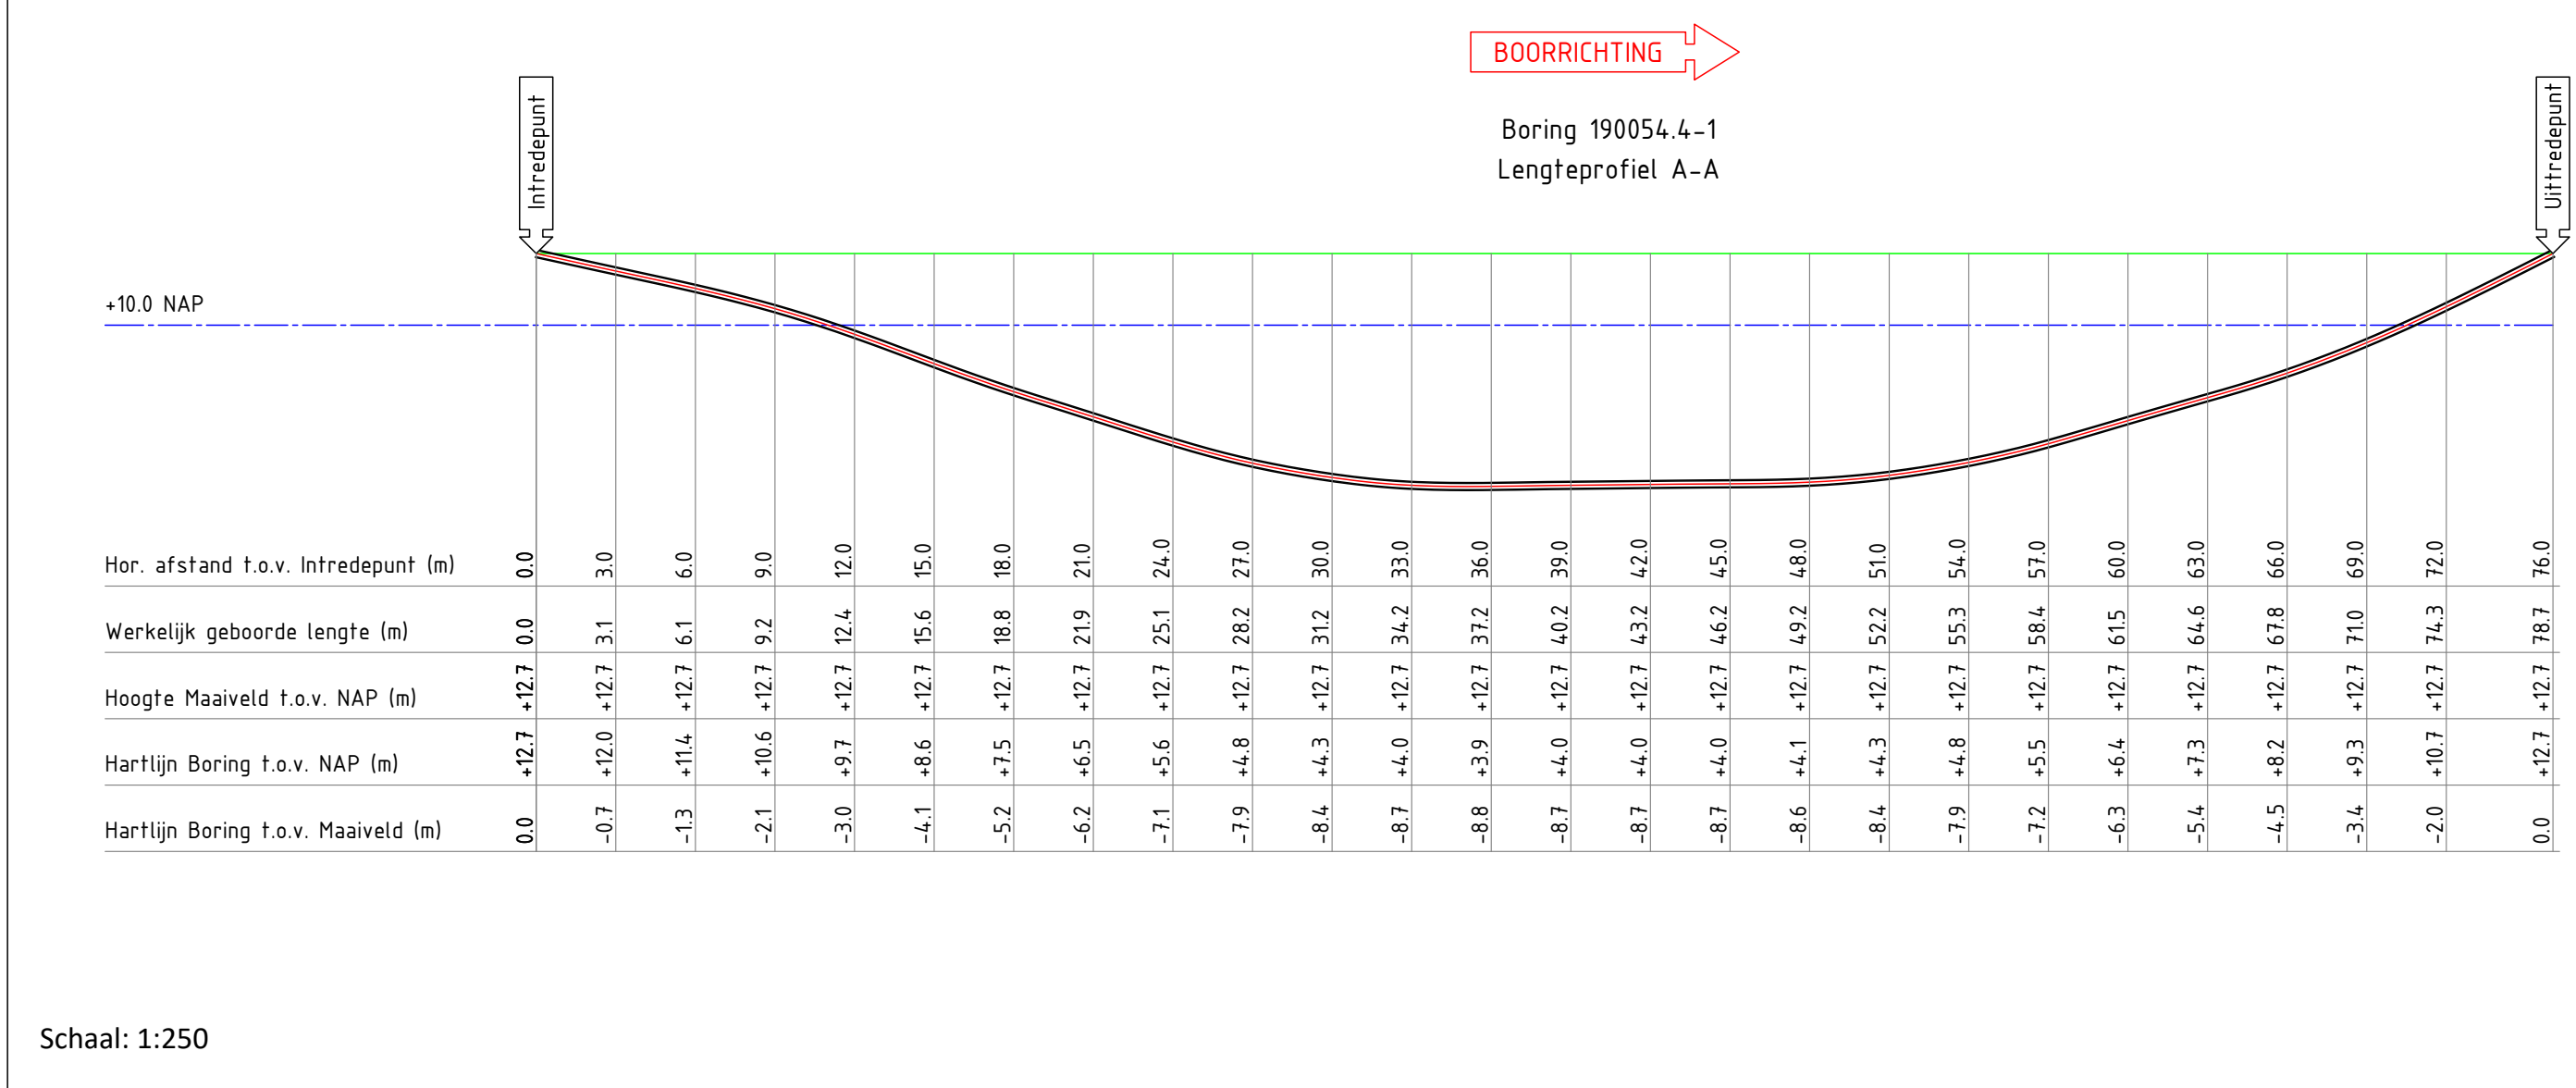

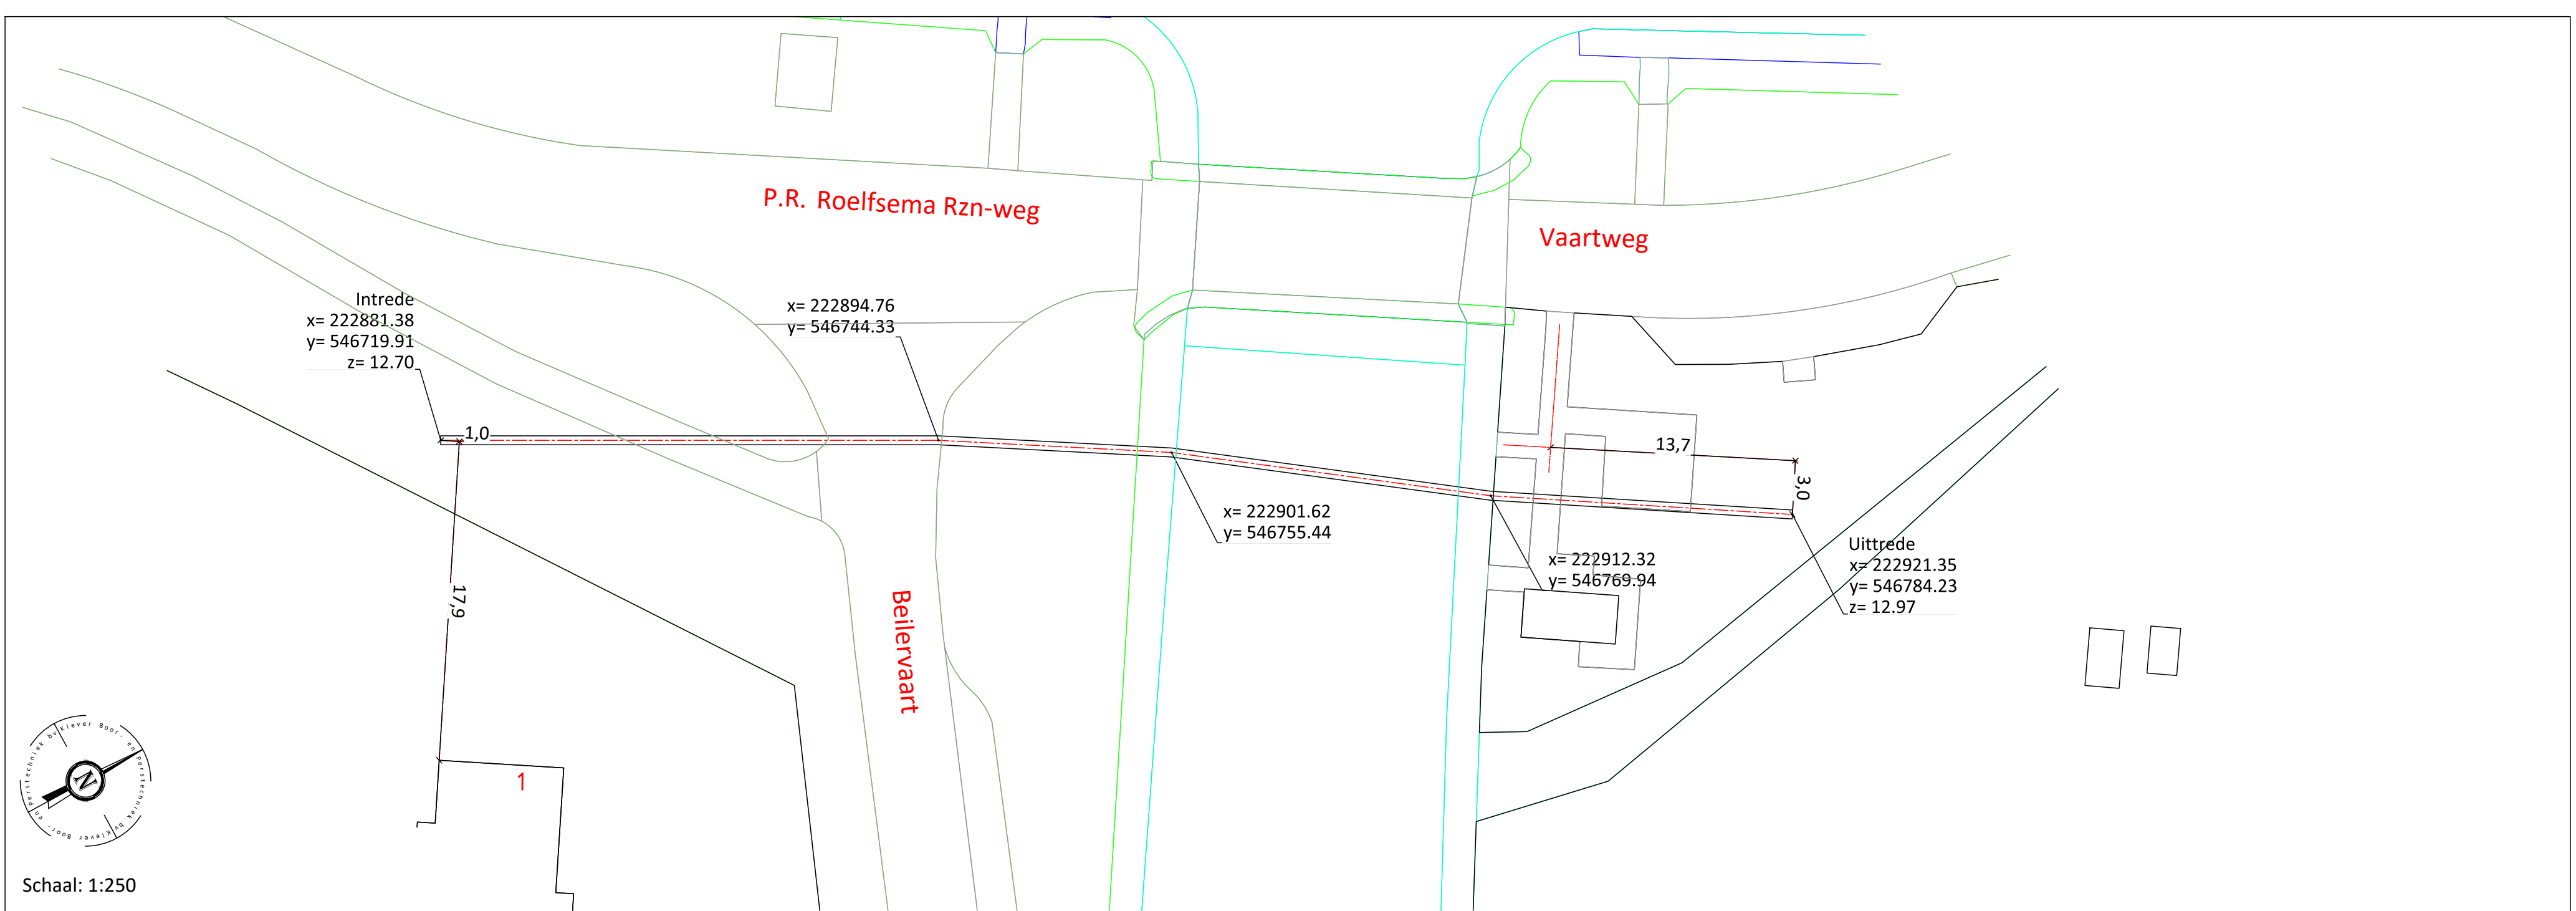

Inhoud boorgang 1:10
1 x Ø125mm sdr11 PE100
1 x Ø110mm sdr11 PE100

LET OP: Alle meetgegevens van het diepte profiel zijn bepaald tijdens de pilot boring. Deze maten kunnen afwijken van de werkelijkheid. Storende elementen zoals damwanden, betonijzer, spoorrails, bodemgesteldheid en dergelijke, kunnen hiervan de oorzaak zijn.

Standaard worden de boringen van maaiveld naar maaiveld d.m.v. GPS apparatuur op coördinaat ingemeten t.o.v. NAP. Mocht dit niet mogelijk zijn door dichte bebouwing of begroeiing zal de boring met de hand worden ingemeten daar worden dan ook geen coördinaten aan gekoppeld.

Alleen tekeningen in pdf formaat die van een stempel met datum en handtekening zijn voorzien zullen bij opdracht tot uitvoering van het project in behandeling worden genomen.

Opdrachtgever:	Alsema BV		
Proj. nr. opdrg.:			
Initiatiefnemer:			
Hoogersmilde P.R. Roelfsema Rzn-weg nr 1, Beilervaart 79 Meter lengte horizontaal gestuurde boring.			Adres: Boveneind Noordzijde 84c 3405 AK Benschoep 0348-554986 info@kleverbv.nl www.kleverbv.nl
Buiten specificatie zie bovenstaande doorsnede boorgang.			
Getekend:	M. Willemsen	Par.	Datum 08-05-2019
Gecontroleerd:	J. Verhoeven		Datum 08-05-2019
Datum geboord:	08-05-2019	Meet methode:	Walk over
Klic nr.: 19G213652		Status:	Revisie
ProRail Kenmerk/Classificatie nr.: n.v.t.		Project nr.: 190054.4	
		Tekening nr.: 190054.4-RT-01	
Wijziging			
Wijziging			

M:\Boorrapporten\190054.4-1 - 08-05-2019\13.46 - Remon Hoogendoorn\190054.4-RT-01.dwg