


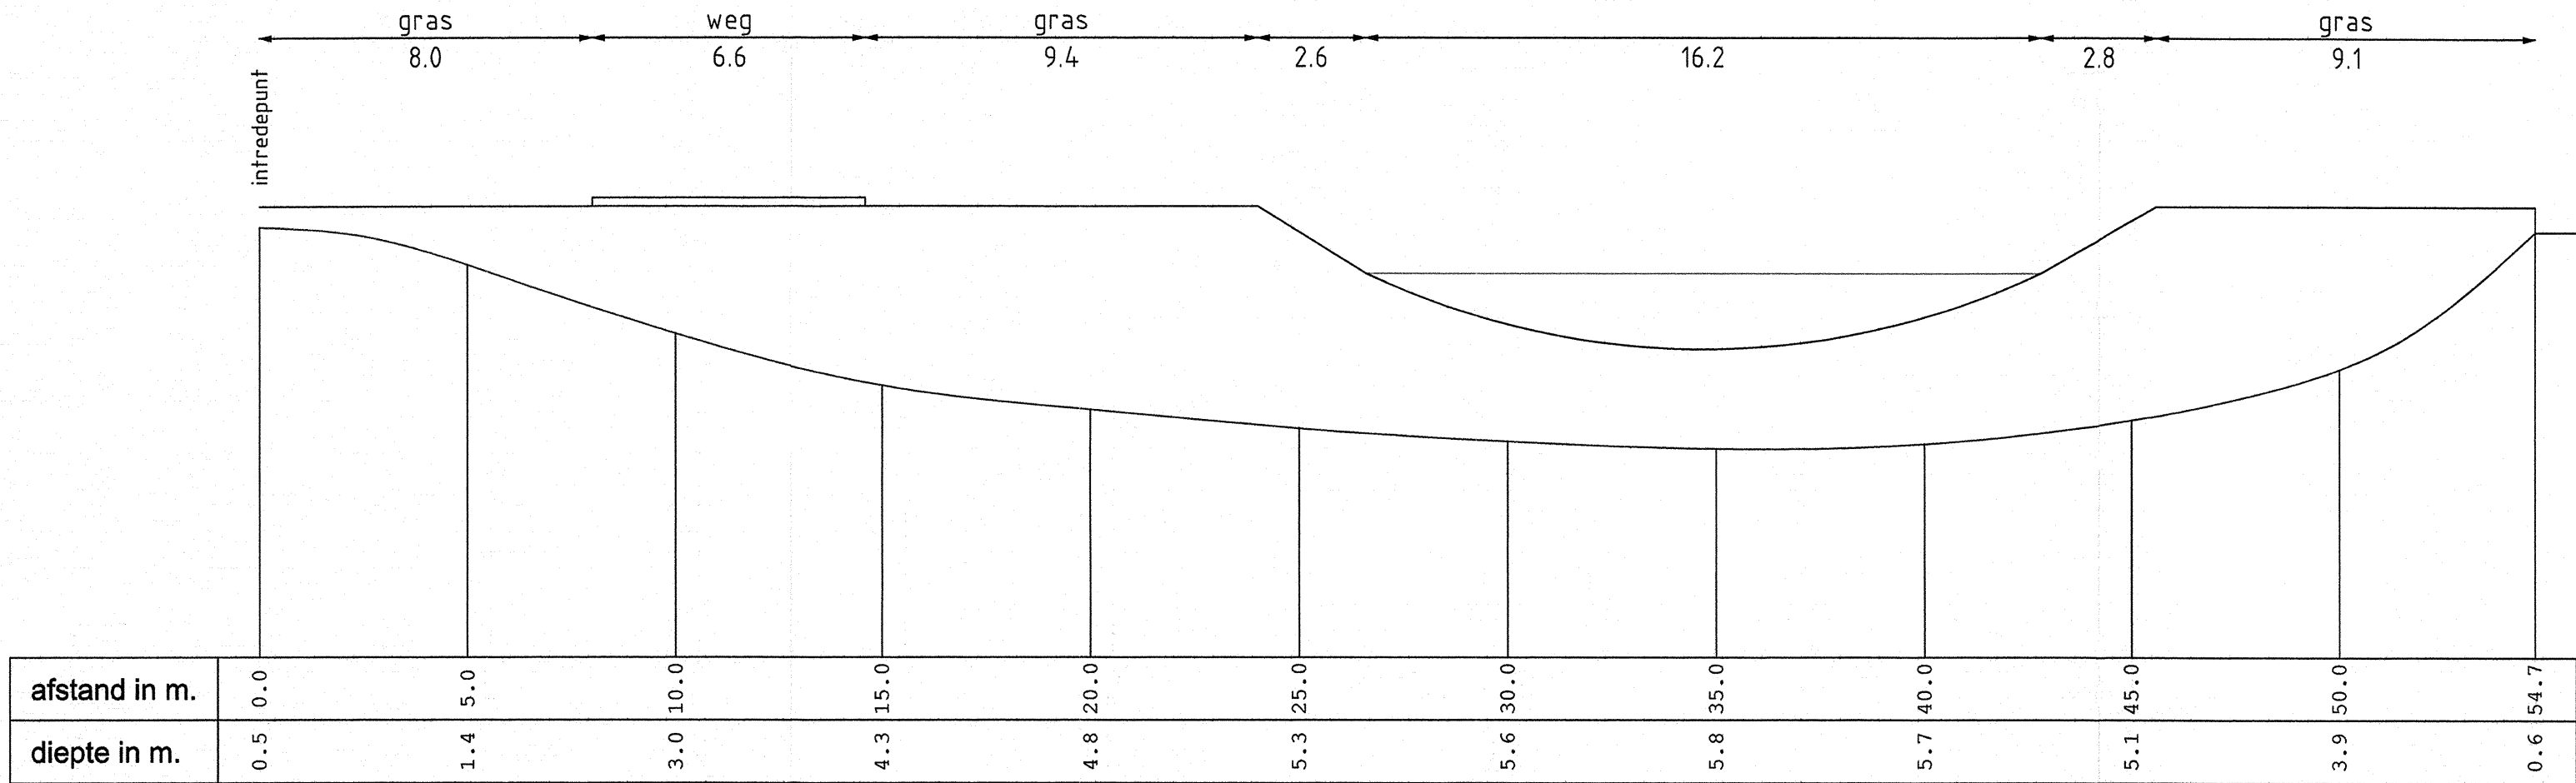

DWARSDOORSNEDE
Afstand en diepte zijn gerelateerd aan maaiveld t.p.v. intredepunt

Smilde

omschr.

Vaartweg Beilervvaart

2225.54675 E

materiaal

Ø 160

directievoering

HAK Assen

datum

12-06-07

schaal

1:150

tekeningnr.

1406

projekt

6093

Azimuth Geodetic

tel. 050 5493454


www.azimuth.nl