



Schaal: 1:250

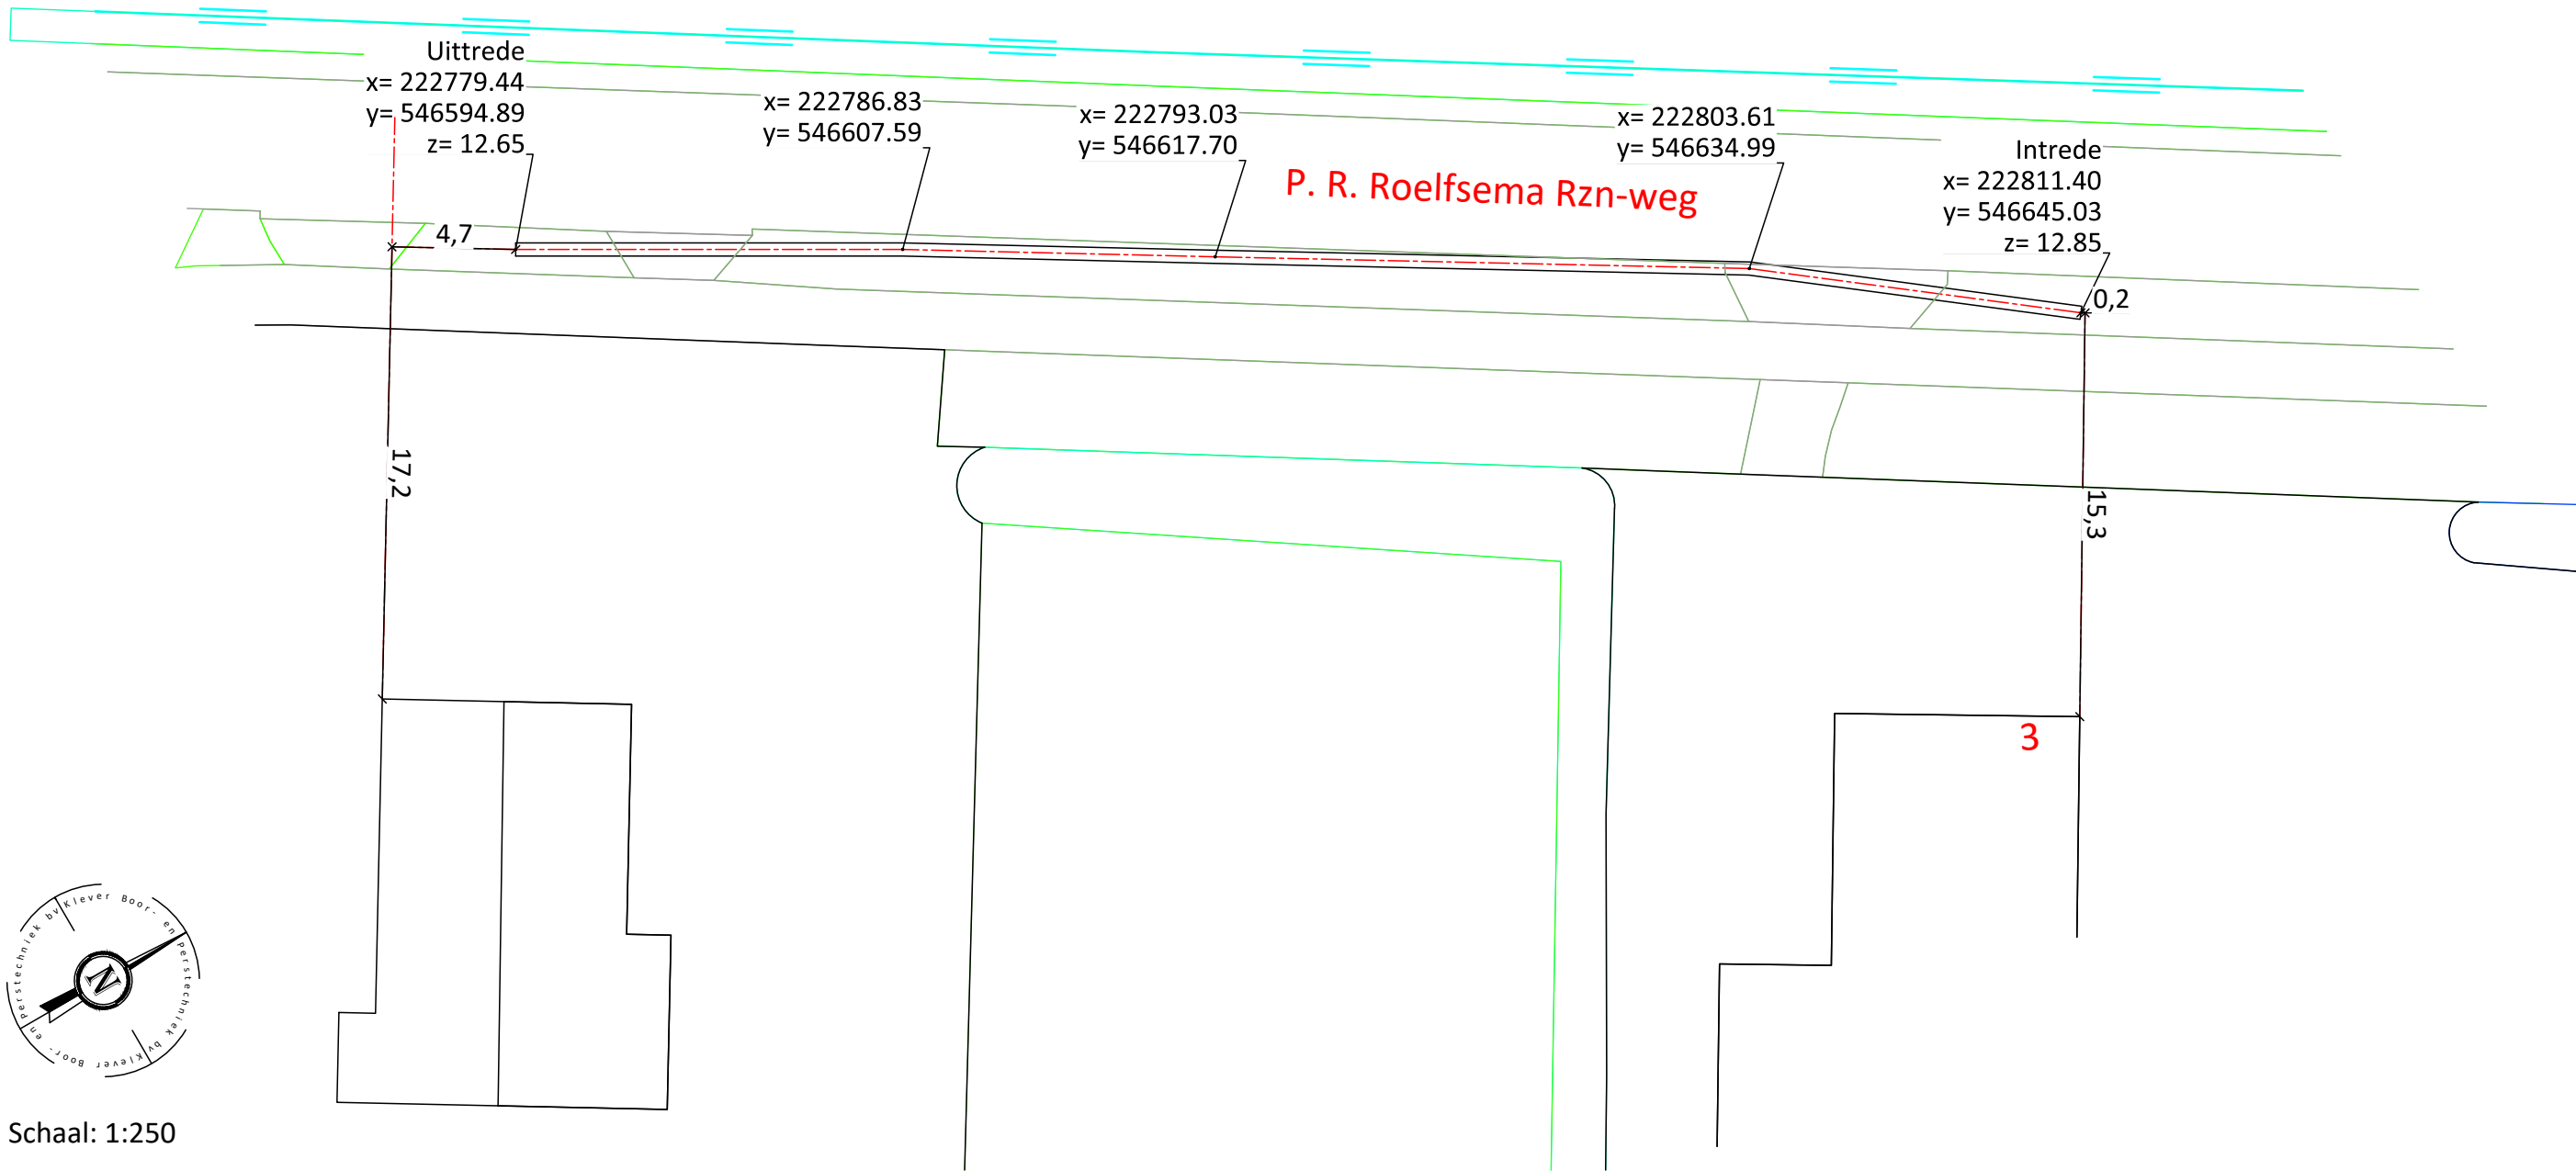

Boring 190054.3-7
Lengteprofiel A-A

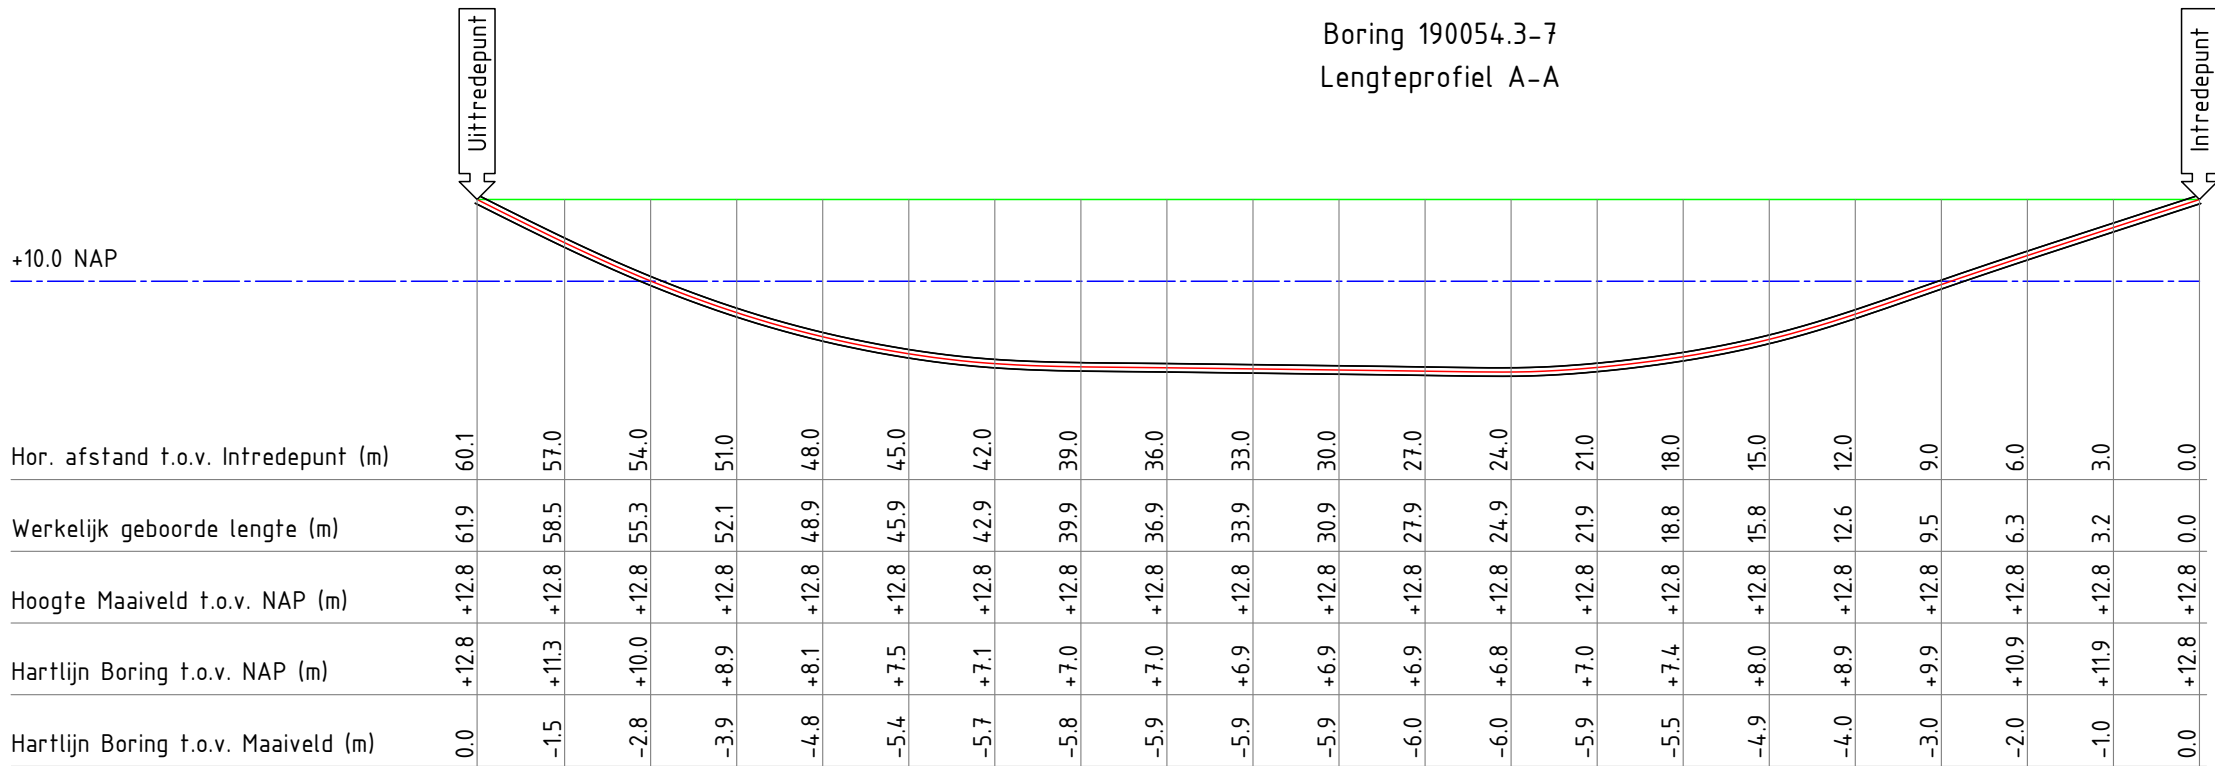

Schaal: 1:250

Inhoud boorgang 1:10
1 x Ø125mm sdr11 PE100
1 x Ø110mm sdr11 PE100

LET OP: Alle meetgegevens van het diepte profiel zijn bepaald tijdens de pilot boring. Deze maten kunnen afwijken van de werkelijkheid. Storende elementen zoals damwanden, betonijzer, spoorrails, bodemgesteldheid en dergelijke, kunnen hiervan de oorzaak zijn.

Standaard worden de boringen van maaiveld naar maaiveld d.m.v. GPS apparatuur op coördinaat ingemeten t.o.v. NAP. Mocht dit niet mogelijk zijn door dichte bebouwing of begroeiing zal de boring met de hand worden ingemeten daar worden dan ook geen coördinaten aan gekoppeld.

Alleen tekeningen in pdf formaat die van een stempel met datum en handtekening zijn voorzien zullen bij opdracht tot uitvoering van het project in behandeling worden genomen.

Opdrachtgever:		Alsema BV				 BOOR- EN PERSTECHNIEK	
Proj. nr. opdrg.:							
Initiatiefnemer:							
Hoogersmilde, P. R. Roelfsema Rzn-weg nr 3 62 Mefer lengte horizontaal gestuurde boring. Buizen specificatie zie bovenstaande doorsnede boorgang.						Adres: Boveneind Noordzijde 84c 3405 AK Benschoop 0348-554986 info@kleverbv.nl www.kleverbv.nl	
Getekend:		M. Willemsen		Par.		Datum 03-05-2019	Blad: 01
Gecontroleerd:		J. Verhoeven				Datum 03-05-2019	Formaat: A2
Datum geboord:		03-05-2019		Meet methode:	Walk over	Schaal: Zie tek.	
Klic nr.:		19G213650		Status:	Revisie	Project nr.: 190054.3	
ProRail Kenmerk/Classificatie nr.: n.v.t.						Tekening nr.: 190054.3-RT-07	
Wijziging							
Wijziging							