



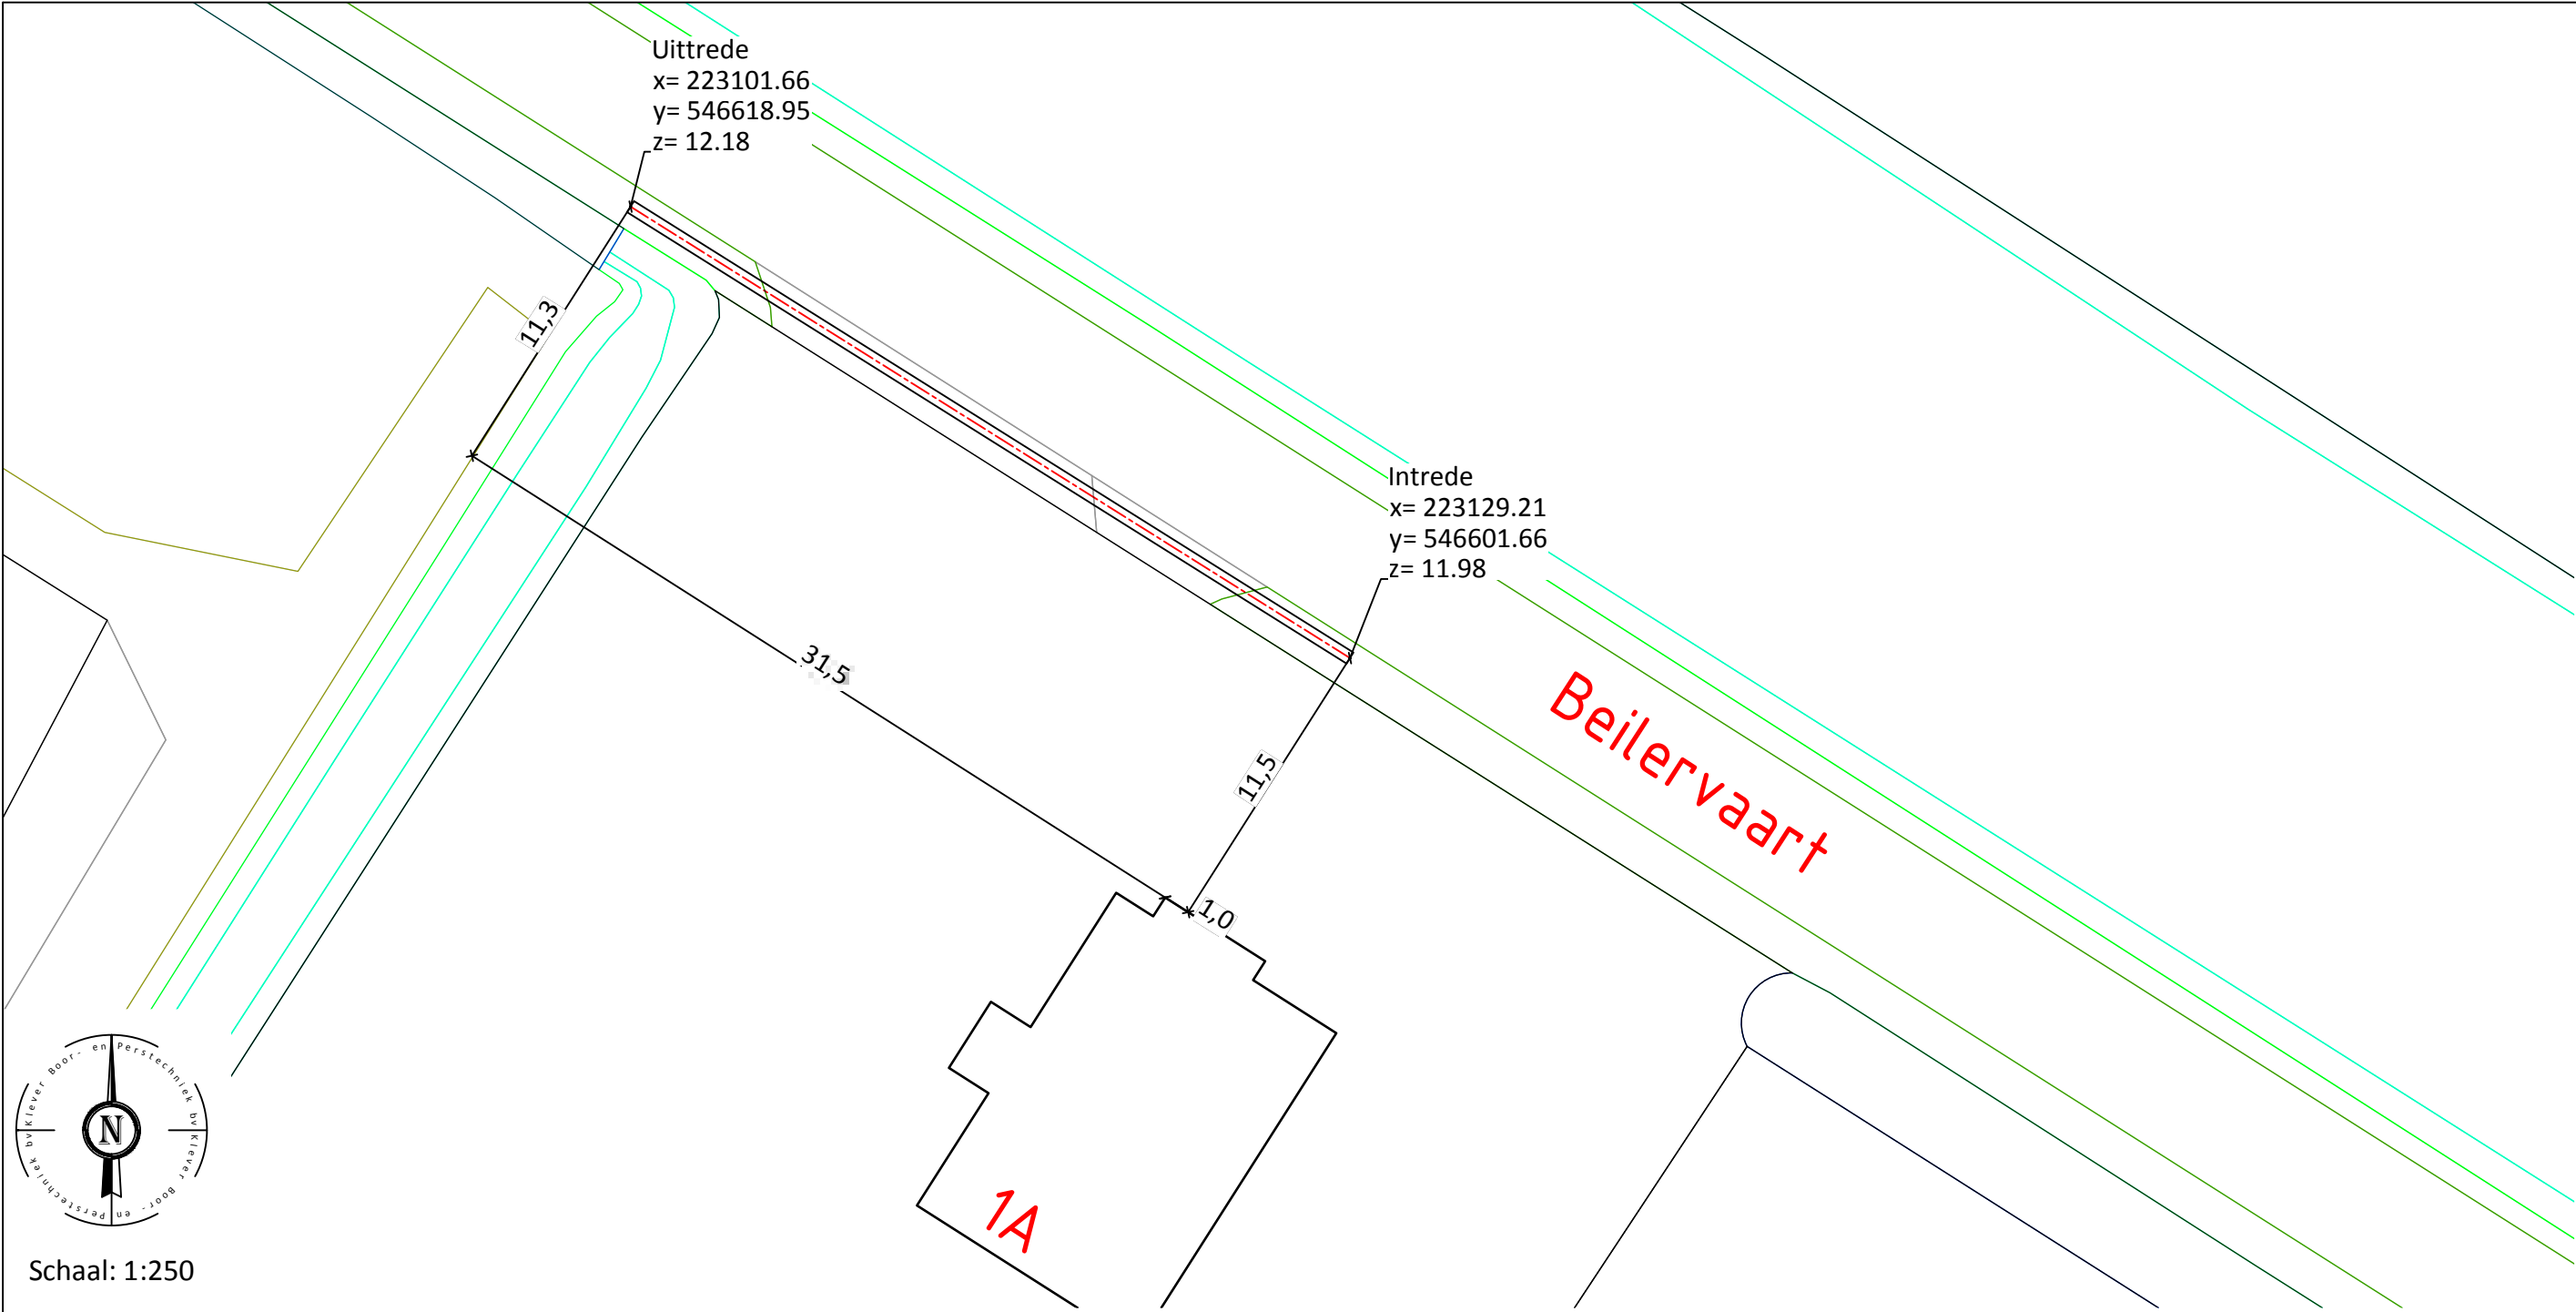

Schaal: 1:250



Boring HSMD-01-GB36
Lengteprofiel A-A

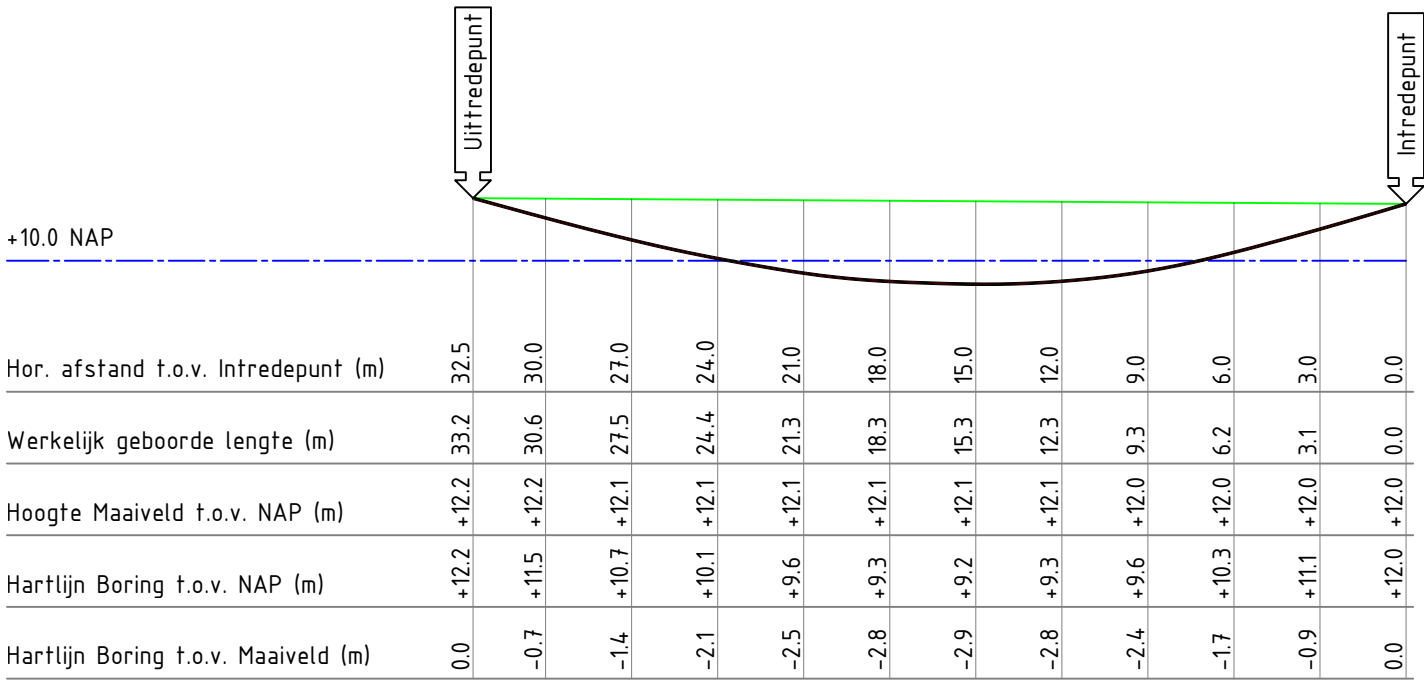


Schaal: 1:250

- Inhoud boorgang 1:10
- 1 x Ø28mm solo + 1 x Ø8mm solo

LET OP: Alle meetgegevens van het diepte profiel zijn bepaald tijdens de pilot boring. Deze maten kunnen afwijken van de werkelijkheid. Storende elementen zoals damwanden, betonijzer, spoorrails, bodemgesteldheid en dergelijke, kunnen hiervan de oorzaak zijn.

Standaard worden de boringen van maaiveld naar maaiveld d.m.v. GPS apparatuur op coördinaat ingemeten t.o.v. NAP. Mocht dit niet mogelijk zijn door dichte bebouwing of begroeiing zal de boring met de hand worden ingemeten daar worden dan ook geen coördinaten aan gekoppeld.

Alleen tekeningen in pdf formaat die van een stempel met datum en handtekening zijn voorzien zullen bij opdracht tot uitvoering van het project in behandeling worden genomen.

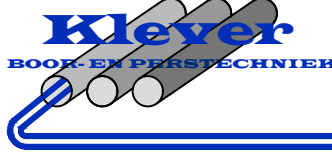Opdrachtgever:		BAM infra Telecom bv		 bam infra BAM Infratechniek Telecom bv	 Kleever BOOR- EN PERITECHNIEK		
Proj. nr. opdrg.:		17426001			Adres: Boveneind Noordzijde 84c 3405 AK Benschoop 0348-554986 info@kleverbv.nl www.kleverbv.nl		
Initiatiefnemer:							
Hoogersmilde, Beilervvaart 1a ± 33.2Meter lengte horizontaal gestuurde boring. 1 x Ø28mm solo + 1 x Ø8mm solo					Klic nr.:		17G431655
Getekend:		A. Kwee	Par.	Datum 01-11-2017	Blad:		01
Gecontroleerd:		J. Verhoeven		Datum 01-11-2017	Formaat:		A2
Datum geboord:		31-10-2017	Meet methode:	Walk over	Schaal:		Zie tek.
Status:		Revisie	ProRail kenmerk: n.v.t.		Project nr.:		170436.53-3
Versie:		A	Classificatie nr.: n.v.t.		Tekening nr.:		HSMD-01-GB36
Wijziging							
Wijziging							