
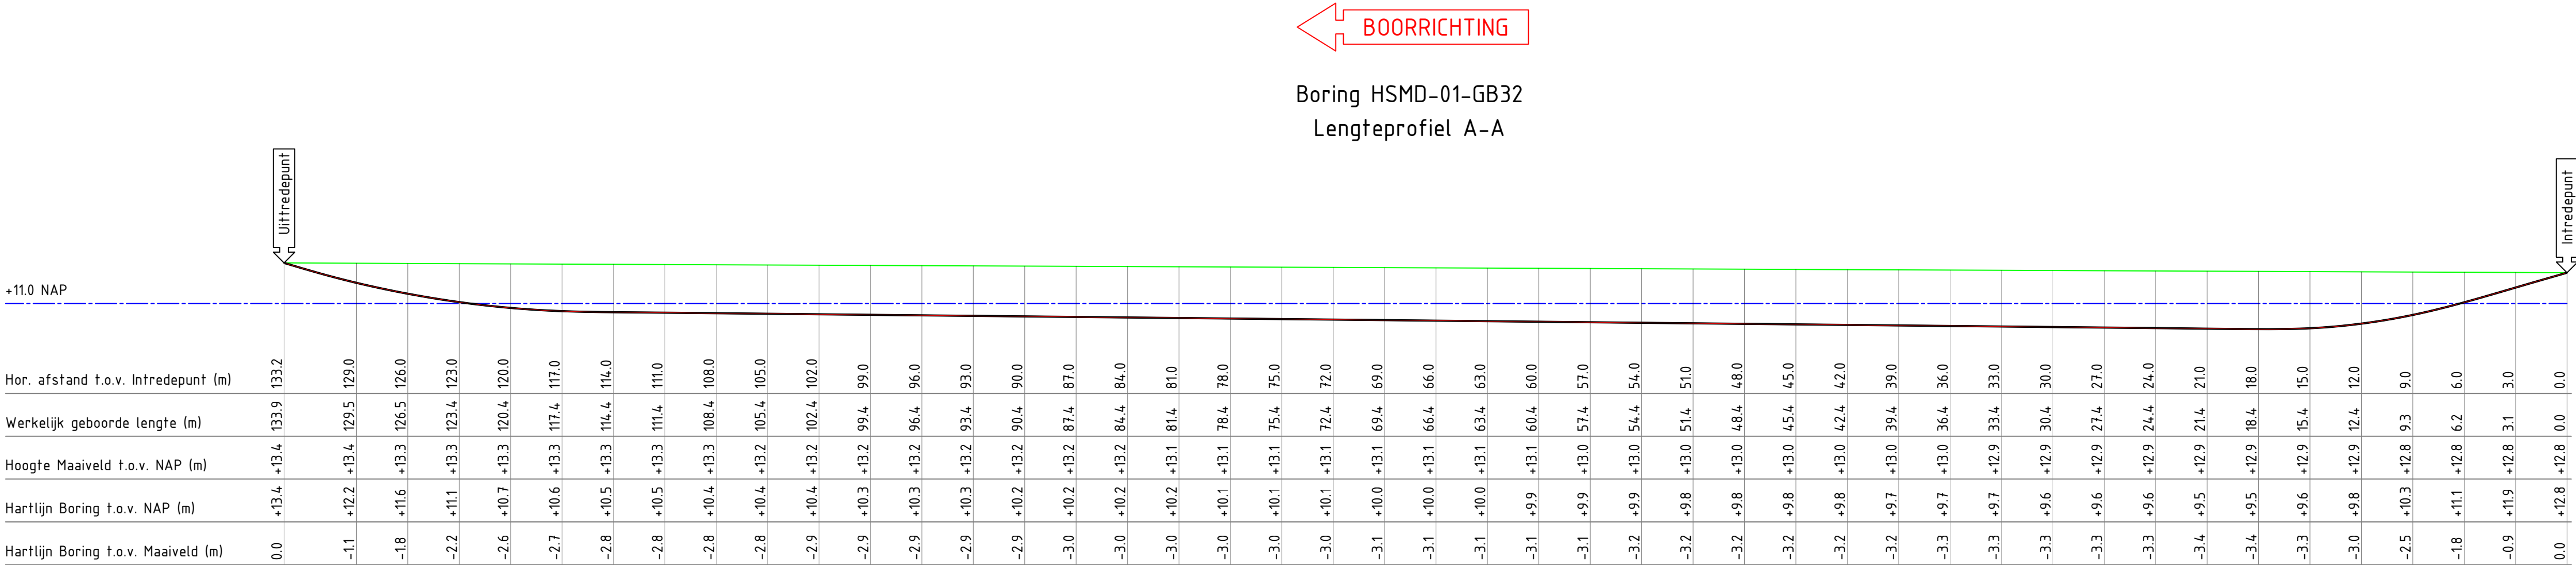


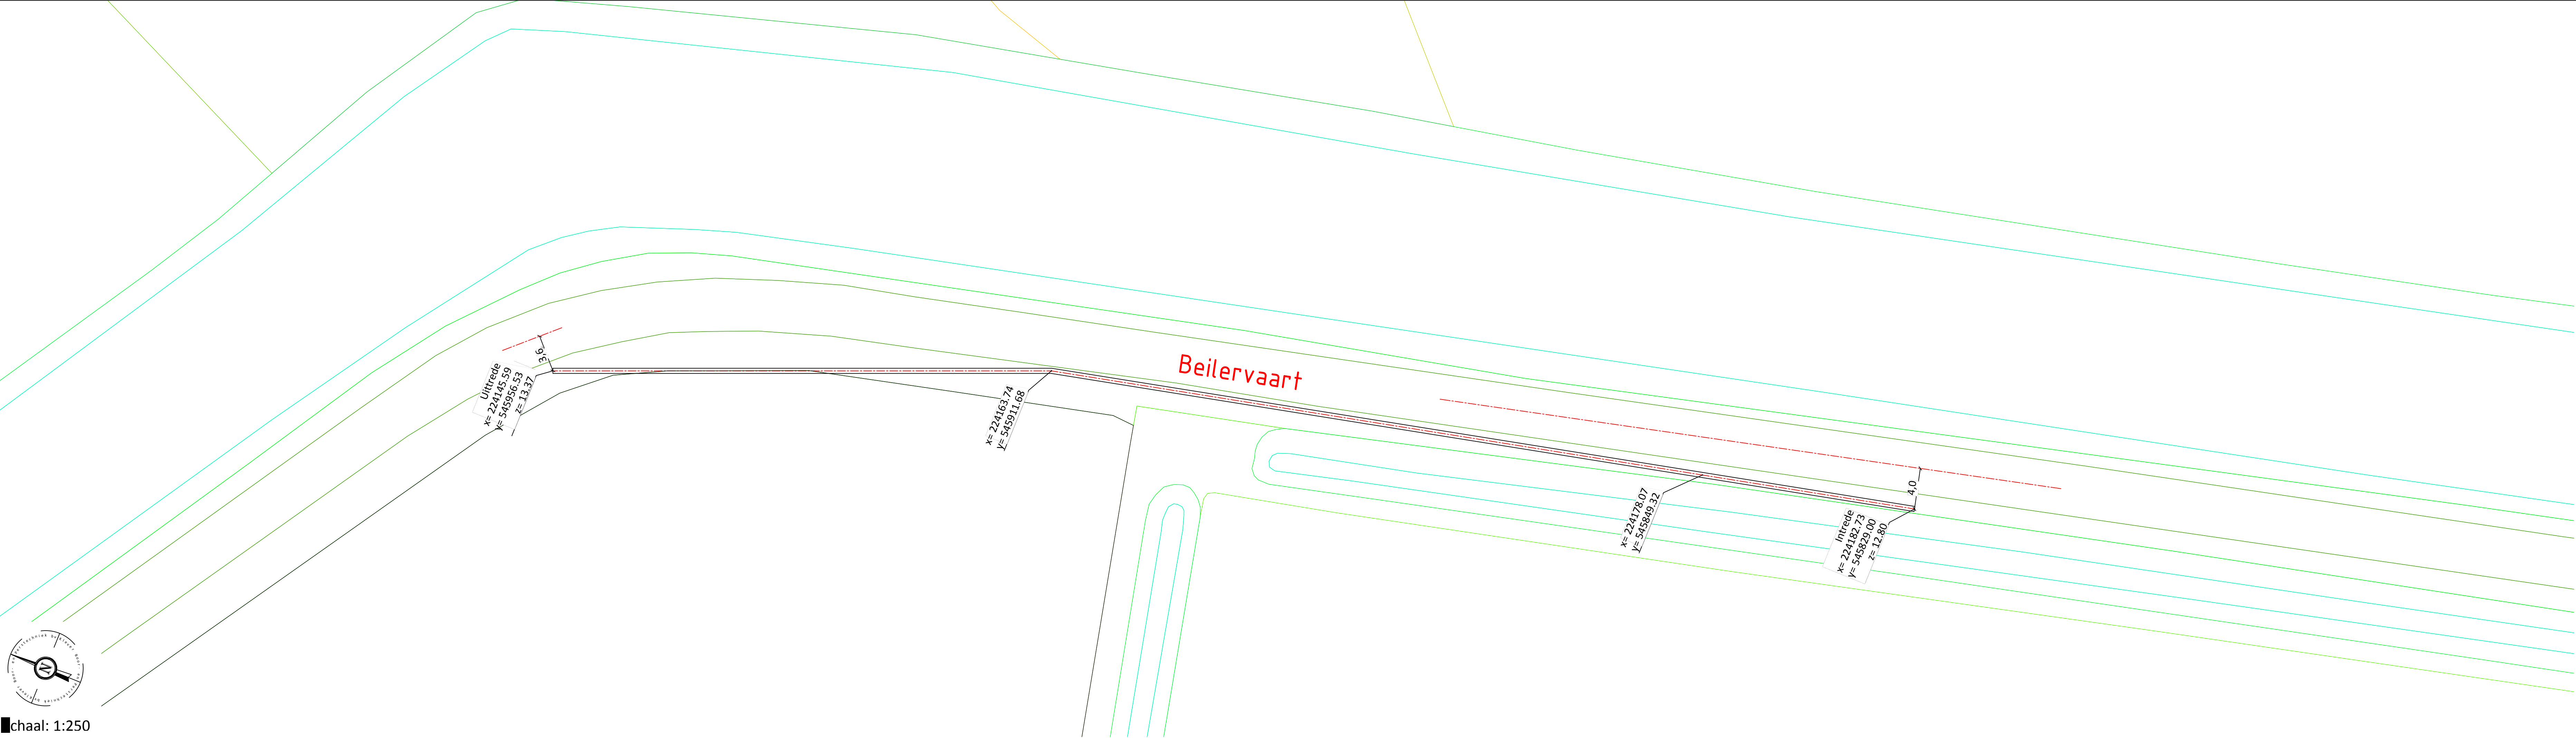

Inhoud boorgang 1:10
3 x Ø20mm solo

LET OP: Alle meetgegevens van het diepte profiel zijn bepaald tijdens de pilot boring. Deze maten kunnen afwijken van de werkelijkheid. Storende elementen zoals damwanden, betonijzer, spoorrails, bodemgesteldheid en dergelijke, kunnen hiervan de oorzaak zijn.

Standaard worden de boringen van maaiveld naar maaiveld d.m.v. GPS apparatuur op coördinaat ingemeten t.o.v. NAP. Mocht dit niet mogelijk zijn door dichte bebouwing of begroeiing zal de boring met de hand worden ingemeten daar worden dan ook geen coördinaten aan gekoppeld.

Alleen tekeningen in pdf formaat die van een stempel met datum en handtekening zijn voorzien zullen bij opdracht tot uitvoering van het project in behandeling worden genomen.

Opdrachtgever:	BAM infra Telecom bv			
Proj. nr. opdrg.:	17426001			
Initiatiefnemer:				
Beilen, Beilervvaart ± 133.9Meter lengte horizontaal gestuurde boring. 3 x Ø20mm solo			Adres: Bovenind Noordzijde Béc 3405 AK Benschop 0348-554566 info@kieper.nl www.kieperbv.nl	
Getekend:	A. Kwee	Par.	Datum 01-11-2017	Blad: 01
Gecontroleerd:	J. Verhoeven		Datum 01-11-2017	Formaat: AA
Datum geboord:	26-10-2017	Meet methode:	Walk over	Schaal: Zie tek.
Status:	Revisie	ProRail kenmerk:	n.v.t.	Project nr.: 170436.52-2
Versie:	A	Classificatie nr.:	n.v.t.	Tekening nr.: HSMD-01-GB32
Wijziging				
Wijziging				

chaal: 1:250