


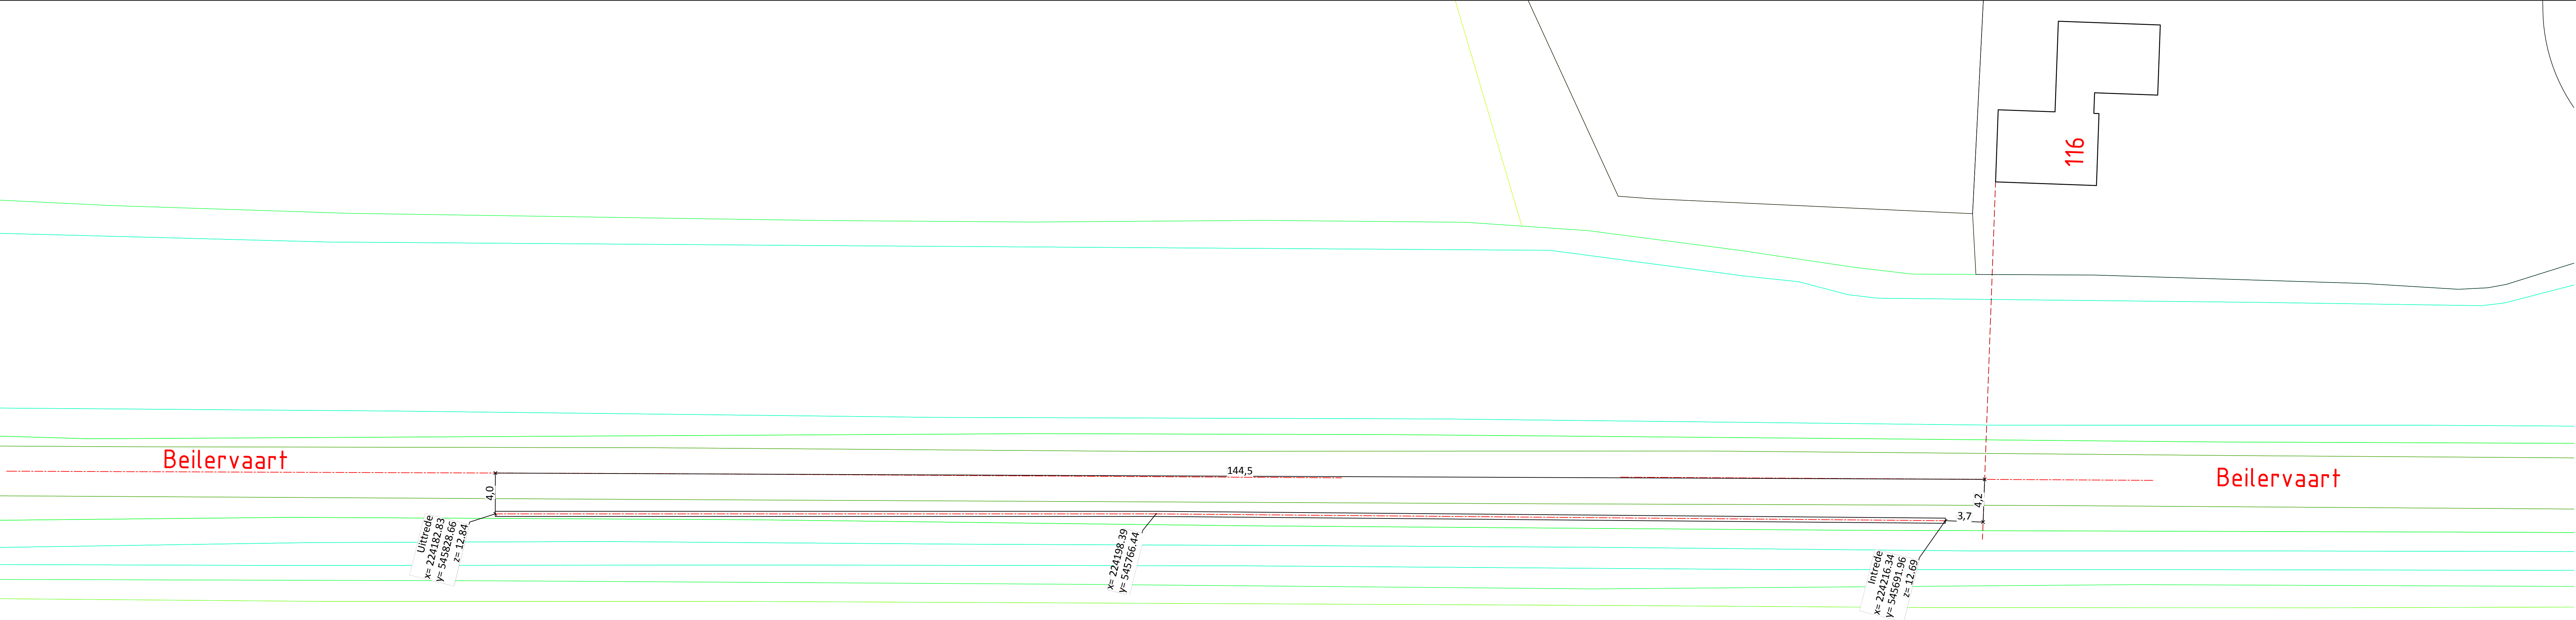

chaal: 1:250



chaal: 1:250

 Inhoud boorgang 1:10 3 x Ø20mm solo			
LET OP: Alle meetgegevens van het diepte profiel zijn bepaald tijdens de pilot boring. Deze maten kunnen afwijken van de werkelijkheid. Storende elementen zoals damwanden, betonijzer, spoorrails, bodemgesteldheid en dergelijke, kunnen hiervan de oorzaak zijn.			
Standaard worden de boringen van maaiveld naar maaiveld d.m.v. GPS apparatuur op coördinaat ingemeten t.o.v. NAP. Mocht dit niet mogelijk zijn door dichte bebouwing of begroeiing zal de boring met de hand worden ingemeten daar worden dan ook geen coördinaten aan gekoppeld.			
Alleen tekeningen in pdf formaat die van een stempel met datum en handtekening zijn voorzien zullen bij opdracht tot uitvoering van het project in behandeling worden genomen.			
Opdrachtgever:	BAM infra Telecom bv	 infra BAM infratechniek Telecom bv	
Proj. nr. opdr.:	17426001		
Initiatiefnemer:		 Klover BOOR- & GRAAFWERK	
Beilen, Beilervvaart ± 1415Meter lengte horizontaal gestuurde boring. 3 x Ø20mm solo		Adres: Bovenind Noordzijde 84c 3405 AK Benschoop 0340-554586 info@klover.nl www.klover.nl	
Getekend:	A. Kwee	Par.	
Gecontroleerd:	J. Verhoeven	Datum	01-11-2017
Datum geboord:	26-10-2017	Meet methode:	Walk over
Status:	Revisie	ProRail kenmerk:	n.v.t.
Versie:	A	Classificatie nr.:	n.v.t.
Wijziging		Tekening nr.:	HSMD-01-GB31
Wijziging			