



Schaal: 1:250

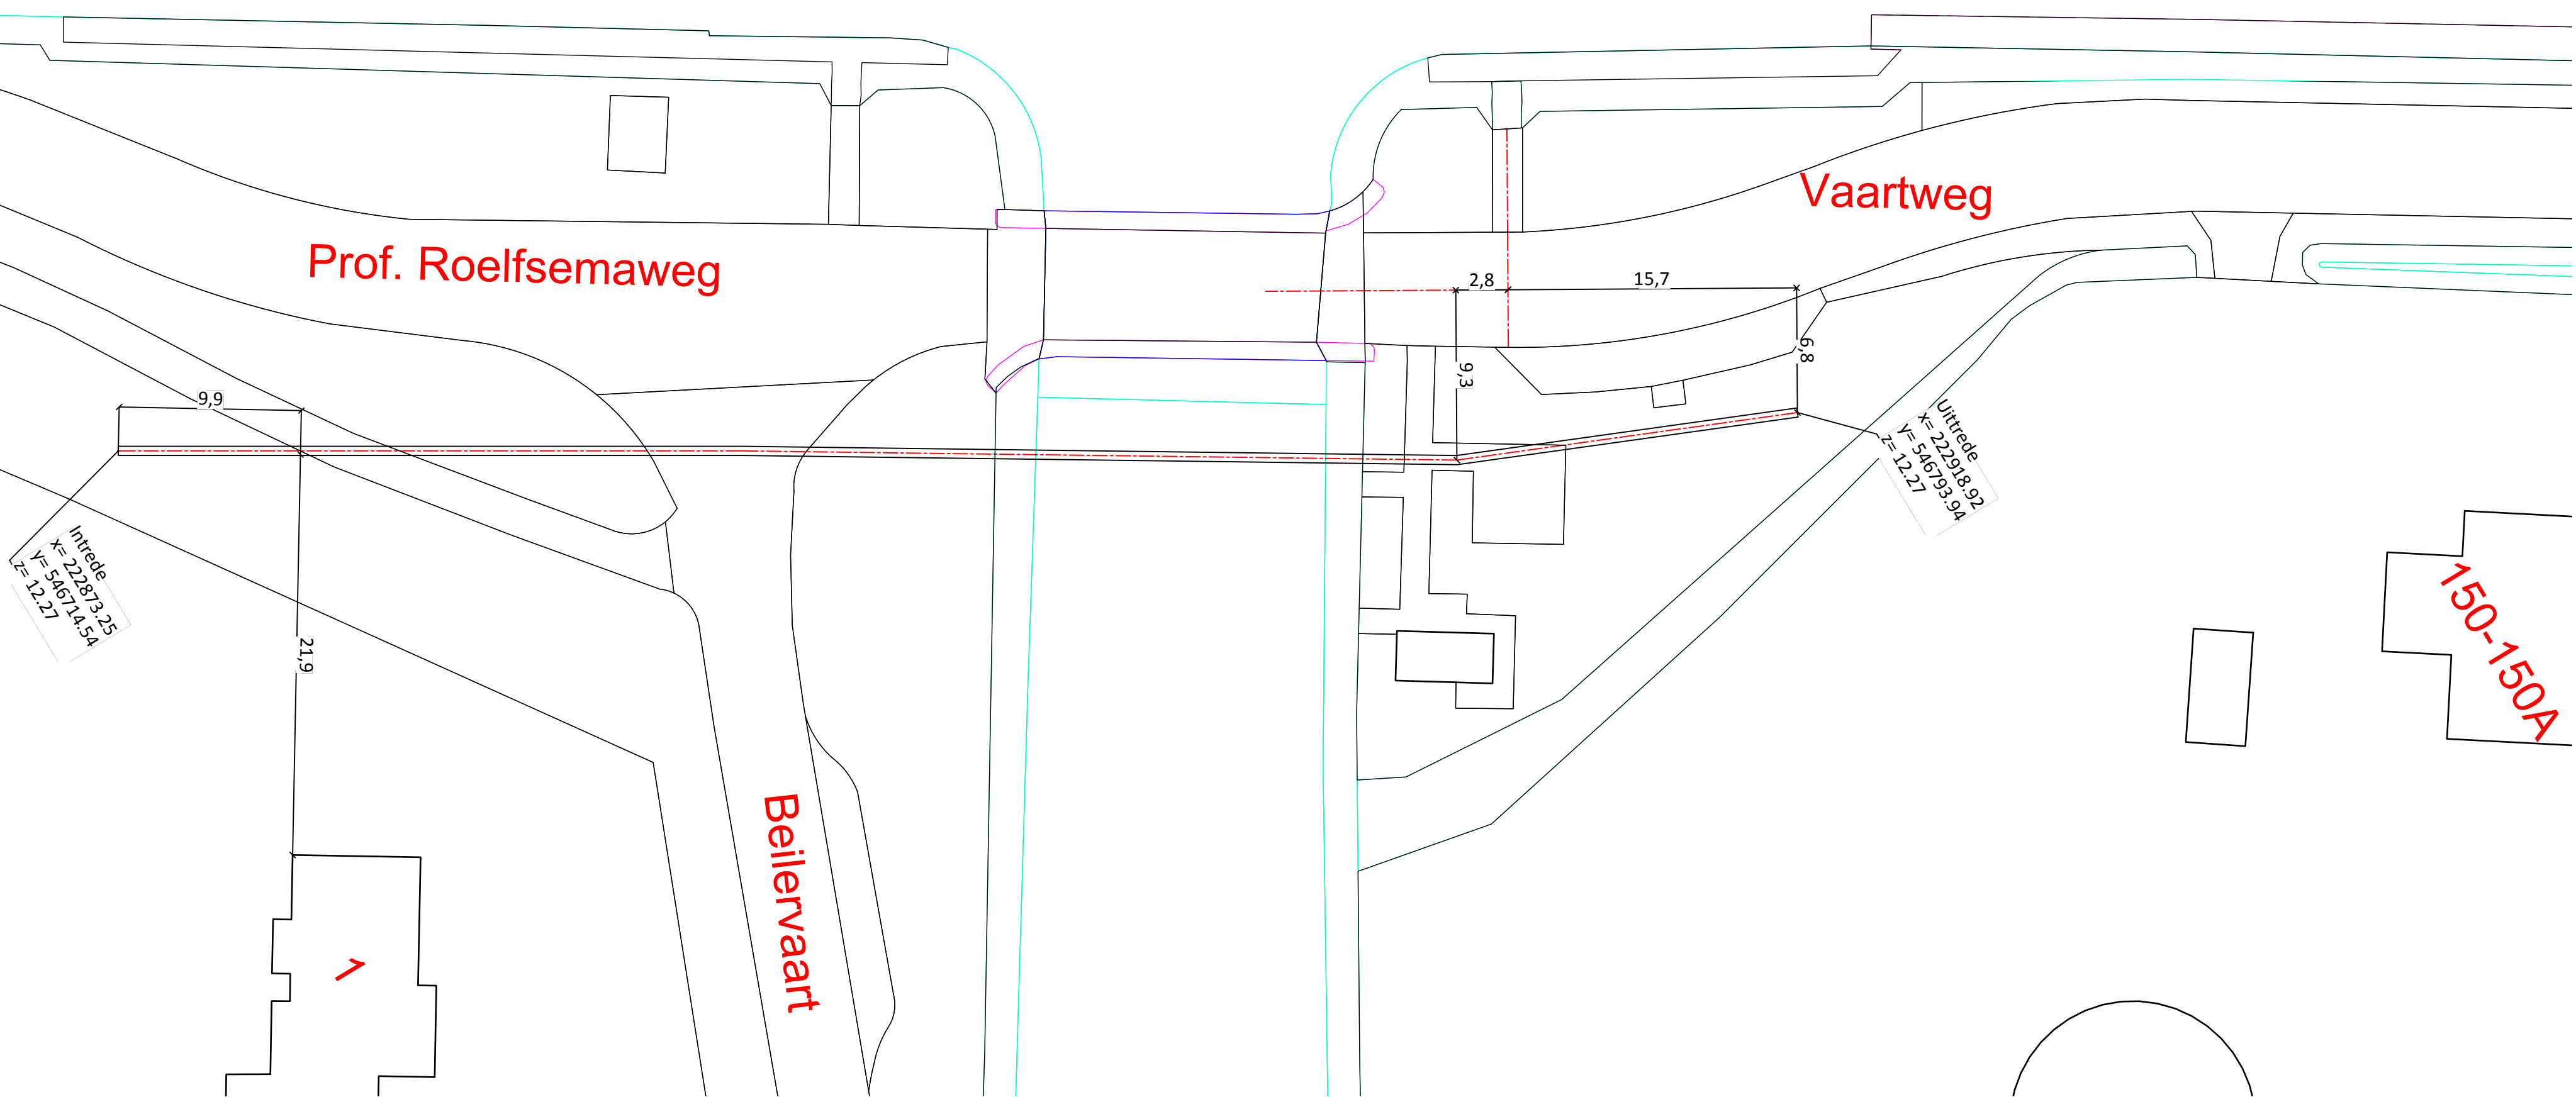

Boring HSMD-01-GB40
Lengteprofiel A-A

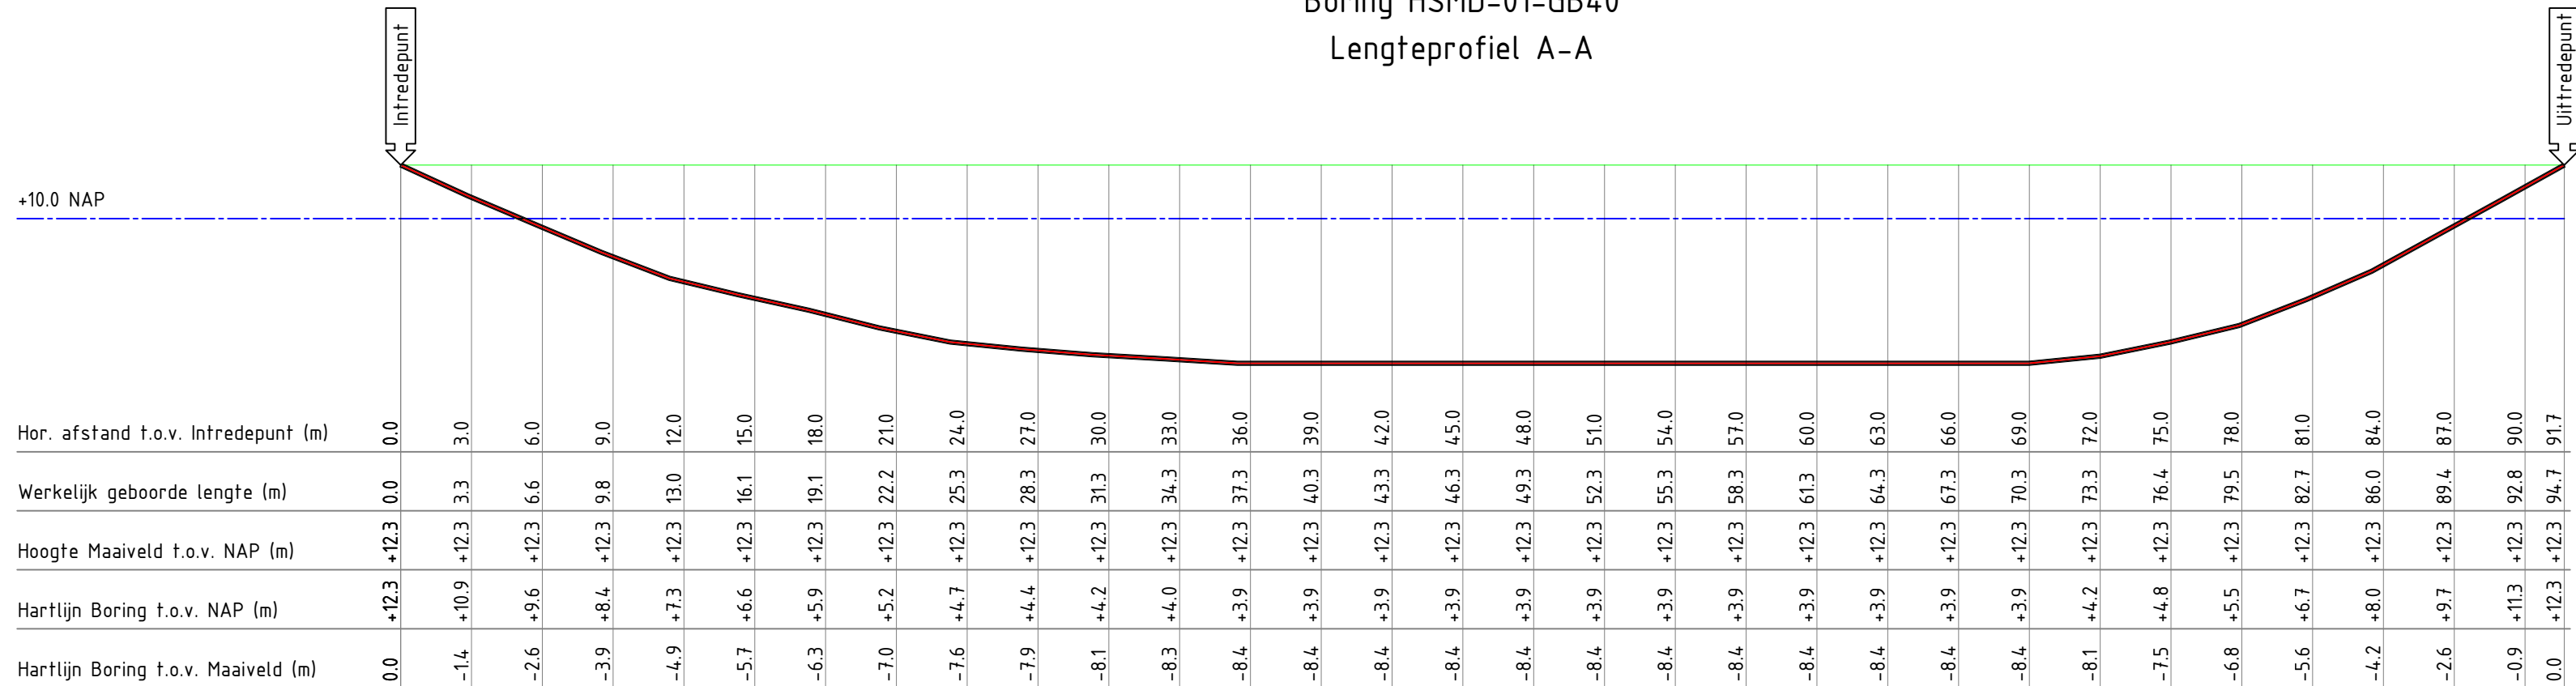

Inhoud boorgang 1:10
1 x Ø125mm sdr17 PE100

LET OP: Alle meetgegevens van het diepte profiel zijn bepaald tijdens de pilot boring. Deze maten kunnen afwijken van de werkelijkheid. Storende elementen zoals damwanden, betonijzer, spoorrails, bodemgesteldheid en dergelijke, kunnen hiervan de oorzaak zijn.

Standaard worden de boringen van maaiveld naar maaiveld d.m.v. GPS apparatuur op coördinaat ingemeten t.o.v. NAP. Mocht dit niet mogelijk zijn door dichte bebouwing of begroeiing zal de boring met de hand worden ingemeten daar worden dan ook geen coördinaten aan gekoppeld.

Alleen tekeningen in pdf formaat die van een stempel met datum en handtekening zijn voorzien zullen bij opdracht tot uitvoering van het project in behandeling worden genomen.				
Opdrachtgever:	BAM Infra Telecom BV	 infra BAM Infratechniek Telecom bv	 Adres: Bovenind Noordzijde 84c 3405 AK Benschop 0348-554986-info@kleyerbv.nl-www.kleyerbv.nl	
Proj. nr. opdrg.:	17426001			
Initiatiefnemer:				
Smilde Beilervaat nr. 1 ±95 Meter lengte horizontaal gestuurde boring. 1 x Ø125mm sdr17 PE 100		Klic nr.: 117g288161		
Getekend:	J. Verhoeven	Par.	Datum 28-07-2017	Blad: 01
Gecontroleerd:	H. Stigter		Datum 28-07-2017	Formaat: A1
Datum geboord:	24-07--2017	Meet methode:	Walk over	Schaal: Zie tek.
Status:	Revisie	ProRail kenmerk:	n.v.t.	Project nr.: 1704.36.30
Versie:	A	Classificatie nr.:	n.v.t.	Tekening nr.: HSM0-01-GB40
Wijziging				
Wijziging				

Schaal: 1:250