



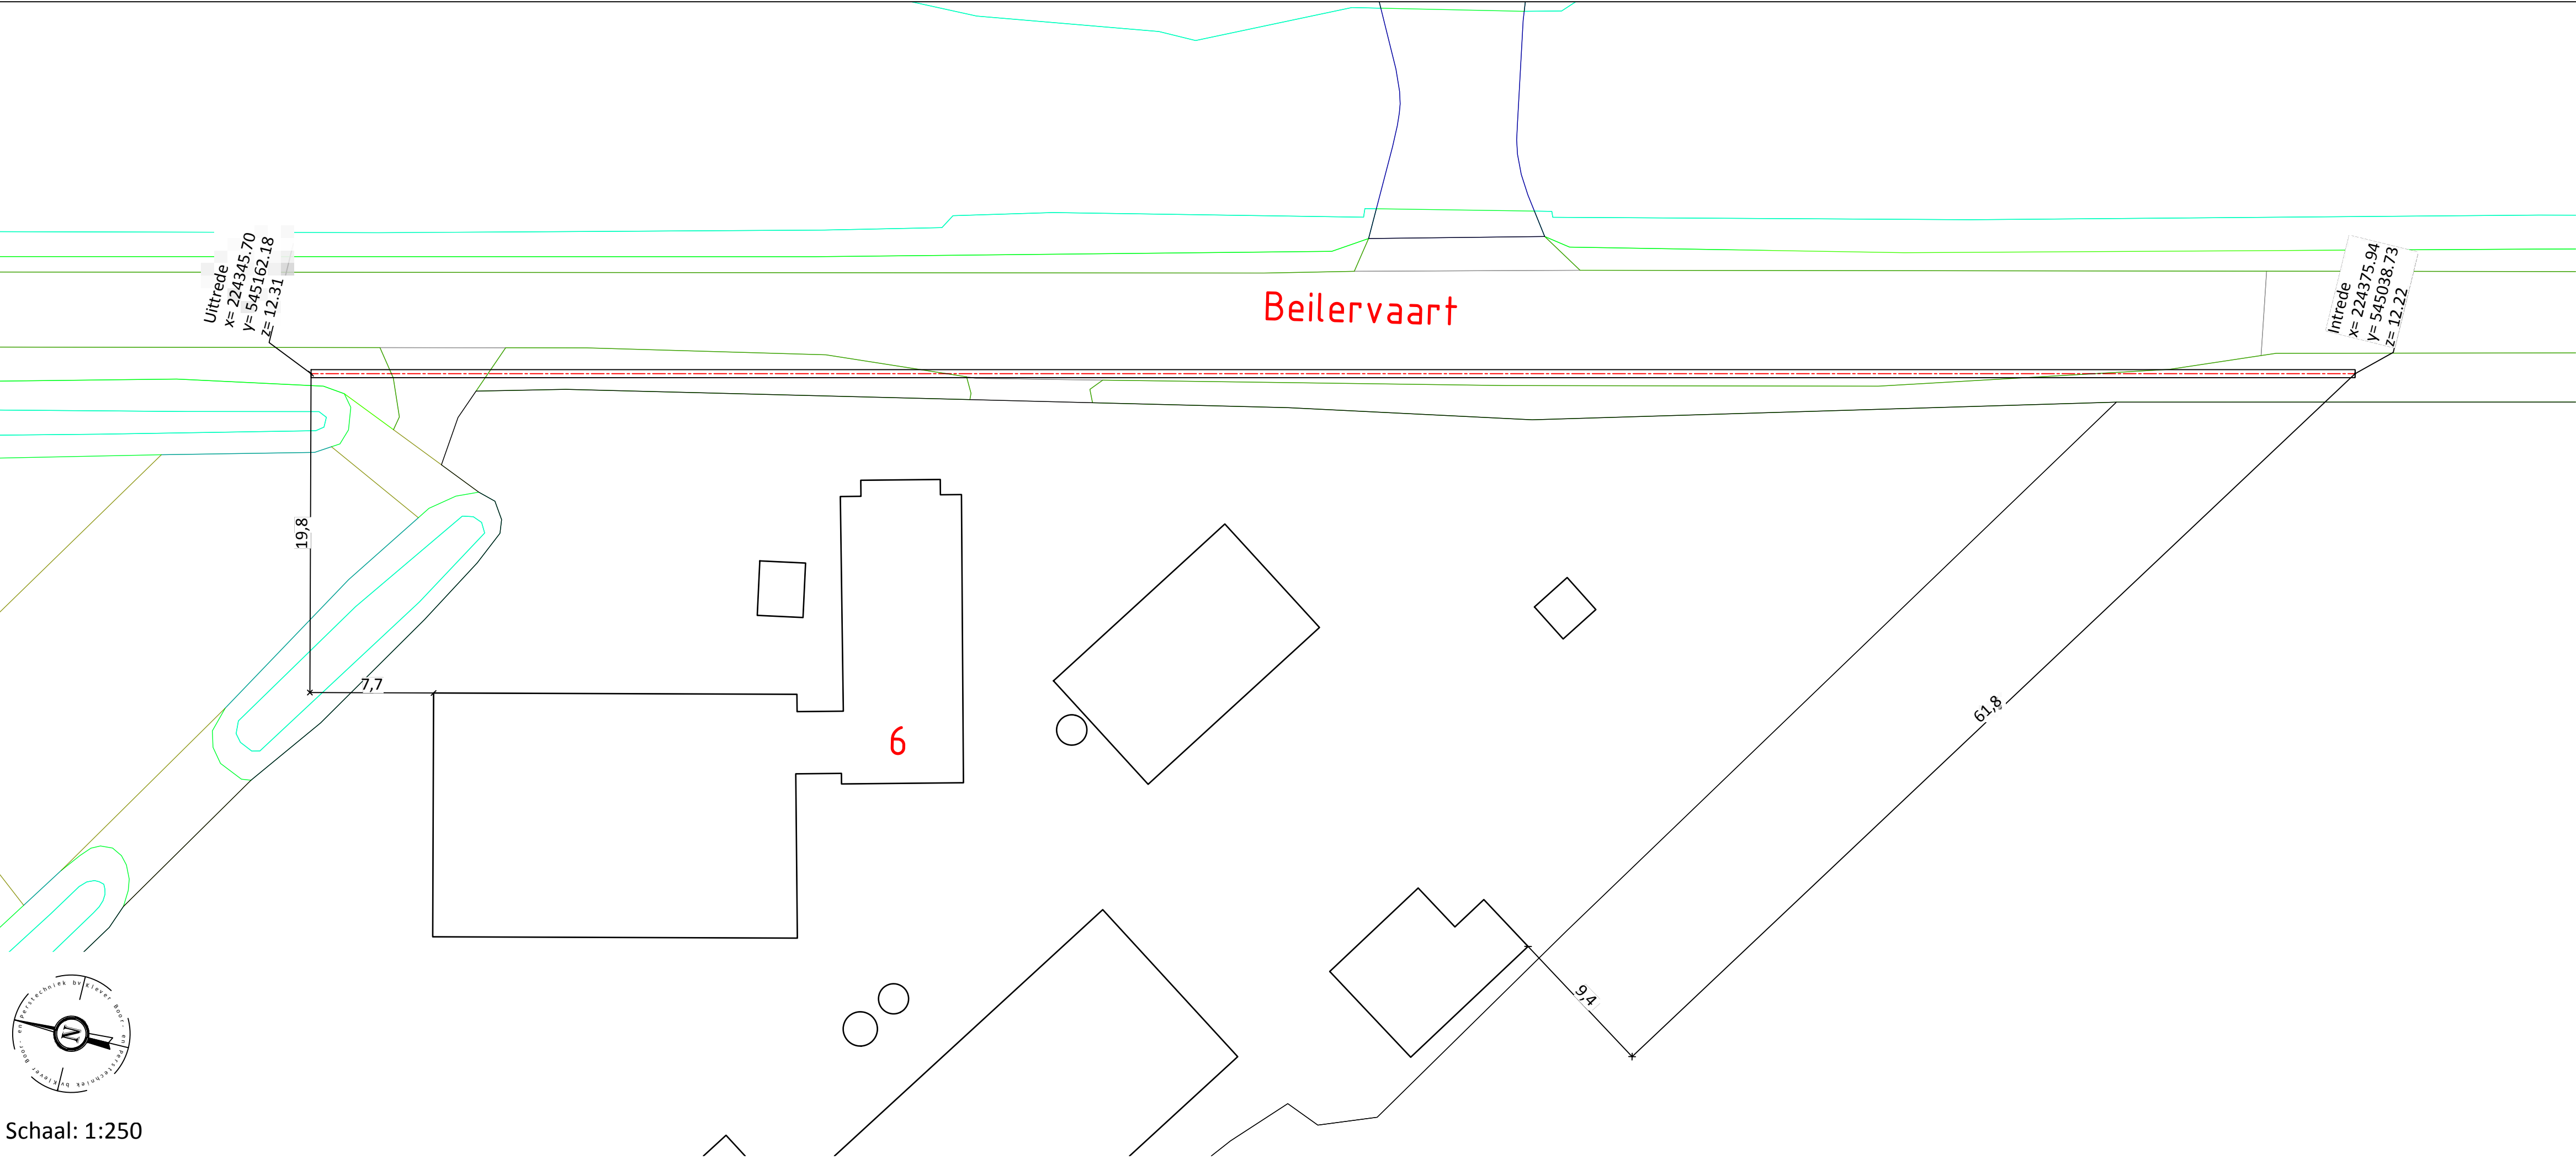

Schaal: 1:250

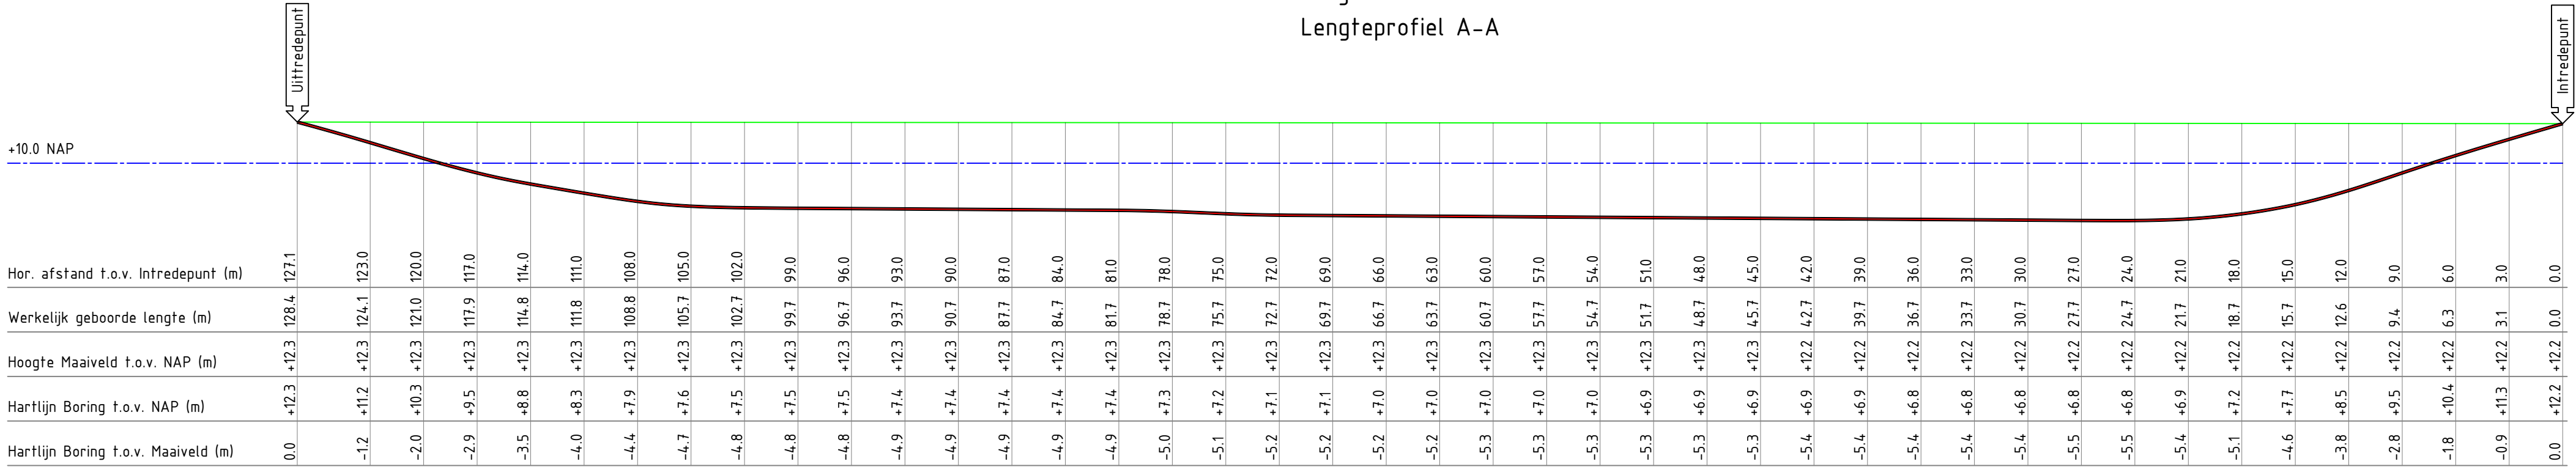

Boring HSM-D-01-GB30
Lengteprofiel A-A



Schaal: 1:250

Inhoud boorgang 1:10
1 x Ø110mm sdr17 PE100

LET OP: Alle meetgegevens van het diepte profiel zijn bepaald tijdens de pilot boring. Deze maten kunnen afwijken van de werkelijkheid. Storende elementen zoals damwanden, betonijzer, spoorrails, bodemgesteldheid en dergelijke, kunnen hiervan de oorzaak zijn.

Standaard worden de boringen van maaiveld naar maaiveld d.m.v. GPS apparatuur op coördinaat ingemeten t.o.v. NAP. Mocht dit niet mogelijk zijn door dichte bebouwing of begroeiing zal de boring met de hand worden ingemeten daar worden dan ook geen coördinaten aan gekoppeld.

Alleen tekeningen in pdf formaat die van een stempel met datum en handtekening zijn voorzien zullen bij opdracht tot uitvoering van het project in behandeling worden genomen.				
Opdrachtgever:	BAM infra Telecom bv	 infra BAM Infratechniek Telecom bv	 Kleyer BOOR- en INFRATECHNIEK	
Proj. nr. opdr.:	17426001			
Initiatiefnemer:				
Hoogersmilde, Beilervaat 6 ± 128.4Meter lengte horizontaal gestuurde boring. 1 x Ø110mm sdr17 PE 100		Adres: Bovenind Noordzijde 84c 3405 AK Benschop 0348-554986 info@kleyerbv.nl www.kleyerbv.nl		
Getekend:	A. Kwee	Par.	Datum 02-11-2017	Blad: 01
Gecontroleerd:	J. Verhoeven		Datum 02-11-2017	Formaat: A1
Datum geboord:	02-11-2017	Meet methode:	Walk over	Schaal: Zie tek.
Status:	Revisie	ProRail kenmerk:	n.v.t.	Project nr.: 17043650-2
Versie:	A	Classificatie nr.:	n.v.t.	Tekening nr.: HSM-D-01-GB30
Wijziging				
Wijziging				