



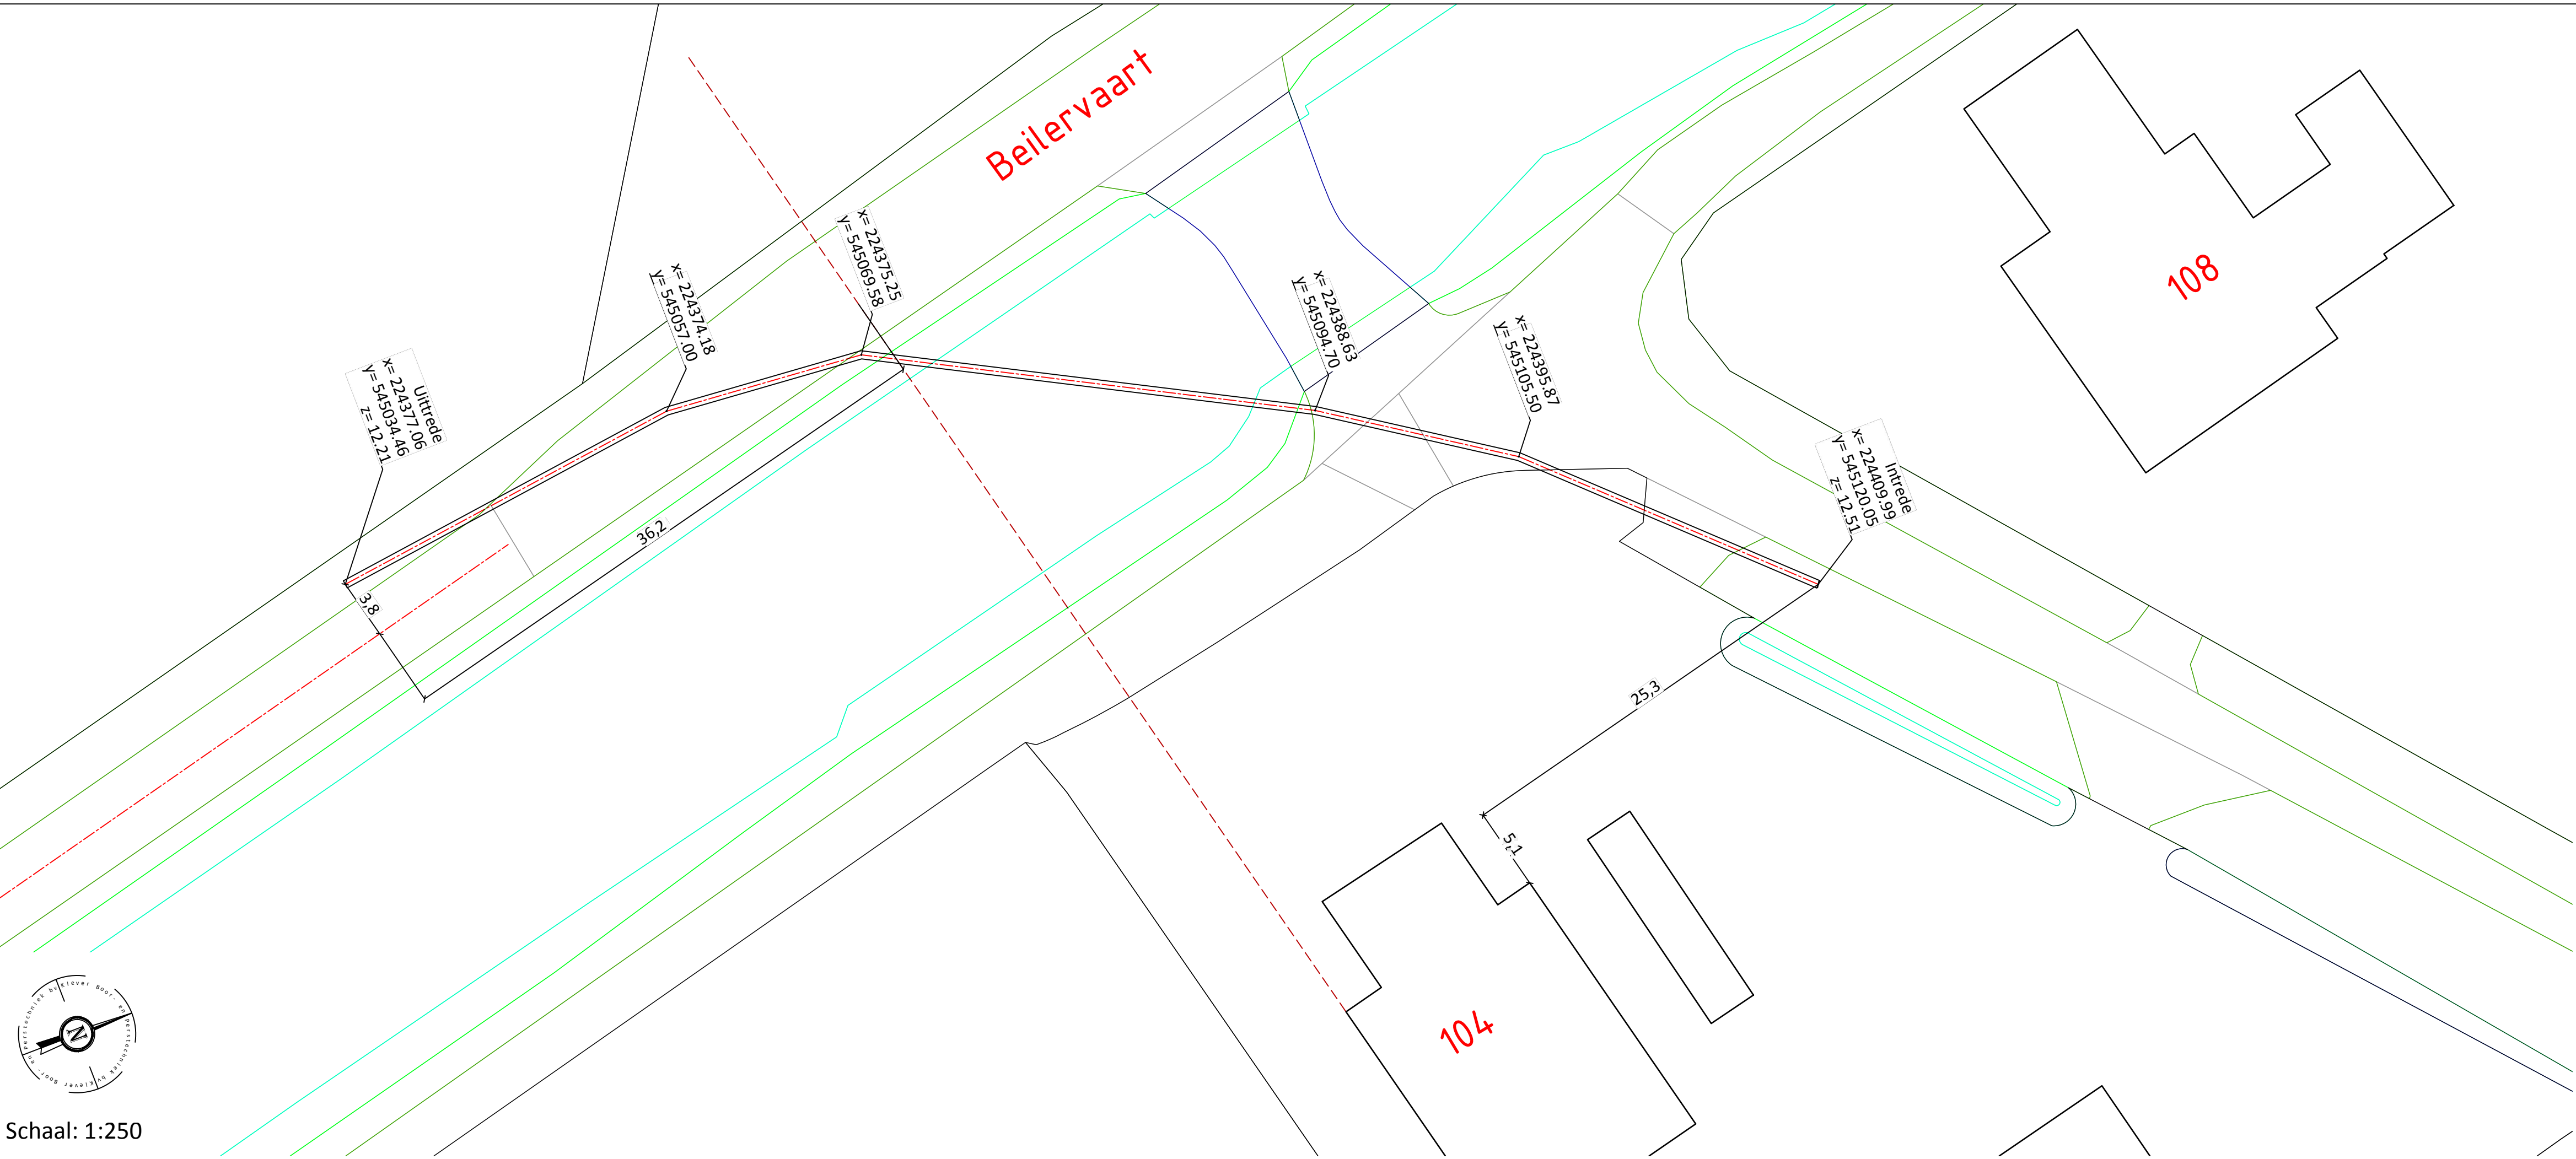

Schaal: 1:250

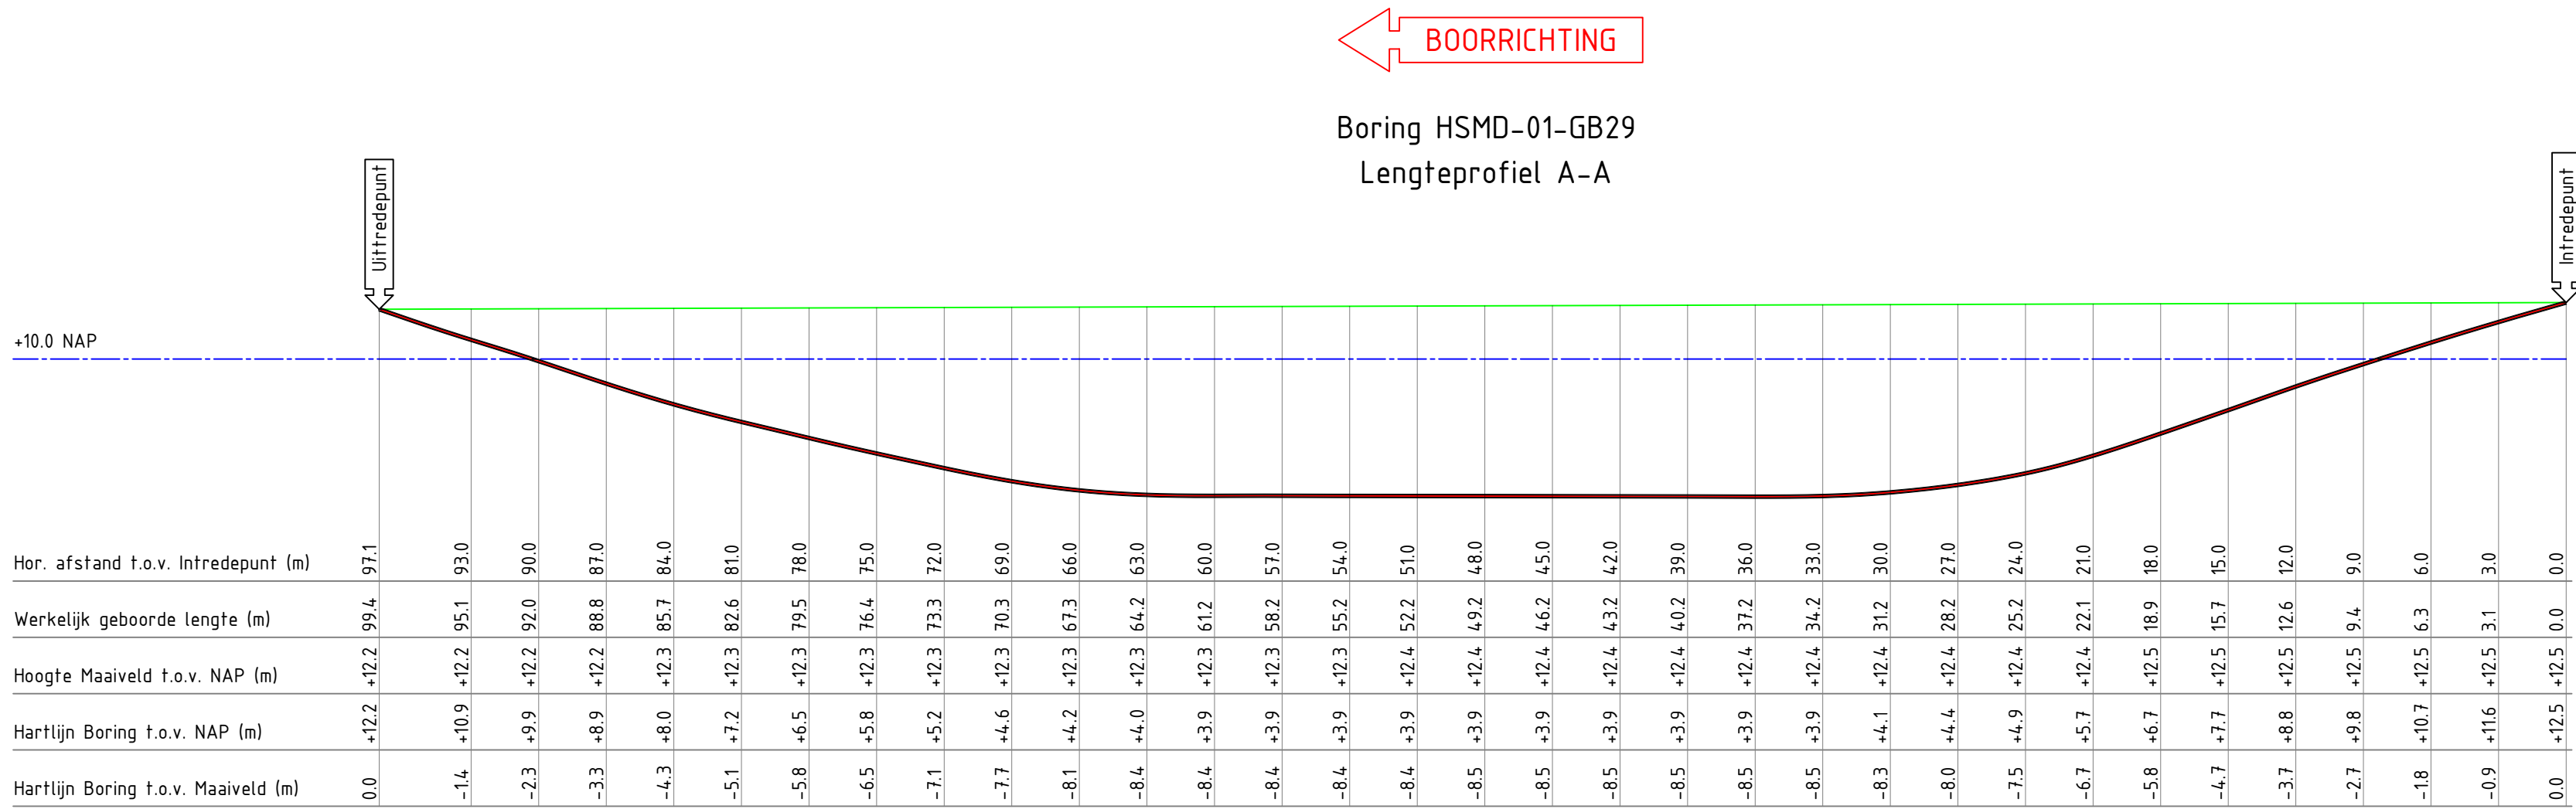

Schaal: 1:250

Inhoud boorgang 1:10
1 x Ø110mm sdr17 PE100

LET OP: Alle meetgegevens van het diepte profiel zijn bepaald tijdens de pilot boring. Deze maten kunnen afwijken van de werkelijkheid. Storende elementen zoals damwanden, betonijzer, spoorrails, bodemgesteldheid en dergelijke, kunnen hiervan de oorzaak zijn.

Standaard worden de boringen van maaiveld naar maaiveld d.m.v. GPS apparatuur op coördinaat ingemeten t.o.v. NAP. Mocht dit niet mogelijk zijn door dichte bebouwing of begroeiing zal de boring met de hand worden ingemeten daar worden dan ook geen coördinaten aan gekoppeld.

Alleen tekeningen in pdf formaat die van een stempel met datum en handtekening zijn voorzien zullen bij opdracht tot uitvoering van het project in behandeling worden genomen.

Opdrachtgever:	BAM infra Telecom bv		
Proj. nr. opdrg.:	17426001		
Initiatiefnemer:			
Beilen, Beilervvaart 104 ± 99.4Meter lengte horizontaal gestuurde boring. 1 x Ø110mm sdr17 PE 100			Adres: Bovenveld Noordzijde 84c 3405 AK Benschop 0348-554986 info@kleyerbv.nl www.kleyerbv.nl
Getekend:	A. Kwee	Par.	Klic nr.: 170432340 Blad: 01
Gecontroleerd:	J. Verhoeven	Datum 02-11-2017	Formaat: A1
Datum geboord:	02-11-2017	Meet methode: Walk over	Schaal: Zie tek.
Status:	Revisie	ProRail kenmerk: n.v.t.	Project nr.: 17043650-1
Versie:	A	Classificatie nr.: n.v.t.	Tekening nr.: HSMD-01-GB29
Wijziging			
Wijziging			