



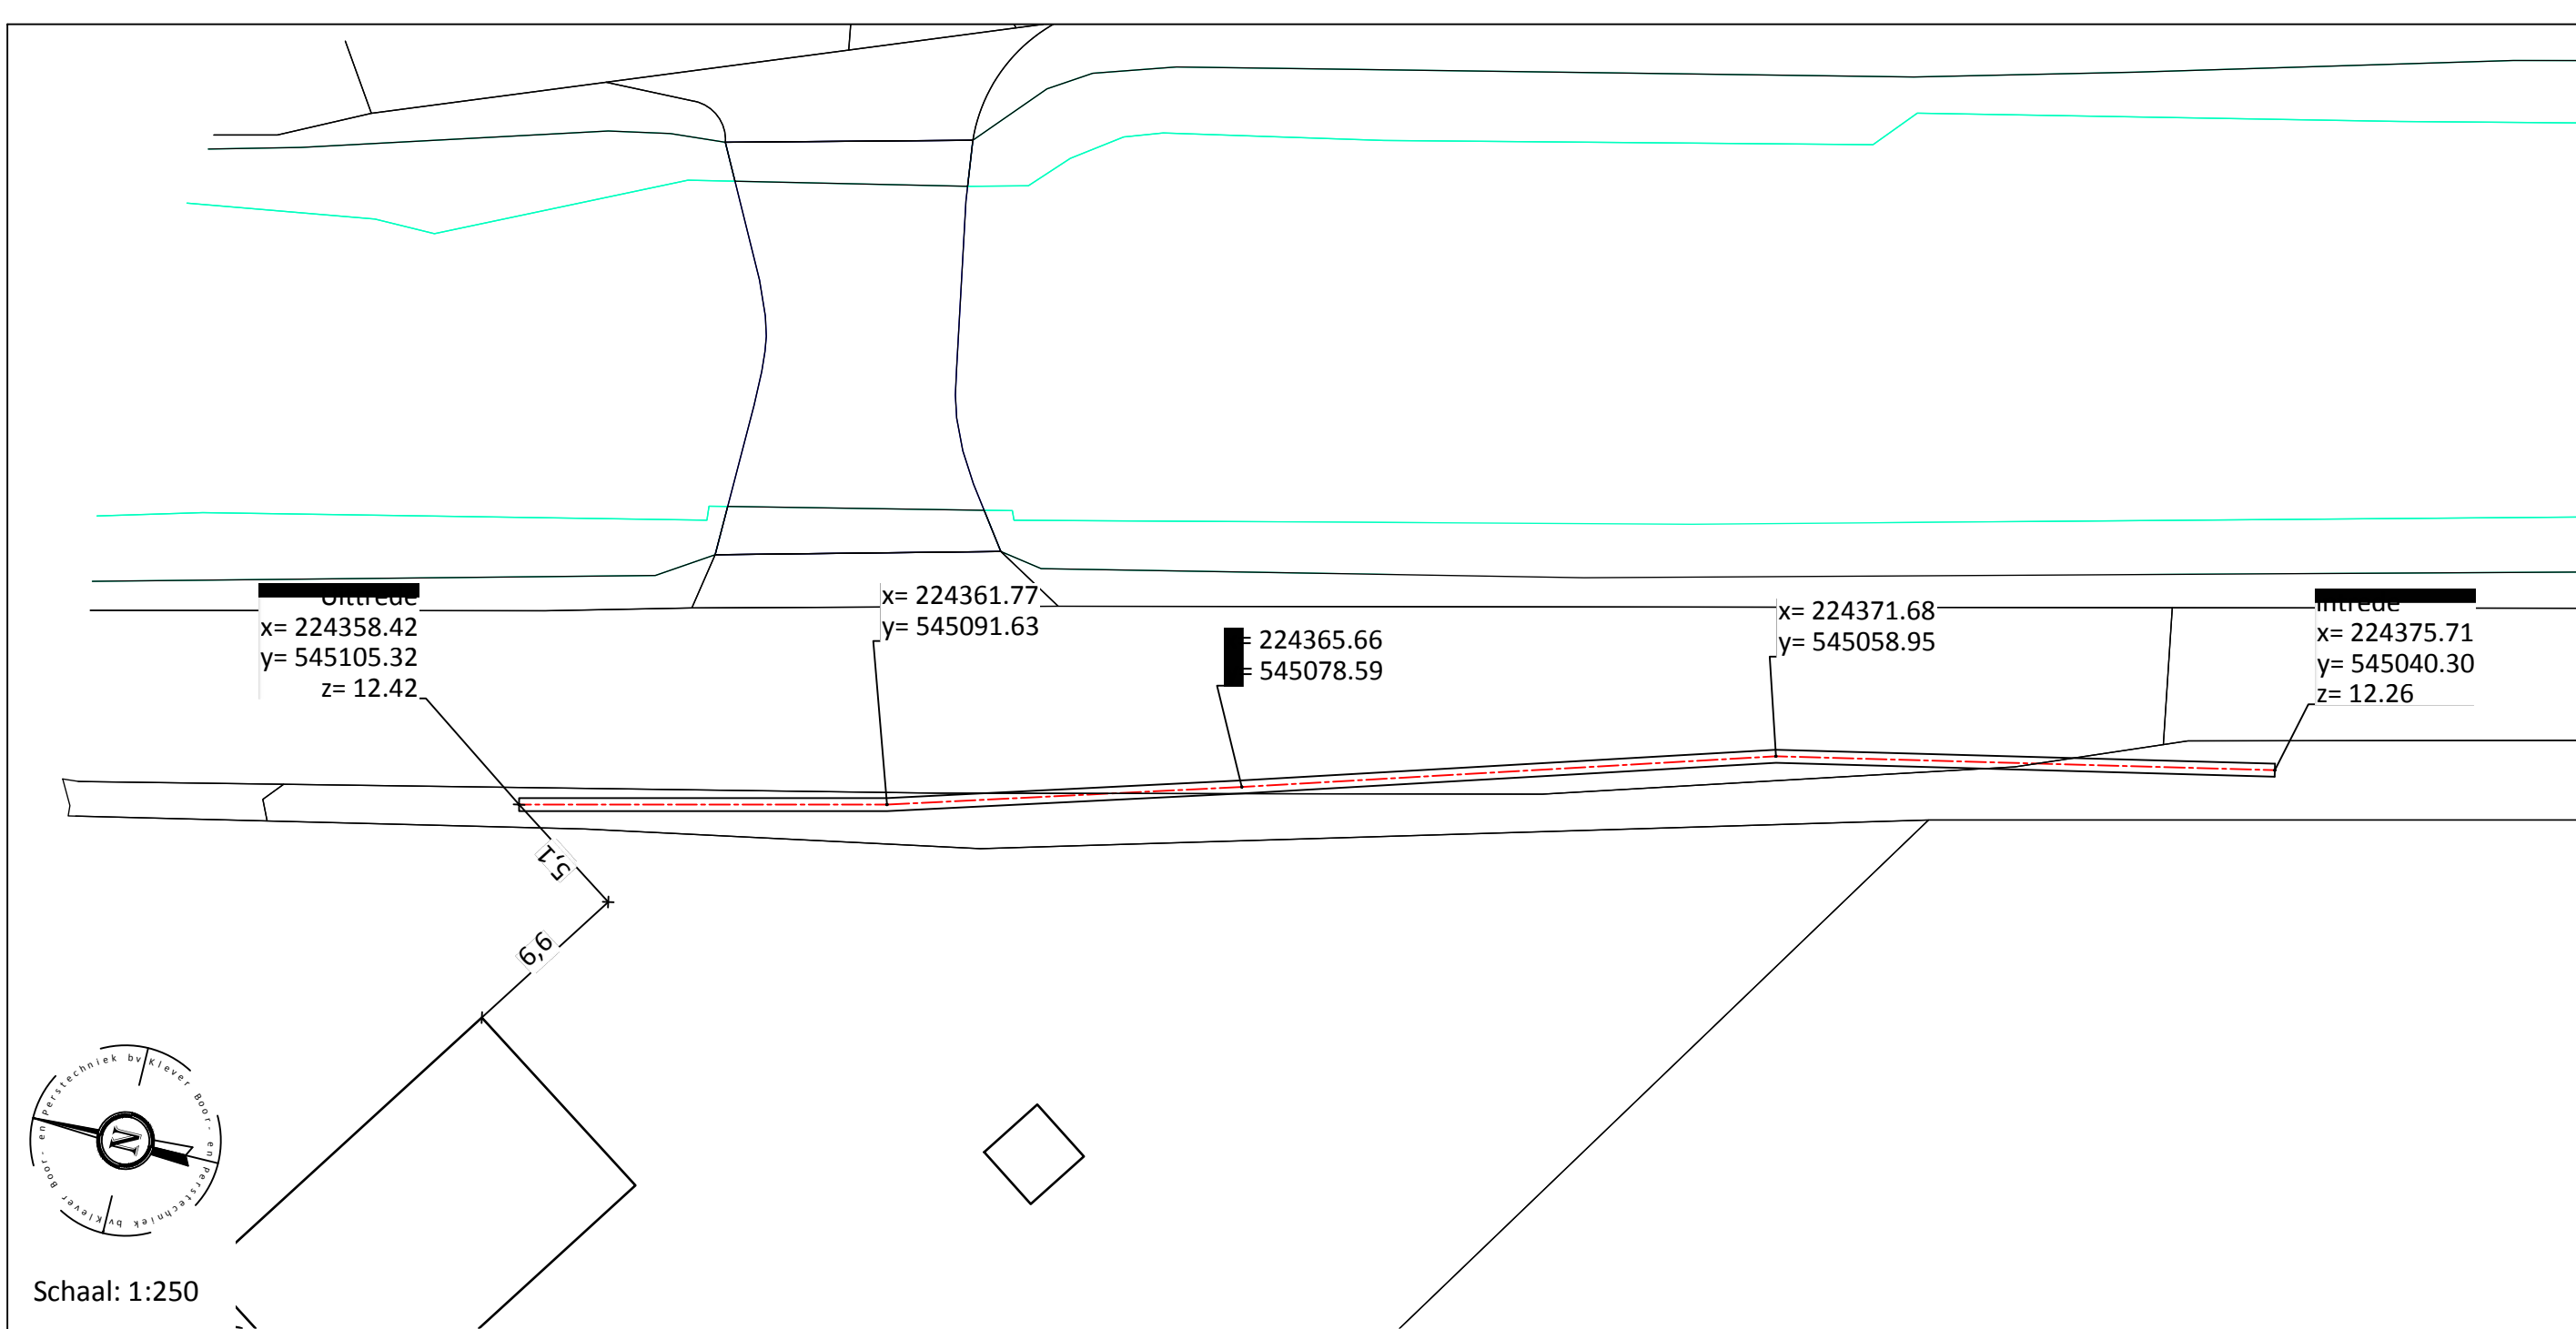

BOORRICHTING

Boring HSMD-01-GB13
Lengteprofiel A-A

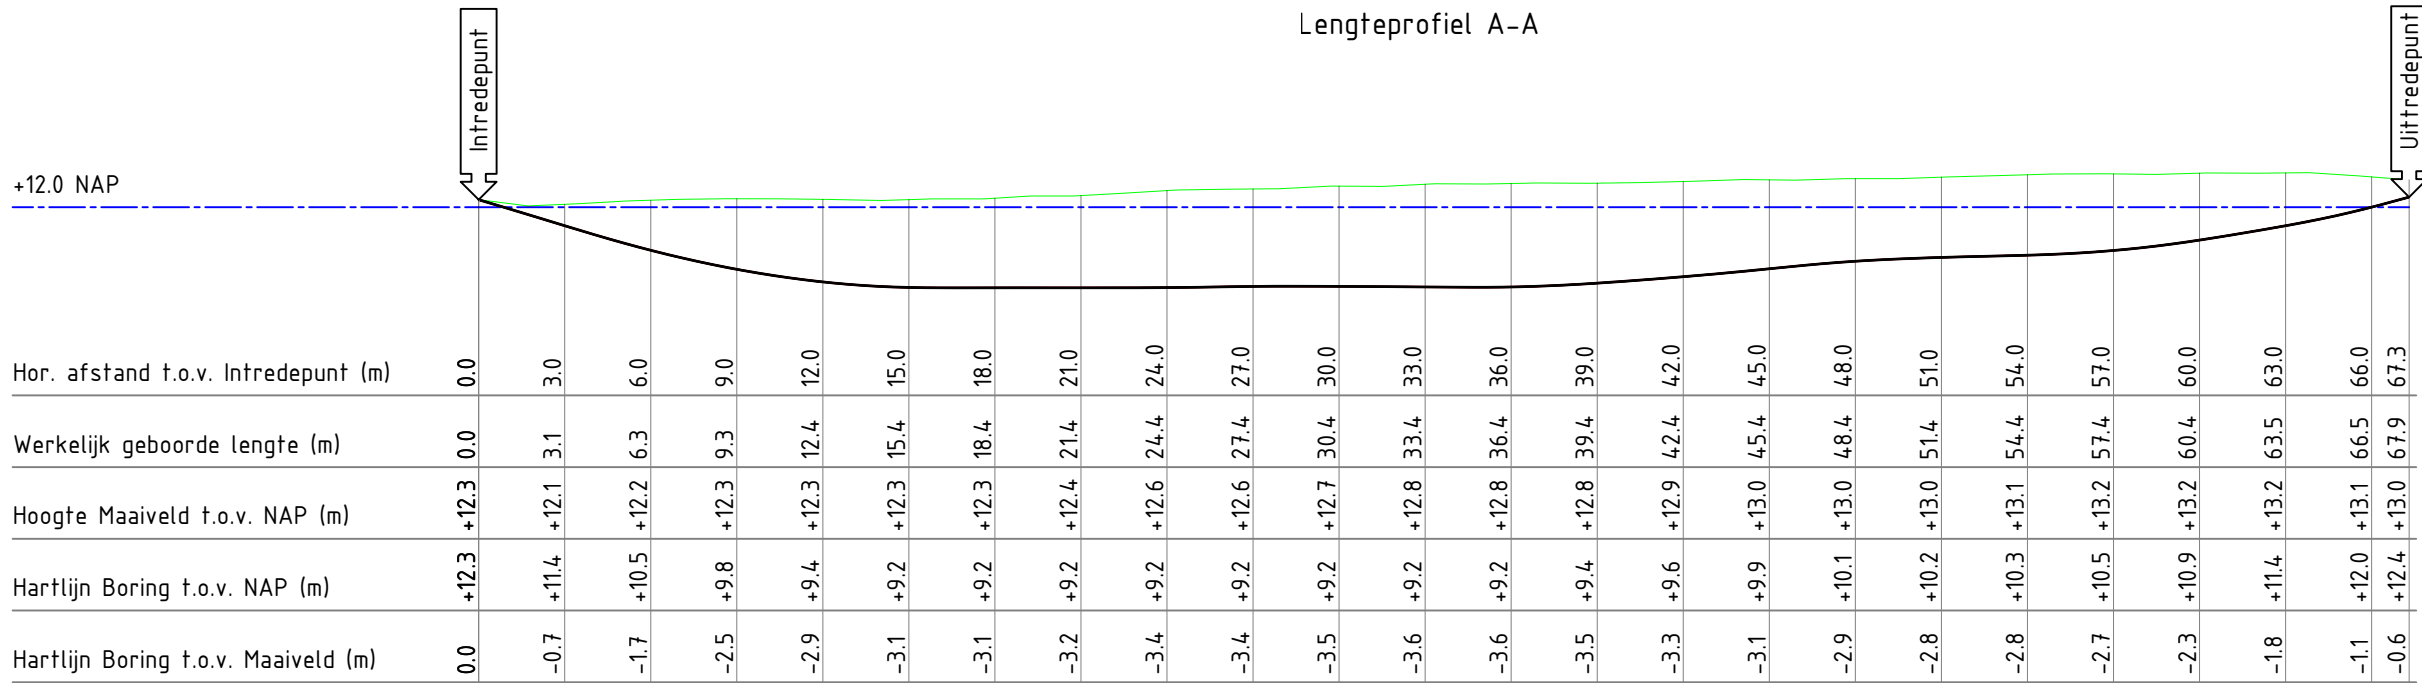

Schaal: 1:250

Inhoud boorgang 1:10
1 x Ø30mm solo

LET OP: Alle meetgegevens van het diepte profiel zijn bepaald tijdens de pilot boring. Deze maten kunnen afwijken van de werkelijkheid. Storende elementen zoals damwanden, betonijzer, spoorrails, bodemgesteldheid en dergelijke, kunnen hiervan de oorzaak zijn.

Standaard worden de boringen van maaiveld naar maaiveld d.m.v. GPS apparatuur op coördinaat ingemeten t.o.v. NAP. Mocht dit niet mogelijk zijn door dichte bebouwing of begroeiing zal de boring met de hand worden ingemeten daar worden dan ook geen coördinaten aan gekoppeld.

Alleen tekeningen in pdf formaat die van een stempel met datum en handtekening zijn voorzien zullen bij opdracht tot uitvoering van het project in behandeling worden genomen.					
Opdrachtgever:		BAM Infra Telecom bv		 bam infra BAM Infratechniek Telecom bv	
Proj. nr. opdrg.:					
Initiatiefnemer:					
Hoogersmilde – Beilervvaart nr, 9 68 Meter lengte horizontaal gestuurde boring. 1 x Ø30mm solo					
				Adres: Boveneind Noordzijde 84c 3405 AK Benschoop 0348-554986 info@kleverbv.nl www.kleverbv.nl	
				Klic nr.: 17G340498	
Getekend: M. Dirksen		Par.	Datum 04-09-2017	Blad: 01	
Gecontroleerd: J. Verhoeven			Datum 04-09-2017	Formaat: A2	
Datum geboord: 31-08-2017		Meet methode: Walk over		Schaal: Zie tek.	
Status: Revisie		ProRail kenmerk: n.v.t.		Project nr.: 17043632	
Versie: A		Classificatie nr.: n.v.t.		Tekening nr.: HSMD-01-GB13	
Wijziging					
Wijziging					