



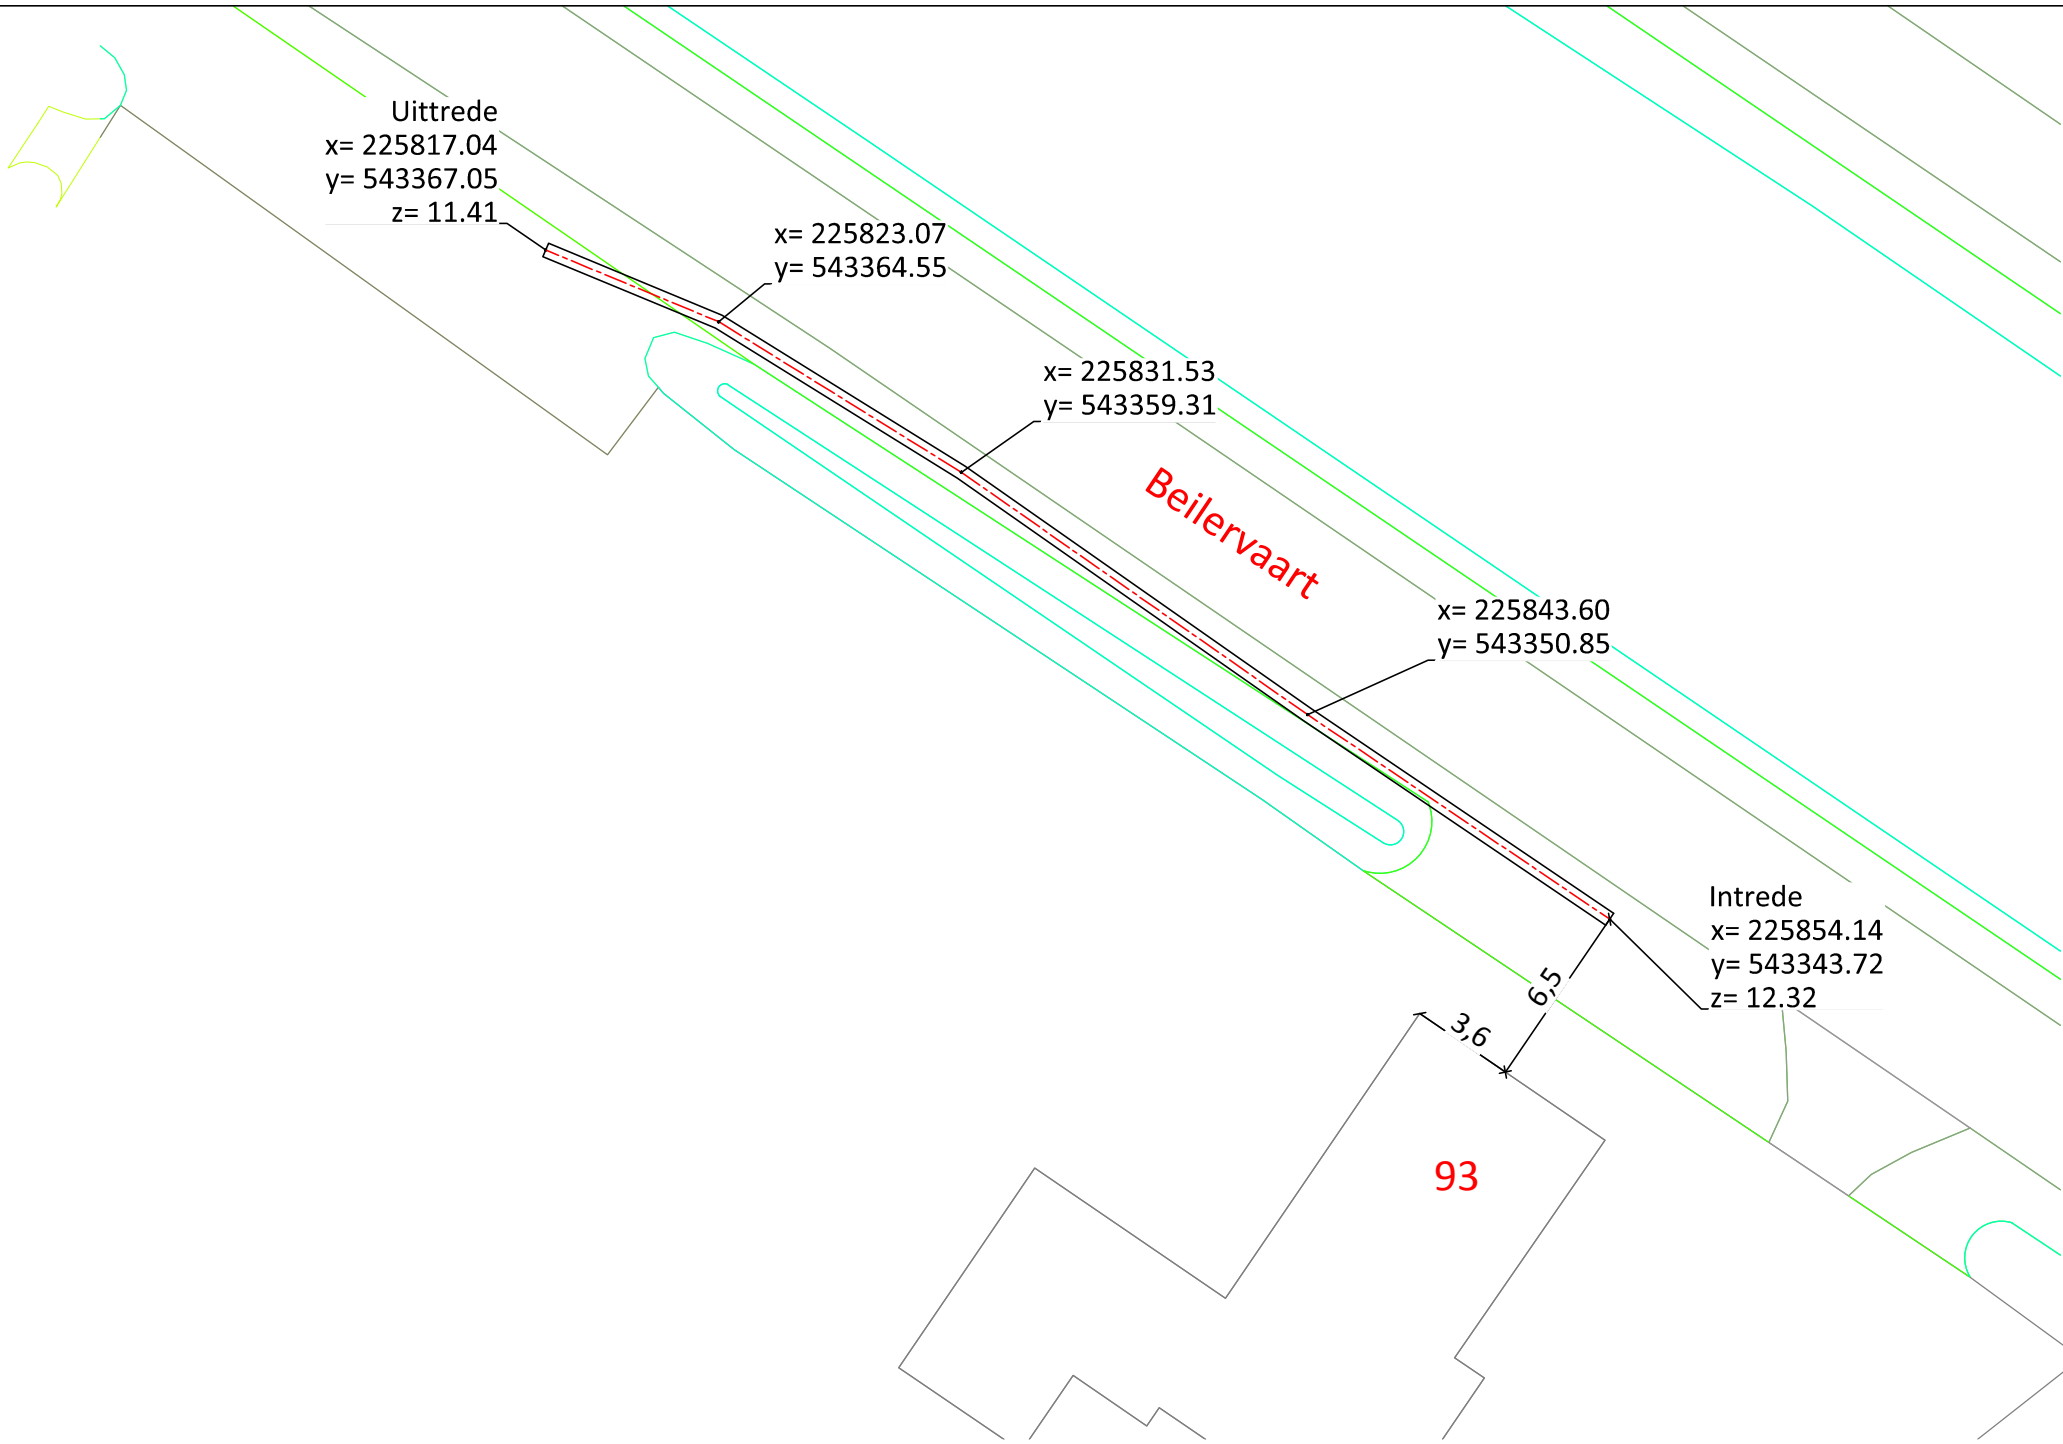

Schaal: 1:250

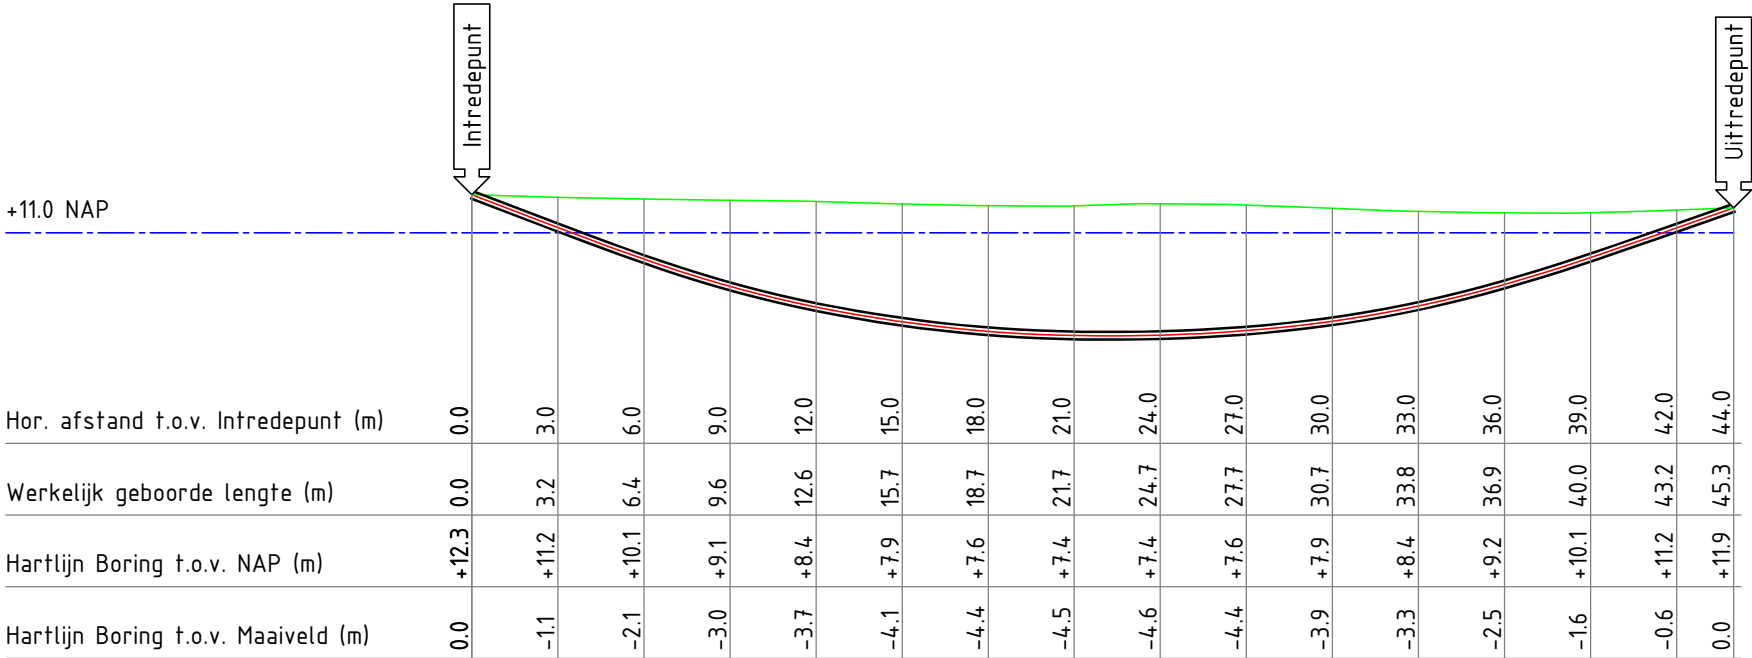

Boring 170690.1-01
Lengteprofiel A-A



Inhoud boorgang 1:10
1 x Ø125mm sdr 17 PE100
1 x Ø110mm sdr 17 PE100

LET OP: Alle meetgegevens van het diepte profiel zijn bepaald tijdens de pilot boring. Deze maten kunnen afwijken van de werkelijkheid. Storende elementen zoals damwanden, betonijzer, spoorrails, bodemgesteldheid en dergelijke, kunnen hiervan de oorzaak zijn.

Standaard worden de boringen van maaiveld naar maaiveld d.m.v. GPS apparatuur op coördinaat ingemeten t.o.v. NAP. Mocht dit niet mogelijk zijn door dichte bebouwing of begroeiing zal de boring met de hand worden ingemeten daar worden dan ook geen coördinaten aan gekoppeld.

Opdrachtgever:		Bam Infra Energie & Water					
Proj. nr. opdrg.:							
Klic nr.:		17g208635/42					
Beilen - Beilervvaart 1 x 45Mtr 1 x Ø110mm + 1 x Ø125mm sdr 17 PE100				Bezoek adres: Batuwseweg 43 3412 KX Lopikerkapel Post adres: Postbus 72 3410 CB Lopik Tel: 0348-554986 Fax: 0348-550611 info@kleverbv.nl			
Getekend:		Joyce Kaspers	Par.		Datum 29-05-2017	Blad:	01
Gecontroleerd:		J. Verhoeven			Datum 29-05-2017	Formaat:	A2
Datum geboord:		24-05-2017	Meet methode:	Walk over		Schaal:	Zie tek.
Status:		Revisie	ProRail kenmerk:		n.v.t.	Project nr.:	170690.1
Versie:		A	Classificatie nr.:		n.v.t.	Tekening nr.:	170690.1-RT-01
Wijziging							
Wijziging							