



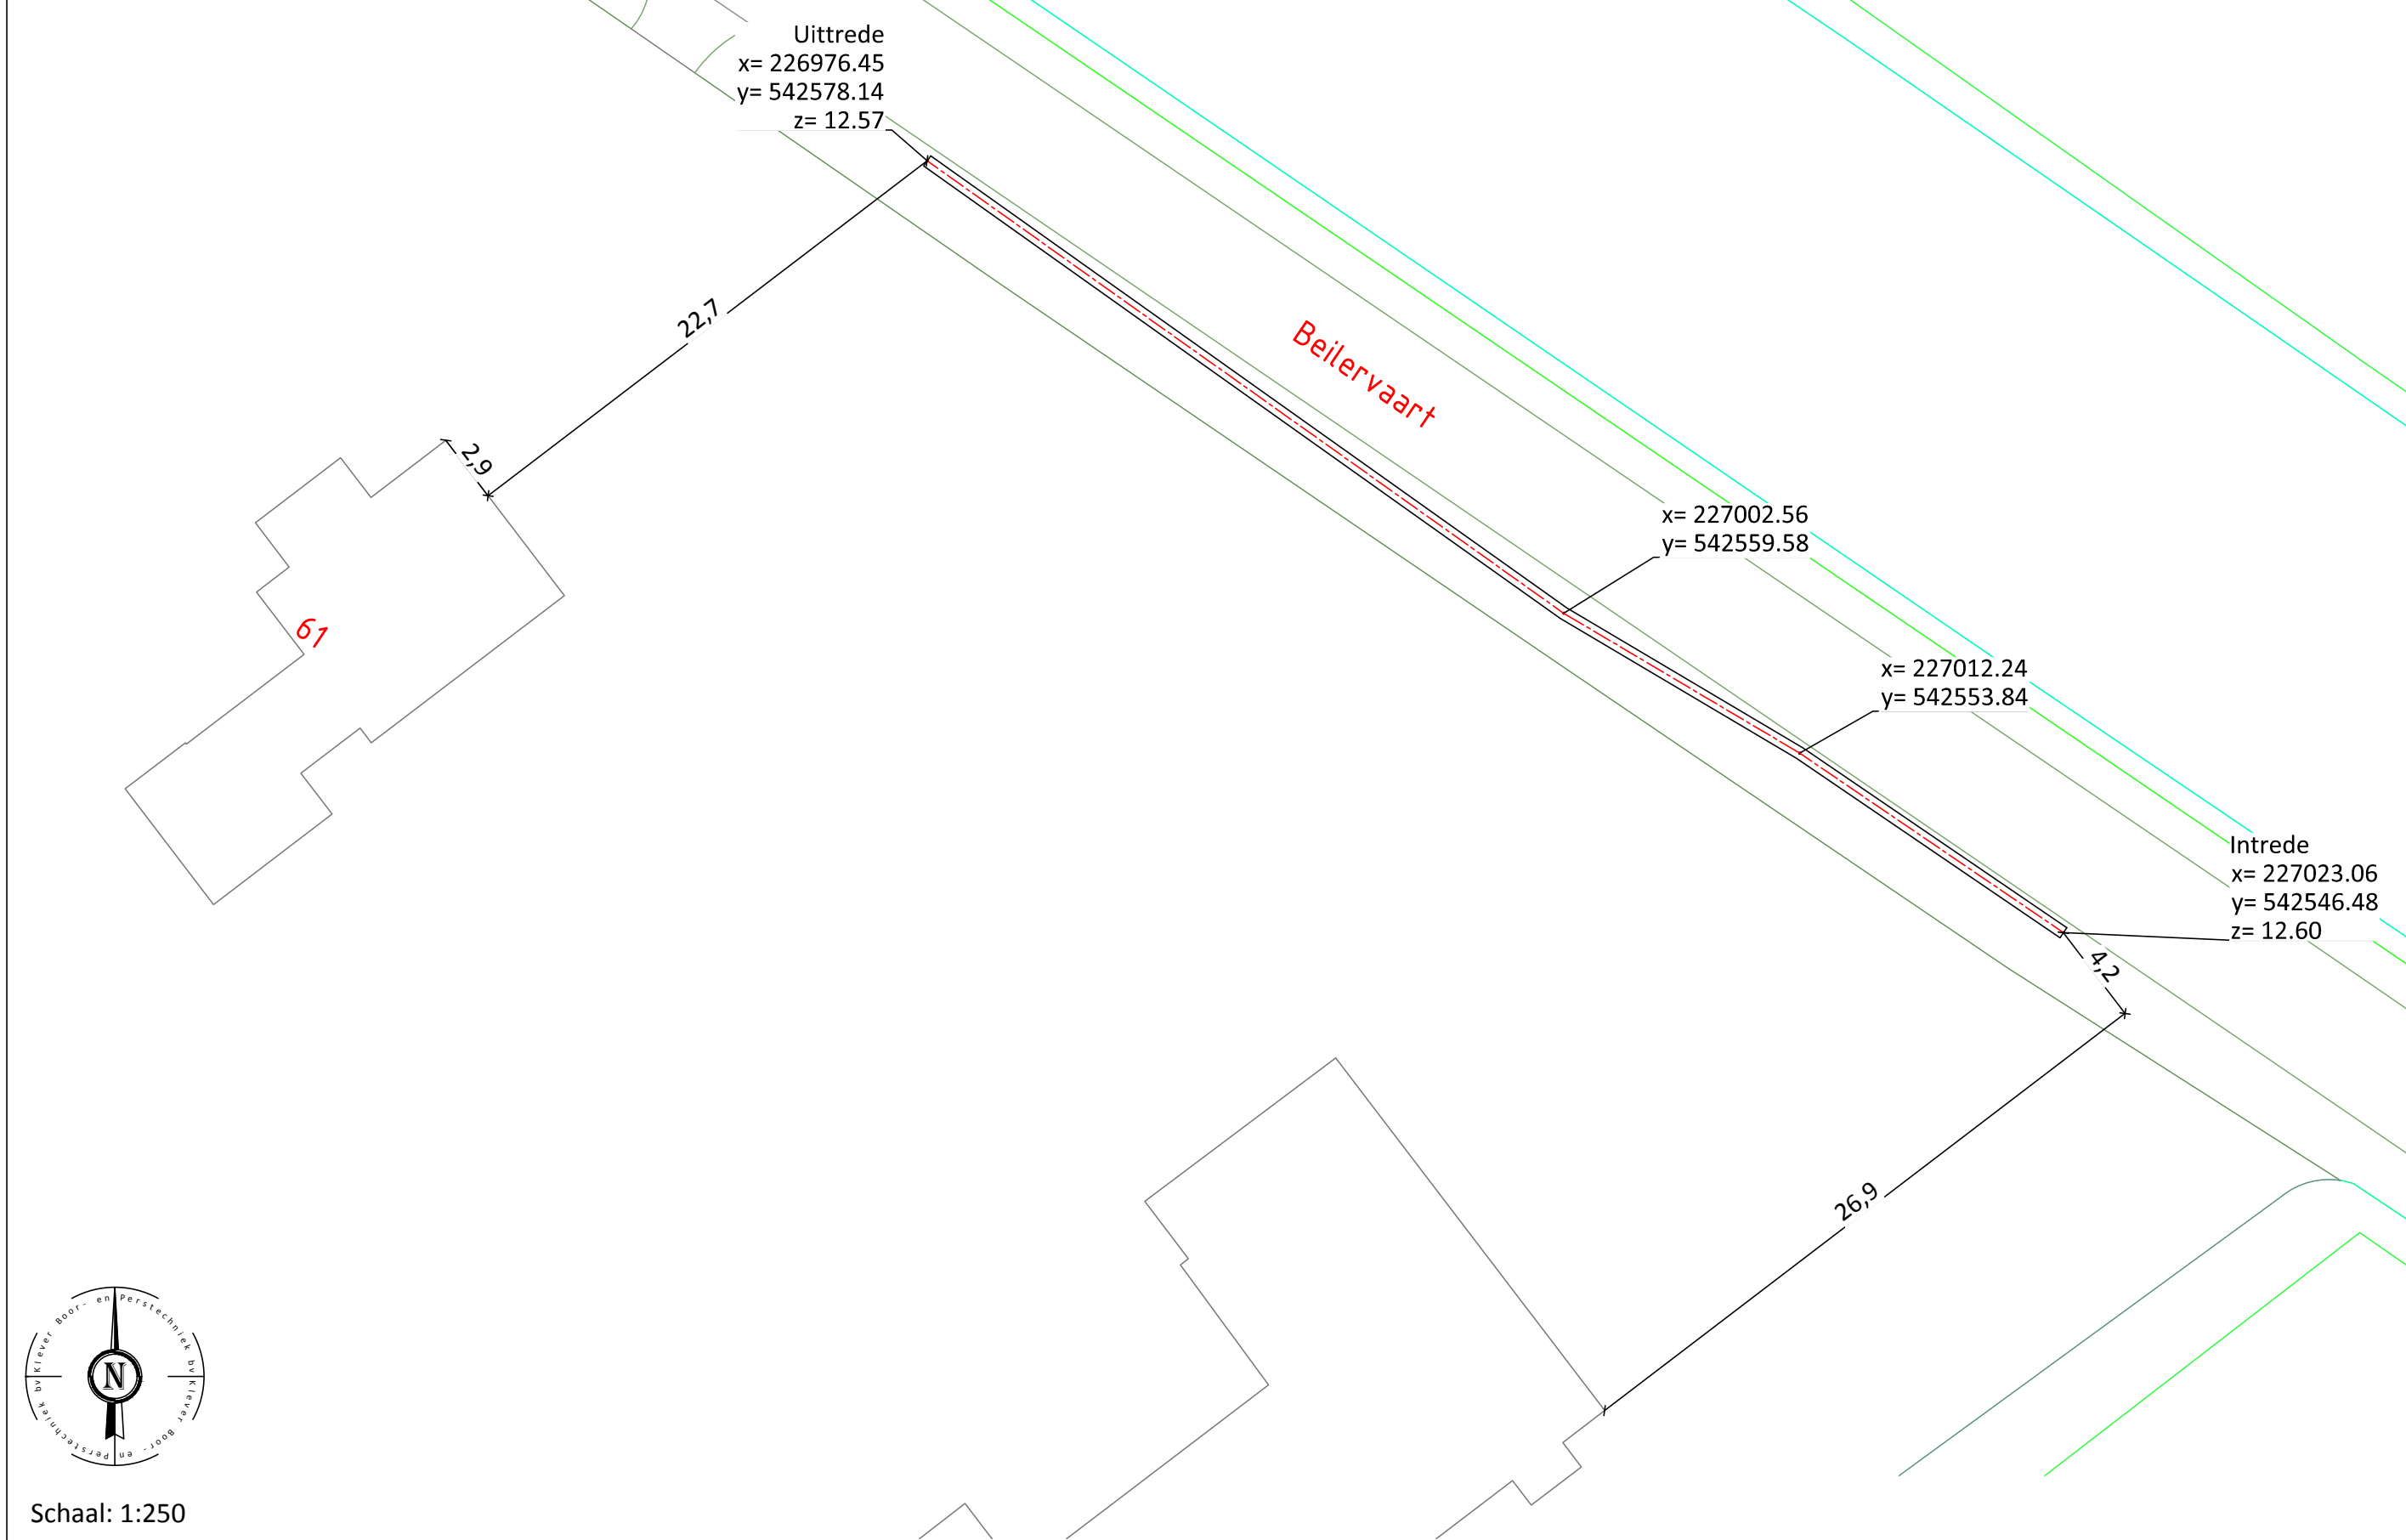

Schaal: 1:250

BOORRICHTING

Boring 170690.4-01
Lengteprofiel A-A

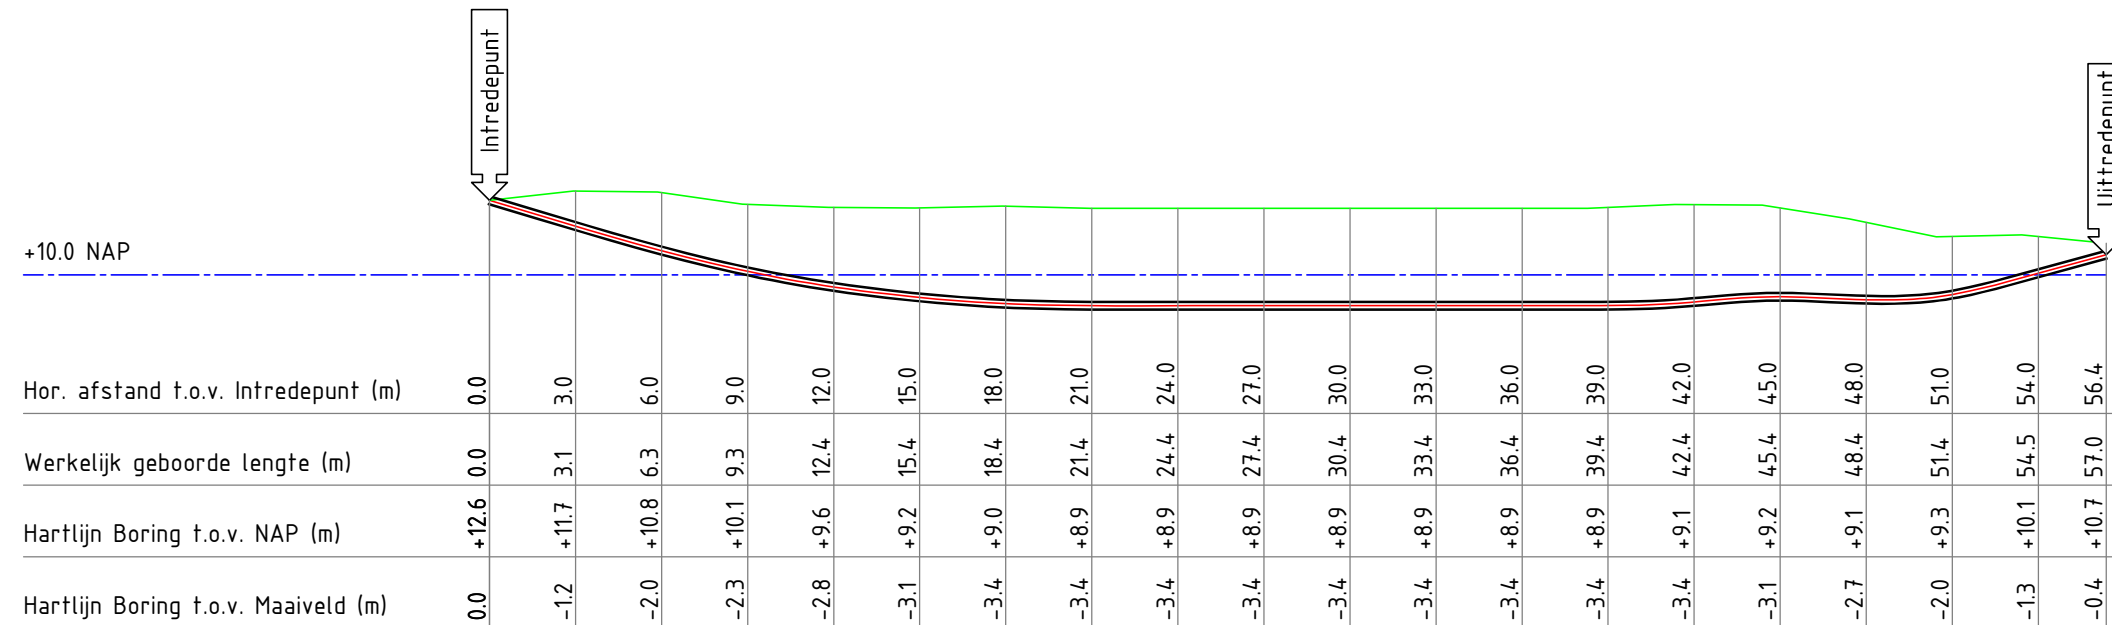

Schaal: 1:250

Inhoud boorgang 1:10
1 x Ø110mm sdr 11 PE100
1 x Ø125mm sdr 17 PE100

LET OP: Alle meetgegevens van het diepte profiel zijn bepaald tijdens de pilot boring. Deze maten kunnen afwijken van de werkelijkheid. Storende elementen zoals damwanden, betonijzer, spoorrails, bodemgesteldheid en dergelijke, kunnen hiervan de oorzaak zijn.

Standaard worden de boringen van maaiveld naar maaiveld d.m.v. GPS apparatuur op coördinaat ingemeten t.o.v. NAP. Mocht dit niet mogelijk zijn door dichte bebouwing of begroeiing zal de boring met de hand worden ingemeten daar worden dan ook geen coördinaten aan gekoppeld.

Opdrachtgever:	Bam Infra Energie & Water				
Proj. nr. opdrg.:					
Klic nr.:	17G240174				
Beilen - Beilervaart 1 x 57Mtr 1 x Ø110mm sdr 11 + 1 x Ø125mm sdr 17 PE100				Bezoek adres: Batuwseweg 43 3412 KX Lopikerkapel Post adres: Postbus 72 3410 CB Lopik Tel: 0348-554986 Fax: 0348-550611 info@kleverbv.nl	
Getekend:	Joyce Kaspers	Par.		Datum 26-09-2017	Blad: 01
Gecontroleerd:	J. Verhoeven			Datum 29-06-2017	Formaat: A2
Datum geboord:	19-06-2017	Meet methode:	Walk over	Schaal:	Zie tek.
Status: Revisie		ProRail kenmerk: n.v.t.		Project nr.: 170690.4	
Versie: A		Classificatie nr.: n.v.t.		Tekening nr.: 170690.4-RT-01	
Wijziging					
Wijziging					