



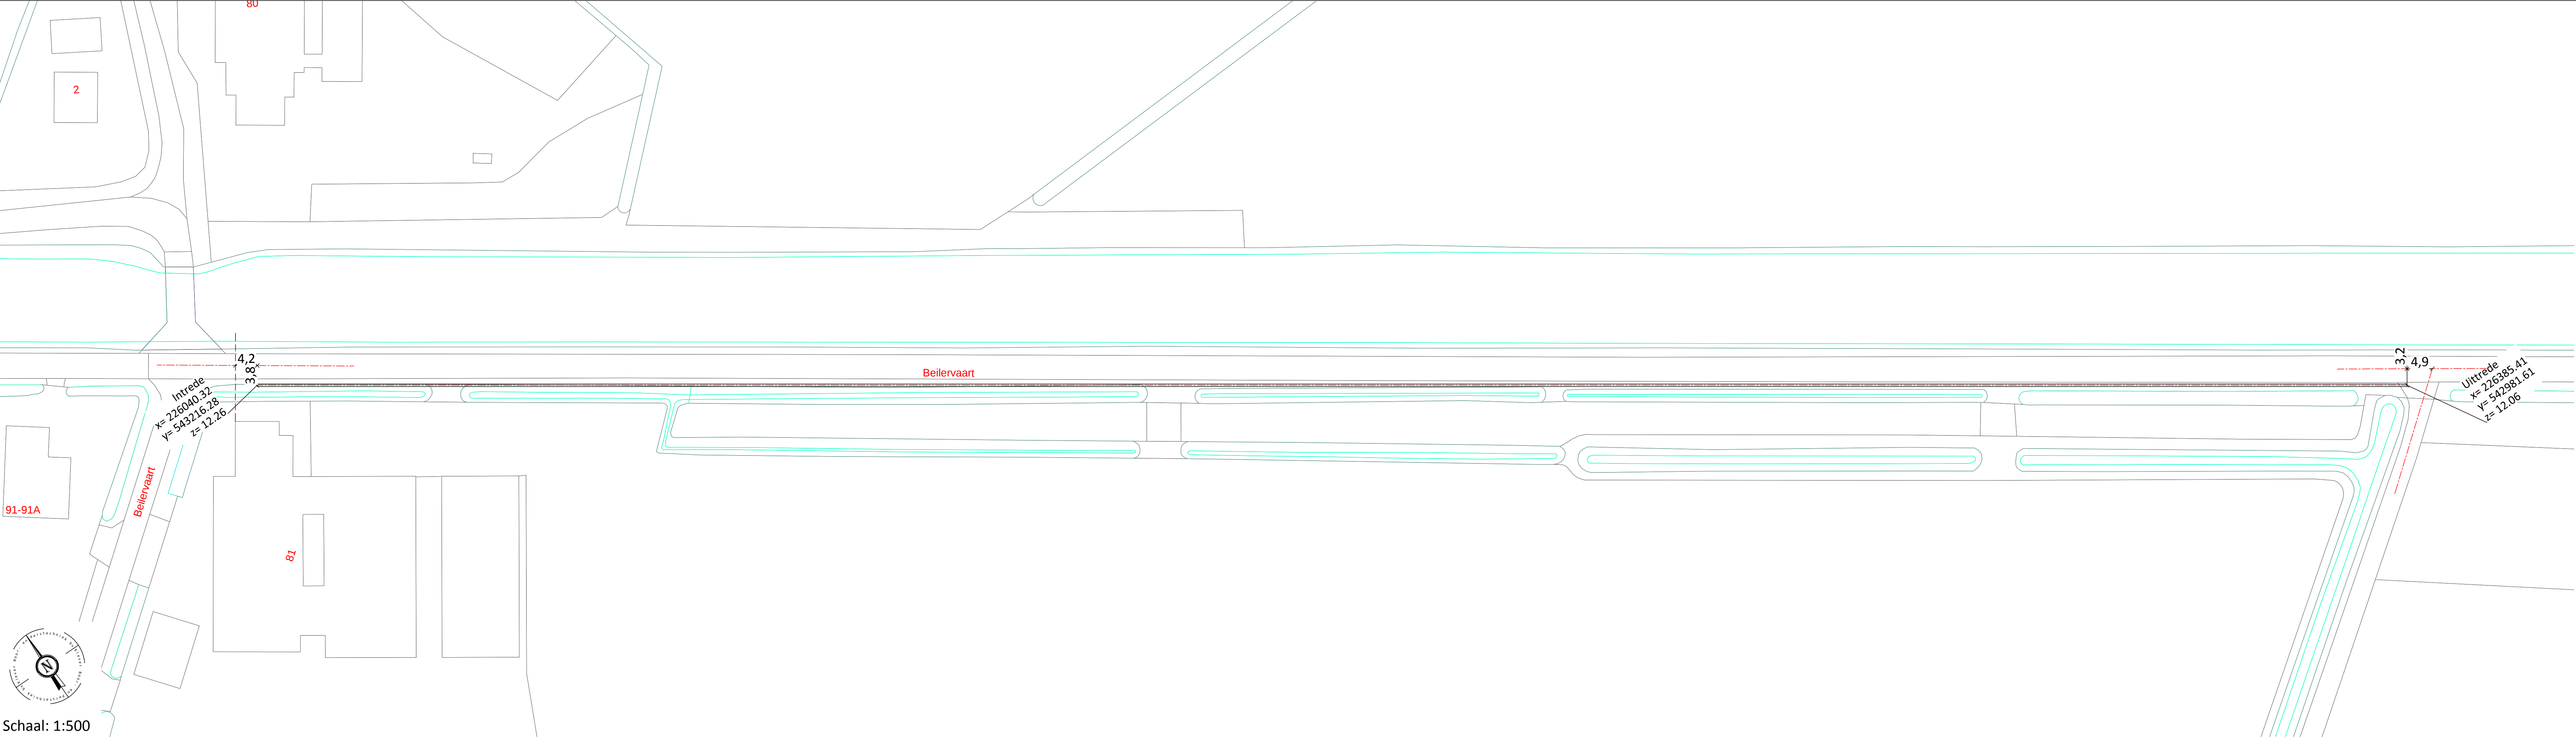

Schaal: 1:500

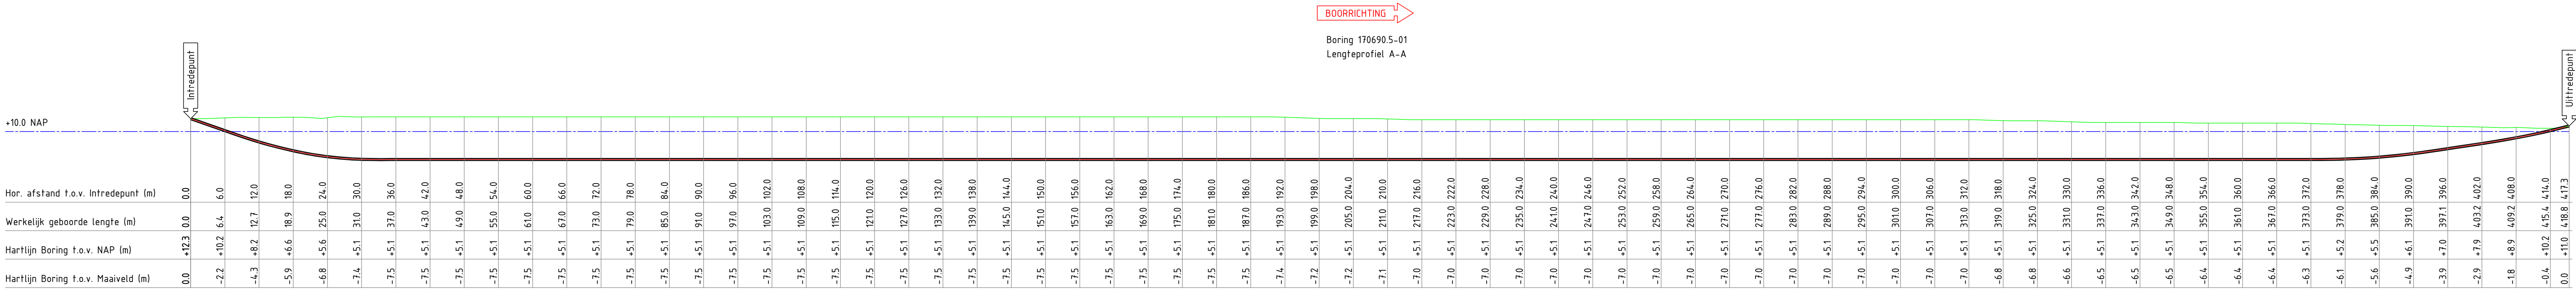

Schaal: 1:500

Inhoud boorgang 1:10
1 x Ø160mm sdr 11 PE100
1 x Ø10mm sdr 11 PE100
1 x Ø75mm sdr 11 PE100

LET OP: Alle meetgegevens van het diepte profiel zijn bepaald tijdens de pilot boring. Deze maten kunnen afwijken van de werkelijkheid. Storende elementen zoals damwanden, betonijzer, spoorrails, bodemgesteldheid en dergelijke, kunnen hiervan de oorzaak zijn.

Standaard worden de boringen van maaiveld d.m.v. GPS apparatuur op coördinaat ingemeten t.o.v. NAP. Mocht dit niet mogelijk zijn door dichte bebouwing of begroeiing zal de boring met de hand worden ingemeten daar worden dan ook geen coördinaten aan gekoppeld.

Opdrachtgever: Bam Infra
Energie & Water

Proj. nr. opdr.: 17G24-0170

Klic nr.: 17G24-0170

Beilen - Beilervaat

1 x 4.19Mtr 1 x Ø160mm + 1 x Ø110mm + 1 x Ø75mm sdr 11 PE100

Getekend: Joyce Kaspers

Par.

Datum 03-07-2017

Gecontroleerd: J. Verhoeven

Datum 03-07-2017

Formaat: AA

Datum geboord: 28-06-2017

Meet methode: Walk over

Schaal: Zie tek.

Status: Revisie

Project nr.: 170690.5

Tekening nr.: 170690.5-RT-01

Versie: A

Classificatie nr.: n.v.t.

Tekening nr.: 170690.5-RT-01

Wijziging

Wijziging

Bezoek adres: Buijsweg 43
3412 RS Loosdrecht
Post adres: Postbus 72
3410 CB Loosdrecht
Tel: 0348-554988 Fax: 0348-558611 info@kloverbv.nl

Klover bv.

Infra Energie & Water


1:103

Oprachten in bewerking 170690.5-1-30-06-2017 16:40 - Plaats: Bijman 170690.5-RT-01.dwg