



Schaal: 1:250

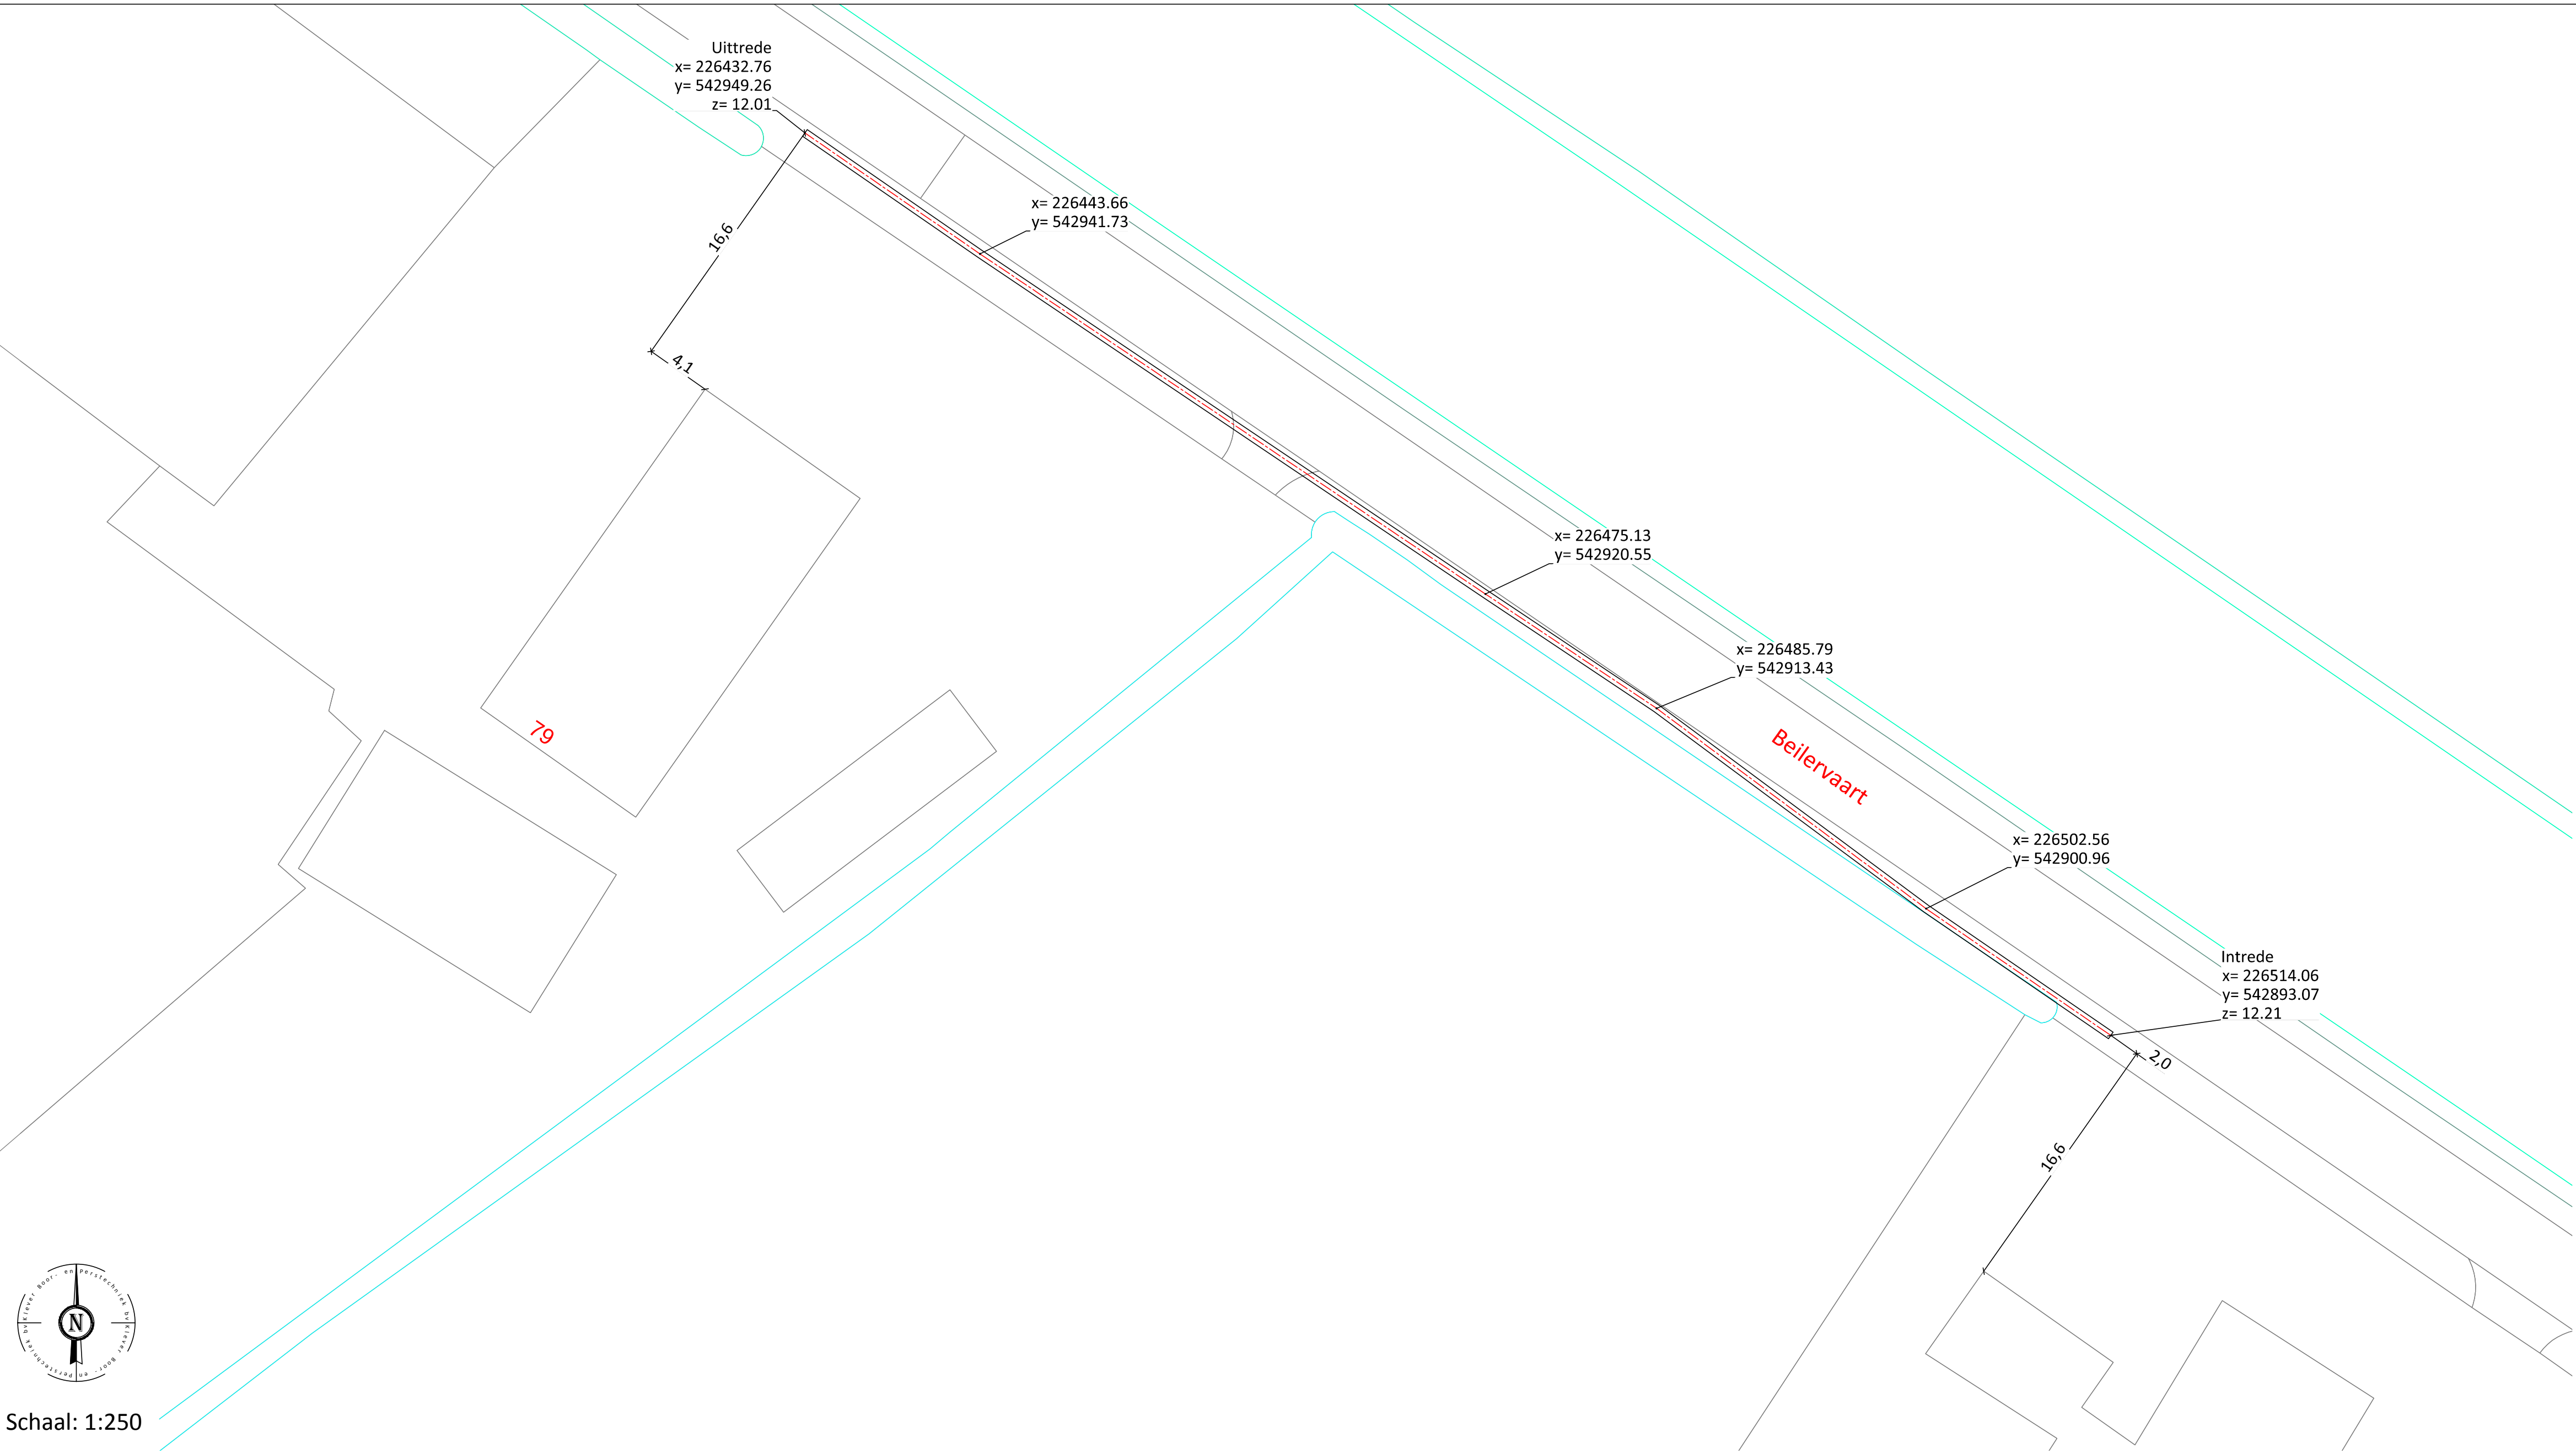

Boring 170690.3-01
Lengteprofiel A-A

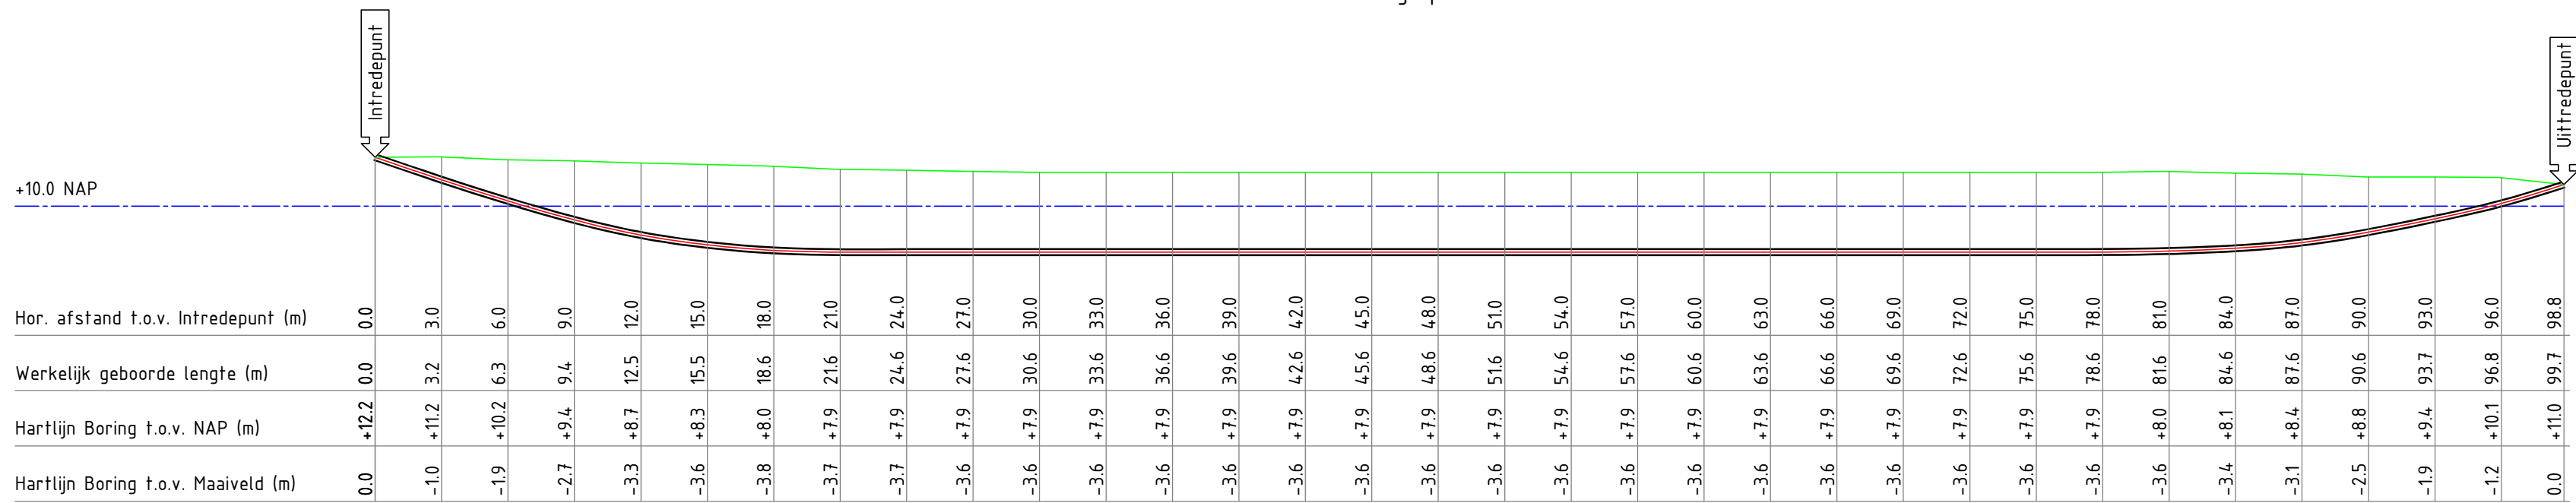

Schaal: 1:250



Inhoud boorgang 1:10
1 x Ø110mm sdr 11 PE100
1 x Ø125mm sdr 17 PE100

LET OP: Alle meetgegevens van het diepte profiel zijn bepaald tijdens de pilot boring. Deze maten kunnen afwijken van de werkelijkheid. Storende elementen zoals damwanden, betonijzer, spoorrails, bodemgesteldheid en dergelijke, kunnen hiervan de oorzaak zijn.

Standaard worden de boringen van maaiveld naar maaiveld d.m.v. GPS apparatuur op coördinaat ingemeten t.o.v. NAP. Mocht dit niet mogelijk zijn door dichte bebouwing of begroeiing zal de boring met de hand worden ingemeten daar worden dan ook geen coördinaten aan gekoppeld.

Opdrachtgever:	Bam Infra Energie & Water	 Infra Energie & Water		 BOUW- EN PROJECT- ENKIEK B.V. <u>Samenwerking voor gemeenschappelijke belangen</u>	
Proj. nr. opdrg.:				Rezek adres: Bisnetweg 43 3412 RS Uppelkerkapel	
Klic nr.:	17g240172			Post adres: Postbuis 172 3410 CB Uppel	
Beilen – Beilervaart 79 1 x 100Mtr 1 x Ø110mm sdr 11 + Ø125mm sdr 17 PE100				Tel: 0348-544068 Fax: 0348-550611 info@klever.nl	
Getekend:	Joyce Kaspers	Par.	Datum 19-06-2017	Blad:	01
Gecontroleerd:	J. Verhoeven		Datum 19-06-2017	Formaat:	A1
Datum geboord:	13-06-2017	Meet methode:	Walk over	Schaal:	Zie tek.
Status:	Revisie	ProRail kenmerk:	n.v.t.	Project nr.:	170690.3
Versie:	A	Classificatie nr.:	n.v.t.	Tekening nr.:	170690.3-RT-01
Wijziging					
Wijziging					