


A	B	C	D	E	F	G
---	---	---	---	---	---	---

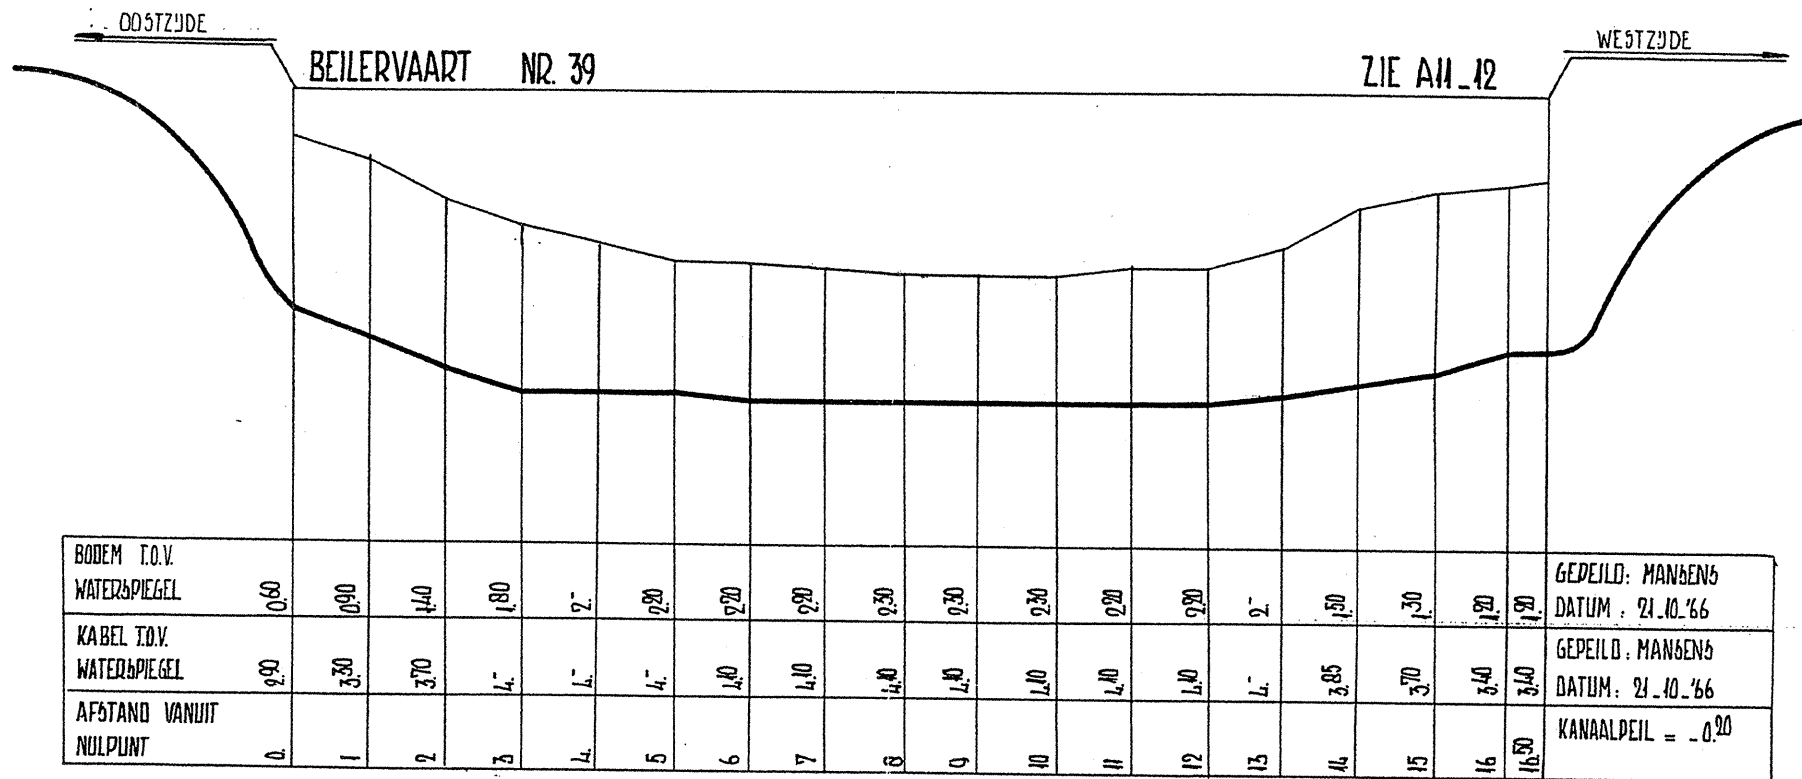

3x70 I

2250.54375A

DOOSTZIDE

DRENTSCHE HOOFDVAART NR. 42

ZIE DIEVERBRUG 1

WESTZIDE