




Schaal: 1:250

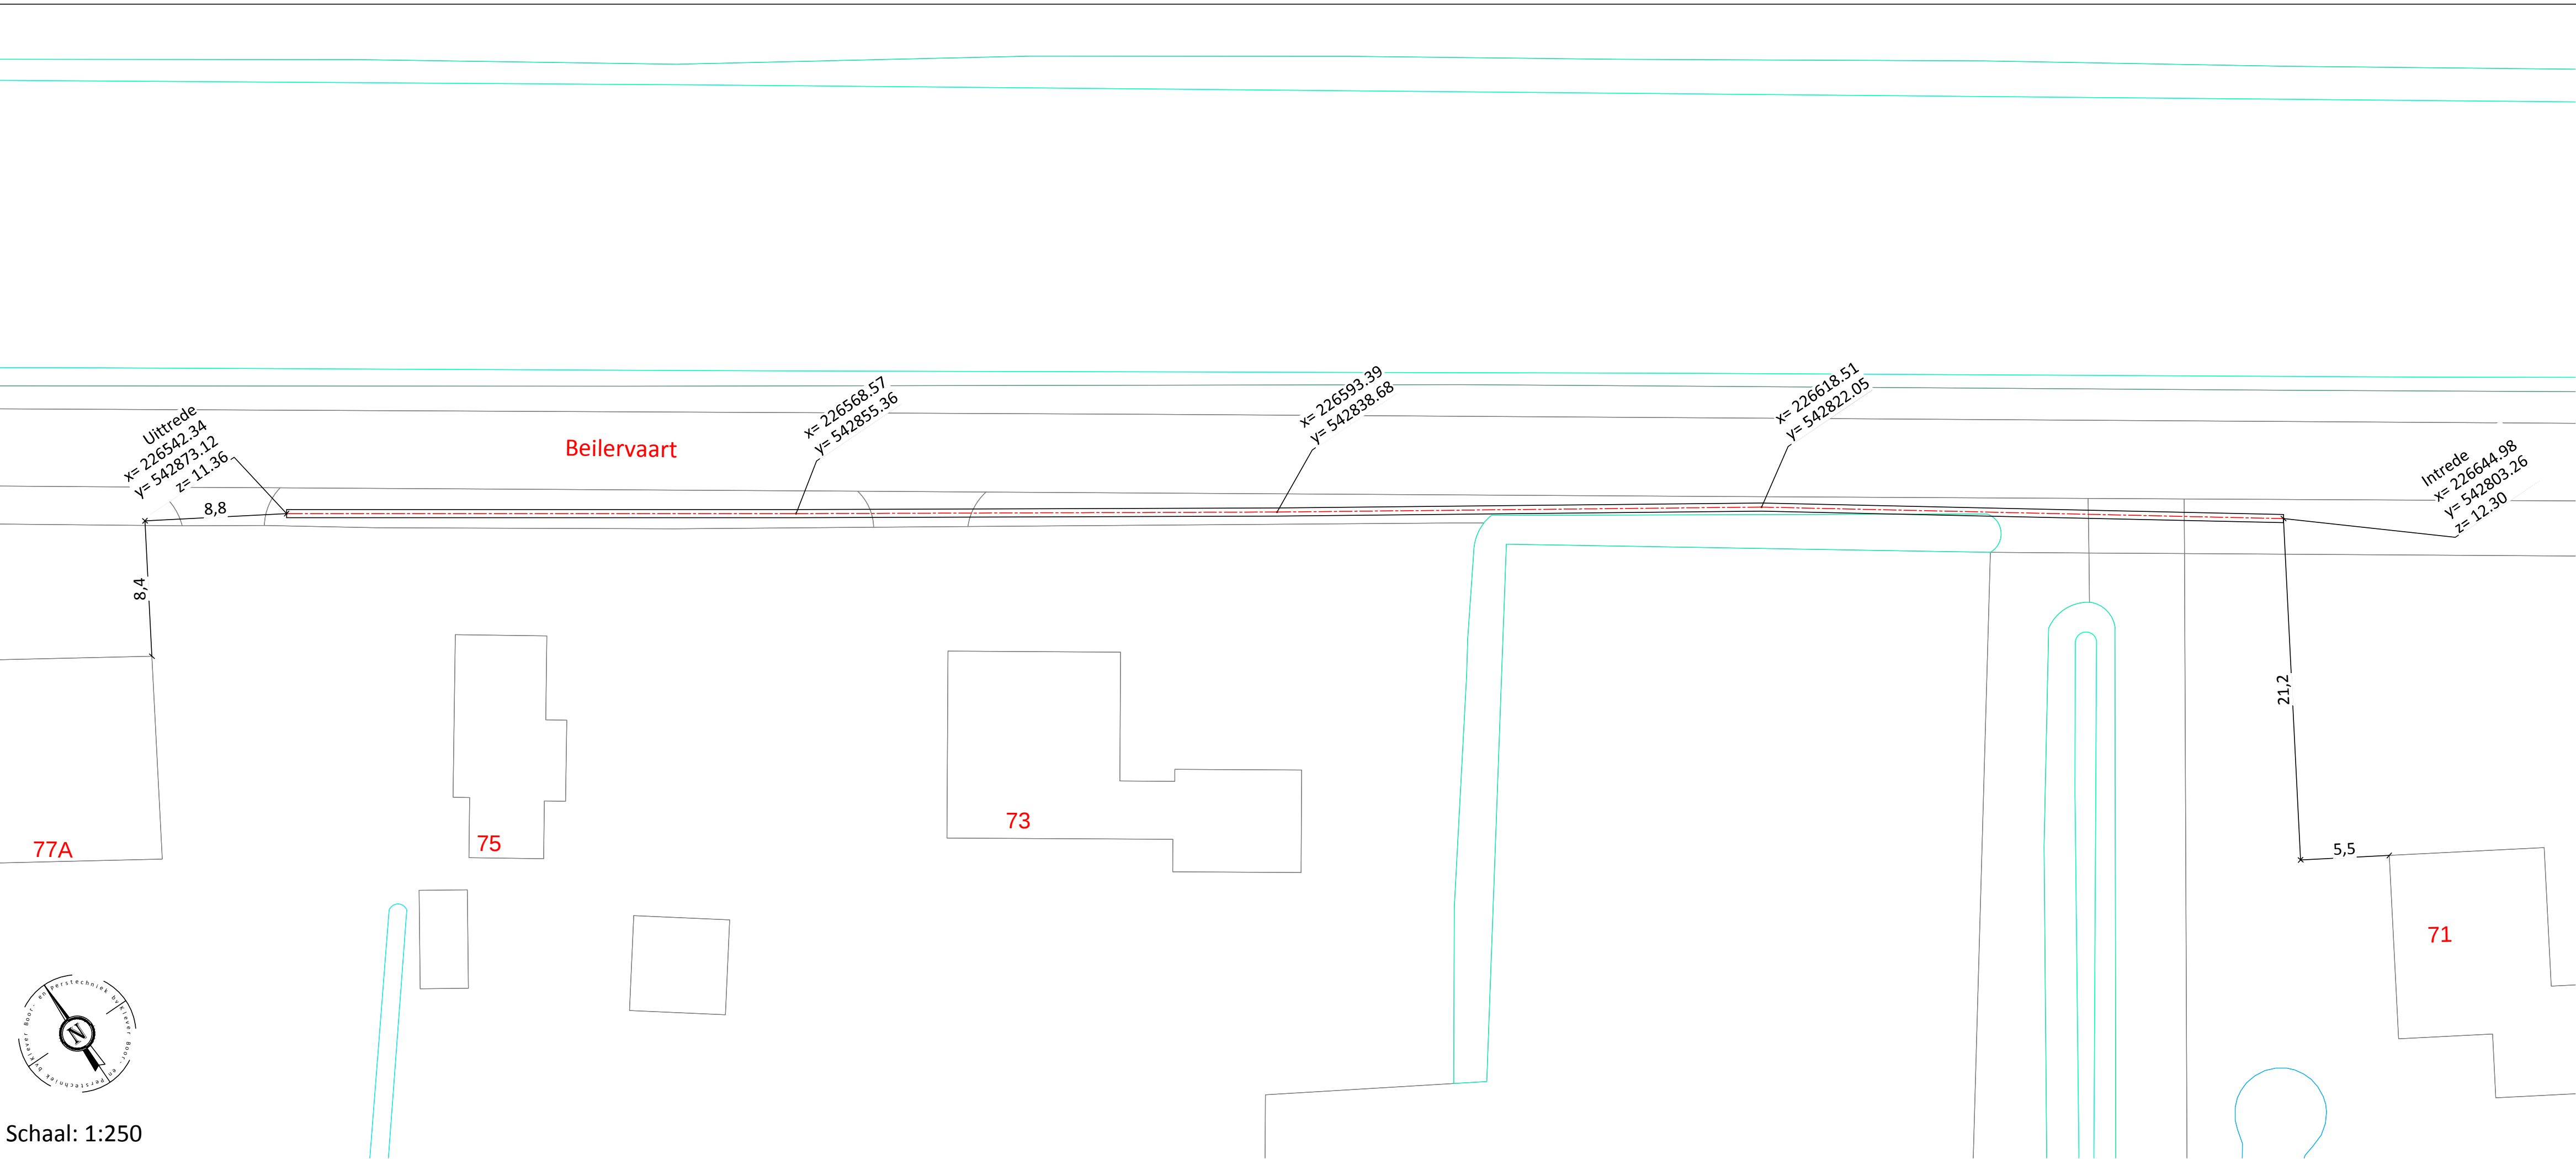

Boring 170690.3-04
Lengteprofiel A-A

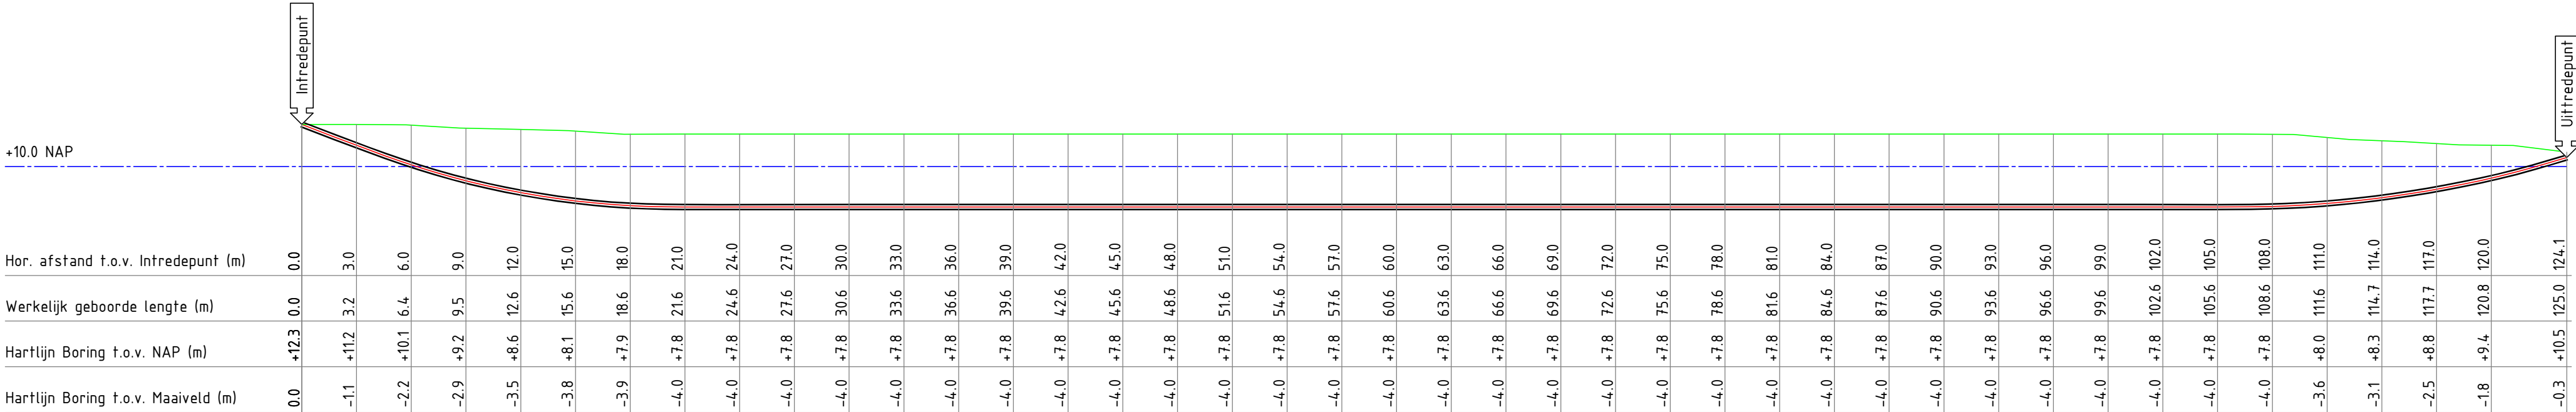

Schaal: 1:250

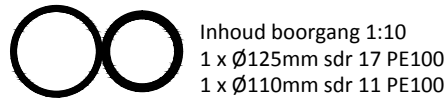

LET OP: Alle meetgegevens van het diepte profiel zijn bepaald tijdens de pilot boring. Deze maten kunnen afwijken van de werkelijkheid. Storende elementen zoals damwanden, betonijzer, spoorrails, bodemgesteldheid en dergelijke, kunnen hiervan de oorzaak zijn.

Standaard worden de boringen van maaiveld naar maaiveld d.m.v. GPS apparatuur op coördinaat ingemeten t.o.v. NAP. Mocht dit niet mogelijk zijn door dichte bebouwing of begroeiing zal de boring met de hand worden ingemeten daar worden dan ook geen coördinaten aan gekoppeld.

Opdrachtgever:	Bam Infra Energie & Water N		
Proj. nr. opdr.:	170624-0172		
Klic nr.:	170624-0172	Beilen - Beilervaat 1 x 125Mtr Ø125mm sdr 17 PE100 + 1 x Ø110mm sdr 11 PE100	
Getekend:	Joyce Kaspers	Par.	Datum 19-06-2017
Gecontroleerd:	J. Verhoeven	Datum 19-06-2017	Blad: 01
Datum geboord:	15-06-2017	Meet methode:	Walk over
Status:	Revisie	ProRail kenmerk:	n.v.t.
Versie:	A	Classificatie nr.:	n.v.t.
Wijziging		Project nr.:	170690.3
Wijziging		Tekening nr.:	170690.3-RT-04