




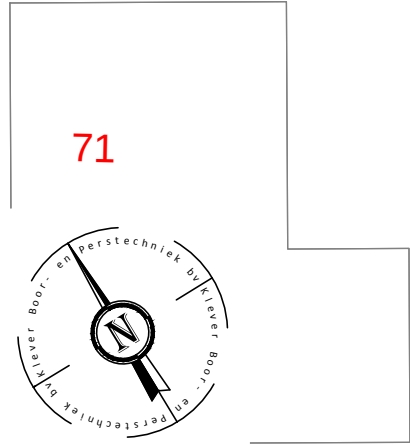

Schaal: 1:250

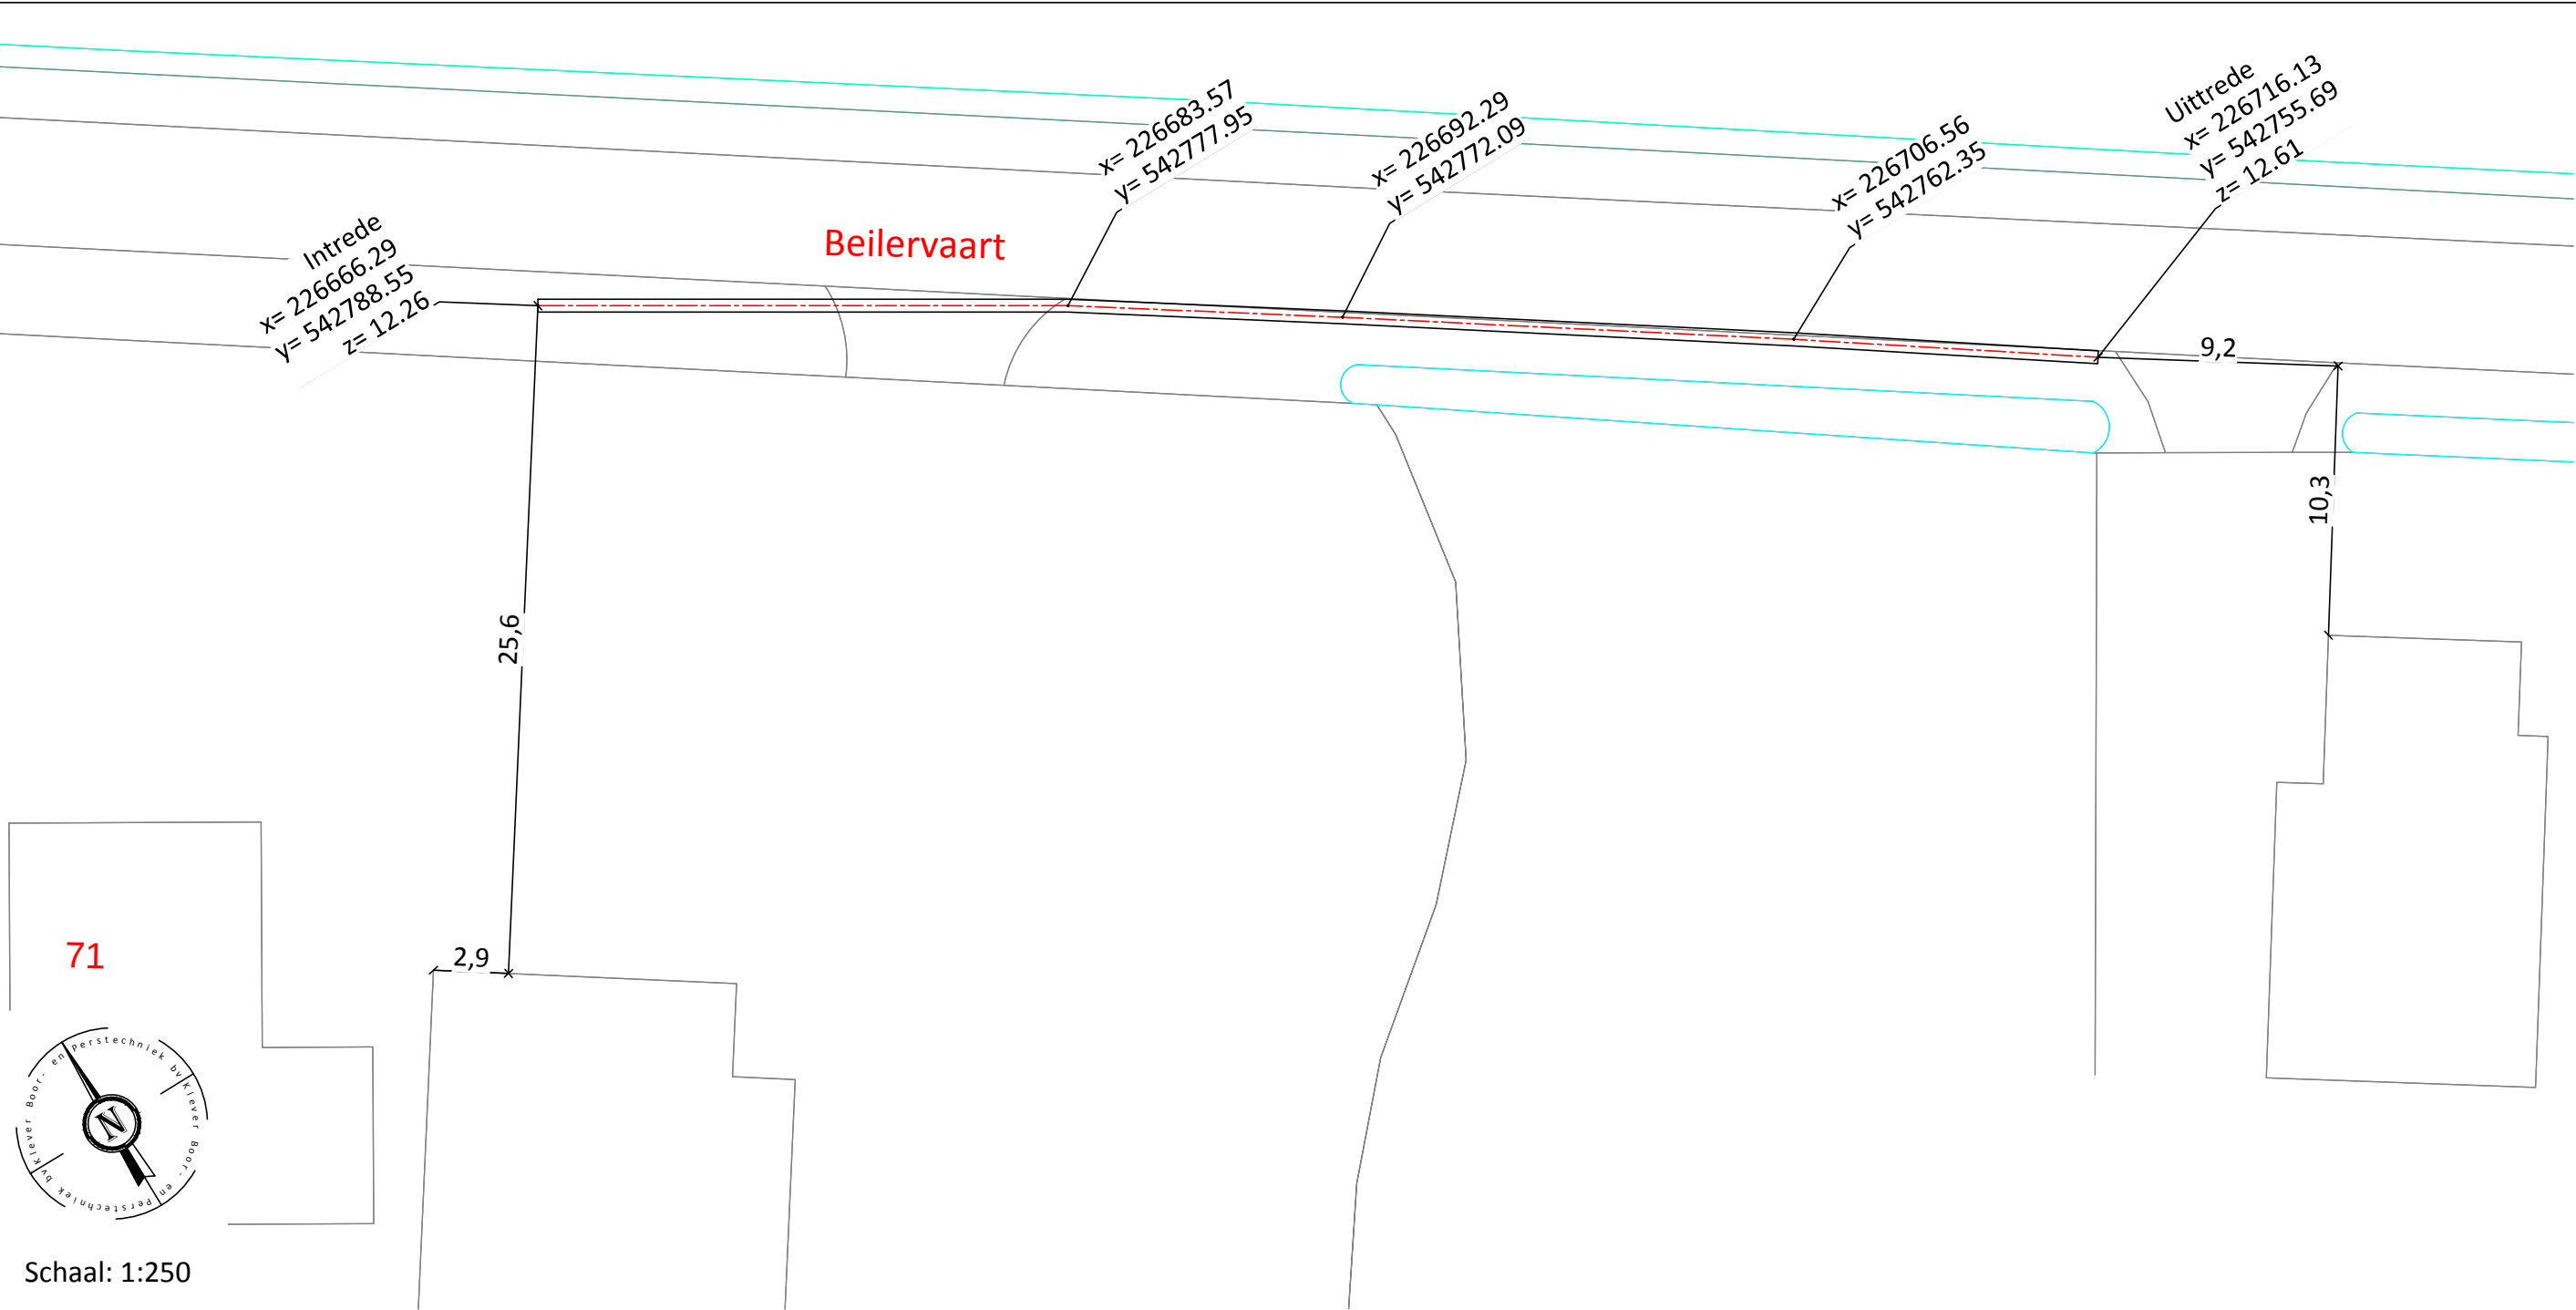

Boring 170690.3-03
Lengteprofiel A-A

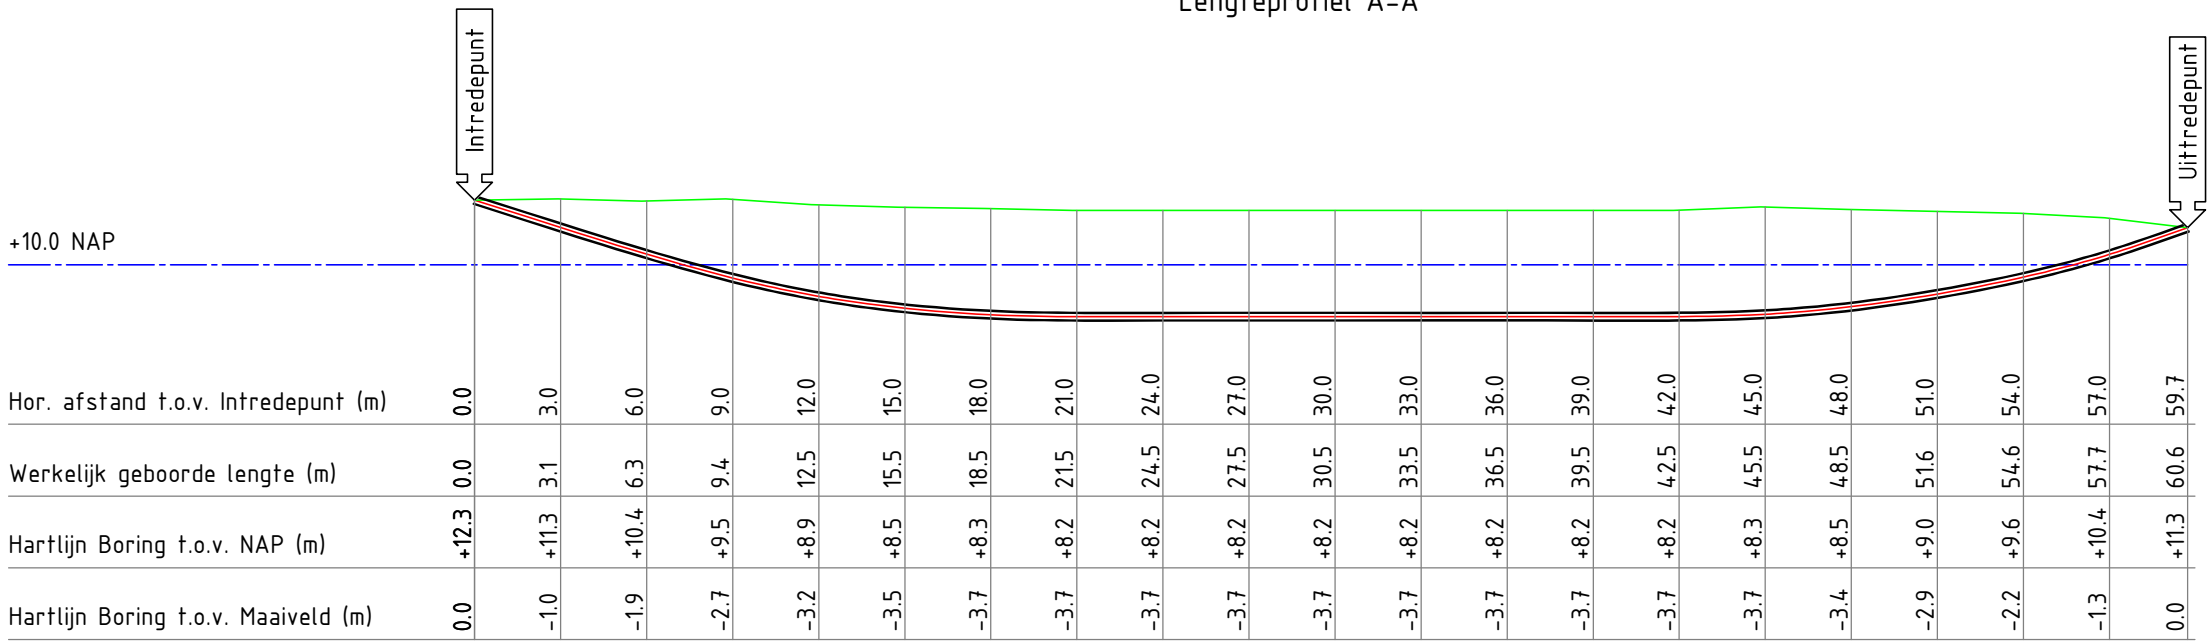

Schaal: 1:250



Inhoud boorgang 1:10
1 x Ø125mm sdr 17 PE100
1 x Ø110mm sdr 11 PE100

LET OP: Alle meetgegevens van het diepte profiel zijn bepaald tijdens de pilot boring. Deze maten kunnen afwijken van de werkelijkheid. Storende elementen zoals damwanden, betonijzer, spoorrails, bodemgesteldheid en dergelijke, kunnen hiervan de oorzaak zijn.

Standaard worden de boringen van maaiveld naar maaiveld d.m.v. GPS apparatuur op coördinaat ingemeten t.o.v. NAP. Mocht dit niet mogelijk zijn door dichte bebouwing of begroeiing zal de boring met de hand worden ingemeten daar worden dan ook geen coördinaten aan gekoppeld.

Opdrachtgever: Bam Infra				
Energie & Water NO				
Proj. nr. opdrg.:				
Klic nr.: 17G240172				
Beilen – Beilervaařt				
1 x 61Mtr Ø125mm sdr 17 PE100 + 1 x Ø110 sdr 11 PE100				
Getekend: Joyce Kaspers		Par. 	Datum 19-06-2017	Blad: 01
Gecontroleerd: J. Verhoeven			Datum 19-06-2017	Formaat: A2
Datum geboord: 14-06-2017		Meet methode:	Walk over	Schaal: Zie tek.
Status: Revisie		ProRail kenmerk: n.v.t.		Project nr.: 170690.3
Versie: A		Classificatie nr.: n.v.t.		Tekening nr.: 170690.3-RT-03
Wijziging				
Wijziging				