



Bovenaanzicht gestuurde boring
schaal 1:750

A = inredepunt
B = uitredepunt

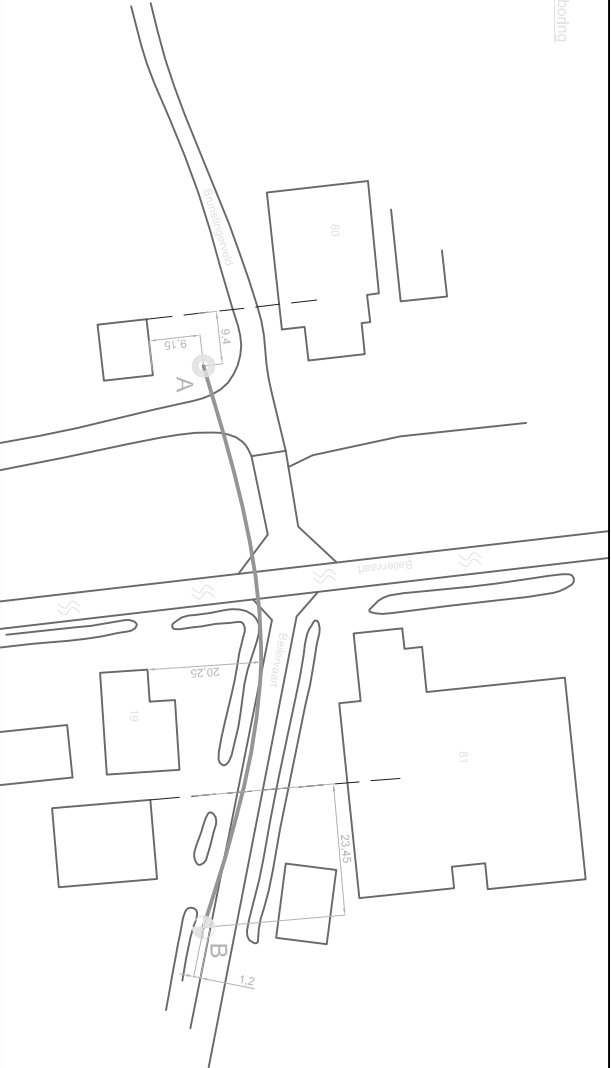

Doorsnede gestuurde boring
schaal 1:750

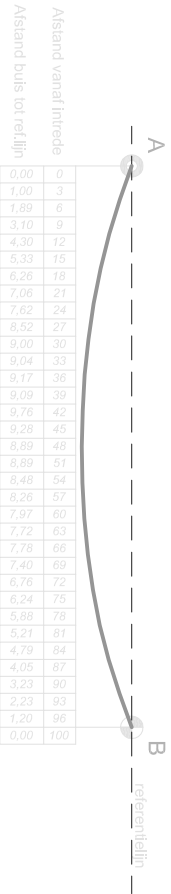

 J. de Lange V r o o m s h o o p B . V .		kabel en leidingwerken bestuurbare boringen peilingen		POSTBUS 122 7080 AC VROOMSHOOP Amerikalaan 31 Tel: 0546-644454 Fax: 0546-645172	
SCHAAL:	1:750	GEVUZIGD:	OPMERKINGEN:	OPDRACHTGEVER:	
GETEKEND:	E.W.	PROJECTNUMMER:	10-091-B01	ALSEMA	
DATUM:	15-06-2010	VERSIE:	1		
PROJECT: GESTURDE BORING - 1x HDPE Ø160, lengte 100m					
Brunstingenveld in Bellen					