



Schaal: 1:250

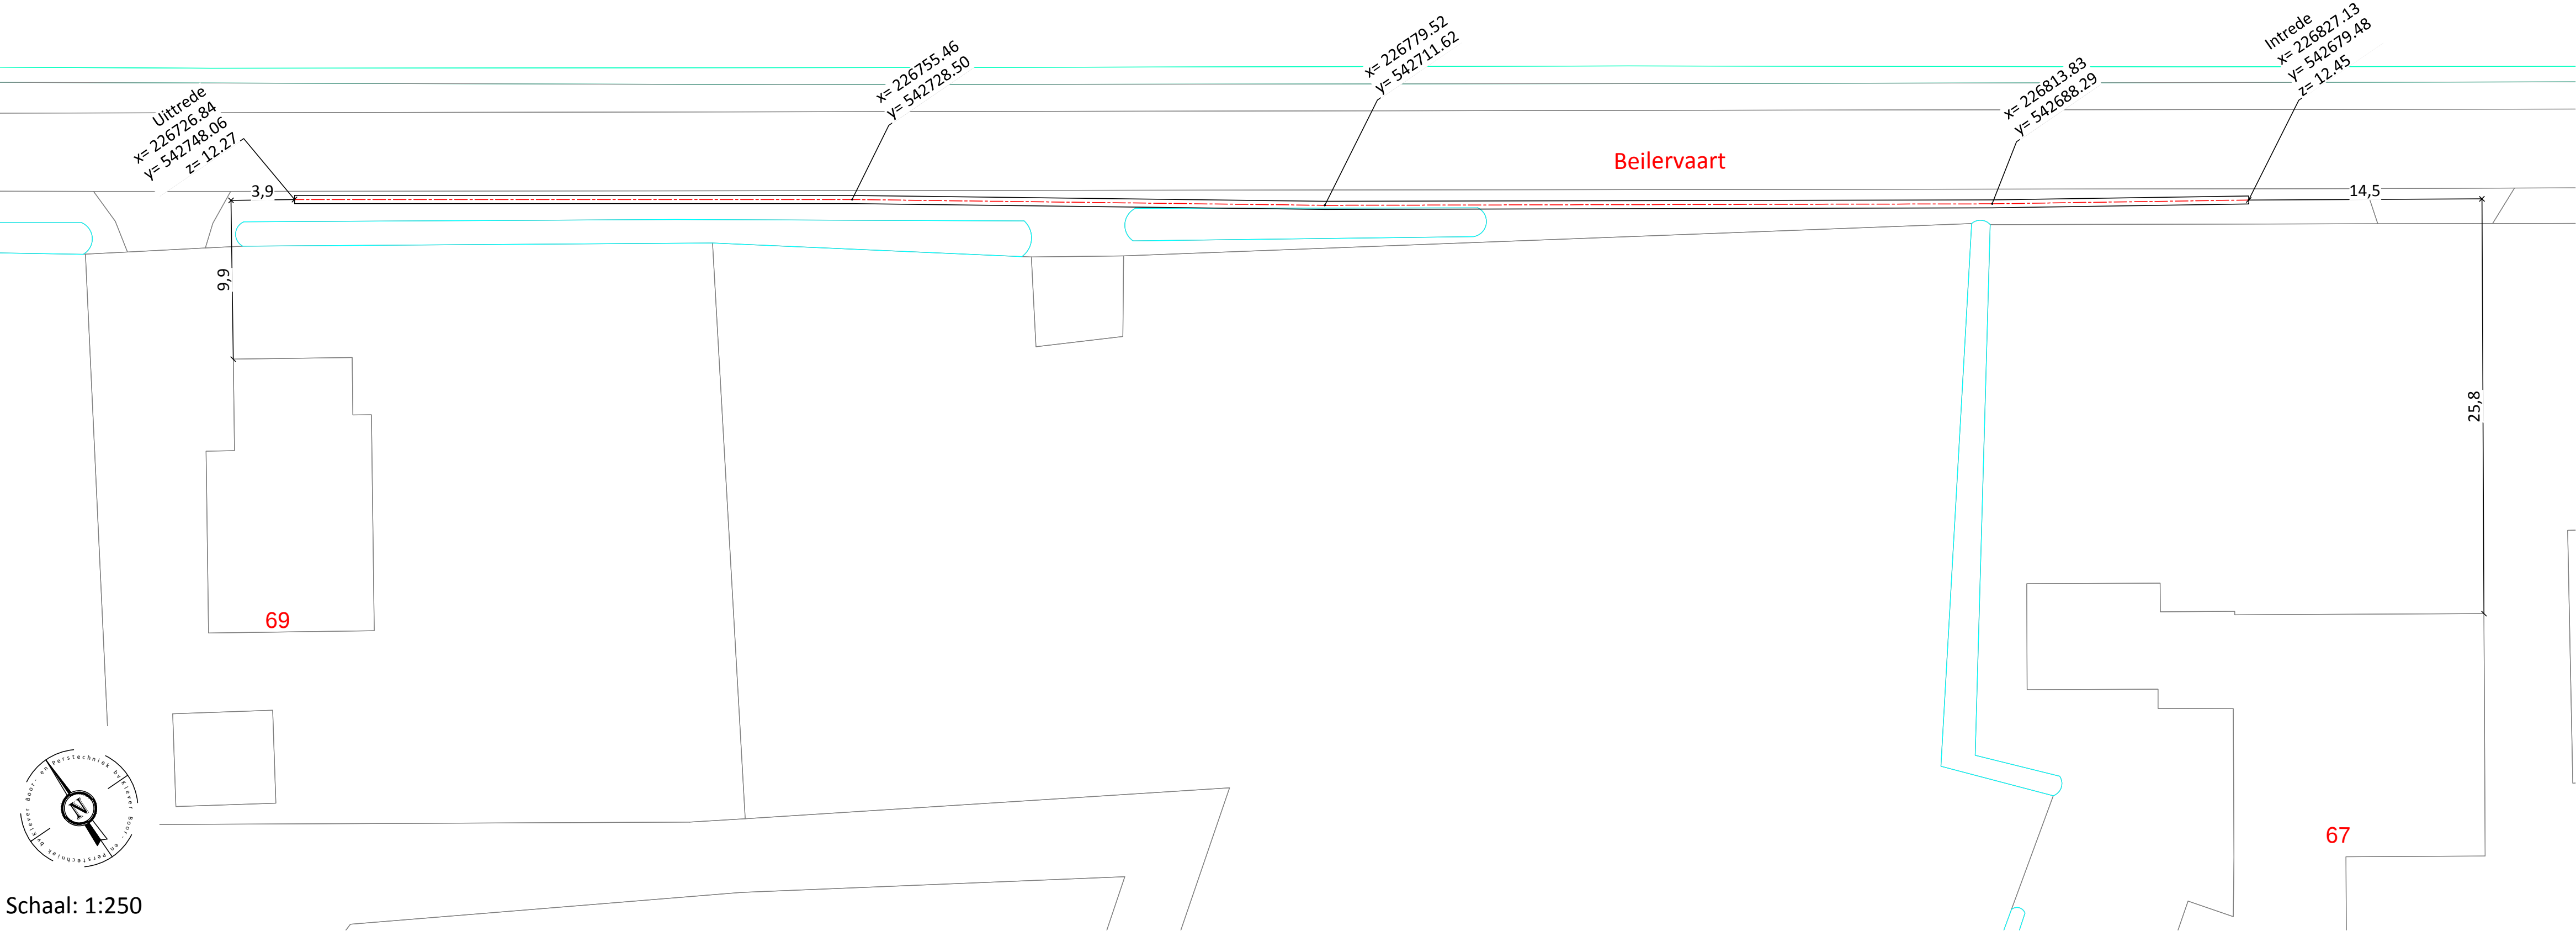

BOORRICHTING →

Boring 170690.3-02
Lengteprofiel A-A

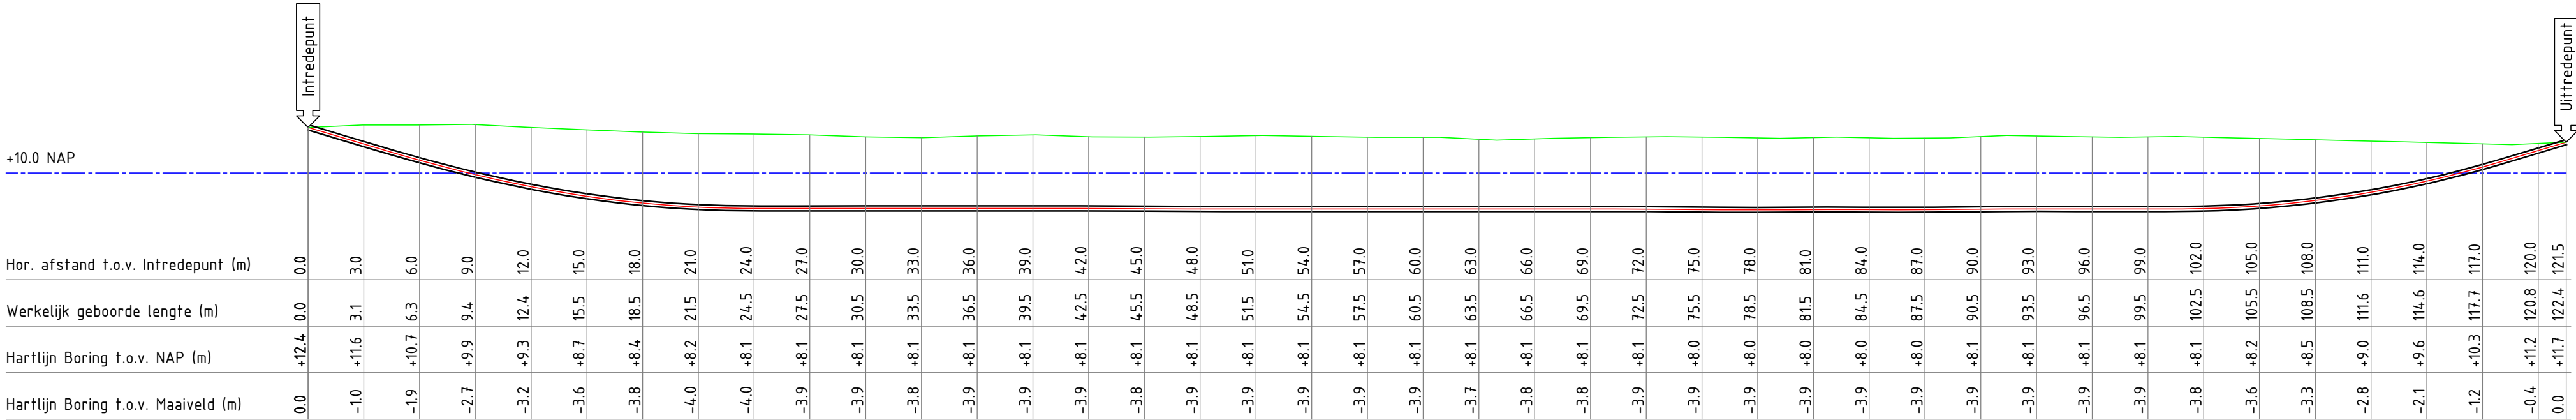

Schaal: 1:250



Inhoud boorgang 1:10
1 x Ø125mm sdr 17 PE100
1 x Ø110mm sdr 11 PE100

LET OP: Alle meetgegevens van het diepte profiel zijn bepaald tijdens de pilot boring. Deze maten kunnen afwijken van de werkelijkheid. Storende elementen zoals damwanden, betonijzer, spoorrails, bodemgesteldheid en dergelijke, kunnen hiervan de oorzaak zijn.

Standaard worden de boringen van maaiveld naar maaiveld d.m.v. GPS apparatuur op coördinaat ingemeten t.o.v. NAP. Mocht dit niet mogelijk zijn door dichte bebouwing of begroeiing zal de boring met de hand worden ingemeten daar worden dan ook geen coördinaten aan gekoppeld.

Opdrachtgever: Bam Infra		 Infra Energie & Water		 BOUW- EN PROJECTBUREAU B.V.	
Proj. nr. opdrg.:				 Kantoorbezoek voor gemeentelijke vergingen	
Klic nr.:					
176240172		Beilen - Beilervvaart		Bezoek adres: Batunweg 43, 3413 KS (Lopikerpark)	
1 x 122Mtr Ø125mm sdr 17 + 1 x Ø110mm sdr 11 PE100		Datum 19-06-2017		Post adres: Postbus 72, 3410 CB Lopik	
		Datum 19-06-2017		Tel: 0348-554086 Fax: 0348-550611 info@kleverbv.nl	
Getekend: Joyce Kaspers		Par.		Blad: 01	
Gecontroleerd: J. Verhoeven		Datum 19-06-2017		Formaat: A1	
Datum geboord: 13-06-2017		Meet methode: Walk over		Schaal: Zie tek.	
Status: Revisie		ProRail kenmerk: n.v.t.		Project nr.: 170690.3	
Versie: A		Classificatie nr.: n.v.t.		Tekening nr.: 170690.3-RT-02	
Wijziging					
Wijziging					