



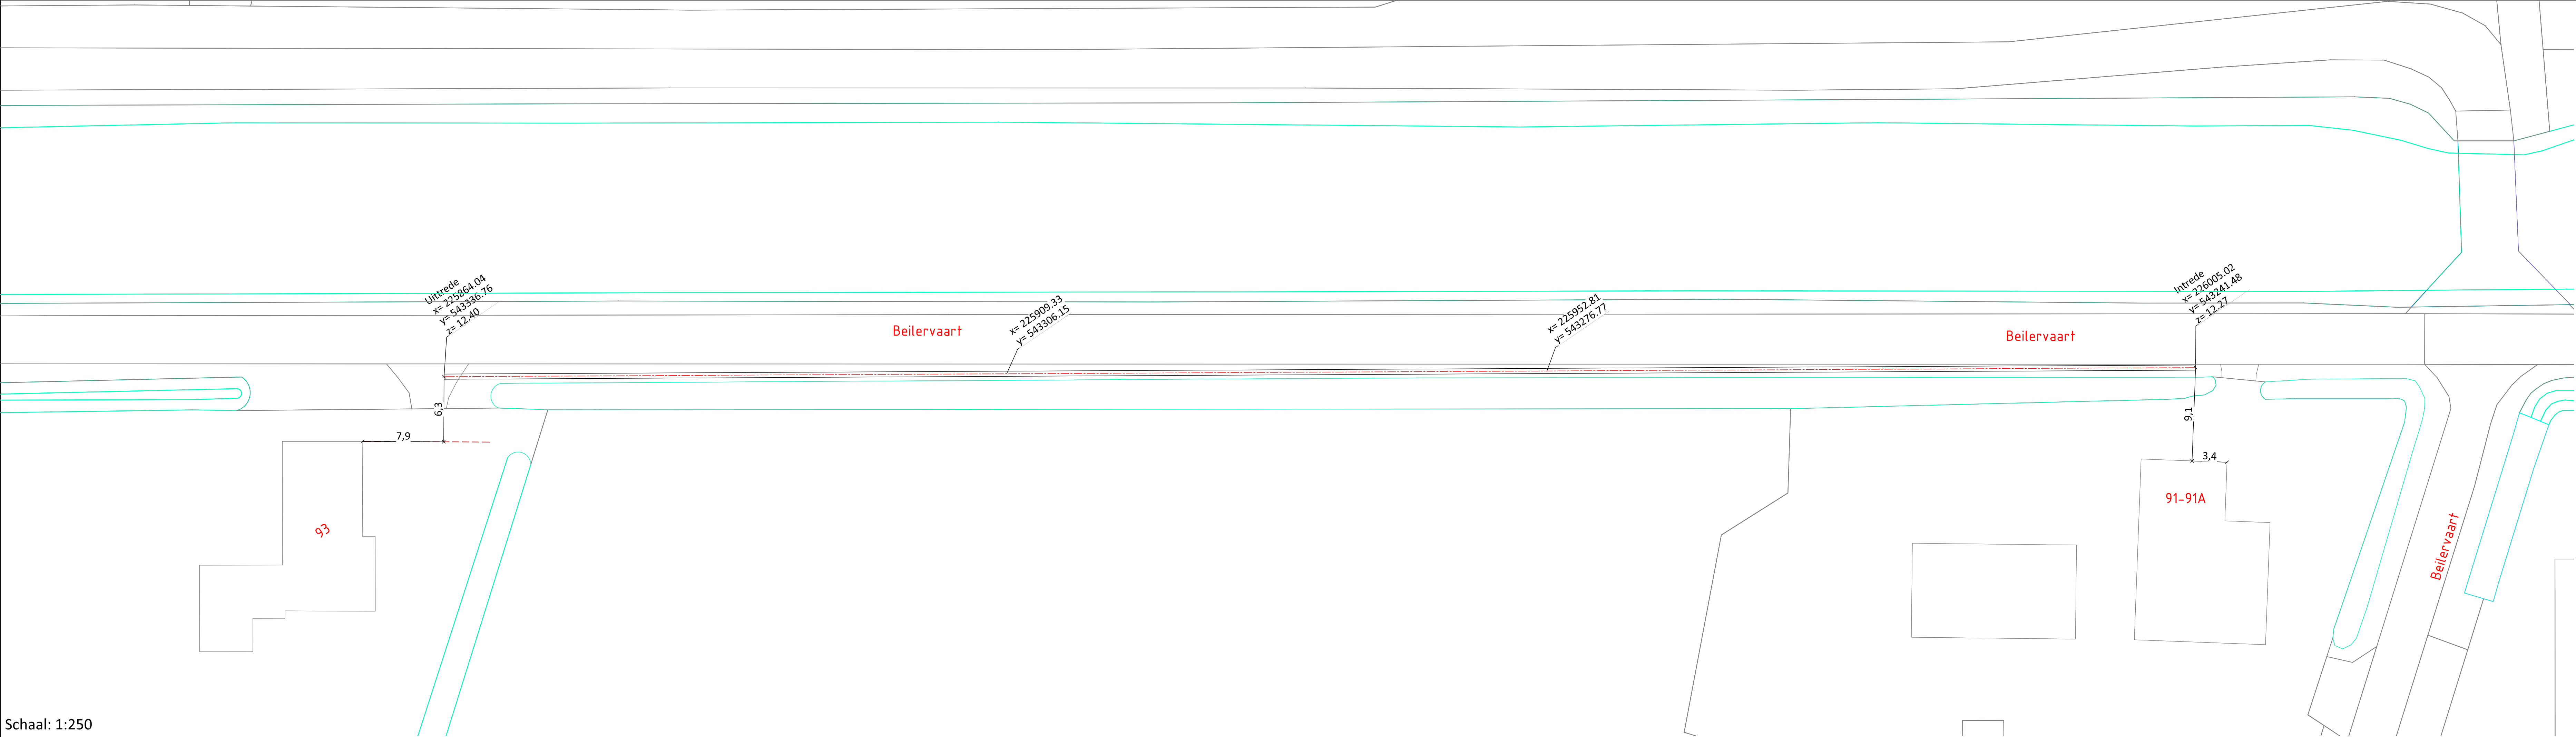

Schaal: 1:250

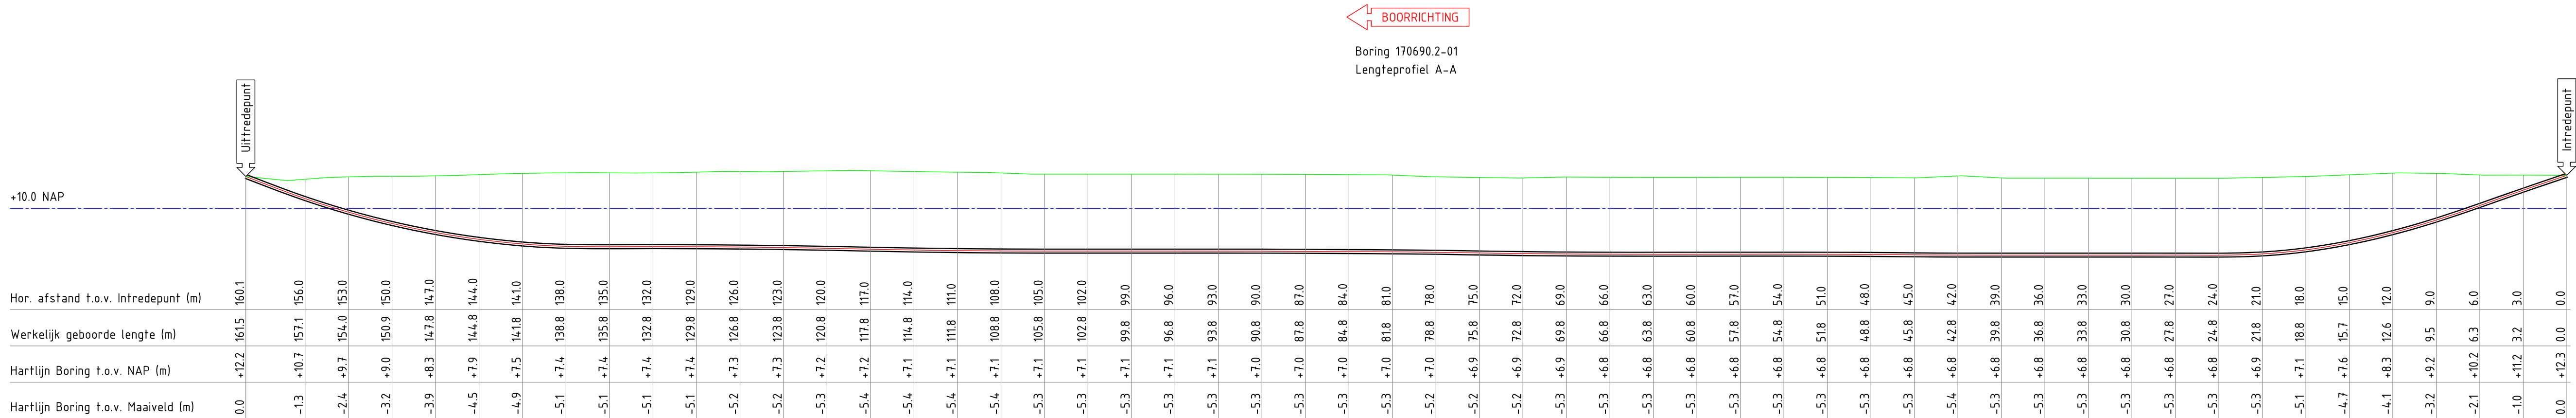


Schaal: 1:250

Inhoud boorgang 1:10
1 x Ø110mm PE100 SDR11 + 1 x Ø125mm PE100 SDR17

LET OP: Alle meetgegevens van het diepte profiel zijn bepaald tijdens de pilot boring. Deze maten kunnen afwijken van de werkelijkheid. Storende elementen zoals damwanden, betonijzer, spoorrails, bodemgesteldheid en dergelijke, kunnen hiervan de oorzaak zijn.

Standaard worden de boringen van maakveld naar maakveld d.m.v. GPS apparatuur op coördinaat ingemeten t.o.v. NAP. Mocht dit niet mogelijk zijn door dichte bebouwing of begroeiing zal de boring met de hand worden ingemeten daar worden dan ook geen coördinaten aan gekoppeld.

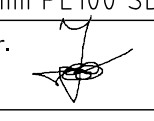Opdrachtgever:	BAM Infra Energie & Water Noord Oost		
Proj. nr. opdr.: Klic nr.:	17G208642		
Beilen - Beilervvaart 1 x 1615 Meter gestuurde boring gerealiseerd 1 x Ø110mm PE100 SDR11 + 1 x Ø125mm PE100 SDR17		Bazook adres: Bolkowweg 43 3412 KS Loosdrecht Post adres: Postbus 72 3410 CB Lopik Tel: 0348-554946 Fax: 0348-550611 info@klievenbv.nl	
Getekend:	N. Nerrings	Par. 	Datum 06-06-2017
Gecontroleerd:	J. Verhoeven	Datum 06-06-2017	Formaat: Aa
Datum geboord:	29-05-2017	Meet methode:	Walk over
Status:	Revisie	ProRail kenmerk:	n.v.t.
Versie:	A	Classificatie nr.:	n.v.t.
Wijziging		Tekening nr.:	170690.2-RT-01
Wijziging			

I:\03 Opdrachten in bewerking\170690.2-RT-01.dwg