



Schaal: 1:250

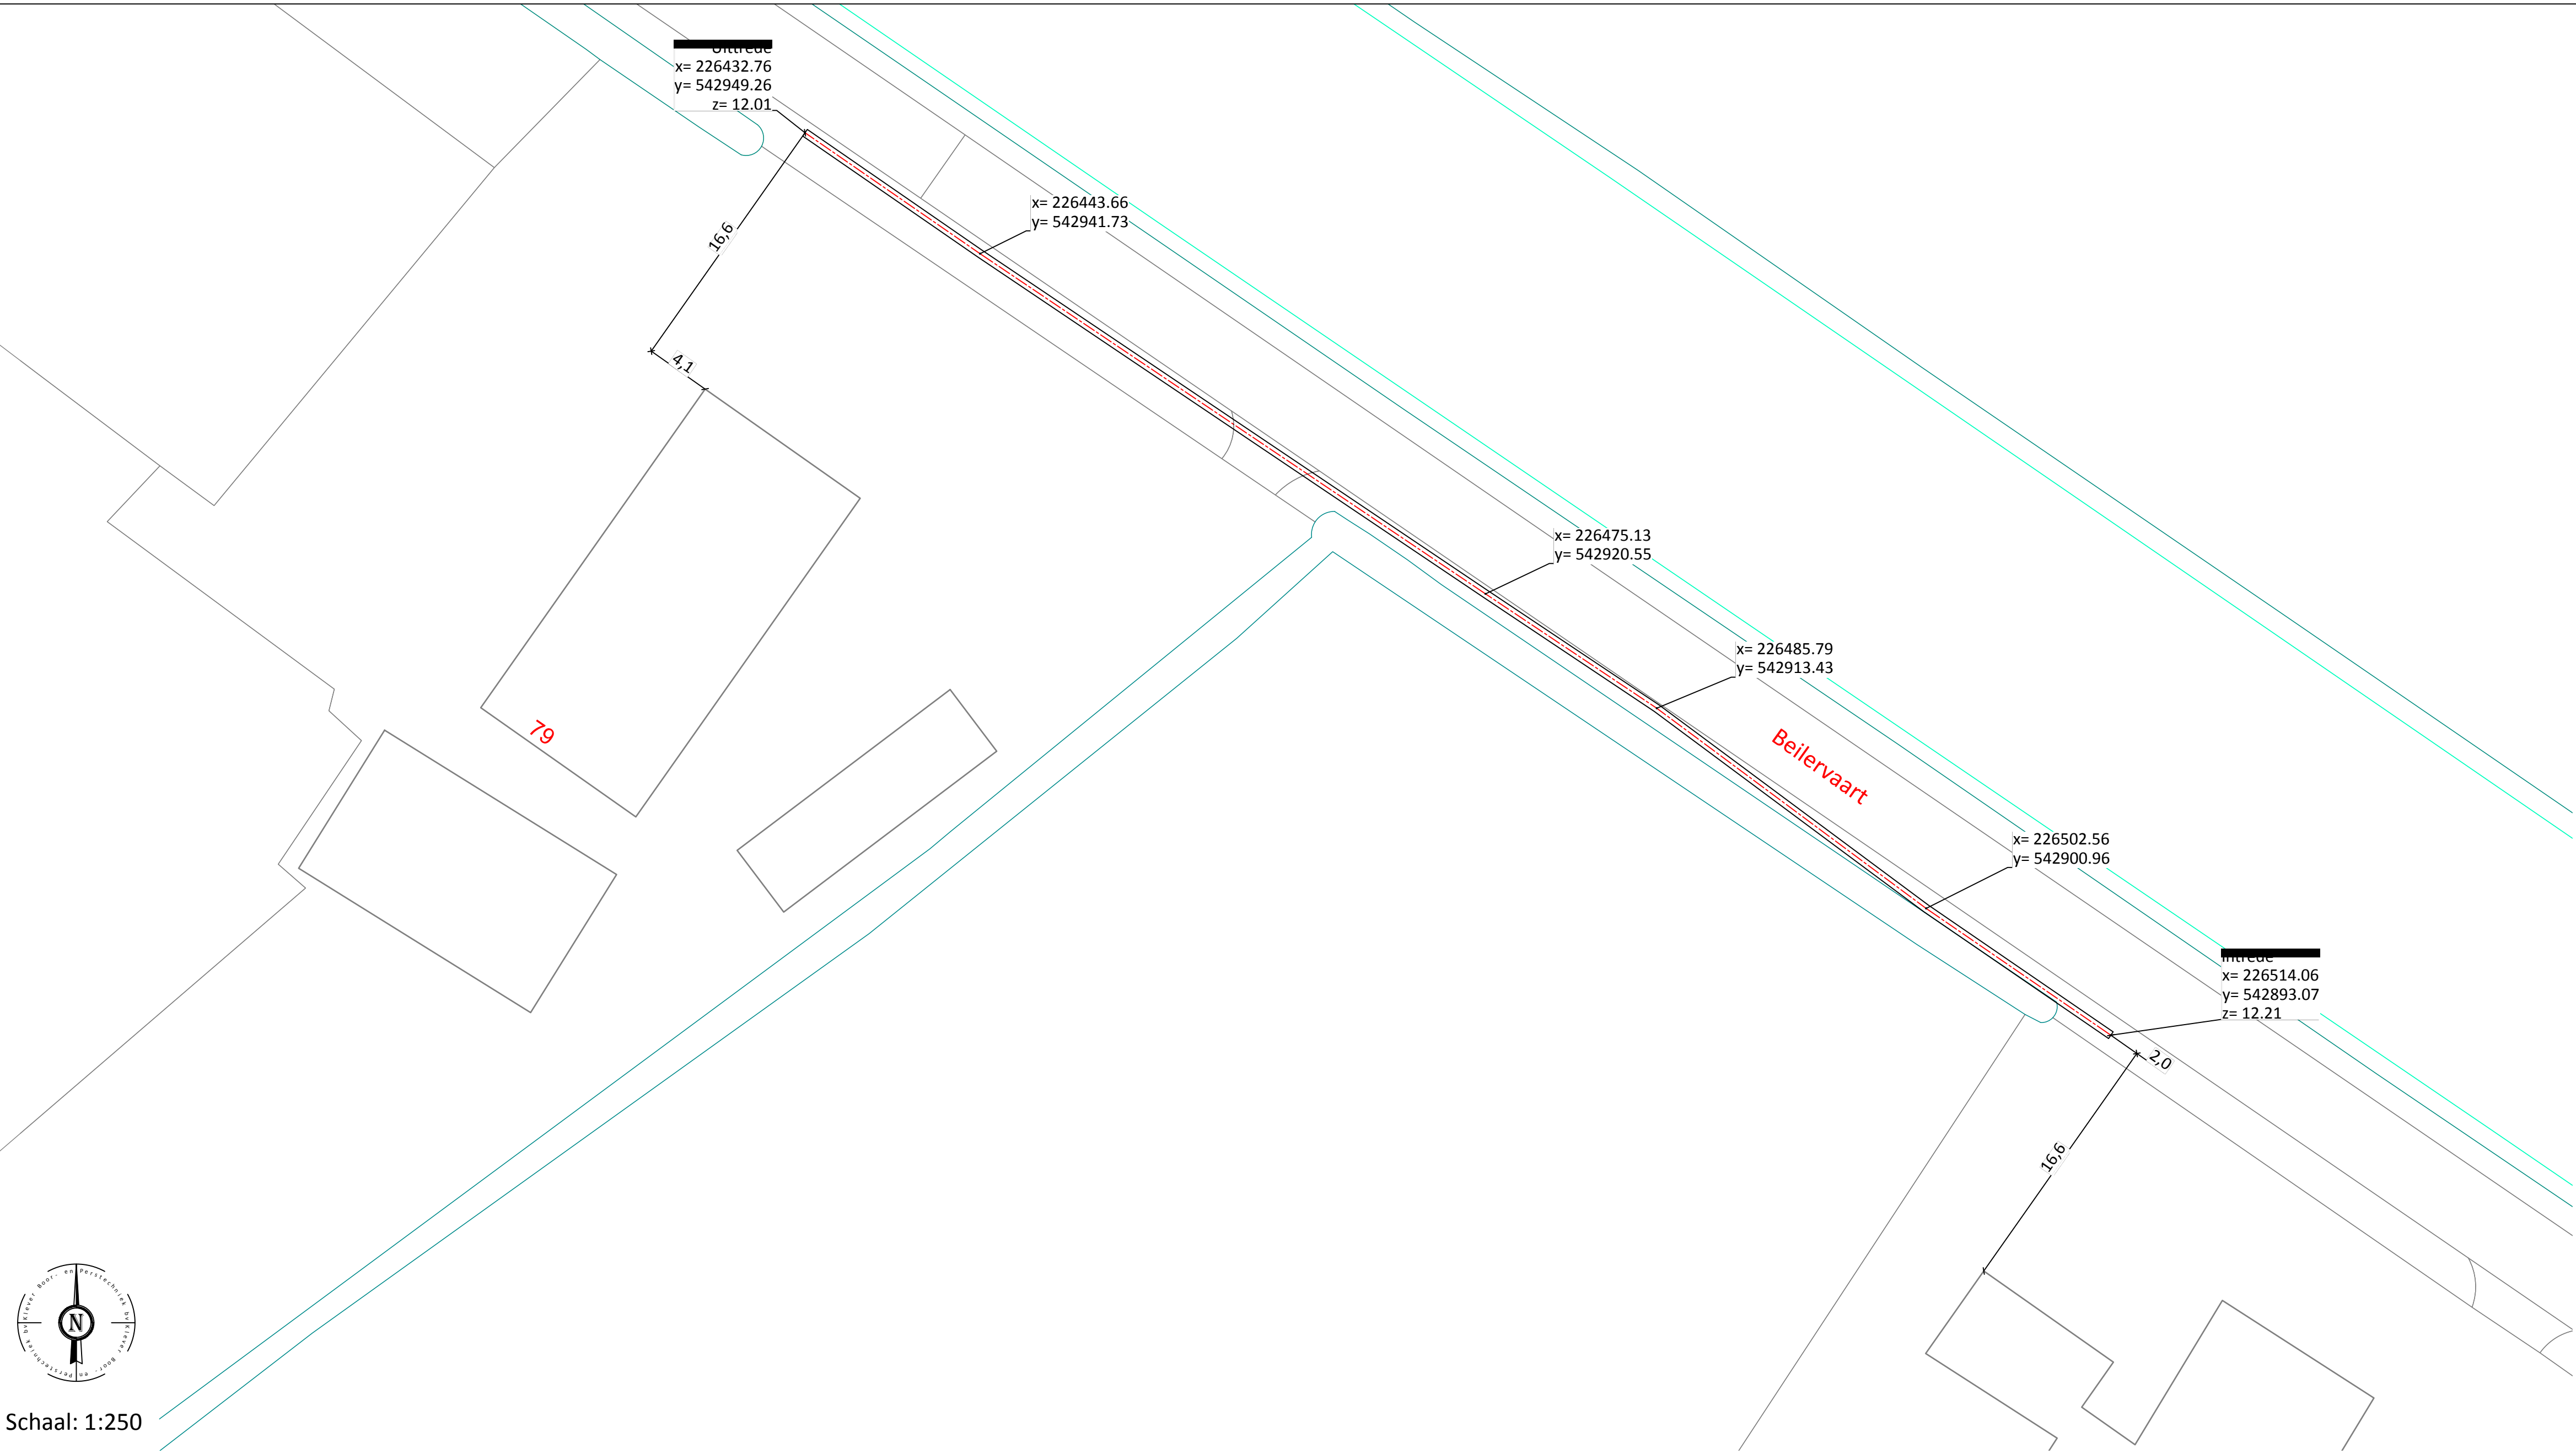

Boring BLN-01-GB18
Lengteprofiel A-A

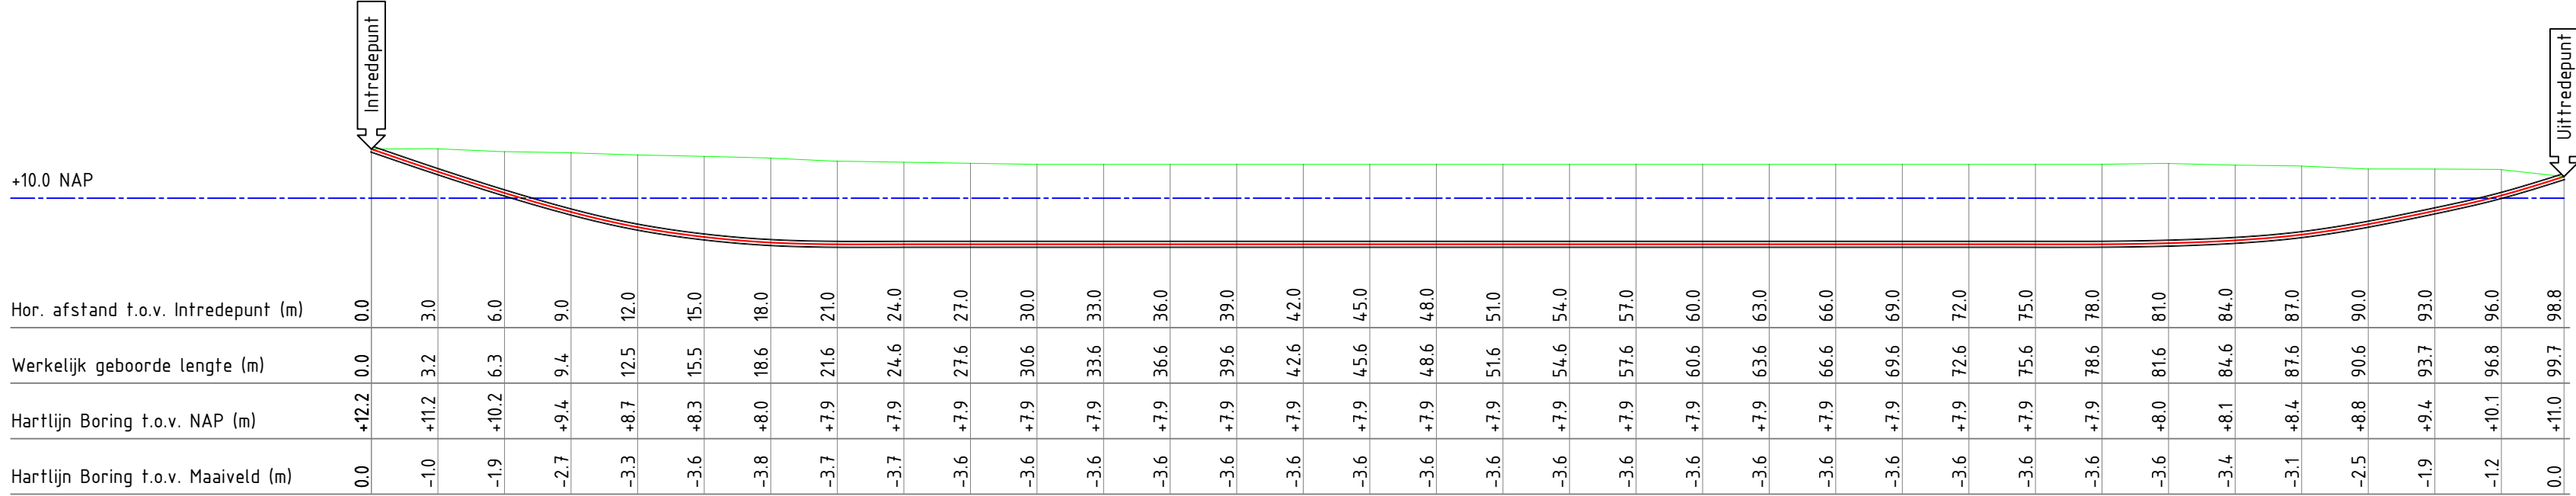

Schaal: 1:250

Inhoud boorgang 1:10
1 x Ø40mm solo

LET OP: Alle meetgegevens van het diepte profiel zijn bepaald tijdens de pilot boring. Deze maten kunnen afwijken van de werkelijkheid. Storende elementen zoals damwanden, betonijzer, spoorrails, bodemgesteldheid en dergelijke, kunnen hiervan de oorzaak zijn.

Standaard worden de boringen van maaiveld naar maaiveld d.m.v. GPS apparatuur op coördinaat ingemeten t.o.v. NAP. Mocht dit niet mogelijk zijn door dichte bebouwing of begroeiing zal de boring met de hand worden ingemeten daar worden dan ook geen coördinaten aan gekoppeld.

Opdrachtgever:	BAM Infra Telecom bv	 infra BAM Infratechniek Telecom bv	 Bezoek adres: Batavieweg 43 3412 KX Lopikerkapel Post adres: Postbus 72 3410 CB Lopik Tel: 0348-554986 Fax: 0348-550611 info@kleverbv.nl
Proj. nr. opdrg.:	17426001		
Klic nr.:	17G240172		
Beilen - Beilervvaart nr. 79 1 x 100 Meter gestuurde boring gerealiseerd 1 x Ø40mm solo			
Getekend:	M. Dirksen	Par.	Datum 19-06-2017 Blad: 01
Gecontroleerd:	J. Verhoeven		Datum 19-06-2017 Formaat: A1
Datum geboord:	19-06-2017	Meet methode:	Walk over Schaal: Zie tek.
Status:	Revisie	ProRail kenmerk:	n.v.t. Project nr.: 1704.36.16
Versie:	A	Classificatie nr.:	n.v.t. Tekening nr.: BLN-01-GB18
Wijziging			
Wijziging			