



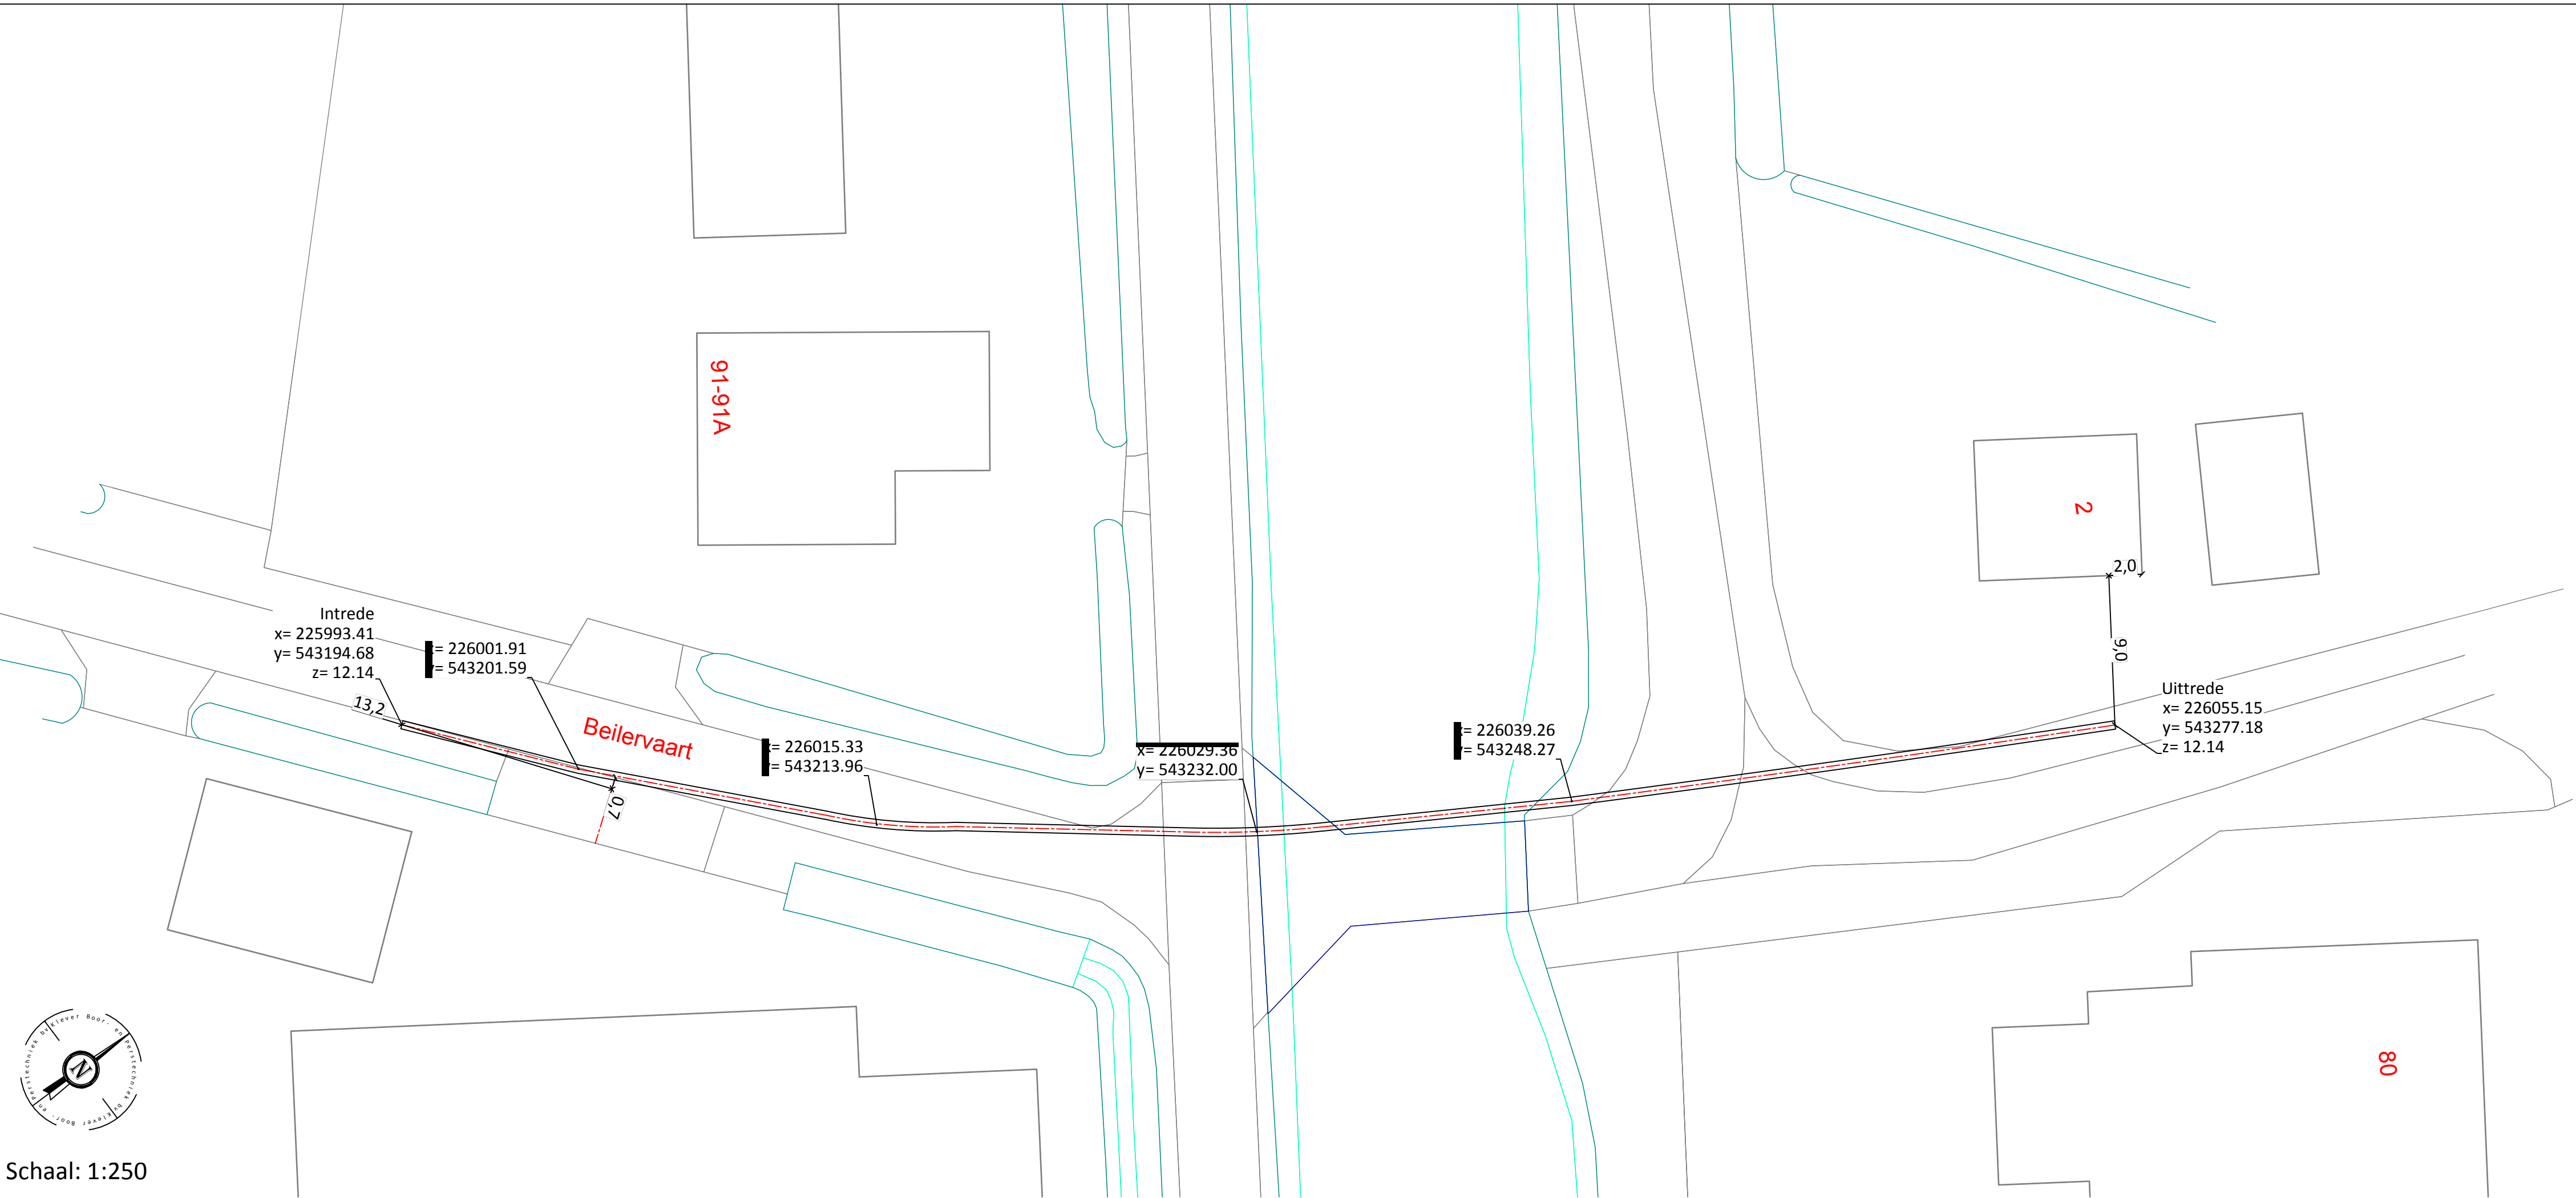

Schaal: 1:250

BOORRICHTING

Boring BLN-01-GB17
Lengteprofiel A-A

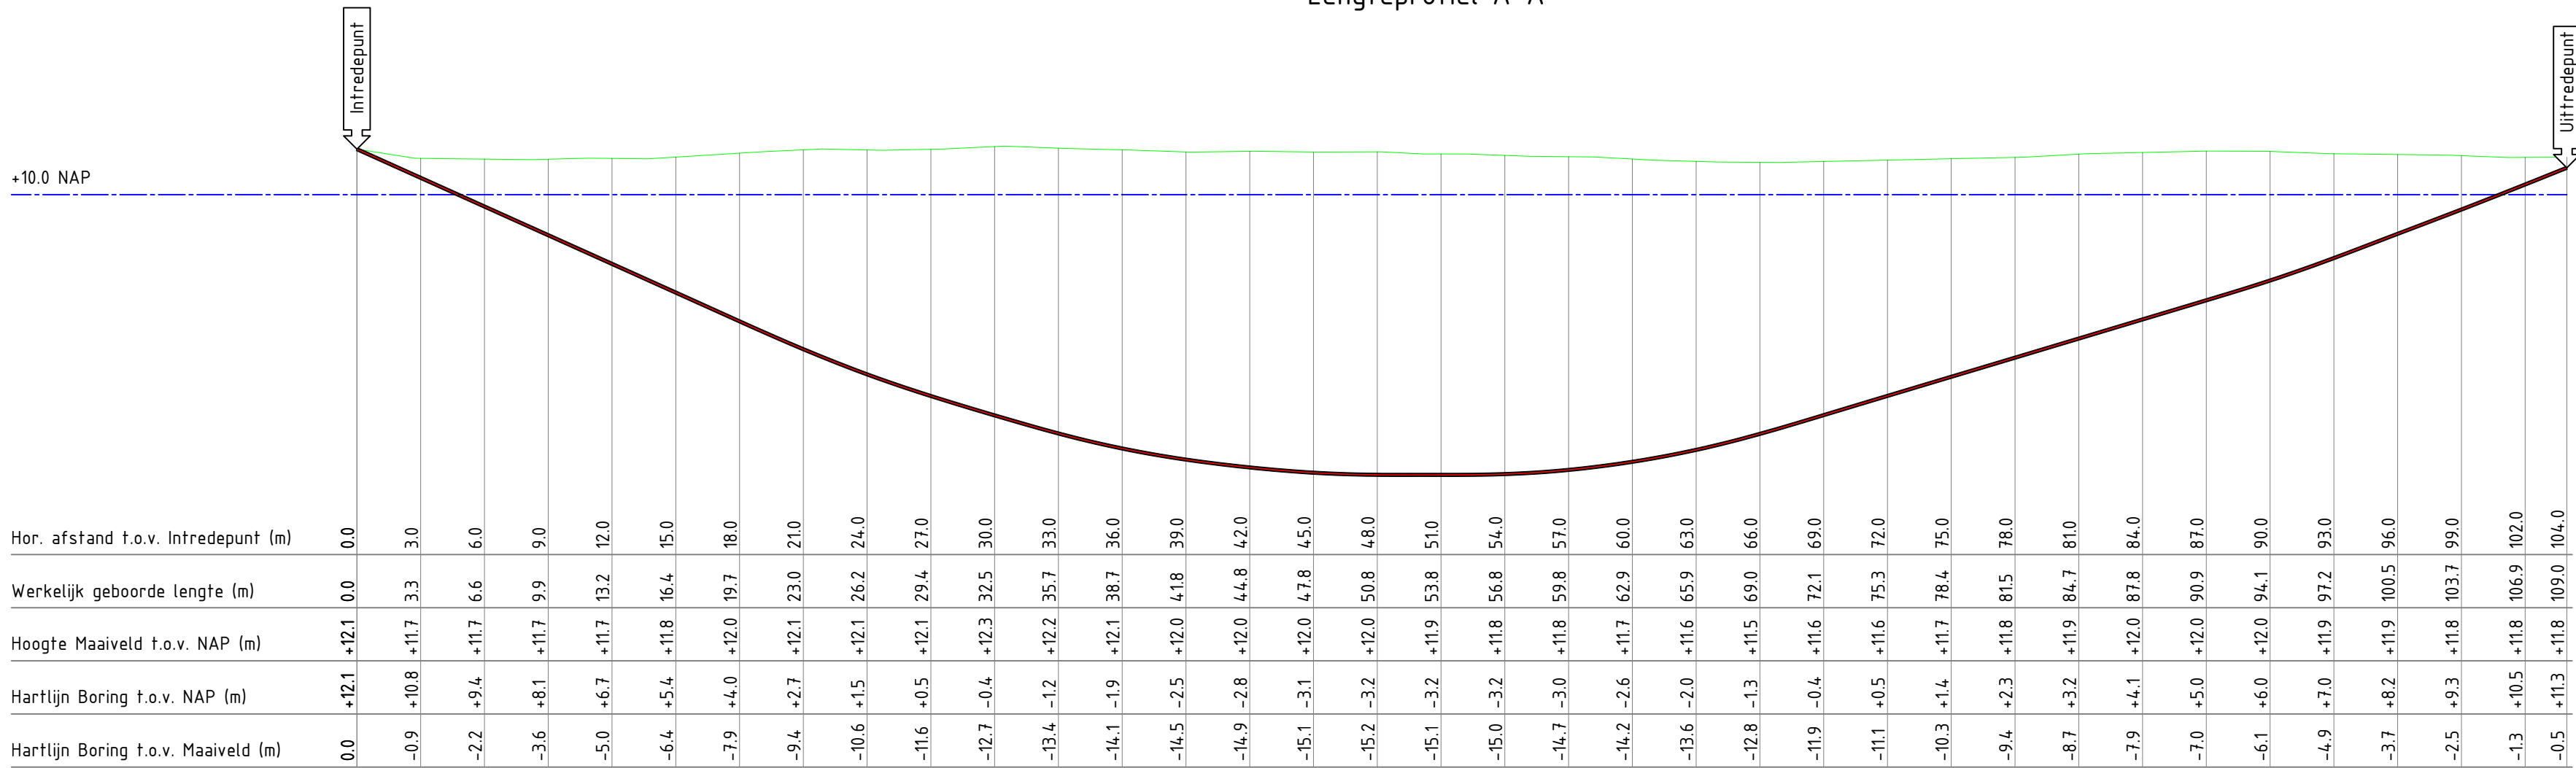

Schaal: 1:250

Inhoud boring 1:10
1 x Ø110mm sdr 11 PE100

LET OP: Alle meetgegevens van het diepte profiel zijn bepaald tijdens de pilot boring. Deze maten kunnen afwijken van de werkelijkheid. Storende elementen zoals damwanden, betonijzer, spoorrails, bodemgesteldheid en dergelijke, kunnen hiervan de oorzaak zijn.

Standaard worden de boringen van maaiveld naar maaiveld d.m.v. GPS apparatuur op coördinaat ingemeten t.o.v. NAP. Mocht dit niet mogelijk zijn door dichte bebouwing of begroeiing zal de boring met de hand worden ingemeten daar worden dan ook geen coördinaten aan gekoppeld.

Opdrachtgever: BAM Infra Telecom bv					
Proj. nr. opdrg.: 17426001		Bezoek adres: Batavaseweg 43 3412 KX Lopikerkapel Post adres: Postbus 72 3410 CB Lopik Tel: 0348-554986 Fax: 0348-550611 info@Kleverbv.nl			
Klic nr.: 17G226560					
Beilen - Beilenvaart thv nr. 91 1 x 109 Meter gestuurde boring gerealiseerd. 1 x Ø110mm sdr 11 PE100					
Getekend: M. Dirksen		Par.	Datum 12-06-2017	Blad: 01	
Gecontroleerd: J. Verhoeven			Datum 12-06-2017	Formaat: A1	
Datum geboord: 07-06-2017		Meet methode: Walk over		Schaal: Zie tek.	
Status: Revisie		ProRail kenmerk: n.v.t.		Project nr.: 17043614	
Versie: A		Classificatie nr.: n.v.t.		Tekening nr.: BLN-01-GB17	
Wijziging					
Wijziging					