



Schaal: 1:250

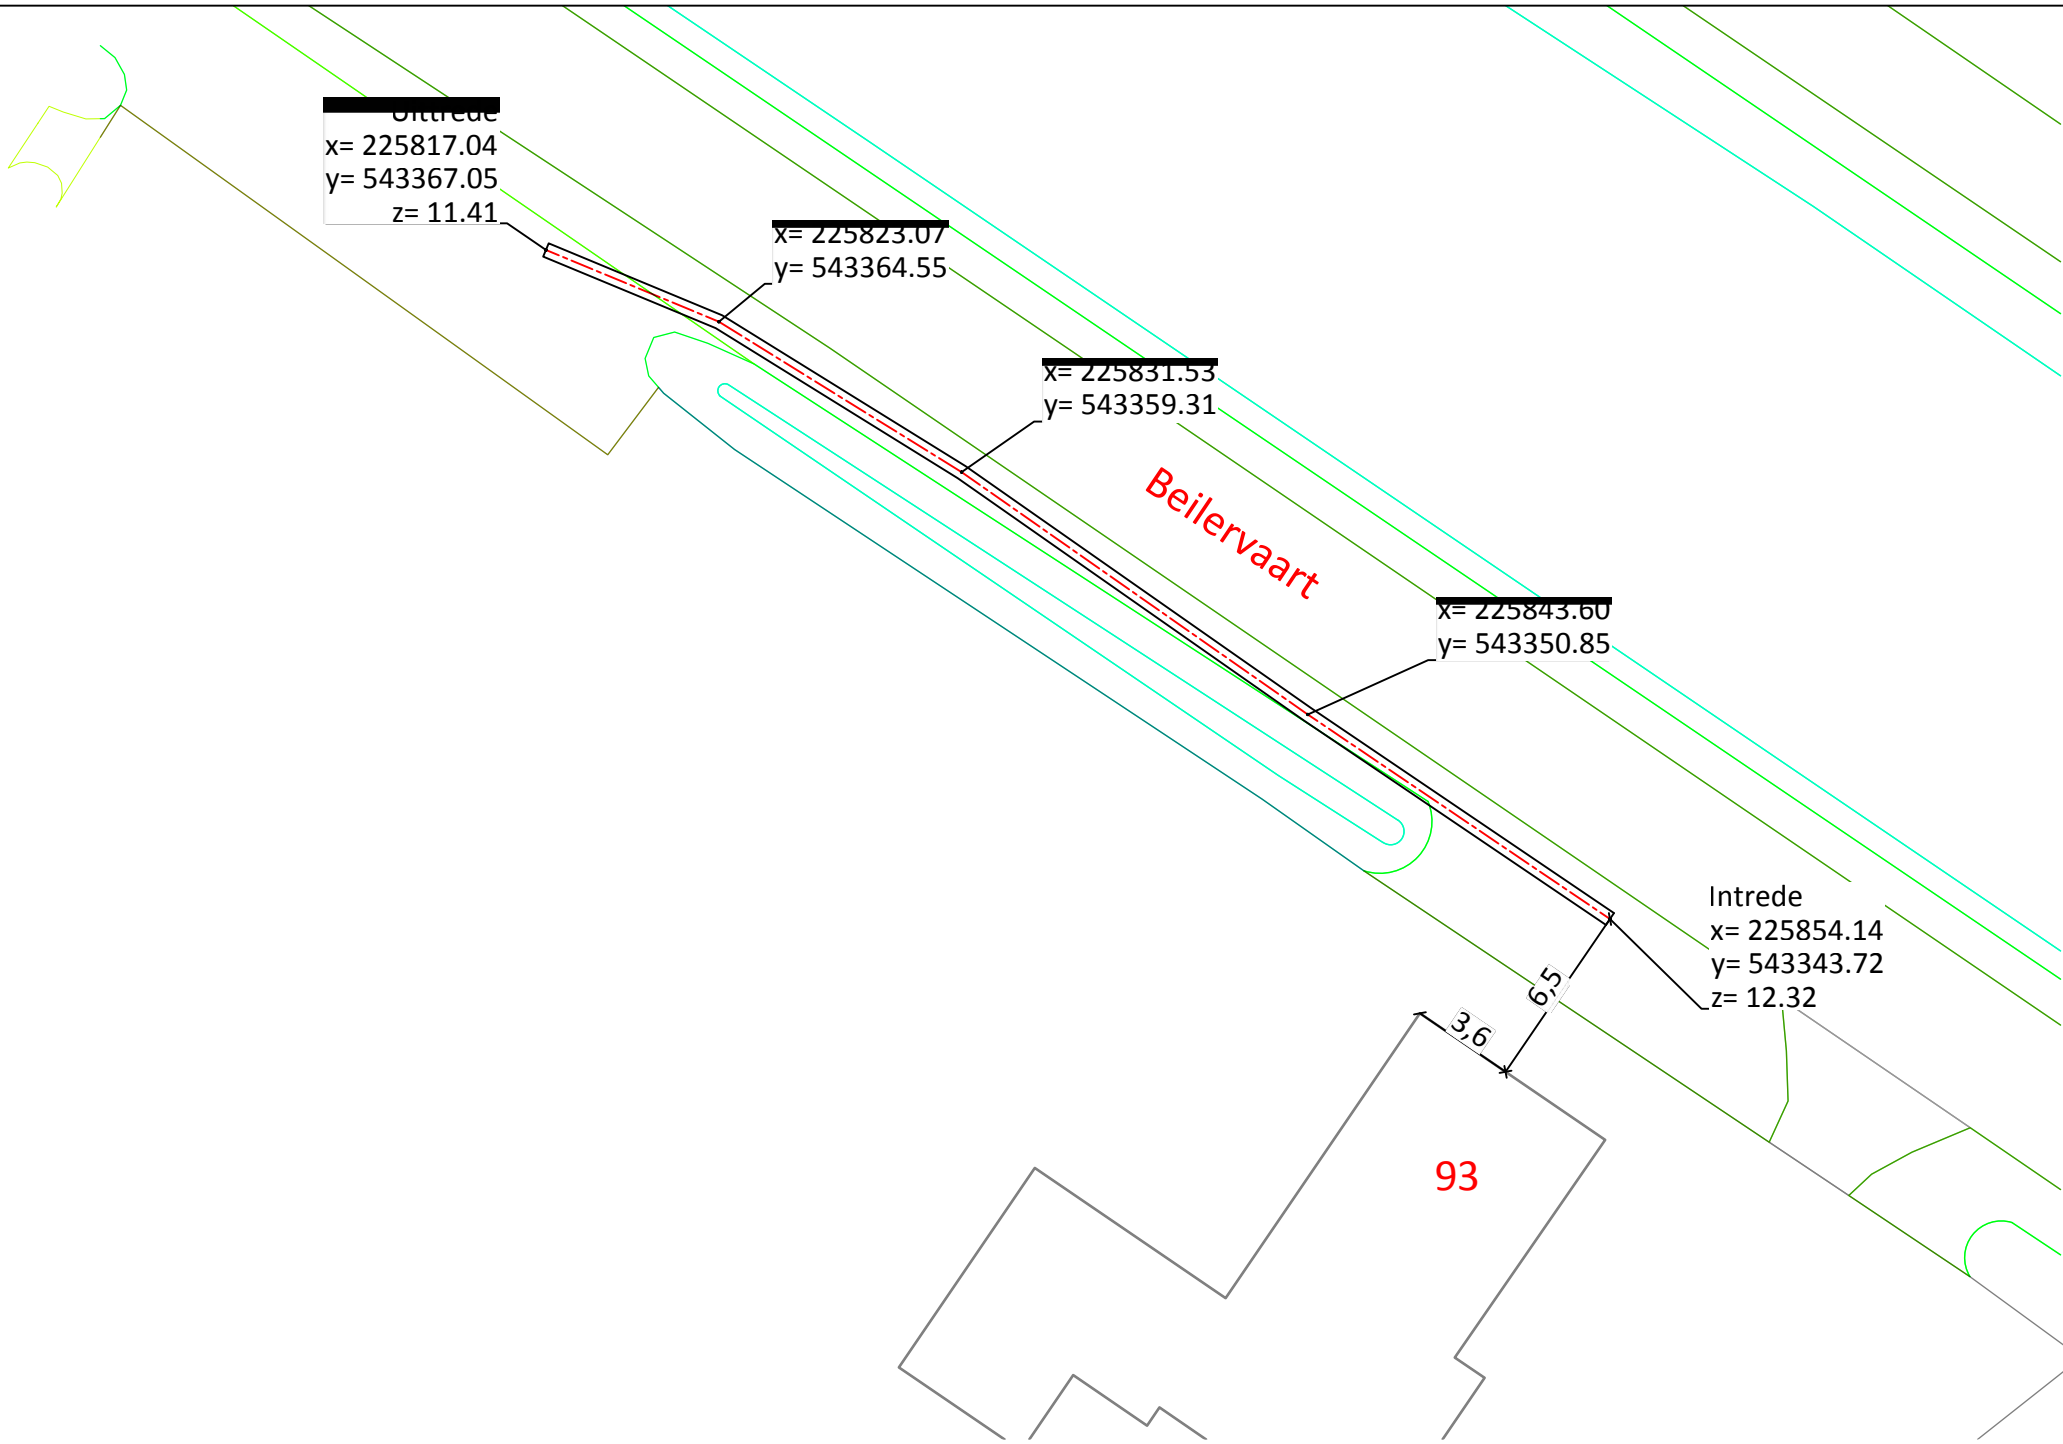

Boring BLN-01-GB36
Lengteprofiel A-A

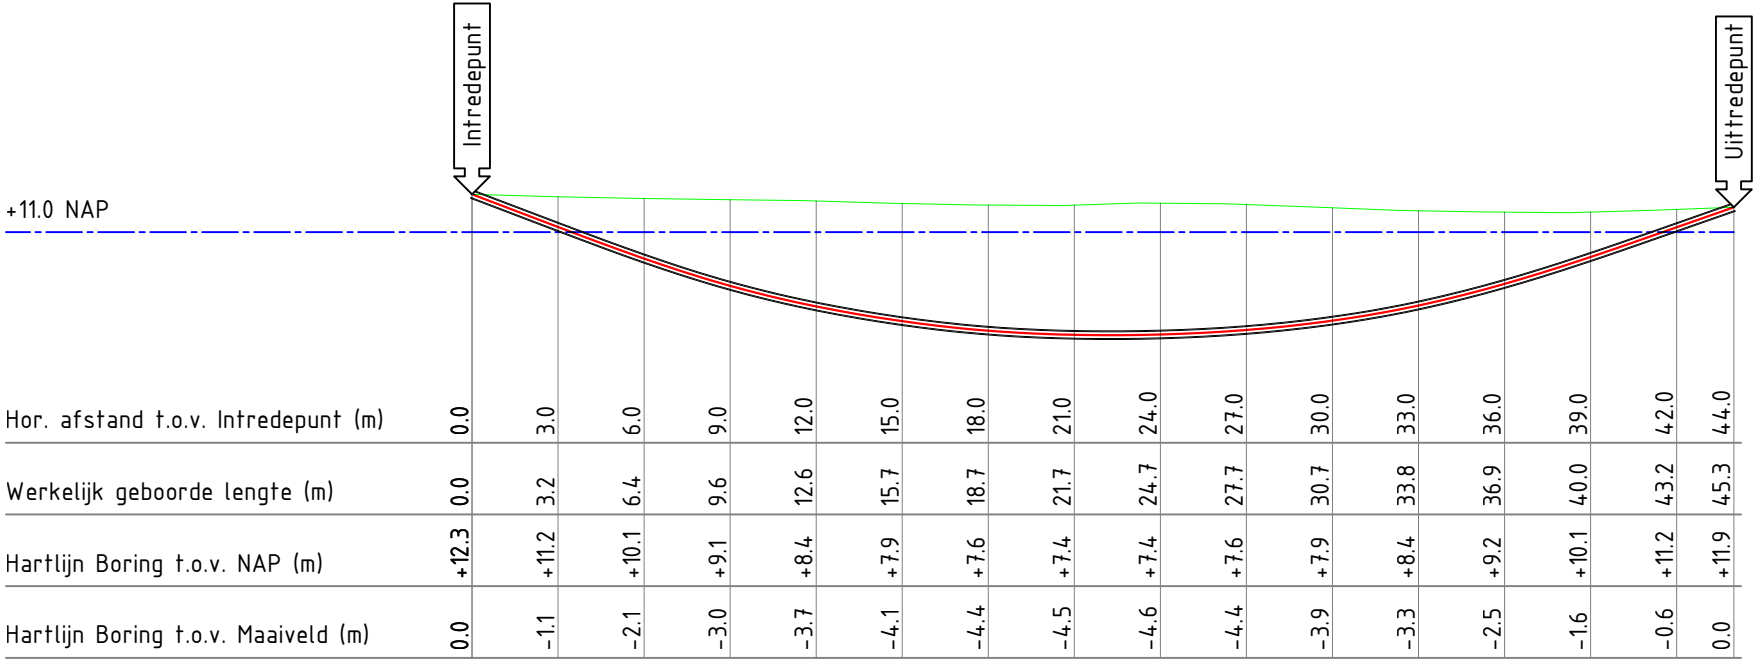

Schaal: 1:250

○ Inhoud boorgang 1:10
1 x Ø40mm solo

LET OP: Alle meetgegevens van het diepte profiel zijn bepaald tijdens de pilot boring. Deze maten kunnen afwijken van de werkelijkheid. Storende elementen zoals damwanden, betonijzer, spoorrails, bodemgesteldheid en dergelijke, kunnen hiervan de oorzaak zijn.

Standaard worden de boringen van maaiveld naar maaiveld d.m.v. GPS apparatuur op coördinaat ingemeten t.o.v. NAP. Mocht dit niet mogelijk zijn door dichte bebouwing of begroeiing zal de boring met de hand worden ingemeten daar worden dan ook geen coördinaten aan gekoppeld.

Opdrachtgever:		Bam Infra Telecom bv		 bam Infra Energie & Water	 Klever b.v. BOOR- EN PERITECHNIEK b.v. Aannemersbedrijf voor gestuurde boringen		
Proj. nr. opdrg.:							
Klic nr.:		17G208635					
Beilen - Beilervaart nr. 93 1 x 45Mtr 1 x Ø40mm solo							
Bezoek adres: Batuwseweg 43 3412 KX Lopikerkapel							
Post adres: Postbus 72 3410 GB Lopik							
Tel: 0348-554986 Fax: 0348-550611 info@kleverbv.nl							
Getekend:		M. Dirksen		Par.	Datum 29-05-2017	Blad:	01
Gecontroleerd:		J. Verhoeven			Datum 29-05-2017	Formaat:	A2
Datum geboord:		24-05-2017		Meet methode:	Walk over	Schaal:	Zie tek.
Status:		Revisie		ProRail kenmerk: n.v.t.		Project nr.: 170436.11	
Versie:		A		Classificatie nr.: n.v.t.		Tekening nr.: BLN-01-GB36	
Wijziging							
Wijziging							