


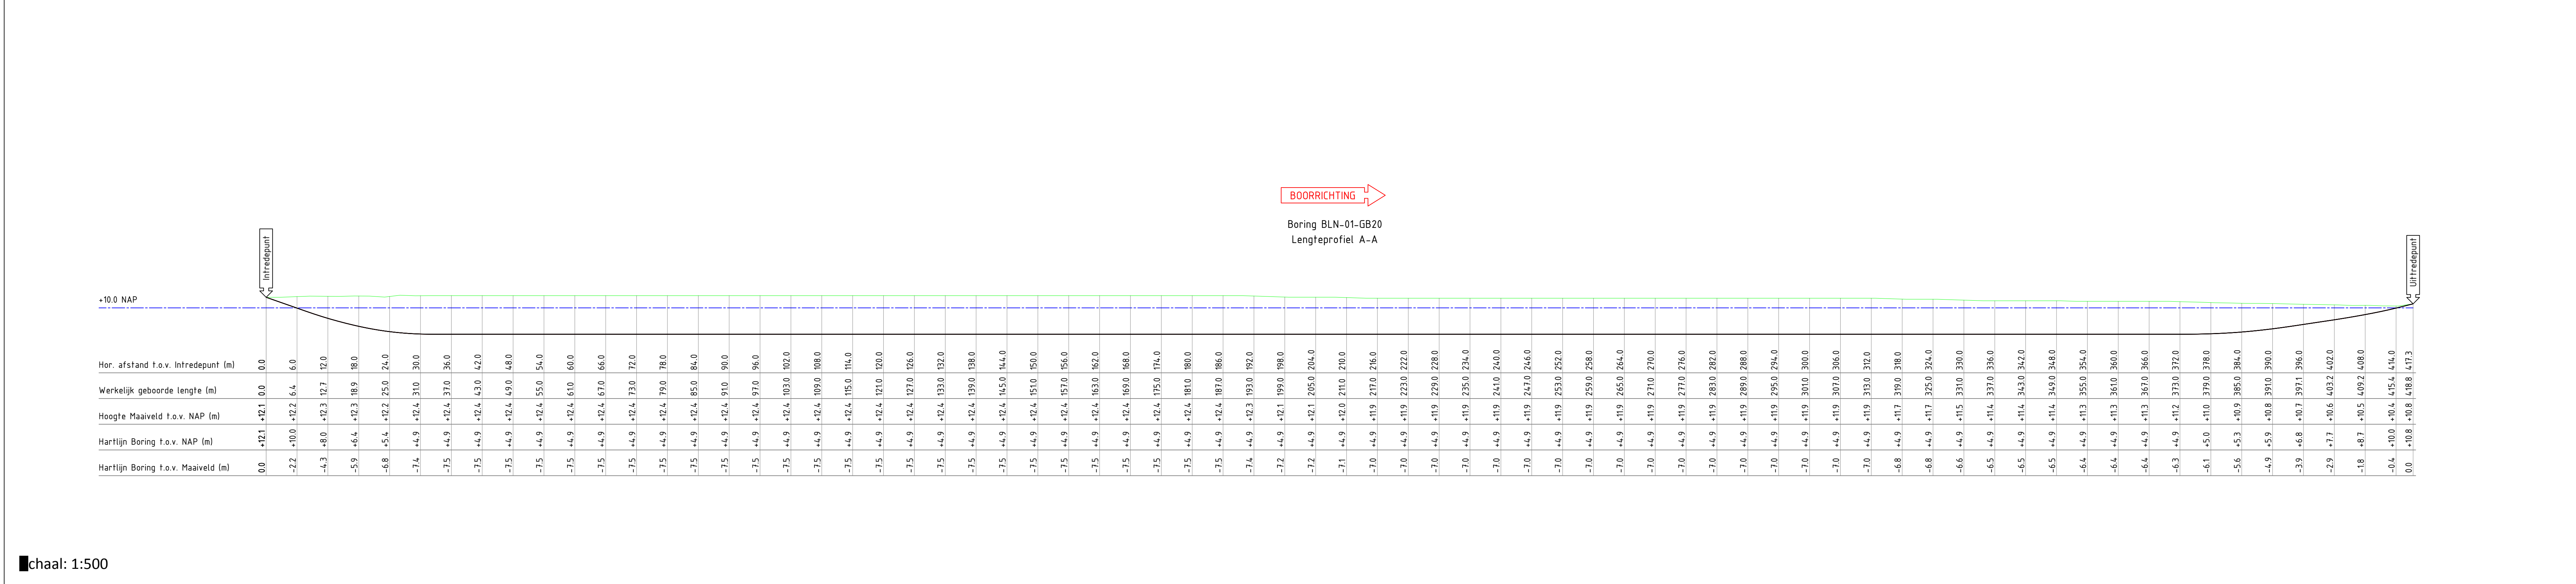

Getekend: M. Dirksen	Par.	Datum 03-07-2017	Blad: 01
gecontroleerd: J. Verhoeven		Datum 03-07-2017	Formaat: AA
datum geboord: 28-06-2017	Meet methode:	Walk over	Schaal: Zie tek.
Status: Revisie	ProRail kenmerk: n.v.t.	Project nr.: 17043620	
Versie: A	Classificatie nr.: n.v.t.	Tekening nr.: BLN-01-G820	
ziging 03-07-2017			