

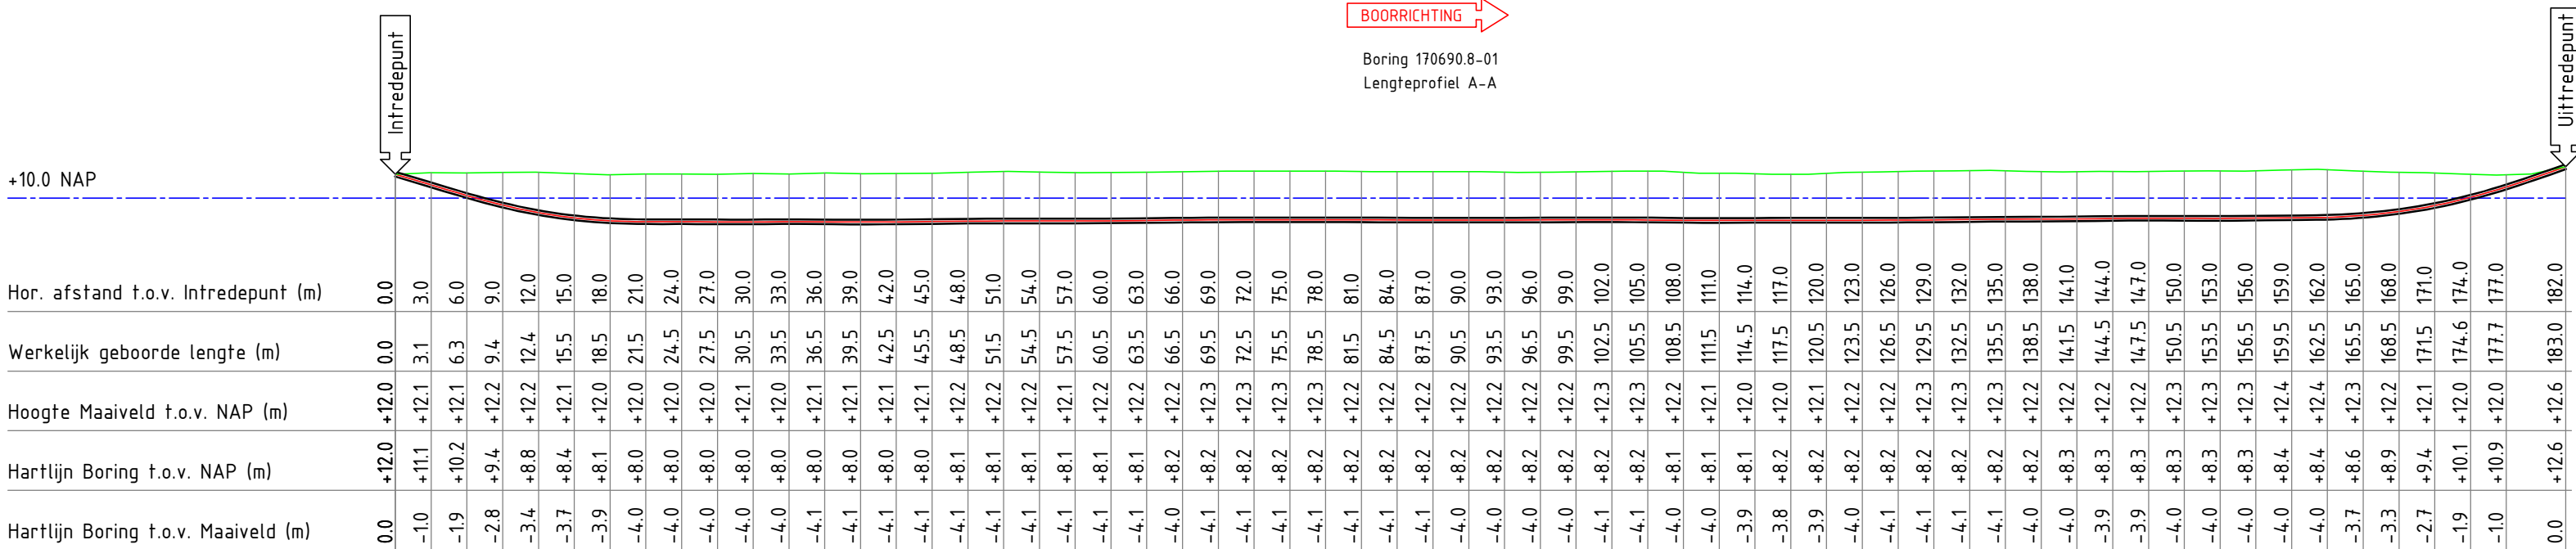


Schaal: 1:500

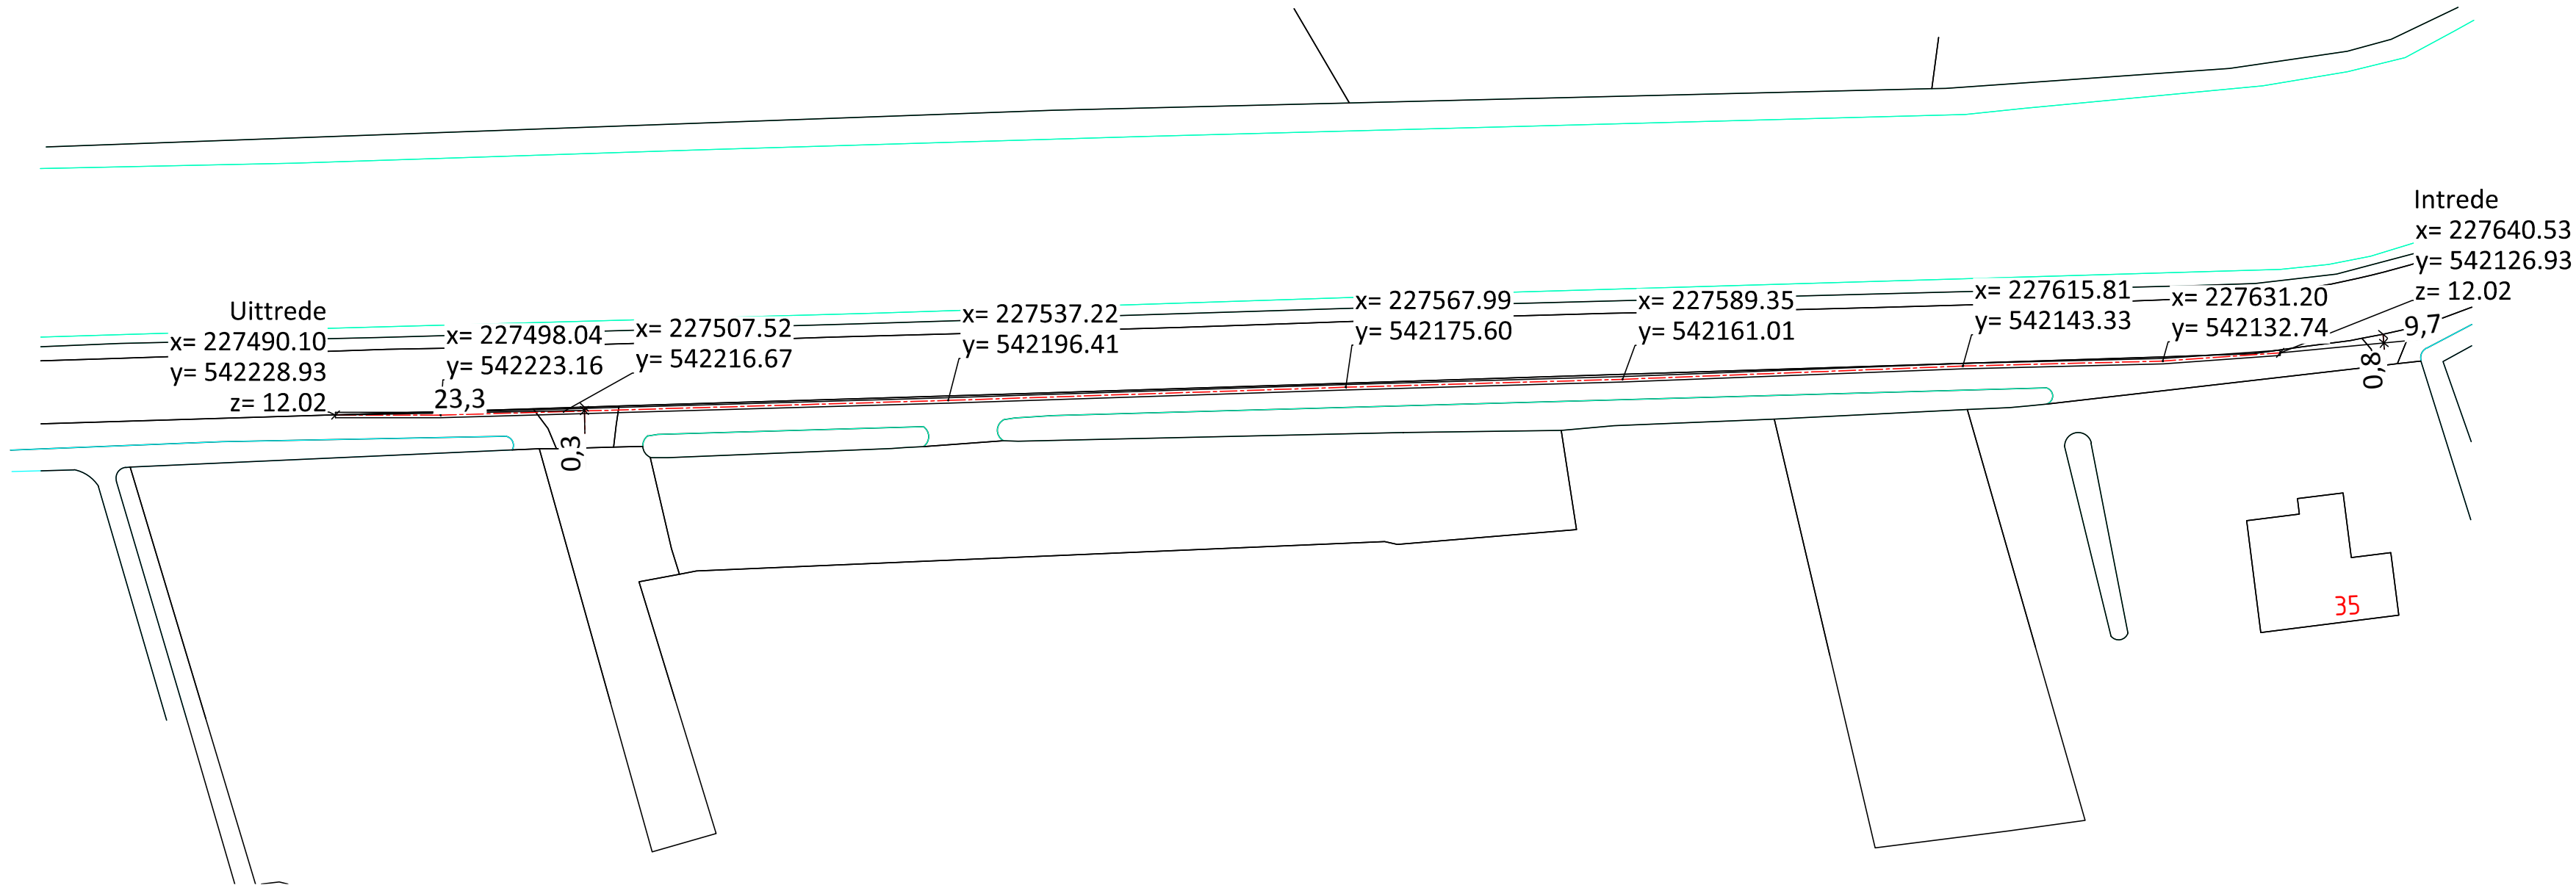

Schaal: 1:500

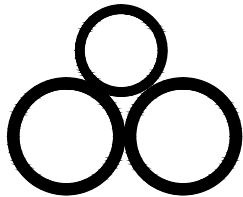

Inhoud boorgang 1:10
2 x Ø160mm sdr 11 PE100
1 x Ø125mm sdr 11 PE100

LET OP: Alle meetgegevens van het diepte profiel zijn bepaald tijdens de pilot boring. Deze maten kunnen afwijken van de werkelijkheid. Storende elementen zoals damwanden, betonijzer, spoorrails, bodemgesteldheid en dergelijke, kunnen hiervan de oorzaak zijn.

Standaard worden de boringen van maaiveld naar maaiveld d.m.v. GPS apparatuur op coördinaat ingemeten t.o.v. NAP. Mocht dit niet mogelijk zijn door dichte bebouwing of begroeiing zal de boring met de hand worden ingemeten daar worden dan ook geen coördinaten aan gekoppeld.

Alleen tekeningen in pdf formaat die van een stempel met datum en handtekening zijn voorzien zullen bij opdracht tot uitvoering van het project in behandeling worden genomen.			
Opdrachtgever:	BAM Infra Energie & Water Noord Oost		
Proj. nr. opdrg.:			
Initiatiefnemer:		Adres: Bovenveld Noordzijde 84c 3405 AK Benschoop 0348-554986 info@kleverbv.nl www.kleverbv.nl	
Beilen - Beielenvaart nr. 35 ± 183 Meter lengte horizontaal gestuurde boring. 2 x Ø160mm + 1x Ø125mm sdr 11 PE 100		Klic nr.:	17G331876
Getekend:	M. Dirksen	Par.	Datum 28-08-2017
Gecontroleerd:	J. Verhoeven		Datum 28-08-2017
Datum geboord:	27-08-2017	Meet methode:	Walk over
Status:	Revisie	ProRail kenmerk:	n.v.t.
Versie:	A	Classificatie nr.:	n.v.t.
Wijziging			
Wijziging			
Blad: 01		Formaat: A1	
Project nr.: 170690.8		Tekening nr.: 170690.8-RT-01	

T:\03 Opdrachten in bewerking\170690.8-RT-01.dwg - 27-08-2017 15:14 - Sander Tammees\170690.8-RT-01.dwg