

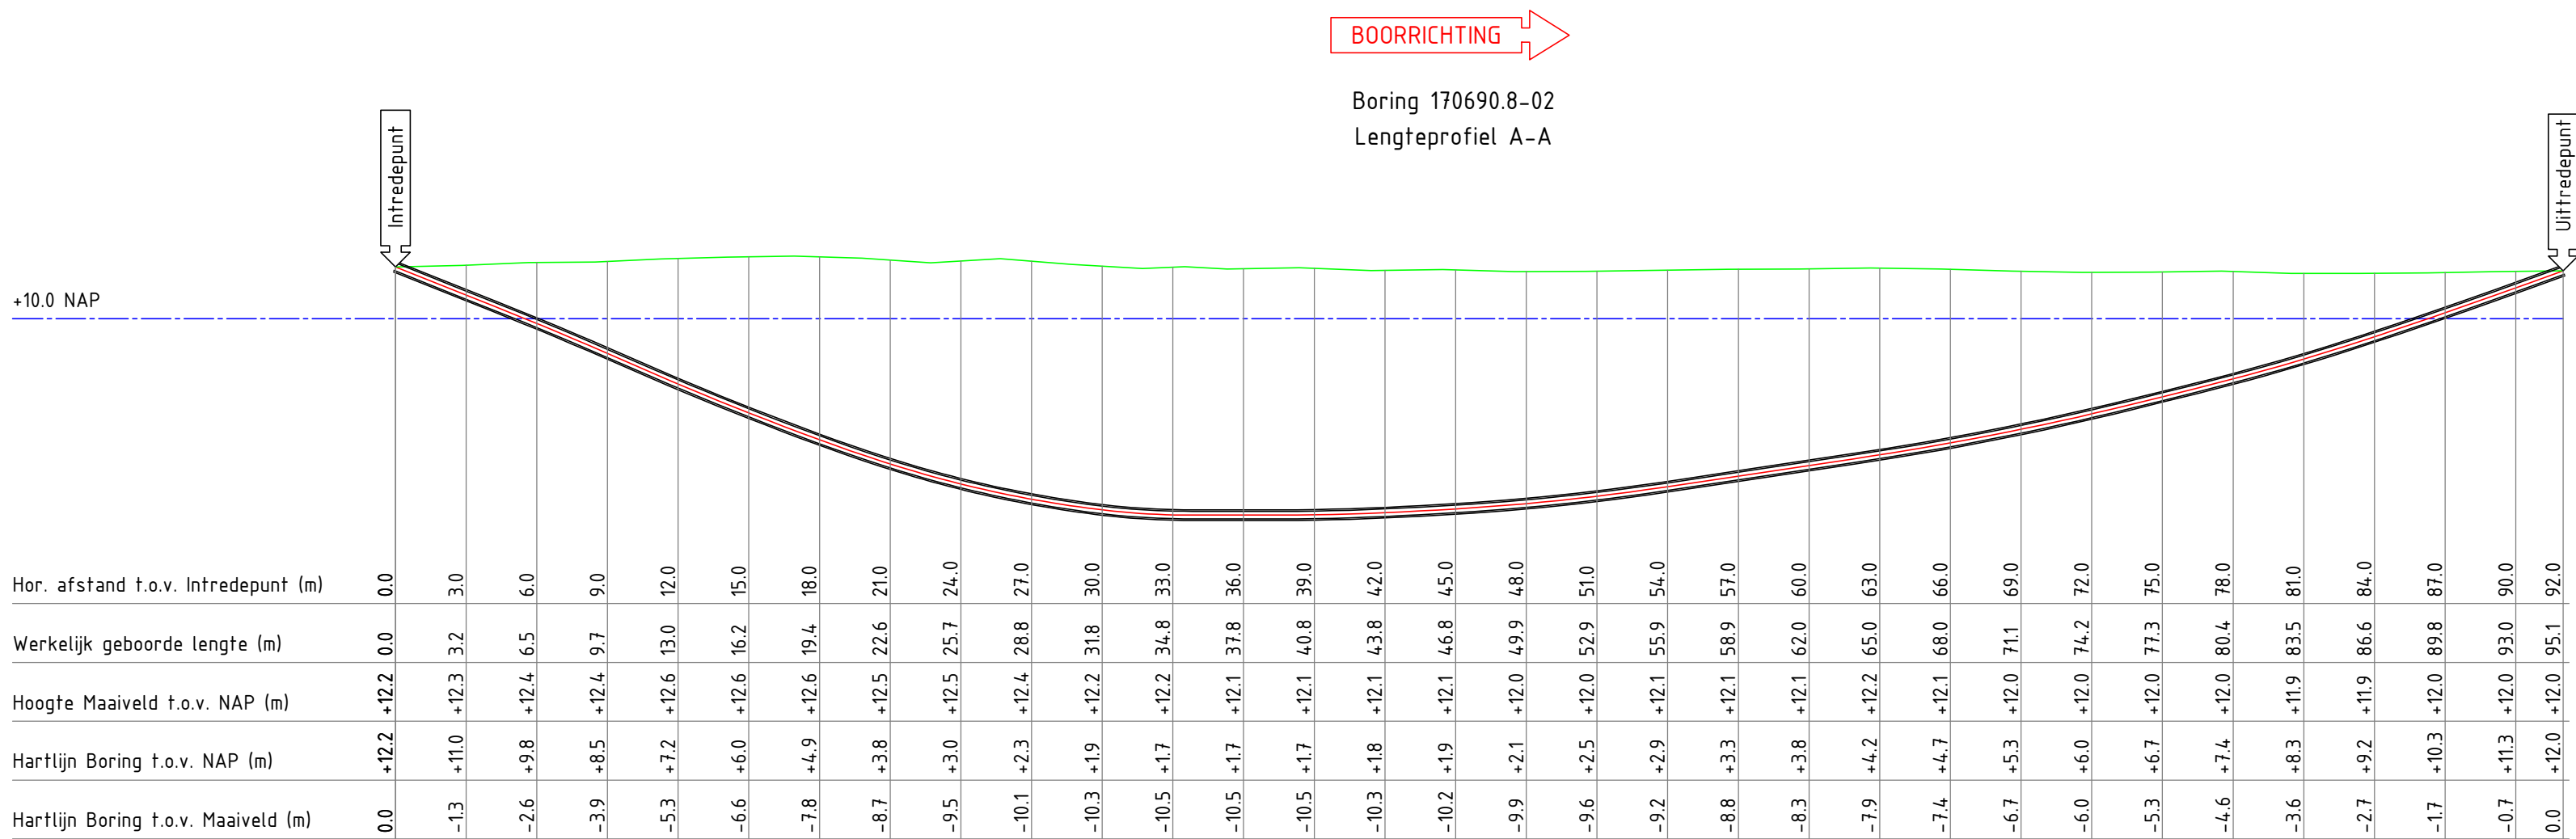


Schaal: 1:250

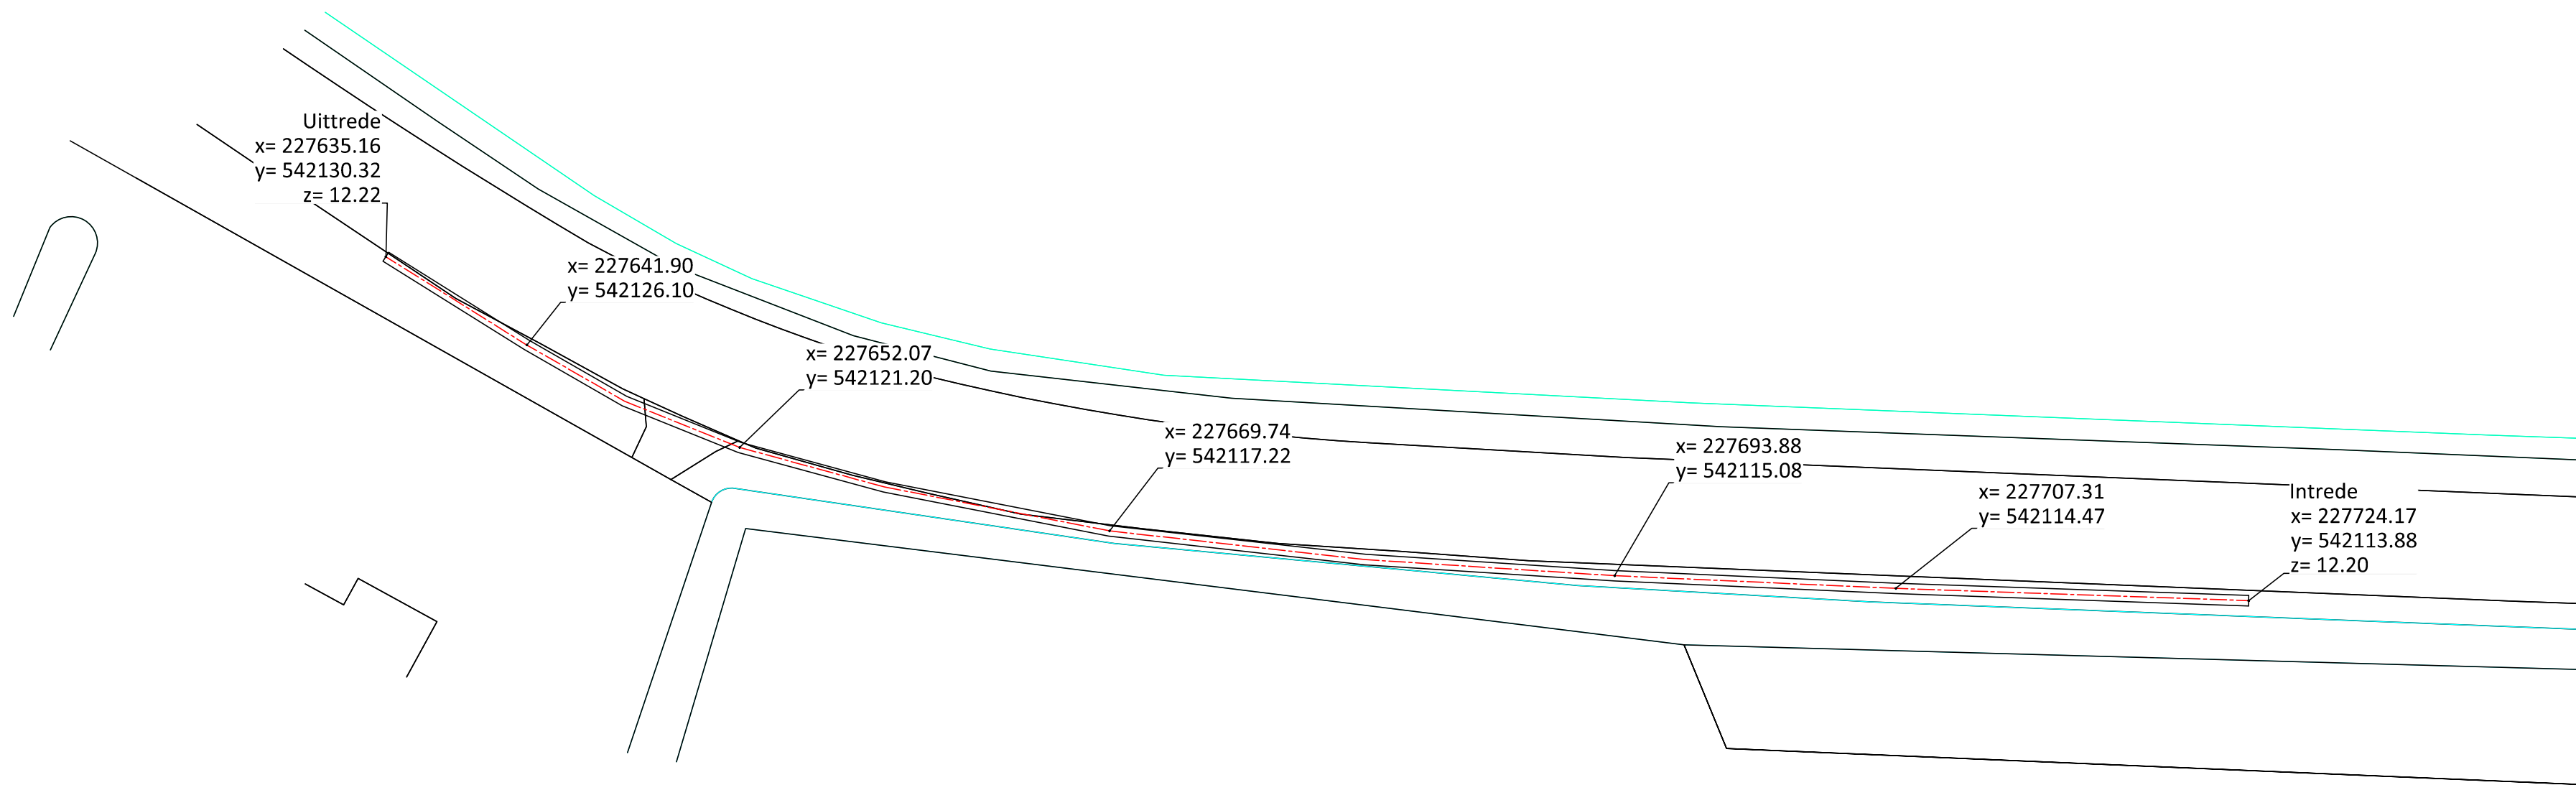


Schaal: 1:250

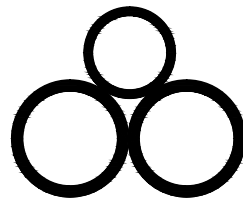

Inhoud boorgang 1:10  
2 x Ø160mm sdr 11 PE100  
1 x Ø125mm sdr 11 PE100

LET OP: Alle meetgegevens van het diepte profiel zijn bepaald tijdens de pilot boring. Deze maten kunnen afwijken van de werkelijkheid. Storende elementen zoals damwanden, betonijzer, spoorrails, bodemgesteldheid en dergelijke, kunnen hiervan de oorzaak zijn.

Standaard worden de boringen van maaiveld naar maaiveld d.m.v. GPS apparatuur op coördinaat ingemeten t.o.v. NAP. Mocht dit niet mogelijk zijn door dichte bebouwing of begroeiing zal de boring met de hand worden ingemeten daar worden dan ook geen coördinaten aan gekoppeld.
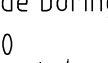
|   |  |                                         |  |   |
|---|--|-----------------------------------------|--|---|
| Alleen tekeningen in pdf formaat die van een stempel met datum en handtekening zijn voorzien zullen bij opdracht tot uitvoering van het project in behandeling worden genomen. |  |                                         |  |   |
| Opdrachtgever:   |  | BAM Infra Energie<br>& Water Noord Oost |  | <br>Infra Energie & Water |
| Proj. nr. opdrg.:   |  |                                         |  |   |
| Initiatiefnemer:   |  |                                         |  |   |
| Beilen - Beilenvaart<br>95 Meter lengte horizontaal gestuurde boring.<br>2 x Ø160mm + 1x Ø125mm sdr 11 PE 100                                                                  |  |                                         |  |   |
| Getekend:   |  | Marlissa Dirksen                        |  |                           |
| Gecontroleerd:   |  | J. Verhoeven                            |  |   |
| Datum geboord:   |  | 27-08-2017                              |  | Meet methode:                                                                                                  |
| Status:   |  | Revisie                                 |  | ProRail kenmerk:                                                                                               |
| Versie:   |  | A                                       |  | Classificatie nr.:                                                                                             |
| Wijziging   |  |                                         |  |   |
| Wijziging   |  |                                         |  |   |

|   |                |
|---|----------------|
| Adres: Bovenind Noordzijde 84c<br>3405 AK Benschop<br>0348-554986 info@kleverbv.nl www.kleverbv.nl |                |
|               |                |
| Klic nr.:                                                                                          | 17G331800      |
| Blad:                                                                                              | 01             |
| Formaat:                                                                                           | A1             |
| Schaal:                                                                                            | Tek. fiek.     |
| Project nr.:                                                                                       | 170690.8       |
| Tekening nr.:                                                                                      | 170690.8-RT-02 |

T:\03 Opdrachten in bewerking\170690.8-2 - 27-08-2017 16.34 - Sander Tamme\170690.8-RT-02.dwg