G H I J K L M

YDE ZUIDZYDE

WK 101 BEILERVAART. ZIE A18 bl. 45

NOORDZYDE

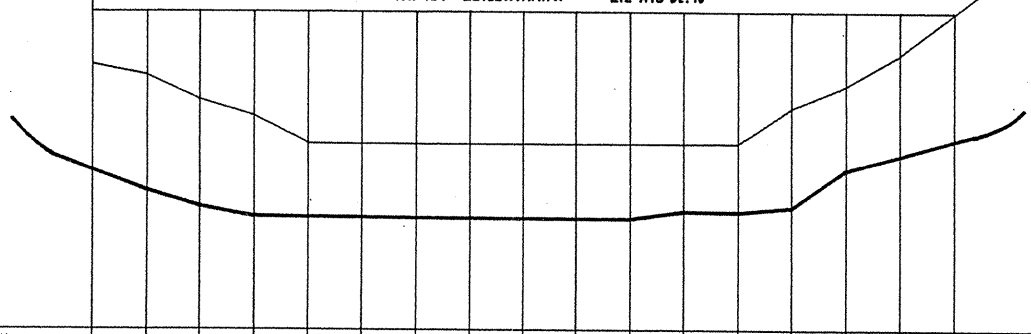

BODEM T.O.V. WATERSPIEGEL	1.00	1.00	1.70	2.00	2.50	2.50	2.50	2.50	2.50	2.50	2.50	2.50	2.50	1.80	1.40	0.80	0.00
KABEL T.O.V. WATERSPIEGEL	3.00	3.40	3.70	3.00	3.00	3.00	3.00	3.00	3.00	3.00	3.00	3.00	3.00	3.20	3.00	2.70	2.40
AFSTAND UIT NULPUNT	0	1	2	3	4	5	6	7	8	9	10	11	12	13	14	15	16

GEPEILD : 25-11-71 WALDMANN.

GEPEILD : 25-11-71 WALDMANN

PEIL : 1.45m BENEDEN BOVENKANT BRUG

2x 3x10

2285. 54200A

OOSTZYDE

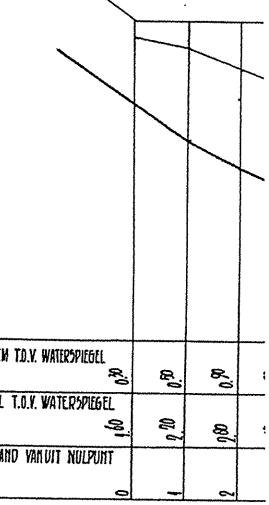

BODEM T.O.V. WATERSPIEGEL	0.20	0.20	0.00	
KABEL T.O.V. WATERSPIEGEL	1.60	2.20	2.00	
AFSTAND VANUIT NULPUNT	0	1	2	

W.k. 105

ZIE A15 BL. 2

ZUIDZYDE

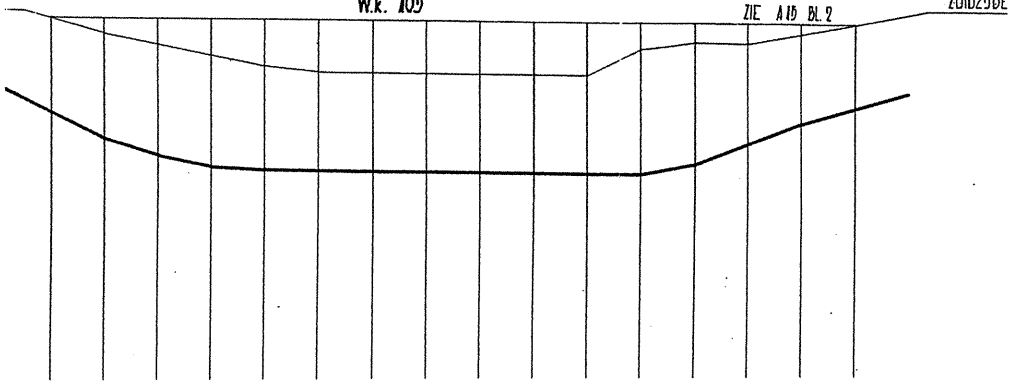
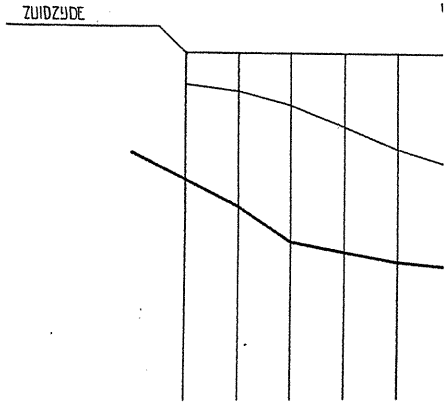
ZUIDZYDE