



Schaal: 1:250

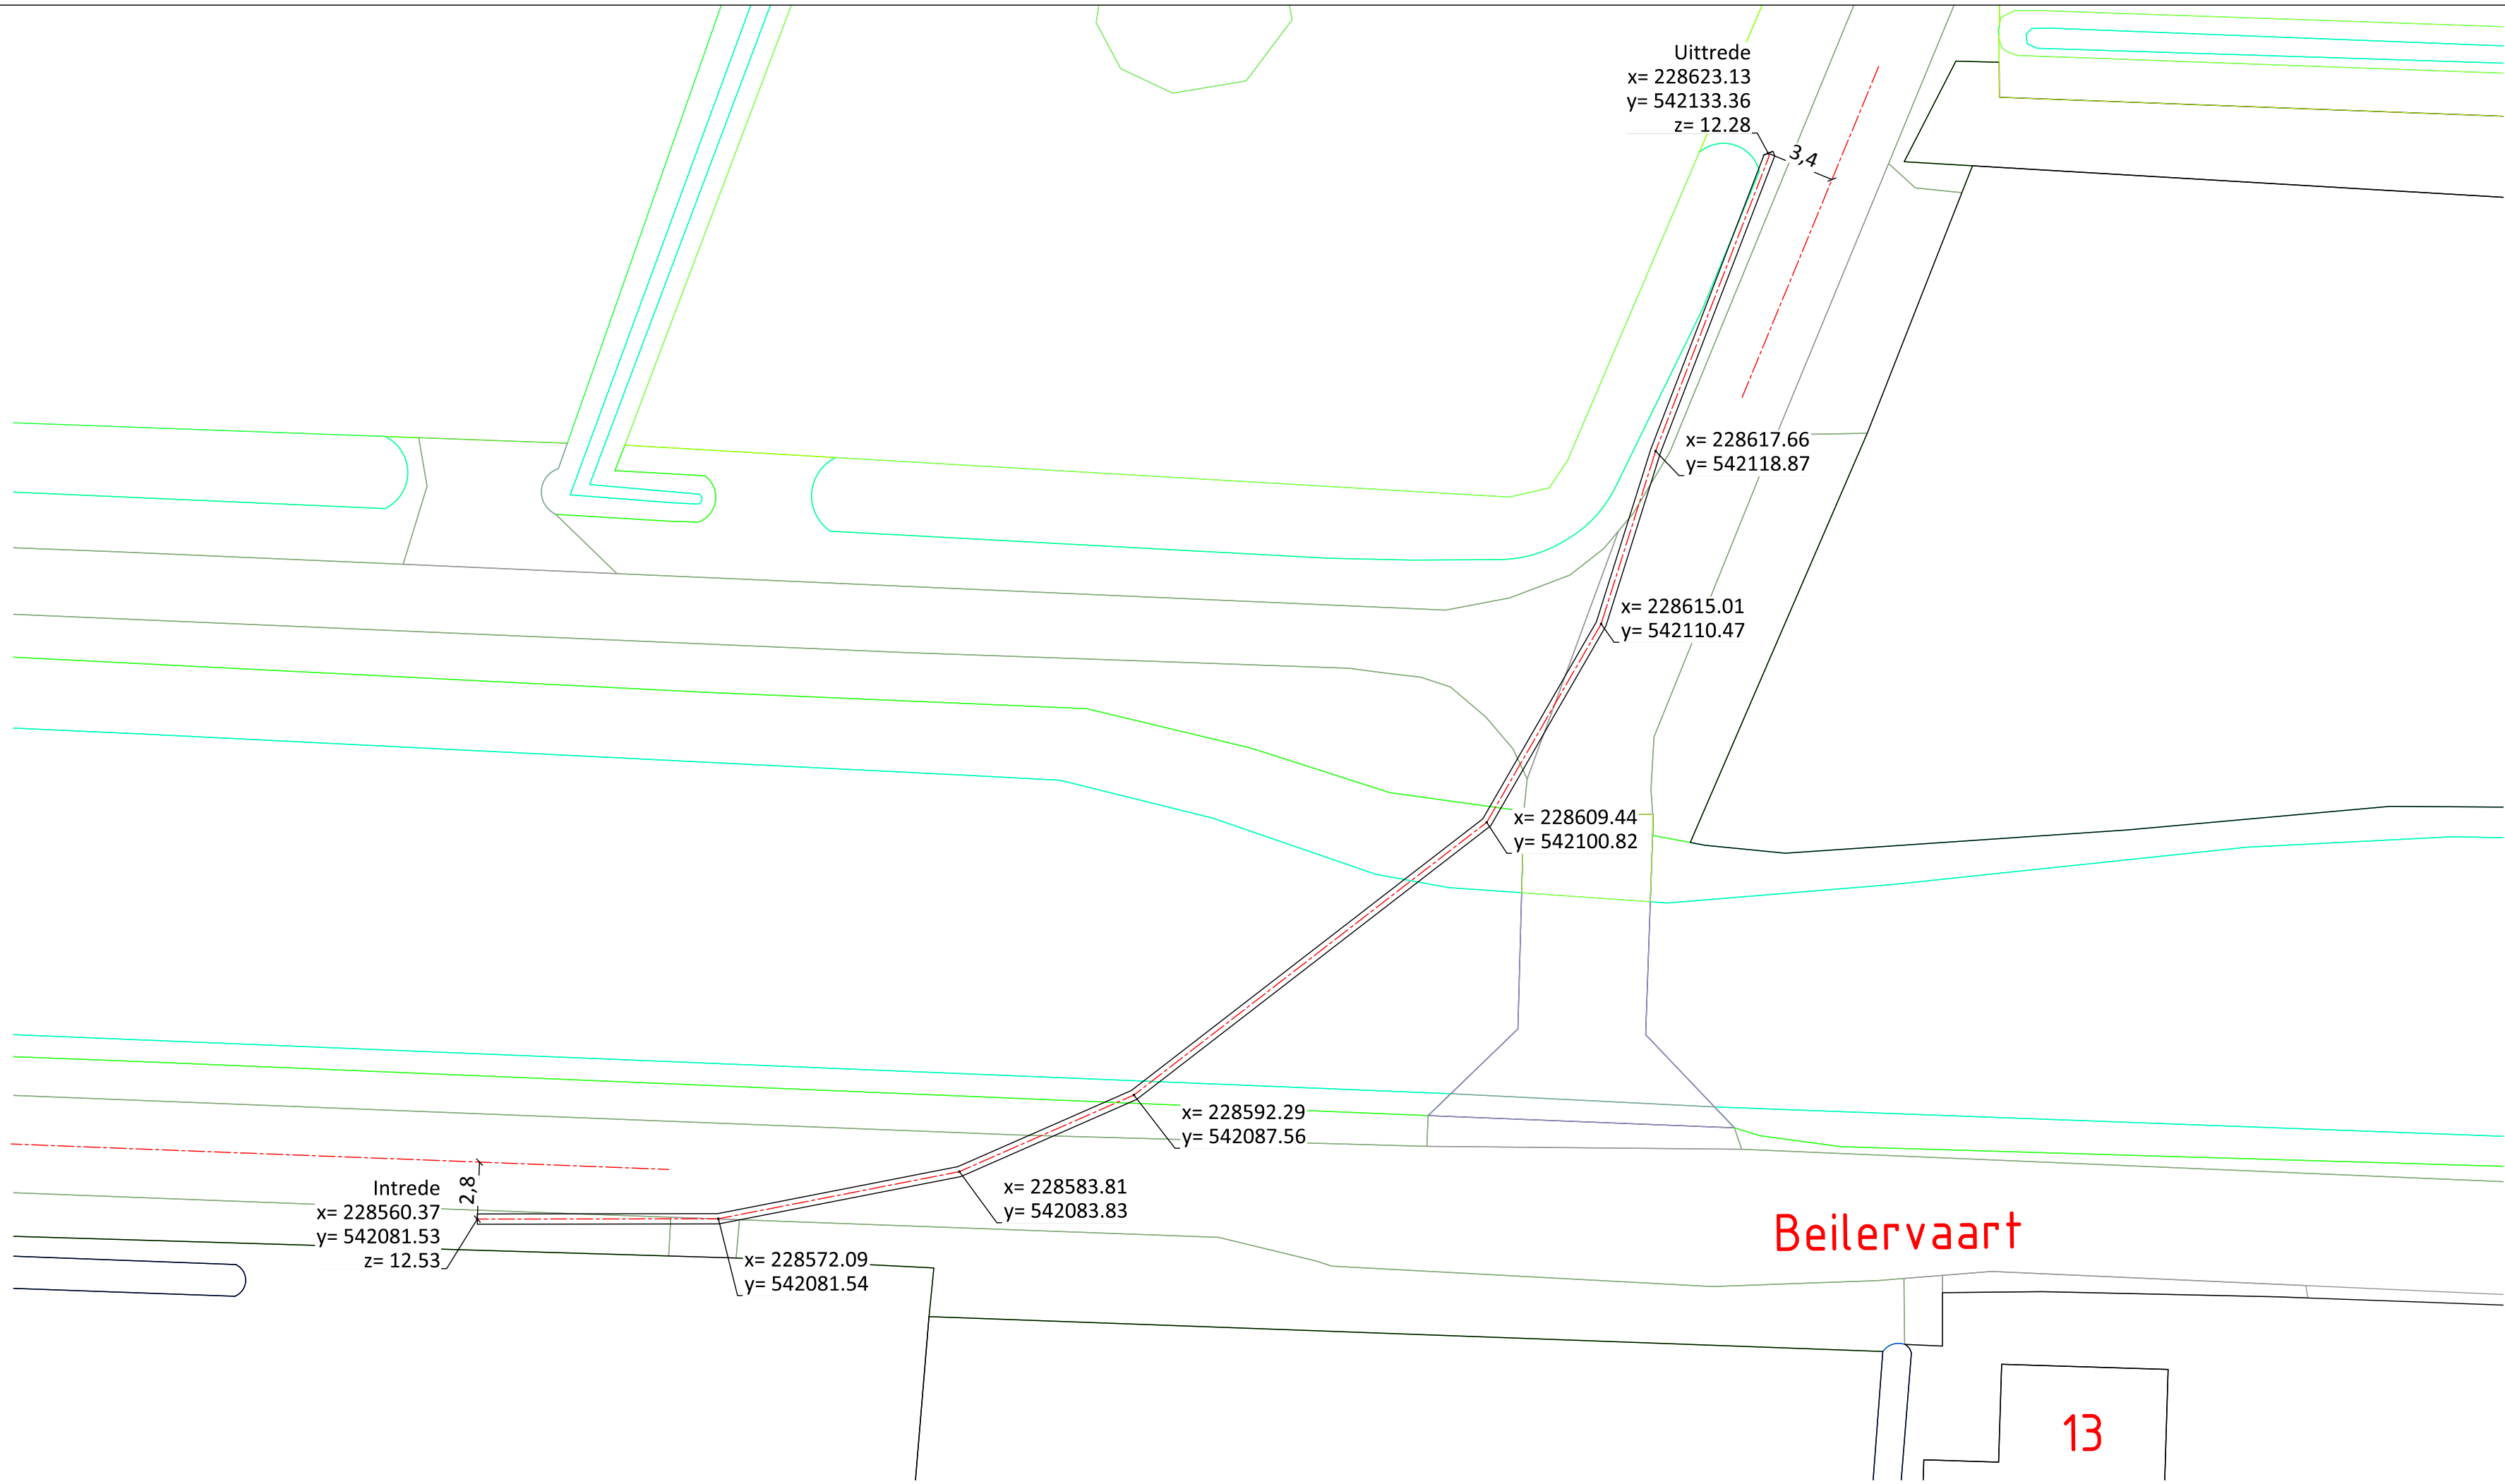

Boring 170690.10-RT-03
Lengteprofiel A-A

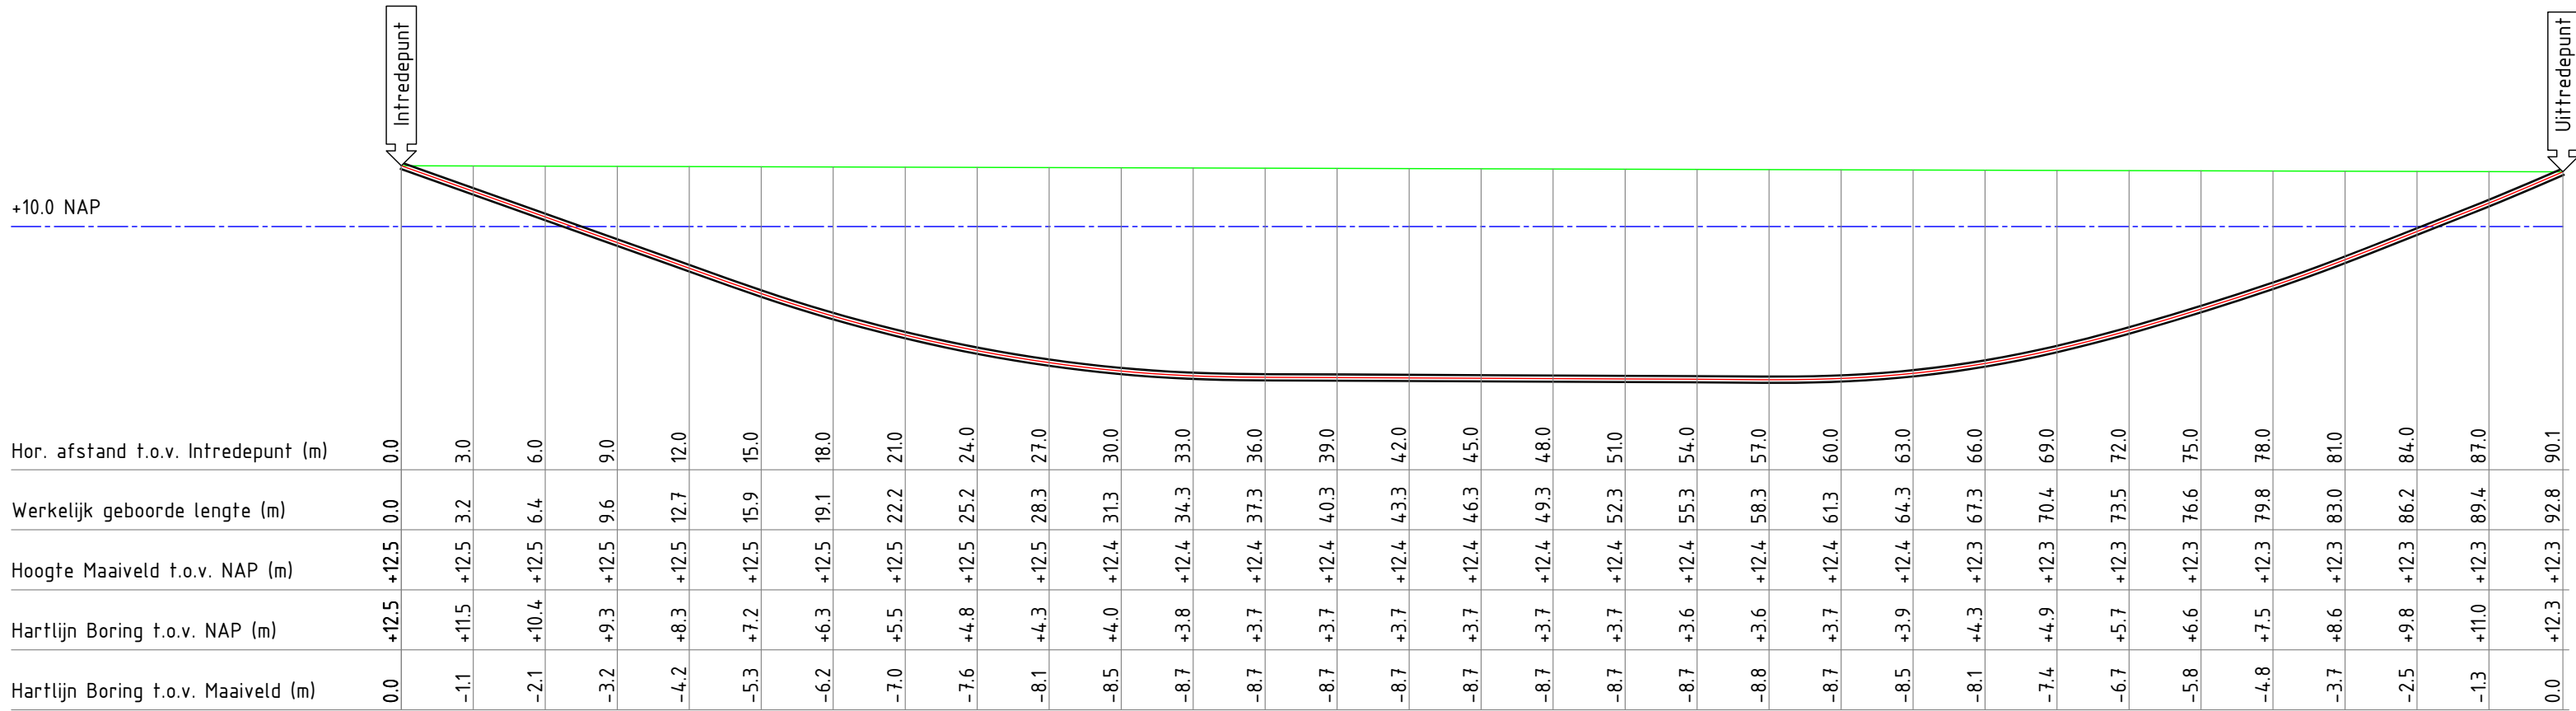

Schaal: 1:250

8

Inhoud boorgang 1:10
2 x Ø110mm sdr11 PE100

LET OP: Alle meetgegevens van het diepte profiel zijn bepaald tijdens de pilot boring. Deze maten kunnen afwijken van de werkelijkheid. Storende elementen zoals damwanden, betonijzer, spoorrails, bodemgesteldheid en dergelijke, kunnen hiervan de oorzaak zijn.

Standaard worden de boringen van maaiveld naar maaiveld d.m.v. GPS apparatuur op coördinaat ingemeten t.o.v. NAP. Mocht dit niet mogelijk zijn door dichte bebouwing of begroeiing zal de boring met de hand worden ingemeten daar worden dan ook geen coördinaten aan gekoppeld.

Alleen tekeningen in pdf formaat die van een stempel met datum en handtekening zijn voorzien zullen bij opdracht tot uitvoering van het project in behandeling worden genomen.

Opdrachtgever:	BAM infra Energie & Water	 infra Energie & Water		 BOOR EN PERFECTIEK 	
Proj. nr. opdrg.:					
Initiatiefnemer:				Adres: Bovenind Noordzijde 84c 3405 AK Benschop 0348-554986 info@kleverbv.nl www.kleverbv.nl	
Beilen, Beilervaart ± 92.8 Meter lengte horizontaal gestuurde boring. 2 x ø110mm sdr11 PE 100				Klic nr.: 17g389242	
Getekend:	A. Kwee	Par.		Datum	27-11-2017
Gecontroleerd:	J. Verhoeven			Datum	27-11-2017
Datum geboord:	23-11-2017	Meet methode:	Walk over	Schaal:	Zie tek.
Status:	Revisie	ProRail kenmerk:	n.v.t.	Project nr.:	170690.10-3
Versie:	A	Classificatie nr.:	n.v.t.	Tekening nr.:	170690.10-RT-03
Wijziging					
Wijziging					