



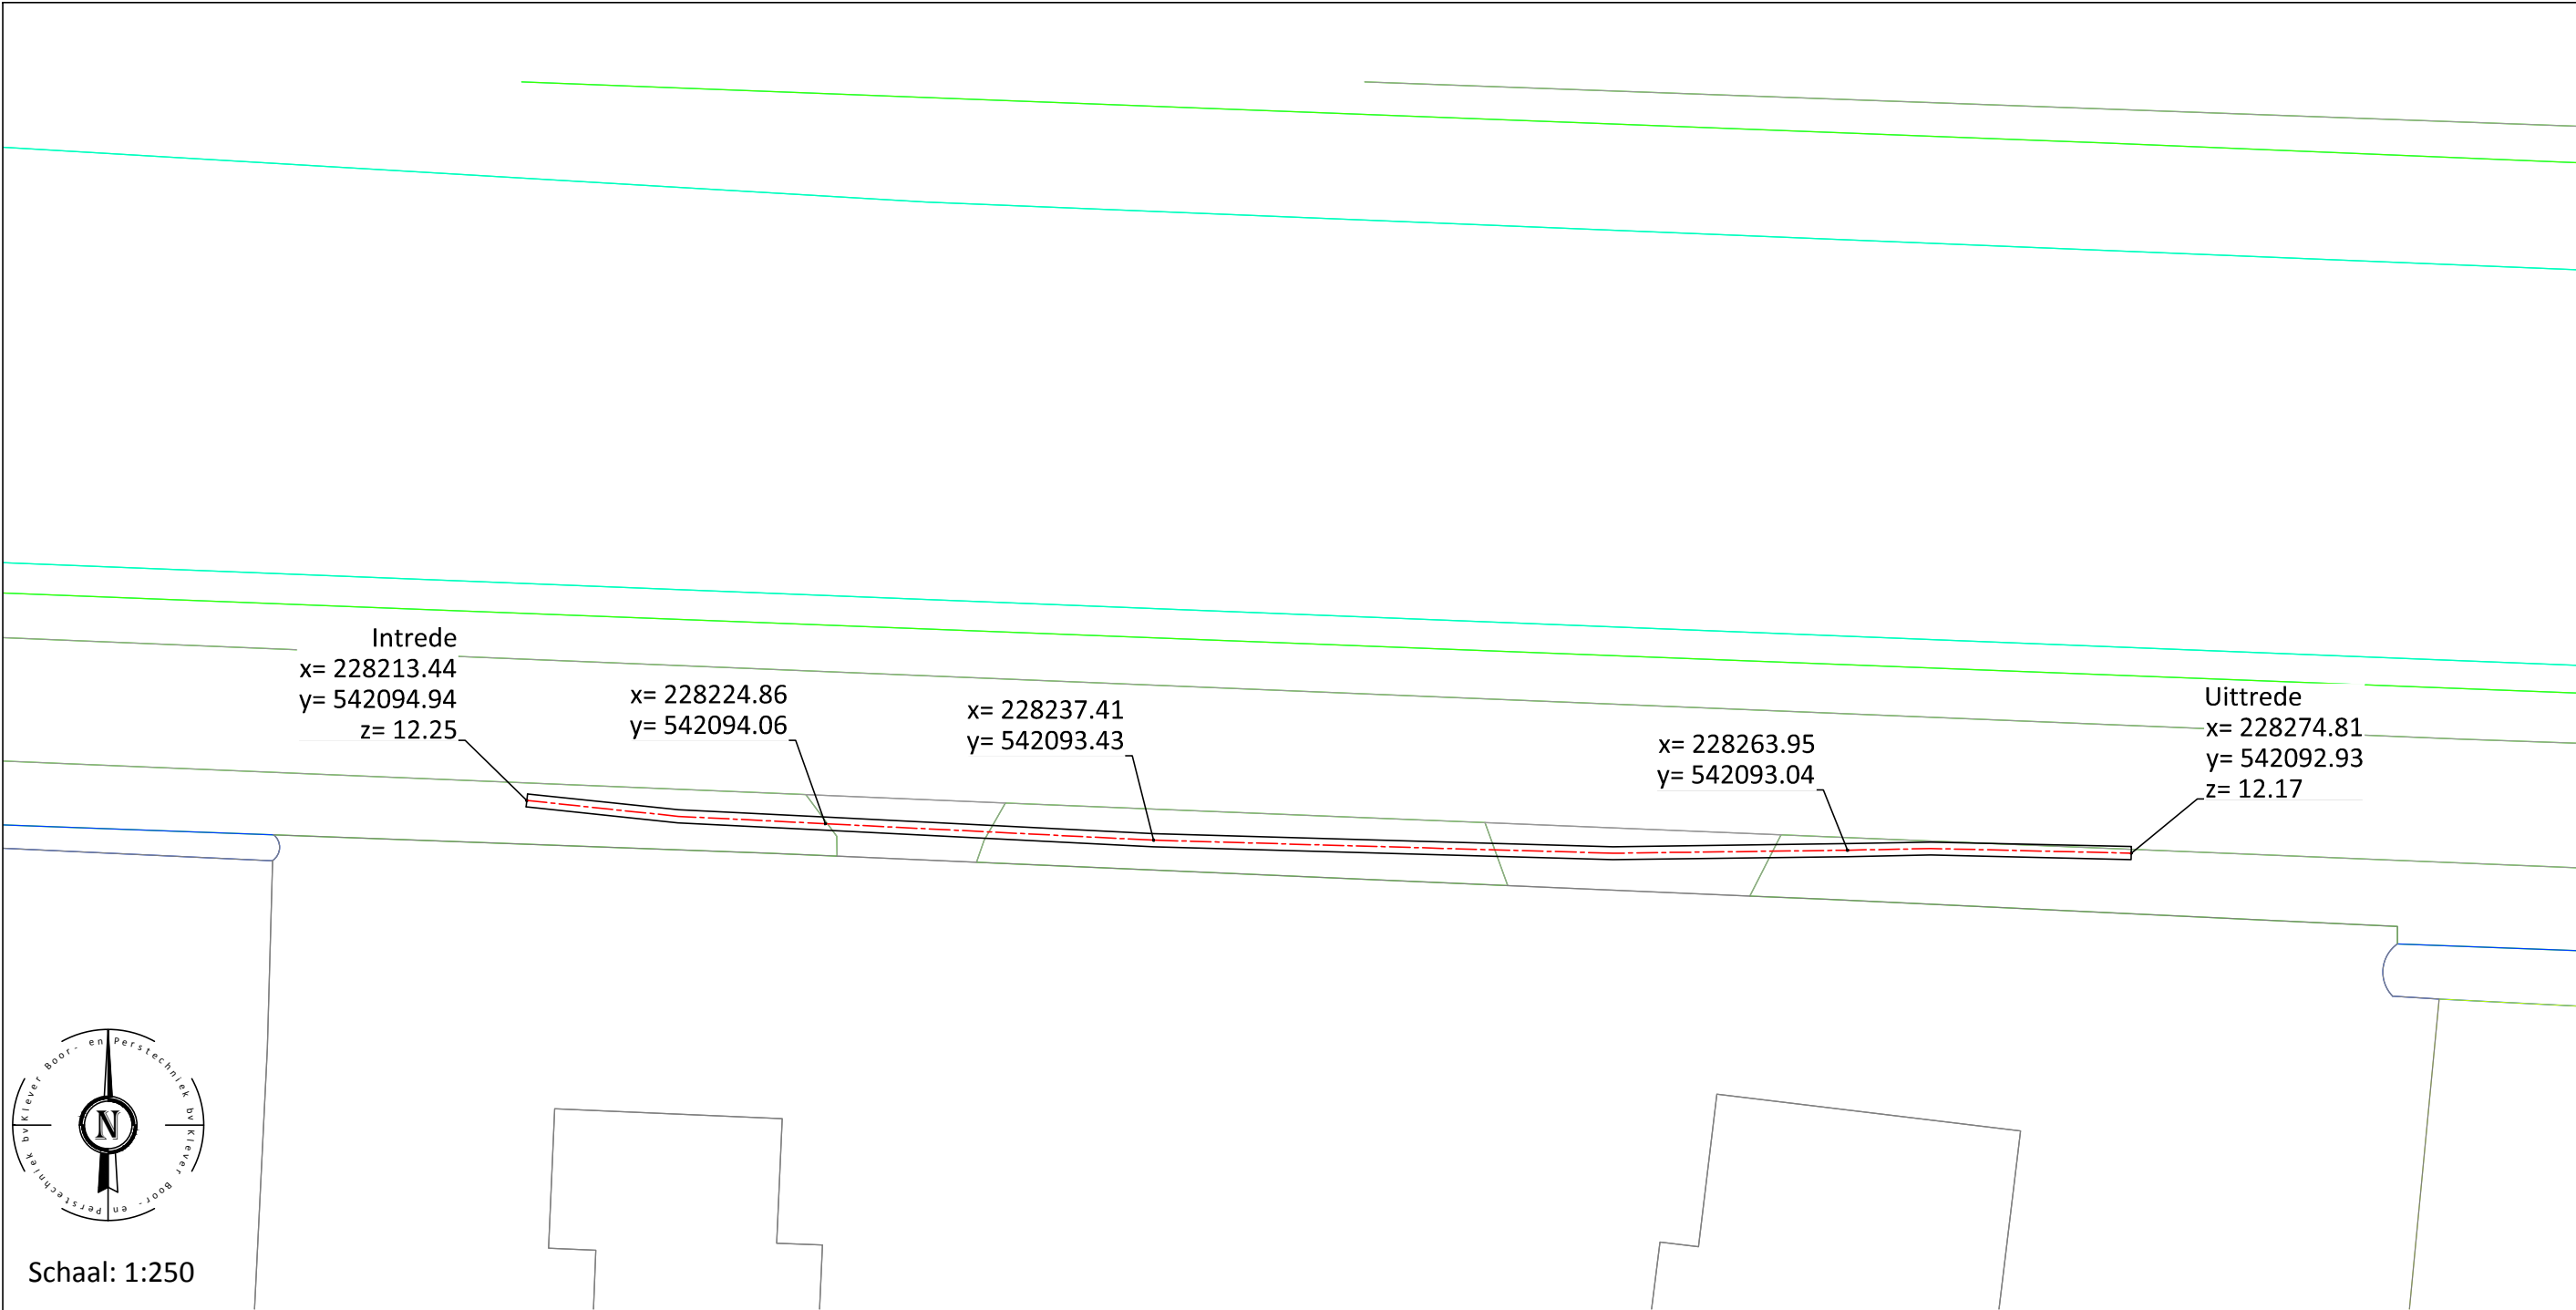


BOORRICHTING

Boring 170690.9-04
Lengteprofiel A-A

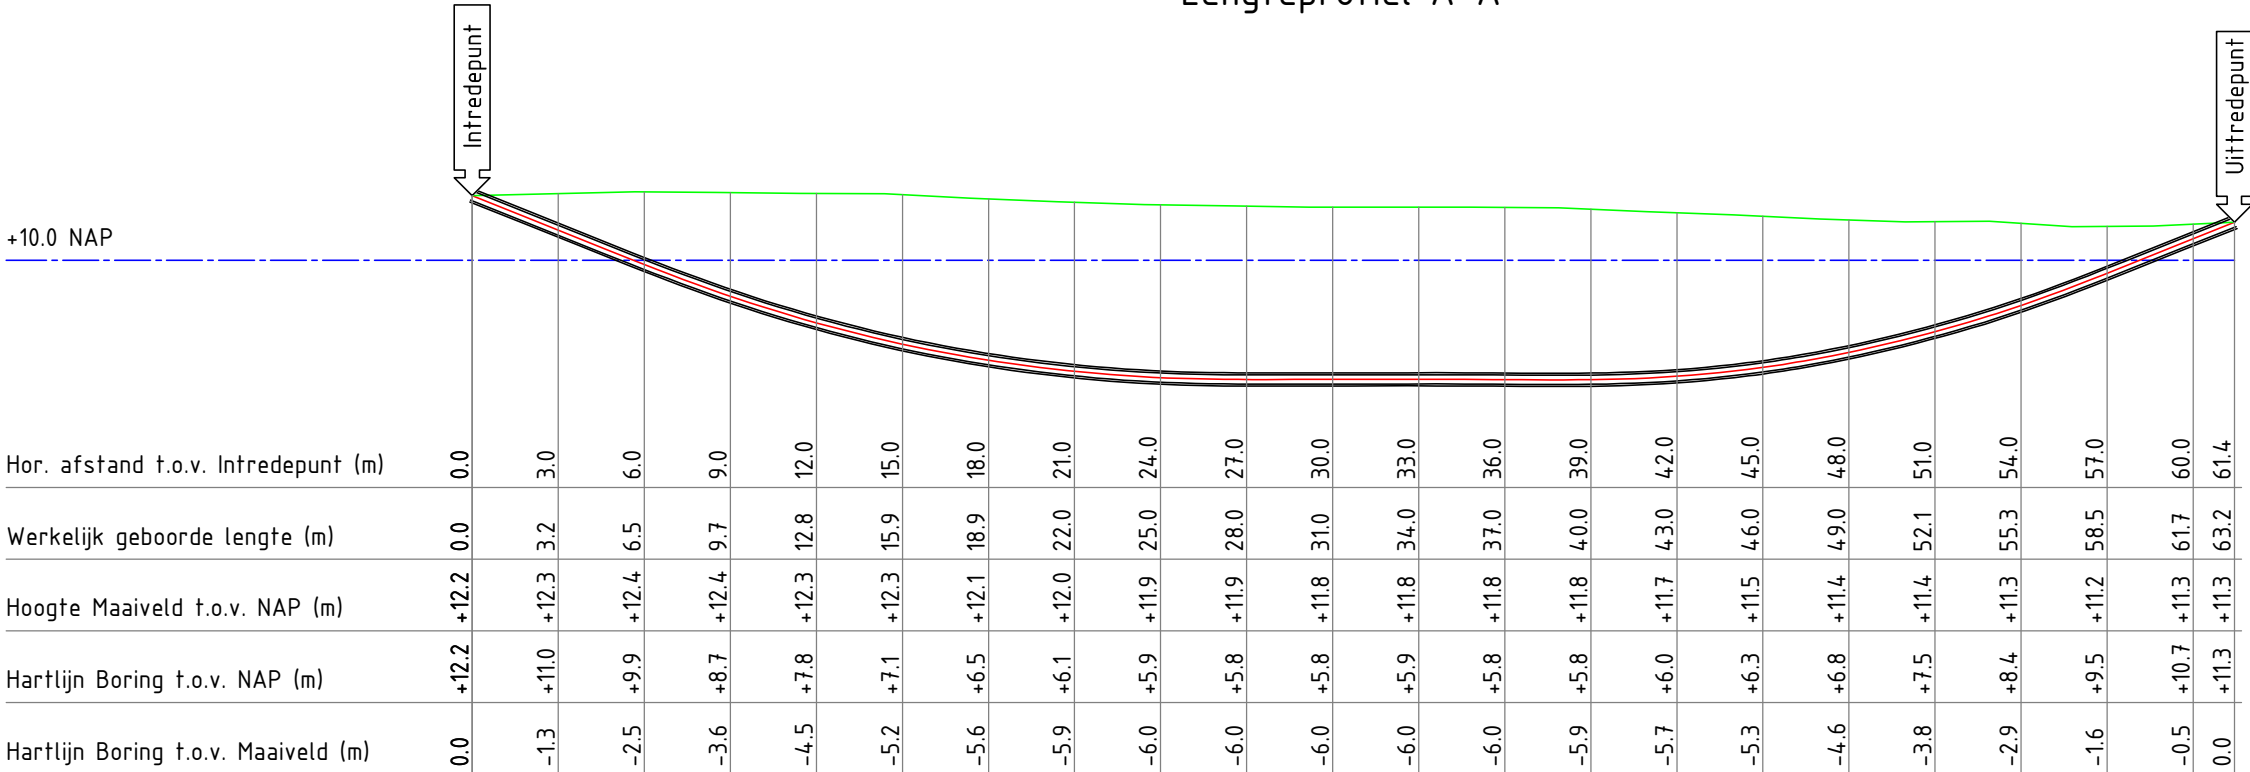

Schaal: 1:250

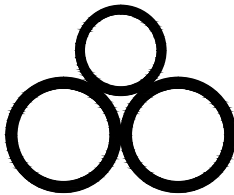

Inhoud boorgang 1:10
2 x Ø160mm sdr 11 PE100
1 x Ø125mm sdr 11 PE100

LET OP: Alle meetgegevens van het diepte profiel zijn bepaald tijdens de pilot boring. Deze maten kunnen afwijken van de werkelijkheid. Storende elementen zoals damwanden, betonijzer, spoorrails, bodemgesteldheid en dergelijke, kunnen hiervan de oorzaak zijn.

Standaard worden de boringen van maaiveld naar maaiveld d.m.v. GPS apparatuur op coördinaat ingemeten t.o.v. NAP. Mocht dit niet mogelijk zijn door dichte bebouwing of begroeiing zal de boring met de hand worden ingemeten daar worden dan ook geen coördinaten aan gekoppeld.

Alleen tekeningen in pdf formaat die van een stempel met datum en handtekening zijn voorzien zullen bij opdracht tot uitvoering van het project in behandeling worden genomen.											
Opdrachtgever:		BAM Infra Energie & Water Noord Oost		 Infra Energie & Water		 BOOR- EN PERSTECHNIEK					
Proj. nr. opdrg.:											
Initiatiefnemer:											
Beilen – Beilervaart 63 Meter lengte horizontaal gestuurde boring. 2 x Ø160mm 1 x Ø 125mm sdr 11 PE 100						Adres: Boveneind Noordzijde 84c 3405 AK Benschop 0348-554986 info@kleverbv.nl www.kleverbv.nl					
Getekend:		M. Dirksen				Klic nr.:		17G331876			
Gecontroleerd:		J. Verhoeven				Datum 04-09-2017		Blad:		01	
Datum geboord:		31-08-2017		Datum 04-09-2017		Formaat:		A2			
Status:		Revisie		Meet methode:		Walk over		Schaal:		Zie tek.	
Versie:		A		ProRail kenmerk:		n.v.t.		Project nr.:		170690.9	
				Classificatie nr.:		n.v.t.		Tekening nr.:		170690.9-RT-04	
Wijziging											
Wijziging											