Boring 1
Dwarsprofiel

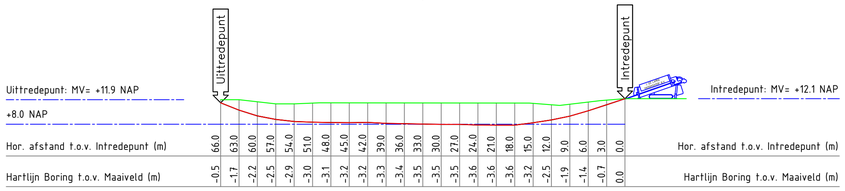

Boring 2
Dwarsprofiel

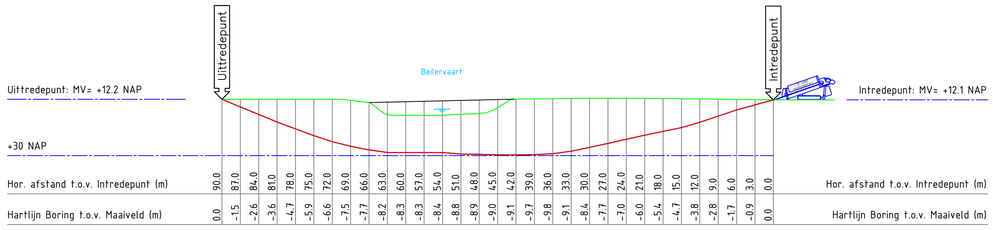

1:500

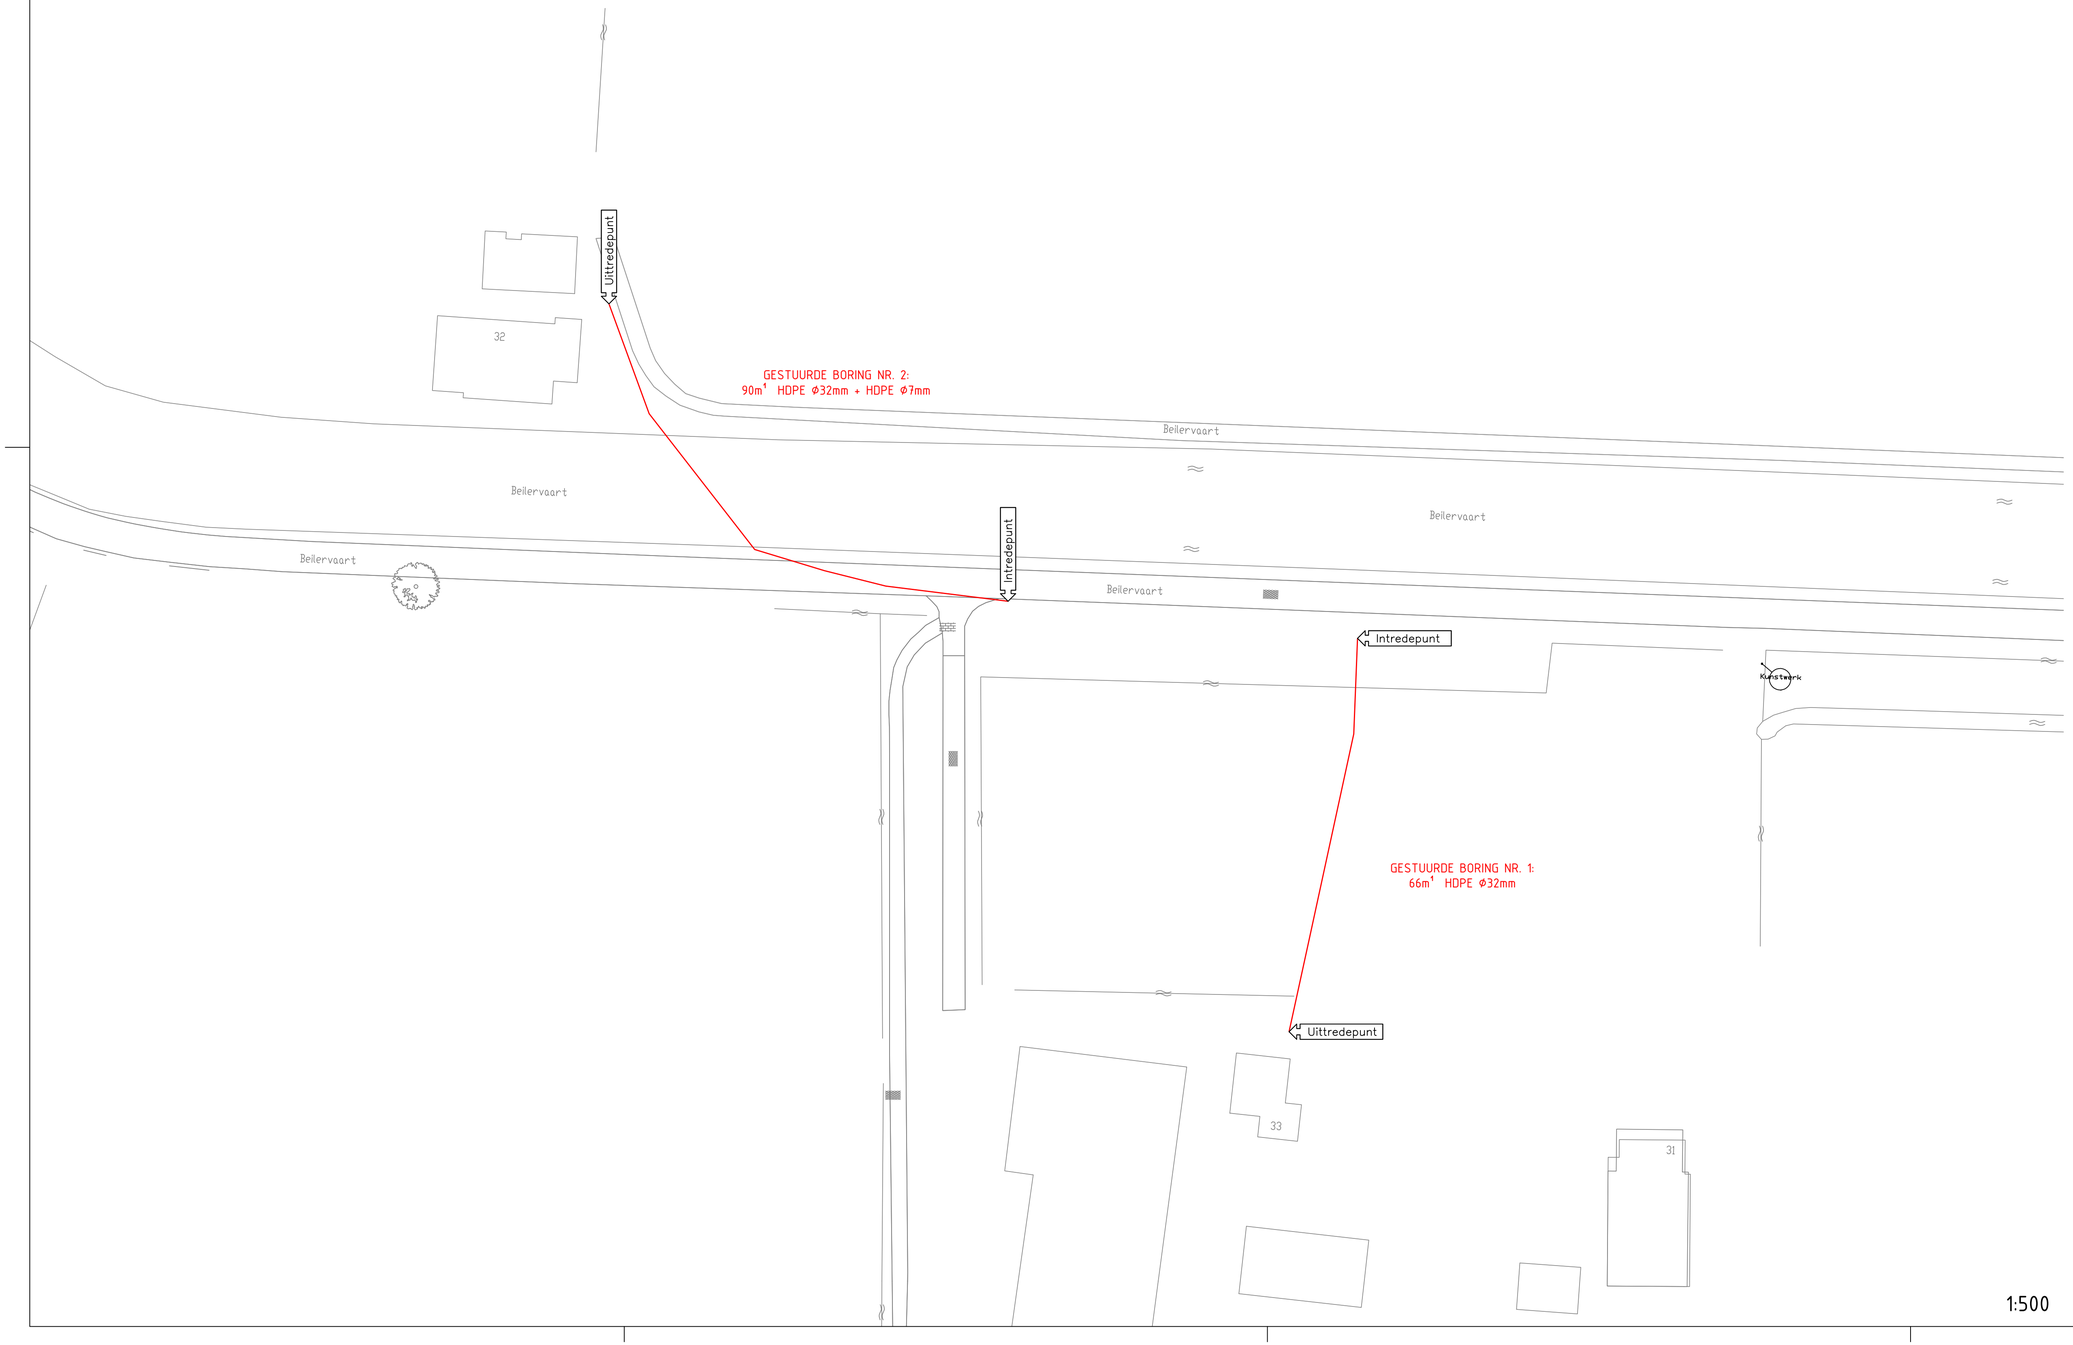

1:500

BORING 1: COÖRDINATEN LIJST OP BASIS VAN RD-GRID DIGITALE ONDERGROND			
	X	Y	Z (NAP)
INTREDEPUNT	227865.215	542104.914	+12.05
UITTREDEPUNT	227854.054	542040.703	+11.89

BORING 2: COÖRDINATEN LIJST OP BASIS VAN RD-GRID DIGITALE ONDERGROND			
	X	Y	Z (NAP)
INTREDEPUNT	227808.178	542110.950	+12.10
UITTREDEPUNT	227743.044	542159.503	+12.18

Project:	Beilervaart 32 + 33, te Beilen		
Lengte boring:	B1:66 m¹; B2:90 m¹		
Diameter:	B1: HDPE Ø32mm; B2: HDPE Ø32mm + HDPE Ø7mm		
Boordatum:	12-02-2018		
Status:	Revisie gestuurde boring		
Opmerkingen:			
Opdrachtgever:	BAM	Projectnummer:	B18-033, (1122597)
	Infra Energie & Water N.O. B.V.	Tekenaar:	N.H.
		Gecontroleerd:	N.L.
J. de Lange vroomshoop b.v. gestuurde boringen en raketboringen		Datum getekend:	27-02-2018
		Datum gewijzigd:	
		Papier formaat:	A1
		Maateenheid:	m¹
Amerikalaan 31 7681 NB Vroomshoop Tel: 0546-644454 www.jdelangevroomshoopbv.nl		Schaal:	1:500
		Boornummer:	Boring 1 + 2