


Schaal: 1:250


25



Boring 170690.9-03
Lengteprofiel A-A

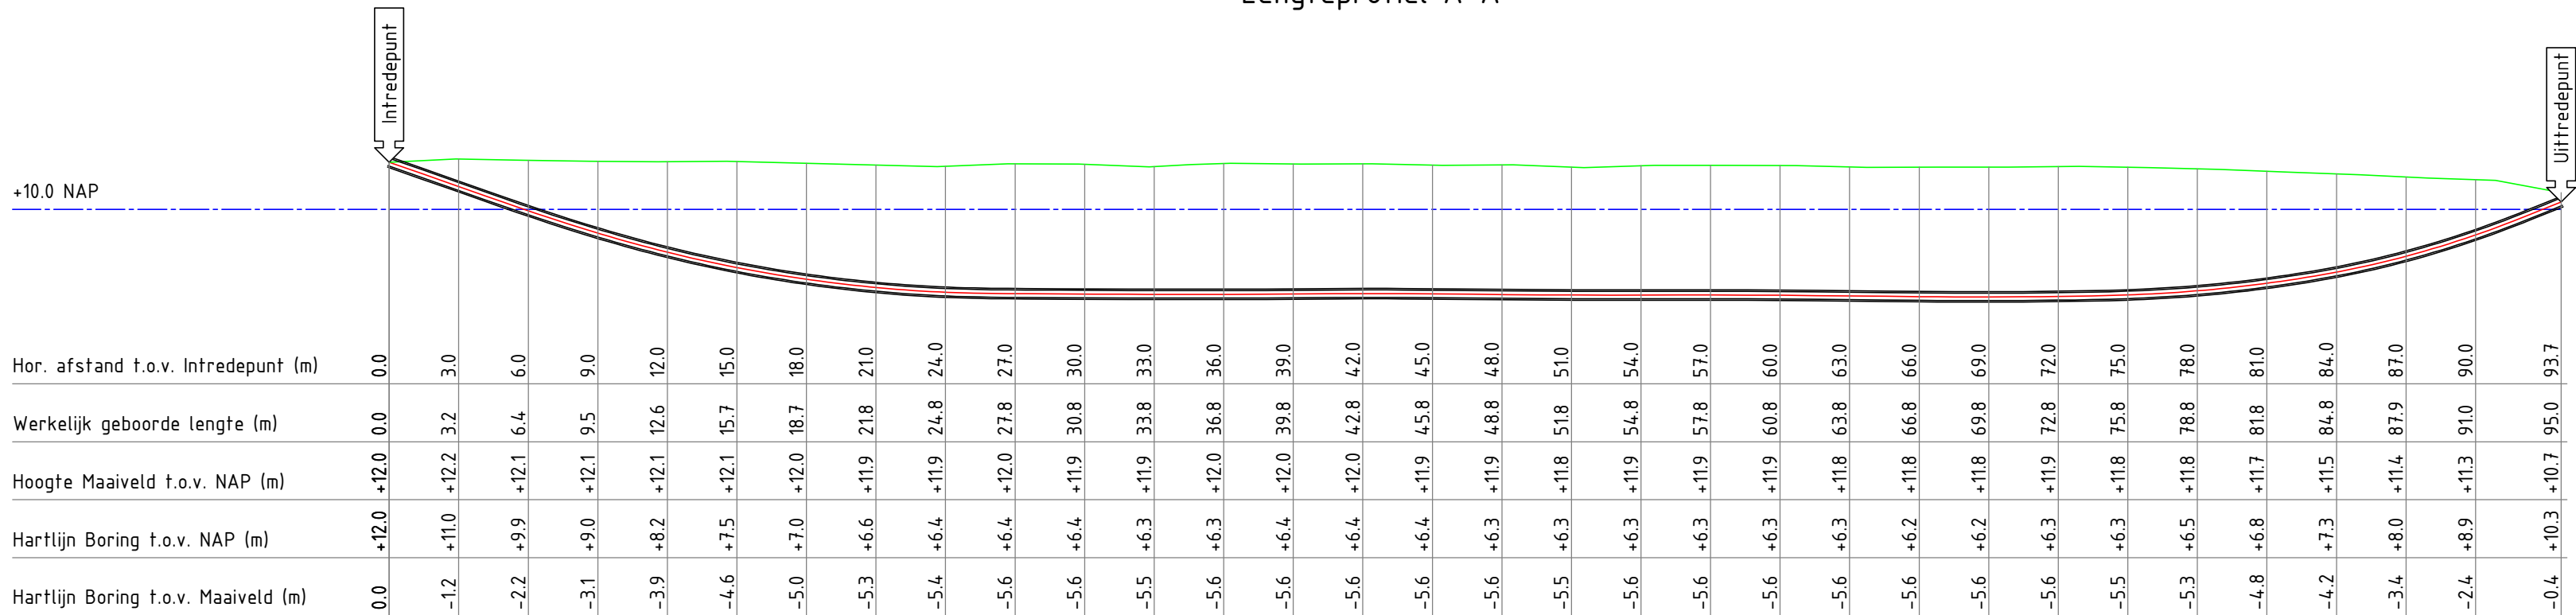

Schaal: 1:250

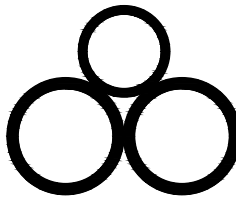


Inhoud boorgang 1:10
2 x Ø160mm sdr.11 PE100
1 x Ø125mm sdr.11 PE100

LET OP: Alle meetgegevens van het diepte profiel zijn bepaald tijdens de pilot boring. Deze maten kunnen afwijken van de werkelijkheid. Storende elementen zoals damwanden, betonijzer, spoorrails, bodemgesteldheid en dergelijke, kunnen hiervan de oorzaak zijn.

Standaard worden de boringen van maaiveld naar maaiveld d.m.v. GPS apparatuur op coördinaat ingemeten t.o.v. NAP. Mocht dit niet mogelijk zijn door dichte bebouwing of begroeiing zal de boring met de hand worden ingemeten daar worden dan ook geen coördinaten aan gekoppeld.

Alleen tekeningen in pdf formaat die van een stempel met datum en handtekening zijn voorzien zullen bij opdracht tot uitvoering van het project in behandeling worden genomen.

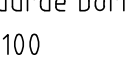Opdrachtgever:	BAM Infra Energie & Water Noord Oost		 Infra Energie & Water		 BOOR EN PERITECHNIEK	
Proj. nr. opdr.:						
Initiatiefnemer:						
Beilen - Beilenvaart nr. 25 95 Meter lengte horizontaal gestuurde boring. 2 x Ø160mm + 1 x 125mm sdr 11 PE 100					Adres: Bovenind Noordzijde 84c 3405 AK Benschoop 0348-554986 info@kleverbv.nl www.kleverbv.nl	
Getekend:	M. Dirksen	Par.		Datum	04-09-2017	Klic nr.: 17G331876
Gecontroleerd:	J. Verhoeven			Datum	04-09-2017	Blad: 01
Datum geboord:	30-08-2017	Meet methode:	Walk over	Schaal:	Zie tek.	
Status:	Revisie	ProRail kenmerk:	n.v.t.	Project nr.:	170690.9	
Versie:	A	Classificatie nr.:	n.v.t.	Tekening nr.:	170690.9-RT-03	
Wijziging						
Wijziging						

T:\03 Opdrachten in bewerking\170690.9-3 - 01-09-2017\B07 - Sander Tamme\170690.9-RT-03.dwg