



Schaal: 1:250

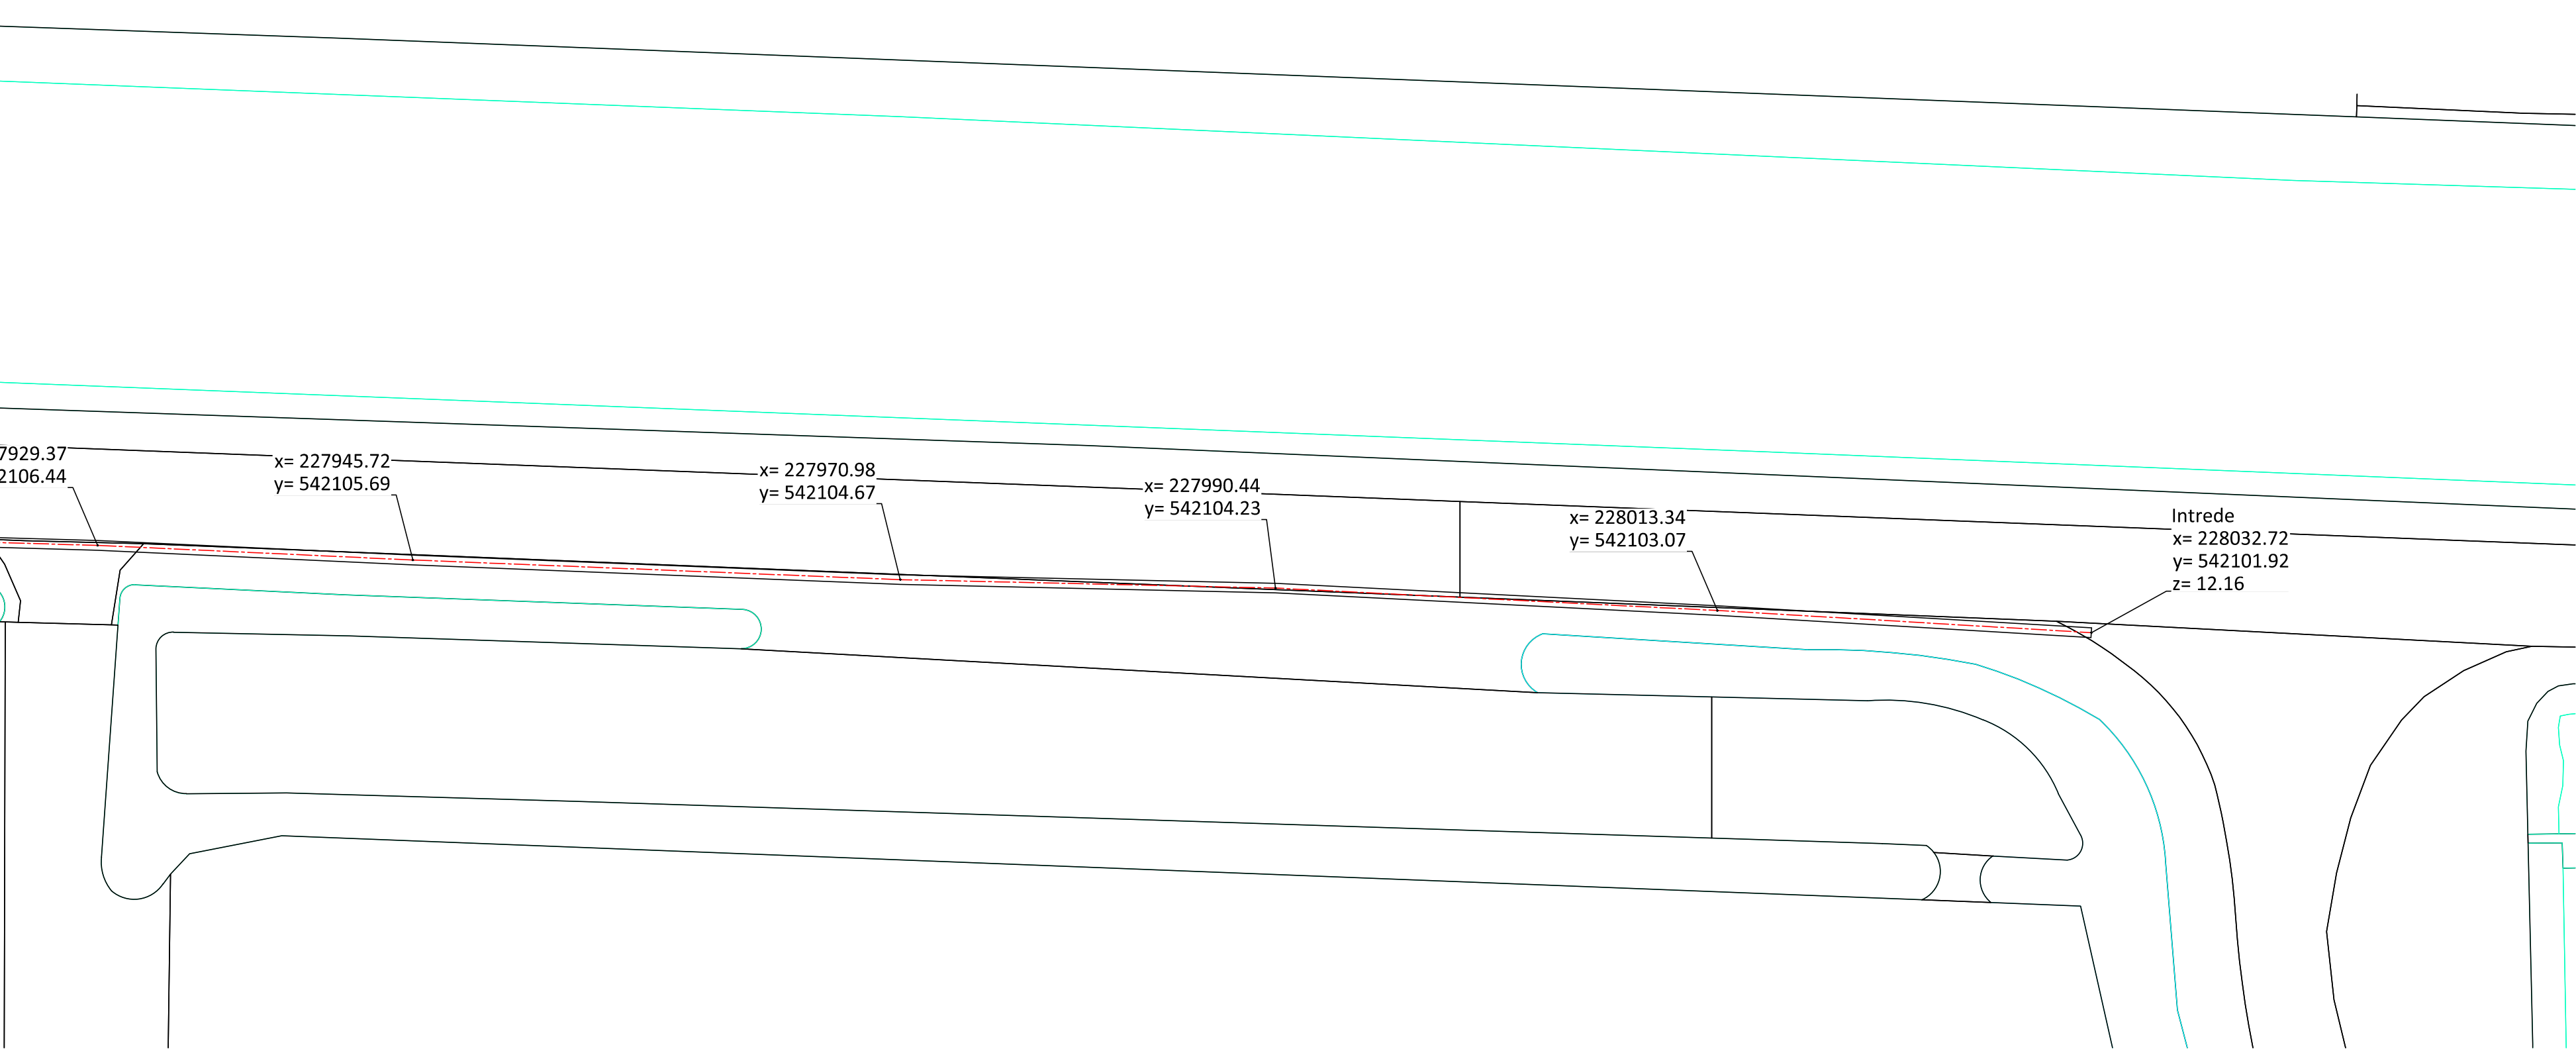


BOORRICHTING

Boring 170690.9-02
Lengteprofiel A-A

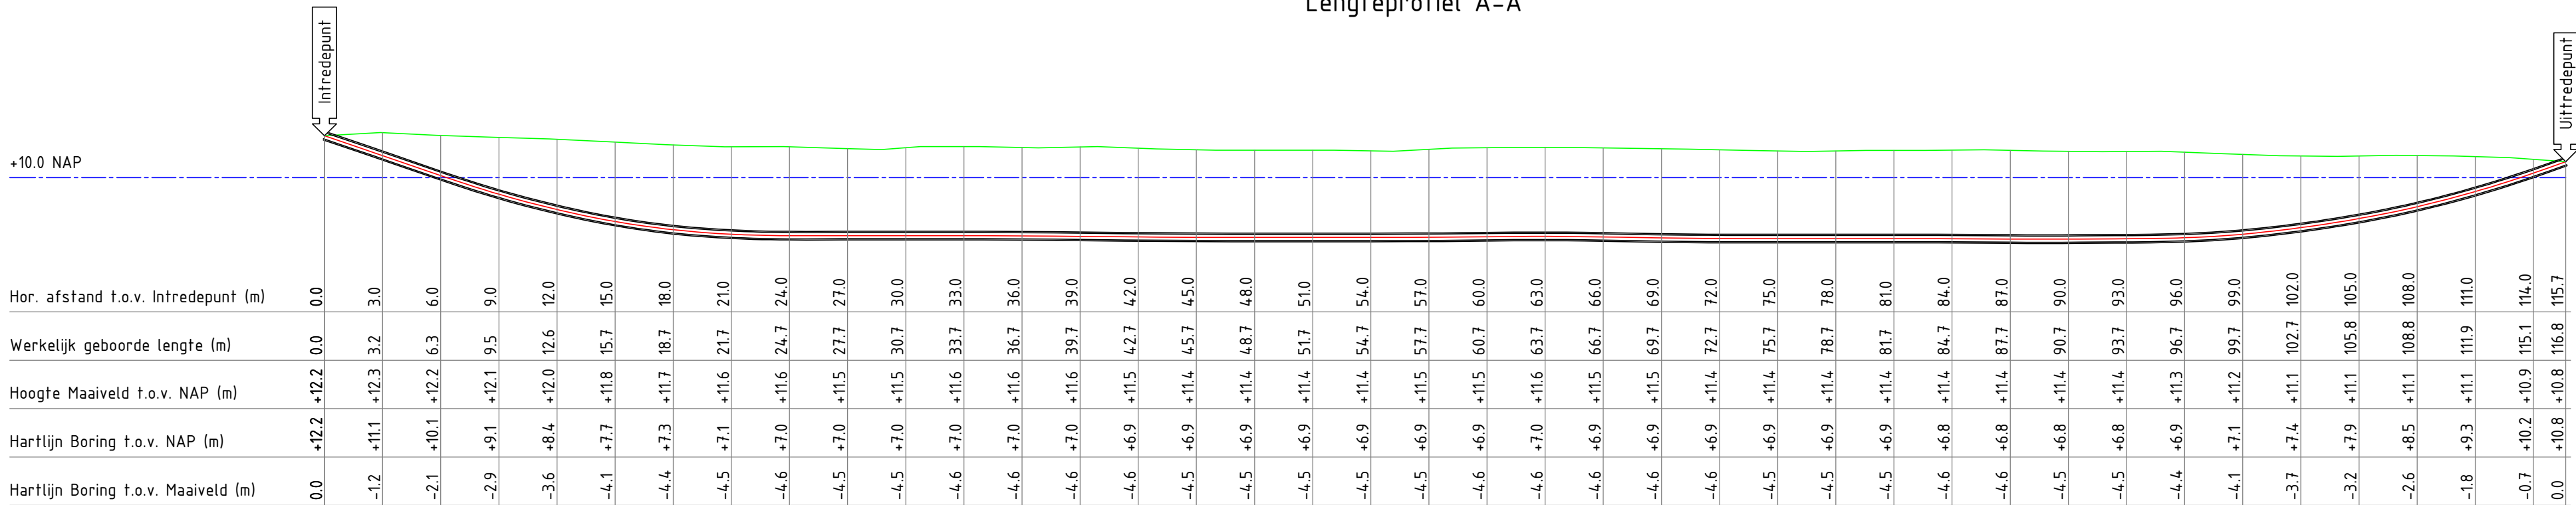

Schaal: 1:250

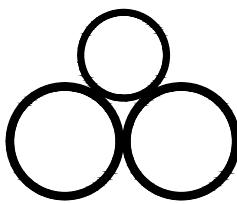

Inhoud boorgang 1:10
2 x Ø160mm sdr 17 PE100
1 x Ø125mm sdr 17 PE100

LET OP: Alle meetgegevens van het diepte profiel zijn bepaald tijdens de pilot boring. Deze maten kunnen afwijken van de werkelijkheid. Storende elementen zoals damwanden, betonijzer, spoorrails, bodemgesteldheid en dergelijke, kunnen hiervan de oorzaak zijn.

Standaard worden de boringen van maaiveld naar maaiveld d.m.v. GPS apparatuur op coördinaat ingemeten t.o.v. NAP. Mocht dit niet mogelijk zijn door dichte bebouwing of begroeiing zal de boring met de hand worden ingemeten daar worden dan ook geen coördinaten aan gekoppeld.

Alleen tekeningen in pdf formaat die van een stempel met datum en handtekening zijn voorzien zullen bij opdracht tot uitvoering van het project in behandeling worden genomen.				
Opdrachtgever: BAM Infra Energie & Water Noord Oost				
Proj. nr. opdrg.:				
Initiatiefnemer:				
Beilen – Beilervvaart 117 Meter lengte horizontaal gestuurde boring. 2 x Ø160mm + 1 x Ø125mm sdr 17 PE 100				
Getekend: M. Dirksen		Par. 	Datum 04-09-2017	Blad: 01
Gecontroleerd: J. Verhoeven			Datum 04-09-2017	Formaat: A1
Datum geboord: 30-08-2017		Meet methode: Walk over		Schaal: 1:2 tek.
Status: Revisie		ProRail kenmerk: n.v.t.		Project nr.: 170690.9
Versie: A		Classificatie nr.: n.v.t.		Tekening nr.: 170690.9-RT-02
Wijziging				
Wijziging				