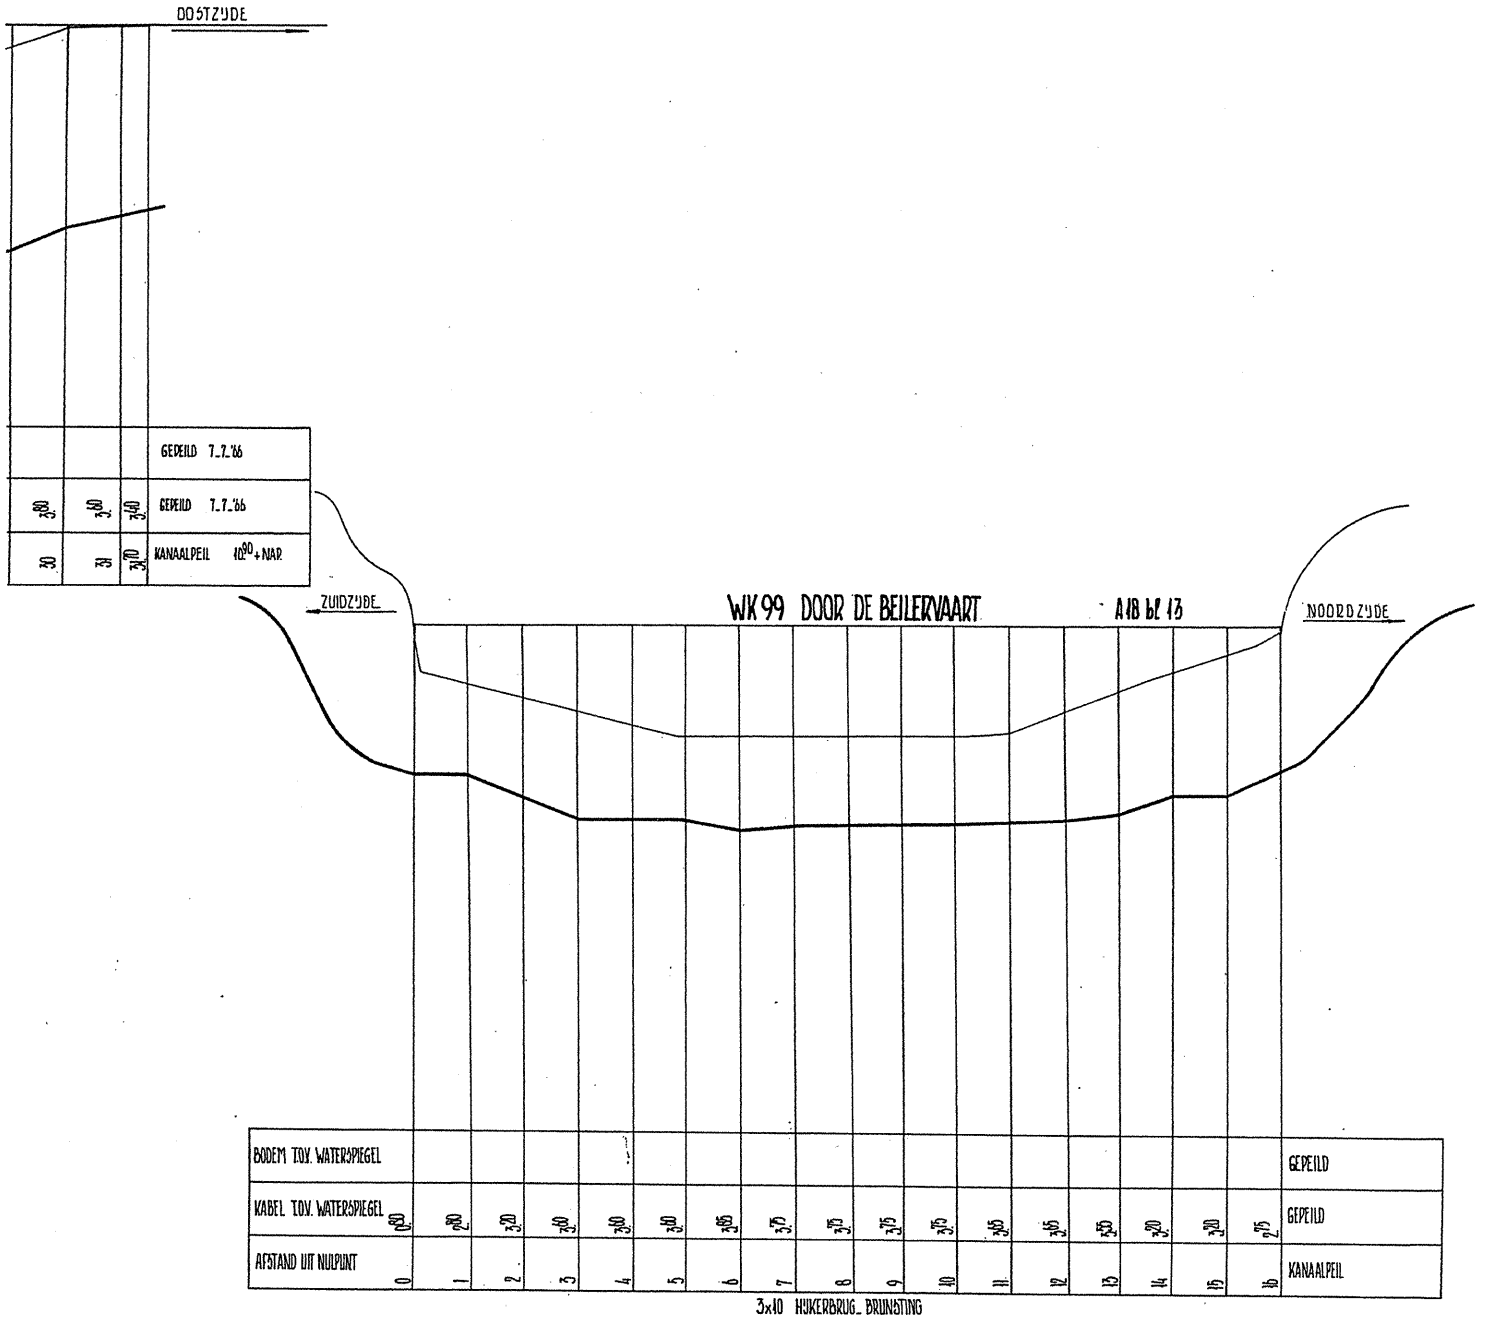
OOSTZYDE
GEPEILD 7-7-'66
GEPEILD 7-7-'66
KANAALPEIL NAP
ZUIDZYDE
WK 99 DOOR DE BEILERVAART
A 18 bl 13
NOORDZYDE
BODEM TOV. WATERSPIEGEL
KABEL TOV. WATERSPIEGEL
AFSTAND UIT NULPUNT
GEPEILD
GEPEILD
KANAALPEIL
3x10 HUKERBRUG- BRUINSTING

2270.54225A