



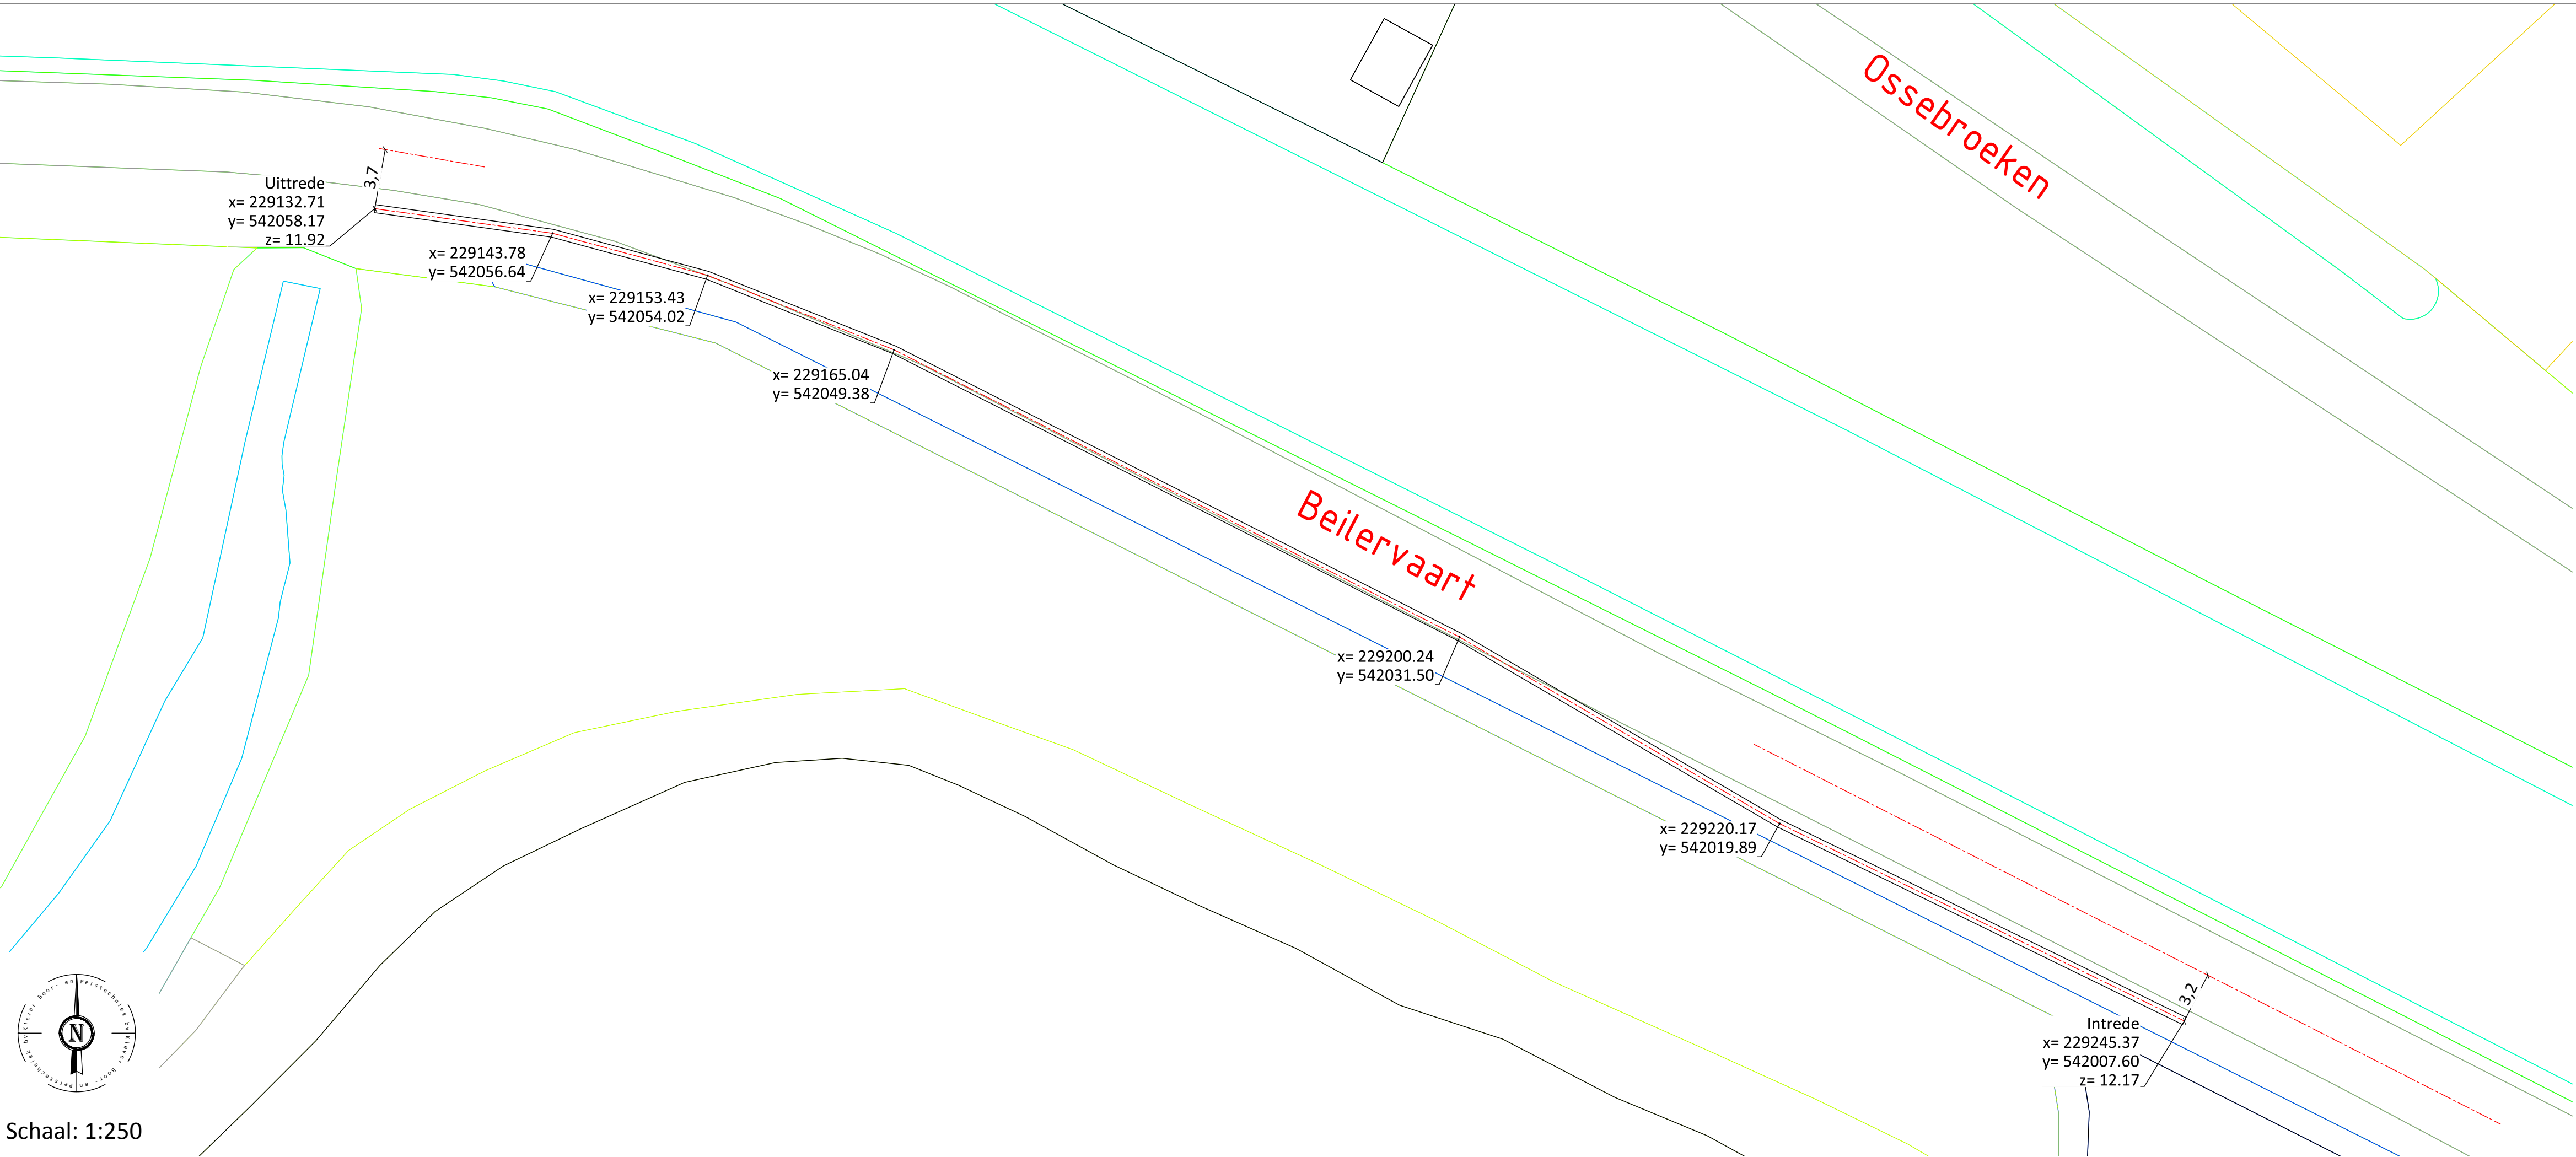


Schaal: 1:250

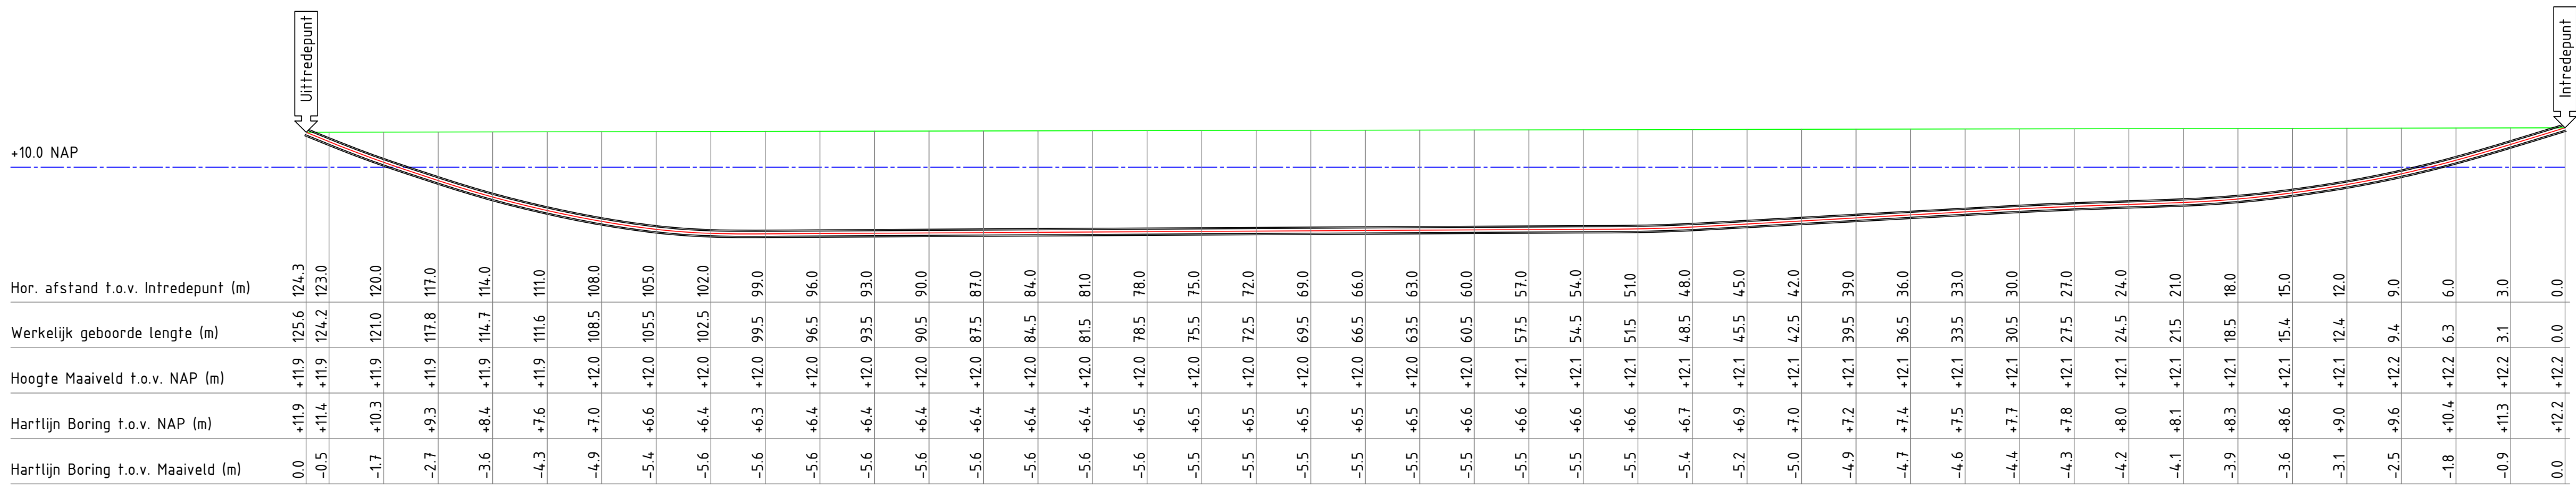

Boring 170690.10-RT-02
Lengteprofiel A-A



Schaal: 1:250

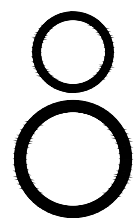

Inhoud boorgang 1:10
1 x Ø110mm sdr11 PE100 + 1 x Ø160mm sdr11 PE100

LET OP: Alle meetgegevens van het diepte profiel zijn bepaald tijdens de pilot boring. Deze maten kunnen afwijken van de werkelijkheid. Storende elementen zoals damwanden, betonijzer, spoorrails, bodemgesteldheid en dergelijke, kunnen hiervan de oorzaak zijn.

Standaard worden de boringen van maaiveld naar maaiveld d.m.v. GPS apparatuur op coördinaat ingemeten t.o.v. NAP. Mocht dit niet mogelijk zijn door dichte bebouwing of begroeiing zal de boring met de hand worden ingemeten daar worden dan ook geen coördinaten aan gekoppeld.

Alleen tekeningen in pdf formaat die van een stempel met datum en handtekening zijn voorzien zullen bij opdracht tot uitvoering van het project in behandeling worden genomen.

Opdrachtgever:	BAM infra Energie & Water		
Proj. nr. opdrg.:			
Initiatiefnemer:			
Beilen, Beilervaart ± 125.6Meter lengte horizontaal gestuurde boring. 1 x Ø110mm sdr11 PE 100 + 1 x Ø160mm sdr11 PE 100		Adres: Bovenveld Noordzijde 84c 3405 AK Benschop 0348-554986 info@kleverbv.nl www.kleverbv.nl	
Getekend:	A. Kwee	Par.	Blad: 01
Gecontroleerd:	J. Verhoeven	Datum: 22-11-2017	Formaat: A1
Datum geboord:	22-11-2017	Meet methode:	Walk over
Status:	Revisie	ProRail kenmerk:	n.v.t.
Versie:	A	Classificatie nr.:	n.v.t.
Wijziging			
Wijziging			
		Project nr.: 170690.10-2	
		Tekening nr.: 170690.10-RT-02	