



Schaal: 1:250

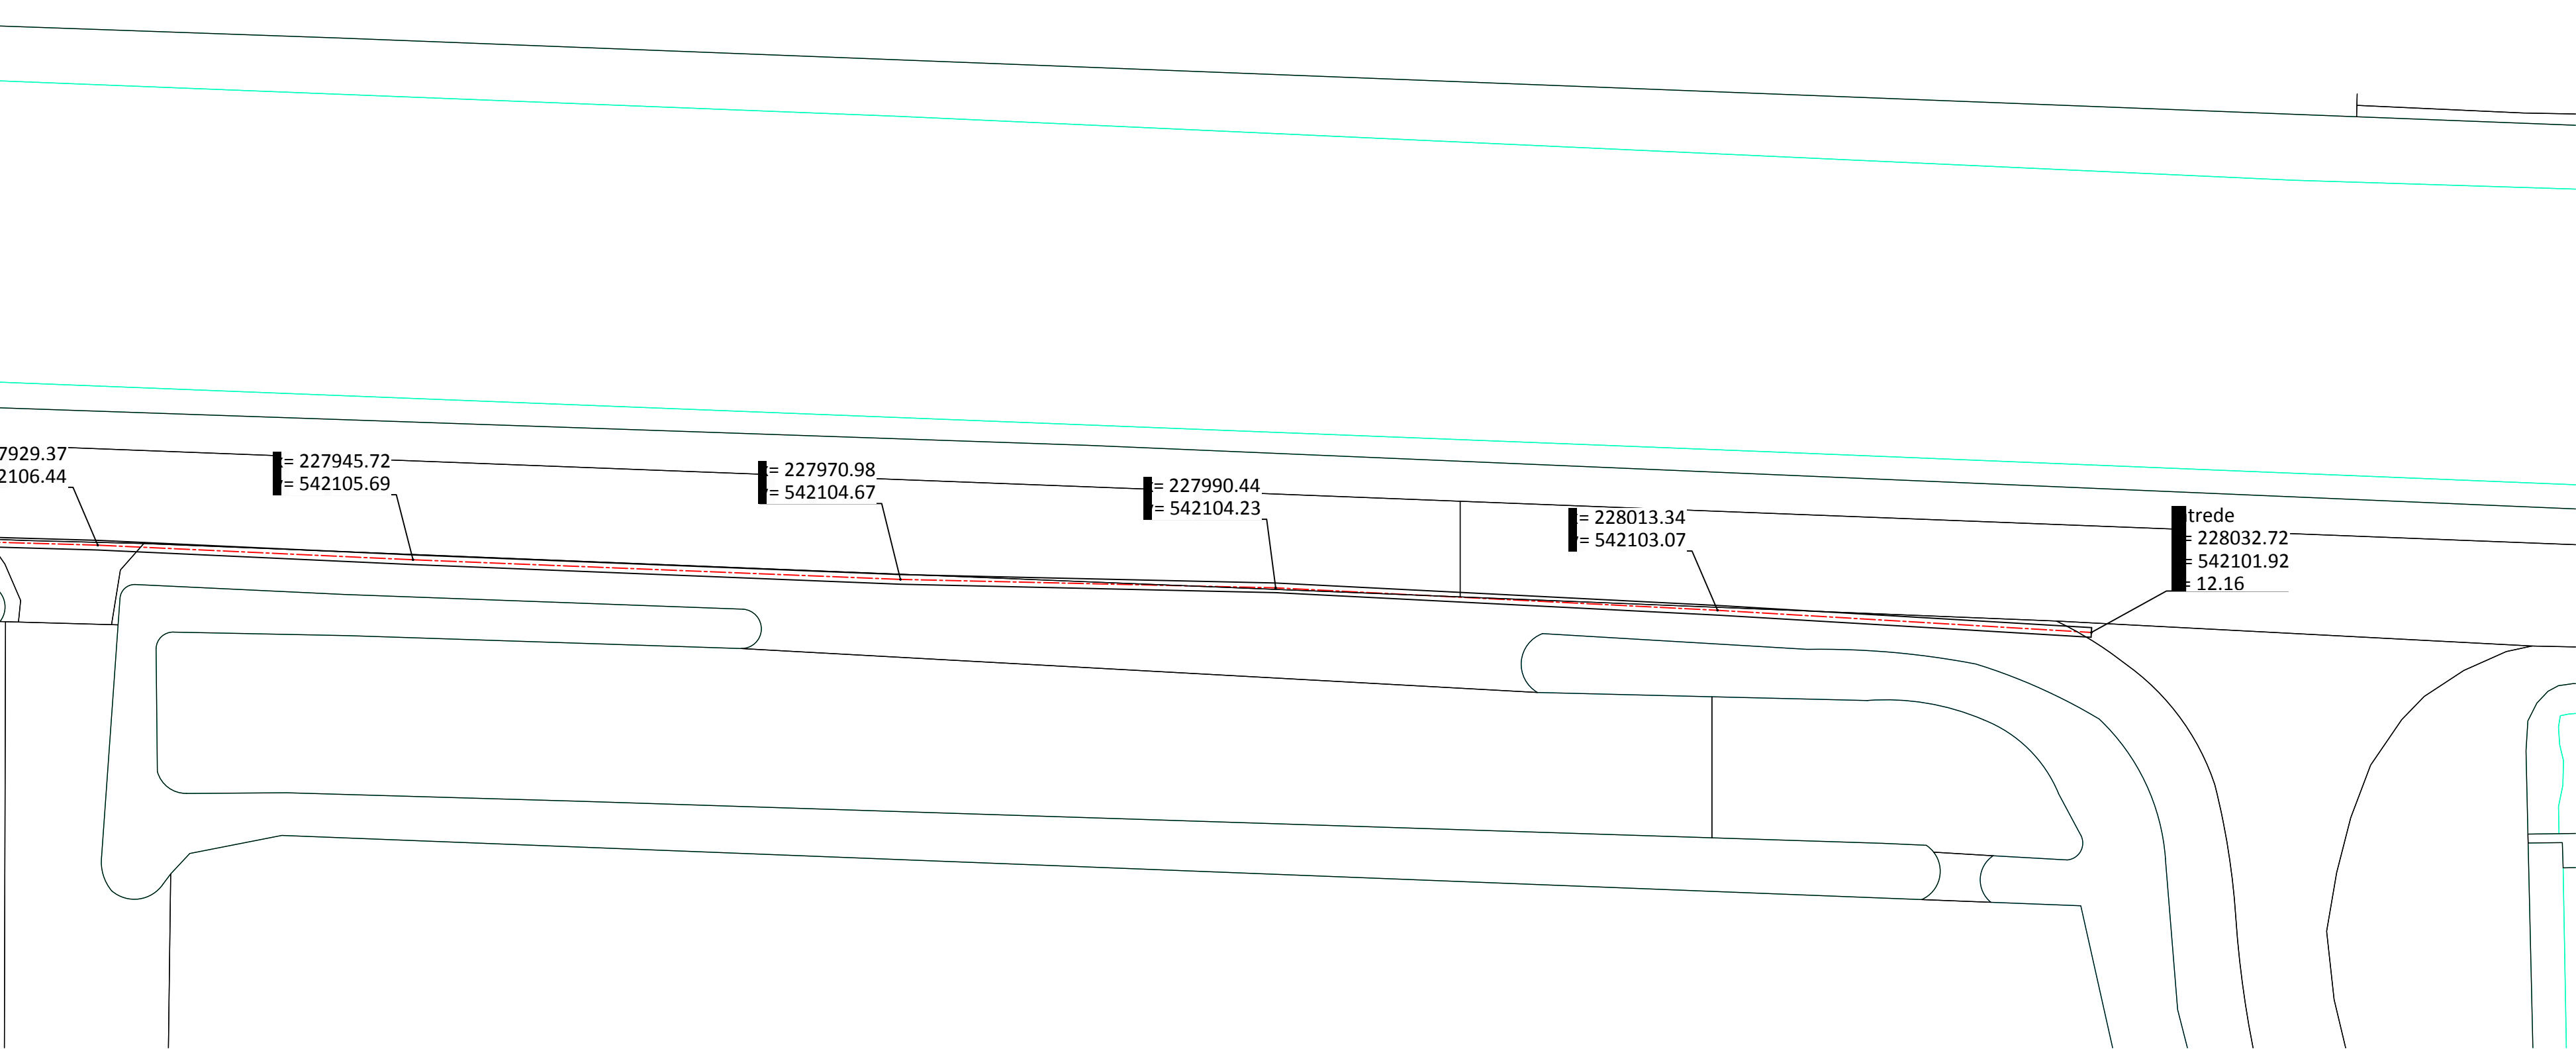

BOORRICHTING

Boring BLN-01-GB24
Lengteprofiel A-A

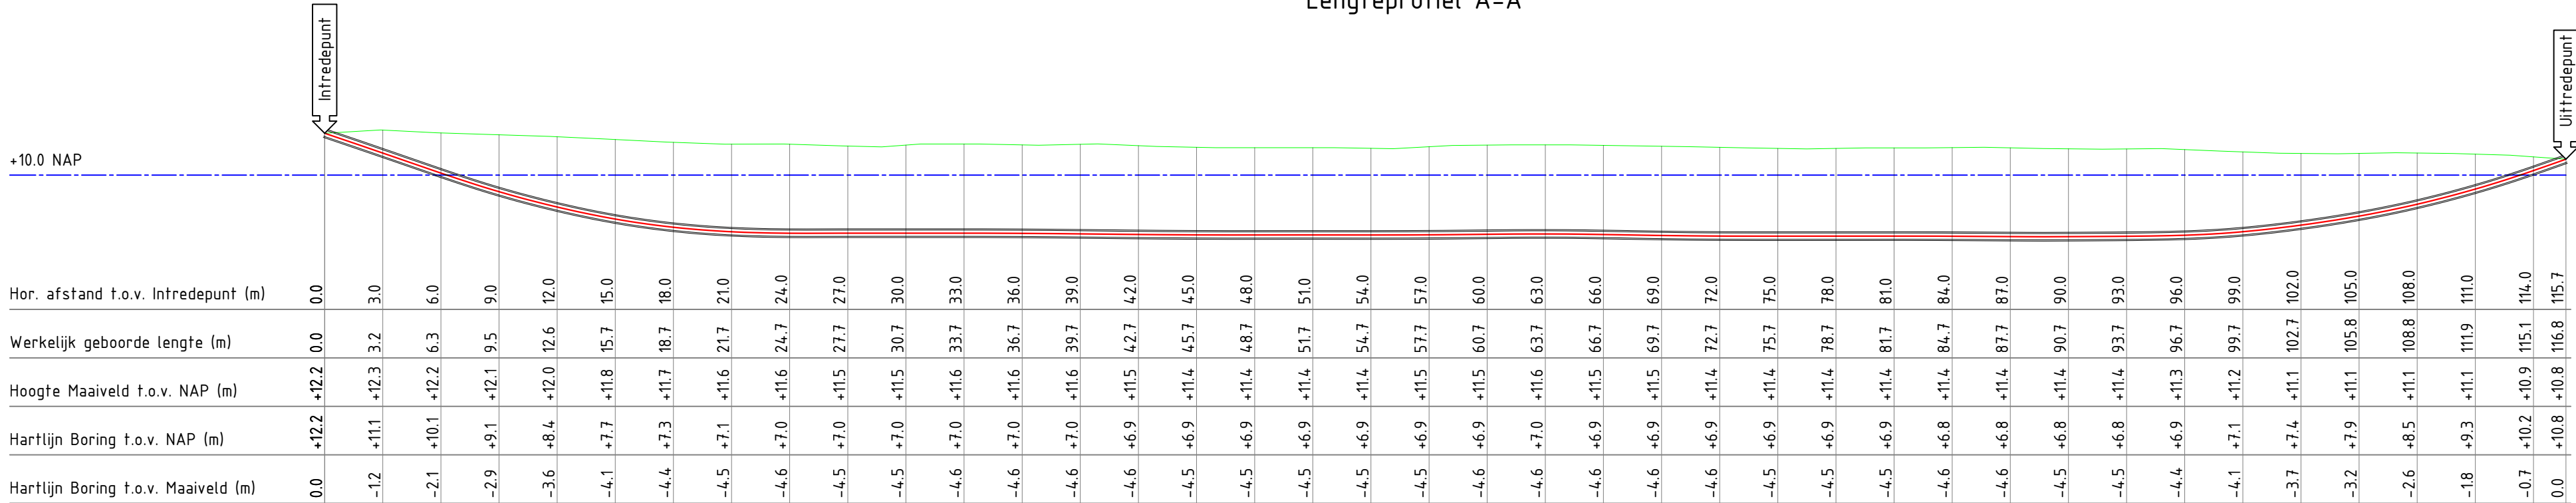

Schaal: 1:250

LET OP: Alle meetgegevens van het diepte profiel zijn bepaald tijdens de pilot boring. Deze maten kunnen afwijken van de werkelijkheid. Storende elementen zoals damwanden, betonijzer, spoorrails, bodemgesteldheid en dergelijke, kunnen hiervan de oorzaak zijn.

Standaard worden de boringen van maaiveld naar maaiveld d.m.v. GPS apparatuur op coördinaat ingemeten t.o.v. NAP. Mocht dit niet mogelijk zijn door dichte bebouwing of begroeiing zal de boring met de hand worden ingemeten daar worden dan ook geen coördinaten aan gekoppeld.

Alleen tekeningen in pdf formaat die van een stempel met datum en handtekening zijn voorzien zullen bij opdracht tot uitvoering van het project in behandeling worden genomen.

Opdrachtgever:		BAM Infra Telecom bv					
Proj. nr. opdrg.:						Adres: Bovenind Noordzijde 84c 3405 AK Benschop	
Initiatiefnemer:						0348-554986 info@kleyerbv.nl www.kleyerbv.nl	
Beilen - Beilervvaart 117 Meter lengte horizontaal gestuurde boring. 3x14x3x7							
Getekend:		M. Dirksen	Par.	Datum 04-09-2017	Blad: 01		
Gecontroleerd:		J. Verhoeven		Datum 04-09-2017	Formaat: A1		
Datum geboord:		30-08-2017	Meet methode:		Schaal: Zie tek.		
Status:		Revisie	ProRail kenmerk:		n.v.t. Project nr.: 17043632		
Versie:		A	Classificatie nr.:		n.v.t. Tekening nr.: BLN-01-GB24		
Wijziging							
Wijziging							