


Schaal: 1:250

25



Boring BLN-01-GB25
Lengteprofiel A-A

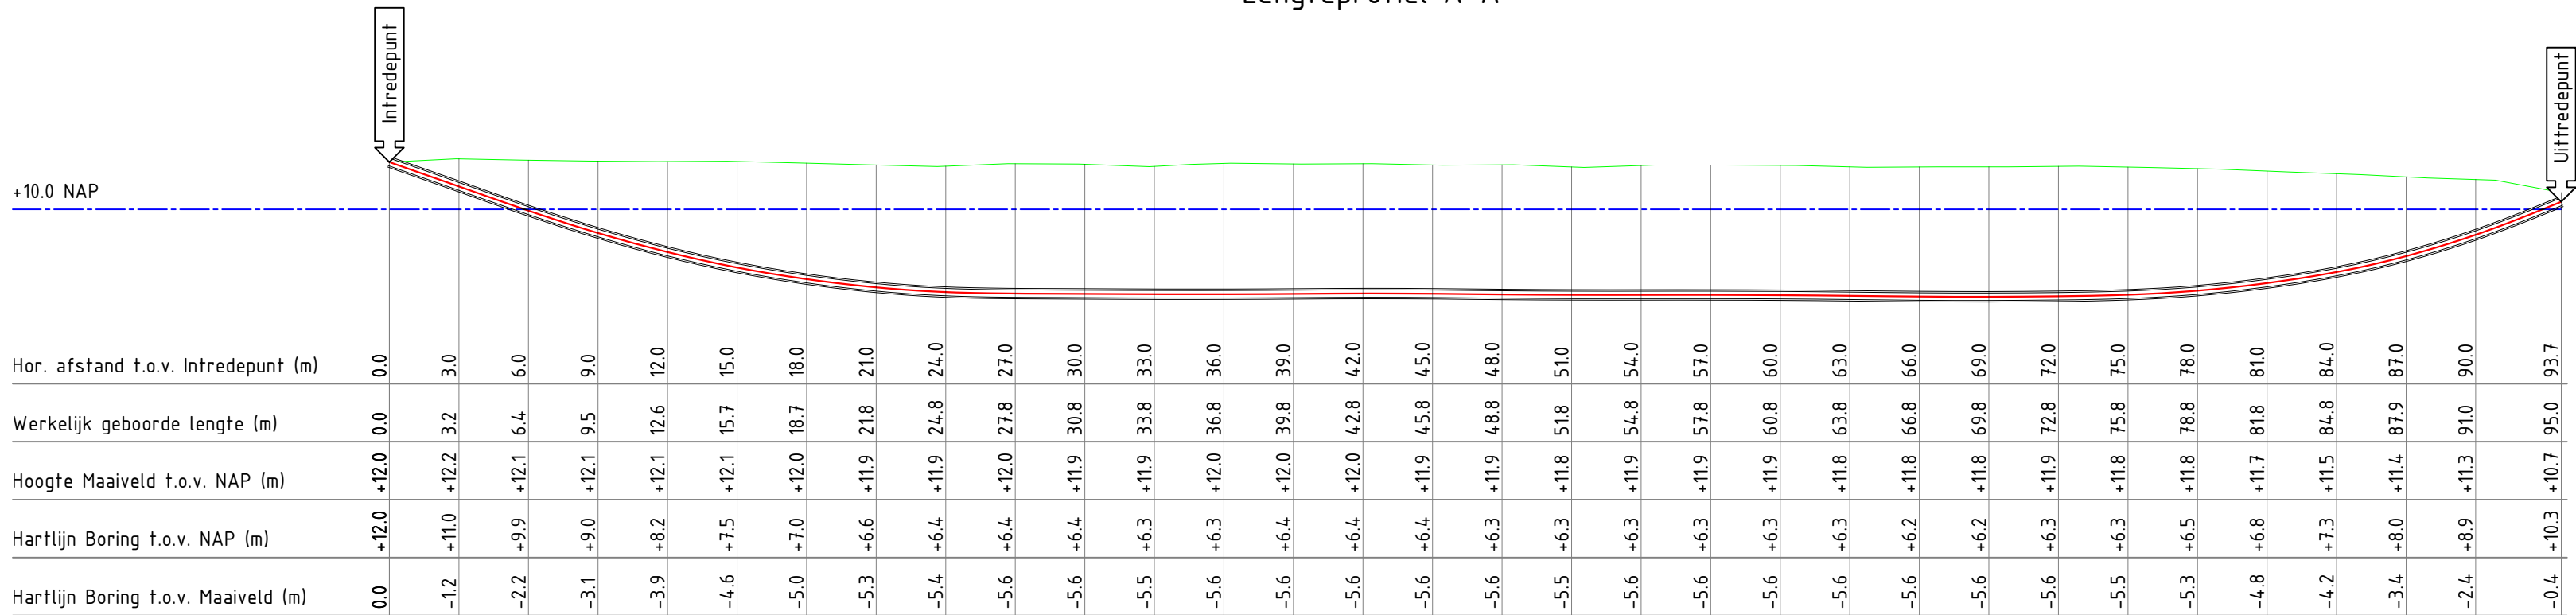

Schaal: 1:250

LET OP: Alle meetgegevens van het diepte profiel zijn bepaald tijdens de pilot boring. Deze maten kunnen afwijken van de werkelijkheid. Storende elementen zoals damwanden, betonijzer, spoorrails, bodemgesteldheid en dergelijke, kunnen hiervan de oorzaak zijn.

Standaard worden de boringen van maaiveld naar maaiveld d.m.v. GPS apparatuur op coördinaat ingemeten t.o.v. NAP. Mocht dit niet mogelijk zijn door dichte bebouwing of begroeiing zal de boring met de hand worden ingemeten daar worden dan ook geen coördinaten aan gekoppeld.

Alleen tekeningen in pdf formaat die van een stempel met datum en handtekening zijn voorzien zullen bij opdracht tot uitvoering van het project in behandeling worden genomen.

Opdrachtgever:	BAM Infra Telecom bv				
Proj. nr. opdrg.:					
Initiatiefnemer:					
Beilen - Beilenvaart nr. 25 95 Meter lengte horizontaal gestuurde boring. 3x14x3x7		Adres: Bovenind Noordzijde 84c 3405 AK Benschop 0348-554986 info@kleyervb.nl www.kleyervb.nl			
Getekend:	M. Dirksen	Par.	Datum 04-09-2017	Klic nr.:	17G331876
Gecontroleerd:	J. Verhoeven		Datum 04-09-2017	Blad:	01
Datum geboord:	30-08-2017	Meet methode:	Walk over	Schaal:	Zie tek.
Status:	Revisie	ProRail kenmerk:	n.v.t.	Project nr.:	17043632
Versie:	A	Classificatie nr.:	n.v.t.	Tekening nr.:	BLN-01-GB25
Wijziging					
Wijziging					

Y:\ZMW1 - Zaamerdam ZMW1 - Projecten\Sterk Midden Drenthe\08_Opdrering\Intern\24_Cocon\03_Revisie\Pop 3 BLN-01\Drilling\BLN-01-GB25.dwg