ROUTEKAART 1:1000

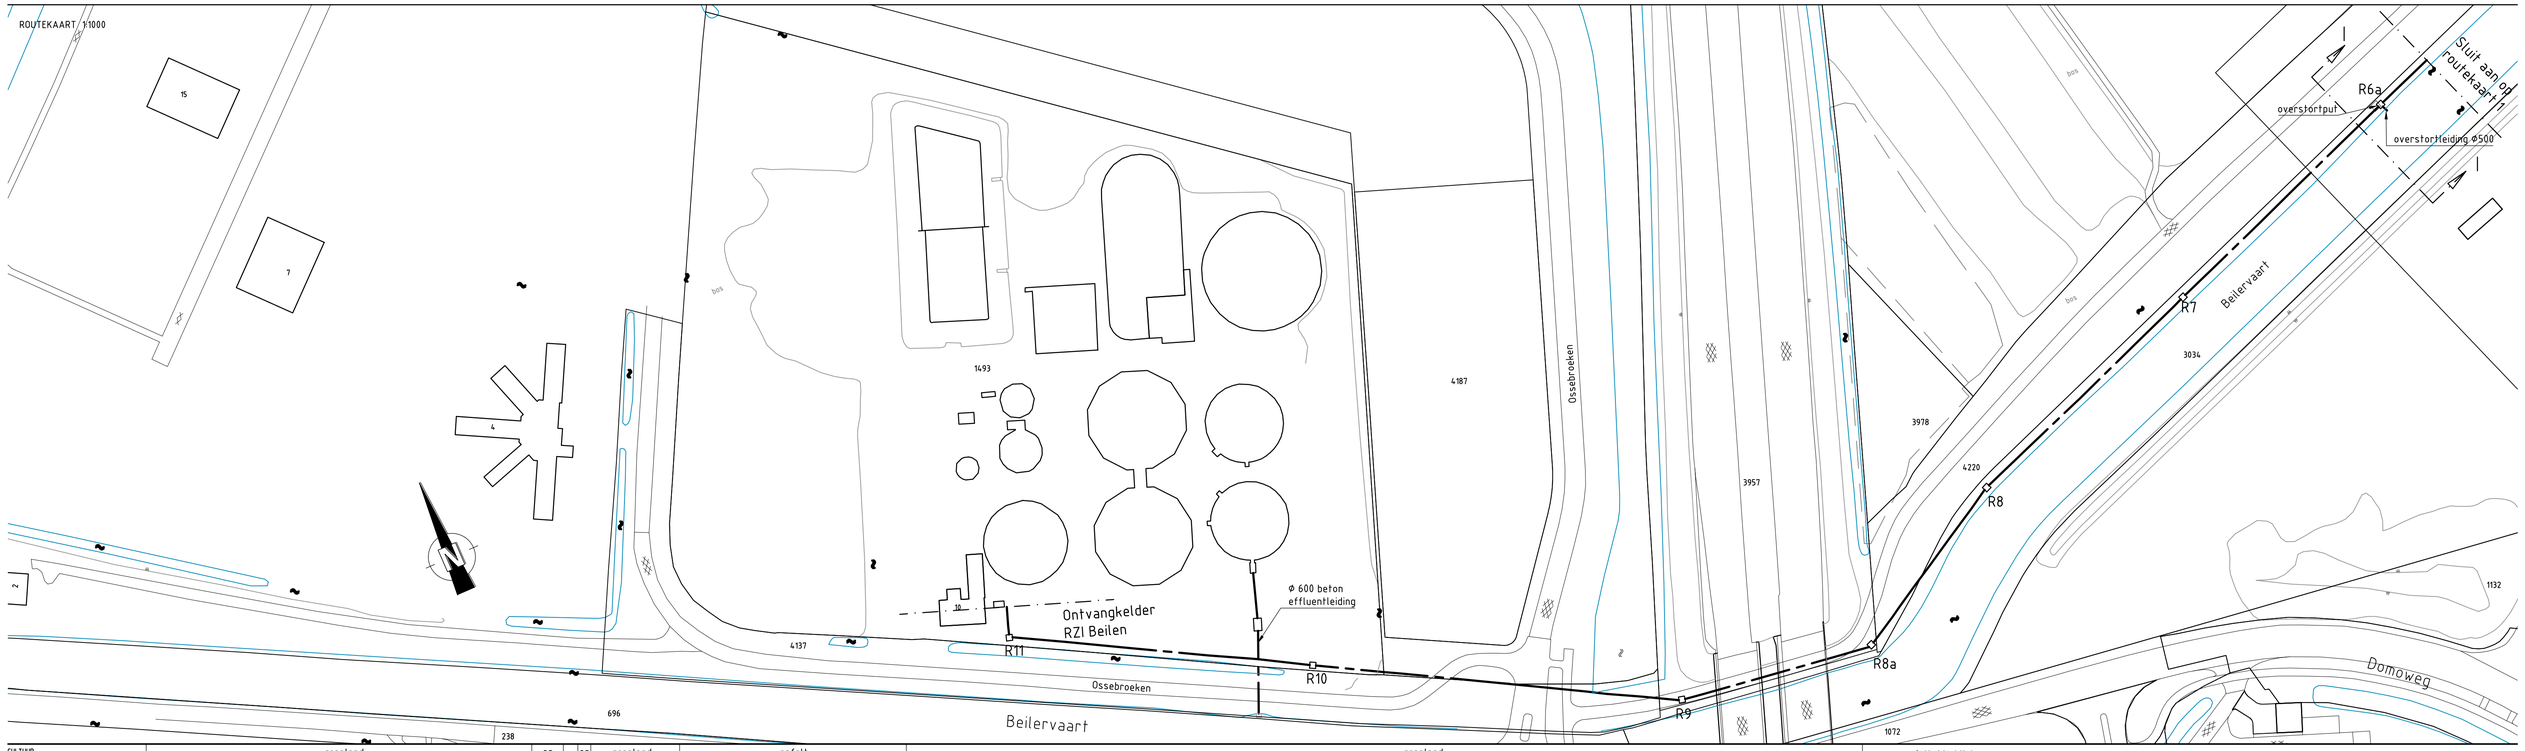

CULTUUR TOESTAND	grasland	as	as	grasland	asfalt	grasland	as= asfalt, kl= klinkers
PERCEEL NR.	1493	4137		3957	4220	3034	
LEIDING LENGTE IN PERC. (m)	127.10	47.00		74.00	25.40	286.80	

LENGTE- EN CULTUURTECHNISCH PROFIEL 1:1000/1:100

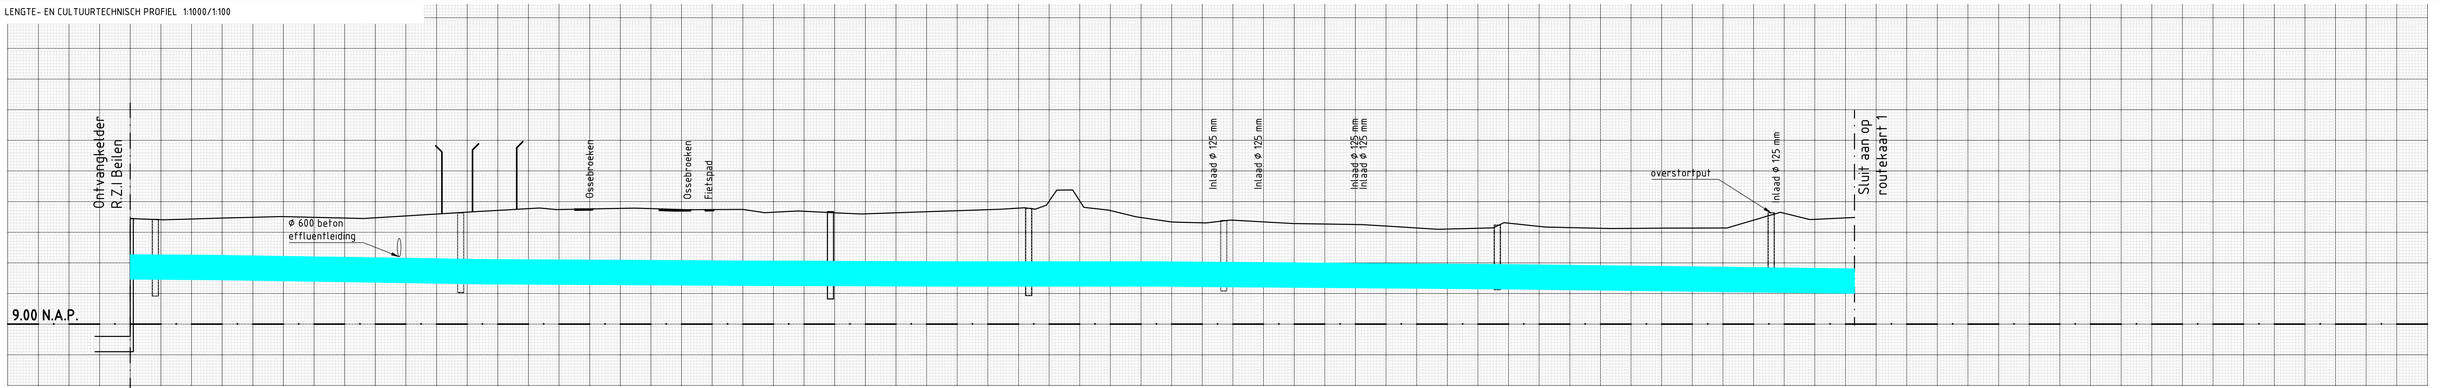

LEIDINGDETAILS

		R11			R10					R9			R8a					R8					R7				Overstortput R6a
AFSTAND IN METERS	1123.23	1113.38	1094.84	1074.85	1048.13	1014.43	990.22	985.19	959.63	942.42	924.29	917.16	906.26	893.33	885.72	839.71	832.26	828.81	826.16	822.85	816.60	812.95	804.97	795.84	784.26	773.05	768.55	765.05	753.80	744.36	721.93	721.80	719.45	697.31	679.29	675.78	662.23	640.60	623.31	602.96	585.55	584.72	575.91	560.30
HOOGTE MAAIVELD EN SLOOT-BODEM T.O.V. N.A.P.	12.44	12.40	12.46	12.51	12.45	12.65	12.79	12.74	12.79	12.73	12.74	12.64	12.69	12.63	12.60	12.75	12.80	12.75	12.69	13.97	13.38	12.81	12.72	12.51	12.33	12.30	12.40	12.28	12.25	12.10	12.14	12.31	12.17	12.12	12.13	12.14	12.65	12.41	12.50
HOOGTE BOVENKANT LEIDING T.O.V. N.A.P.	10.01					10.14								10.24			10.24														10.31									10.45			10.46
MATERIAAL	Gewapende betonbuizen ø 800; l=2,40; fabr. Kijlstra beton b.v.	

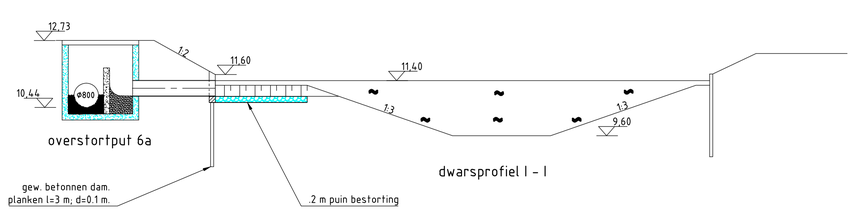

WIJZIGINGEN			
	30.11.09		
	30.11.09		
	30.11.09		
Digitaliseren Routekaarten	RHu	30.11.09	
OMSCHRIJVING WIJZIGINGEN:	TEK.	DATUM	
		30.11.09	A
	EERSTE UITGAVE		

WERK:

Persleiding Havenstraat - RWZI Beilen

OMSCHR.: Routekaart 2

Reest & Wieden waterschap

PEILEN IN m. T.O.V. N.A.P.		GETEKEND BIJ: FlexDiever	NR:
MATEN IN:	m.		
SCHAAL:	1:1000 1:100	FORMAAT	TEK.NR.
GETEKEND:	FlexDiever	A1	03--01
DATUM:	30.11.09		

BLAD 2 VAN 2