ROUTEKAART 1:1000

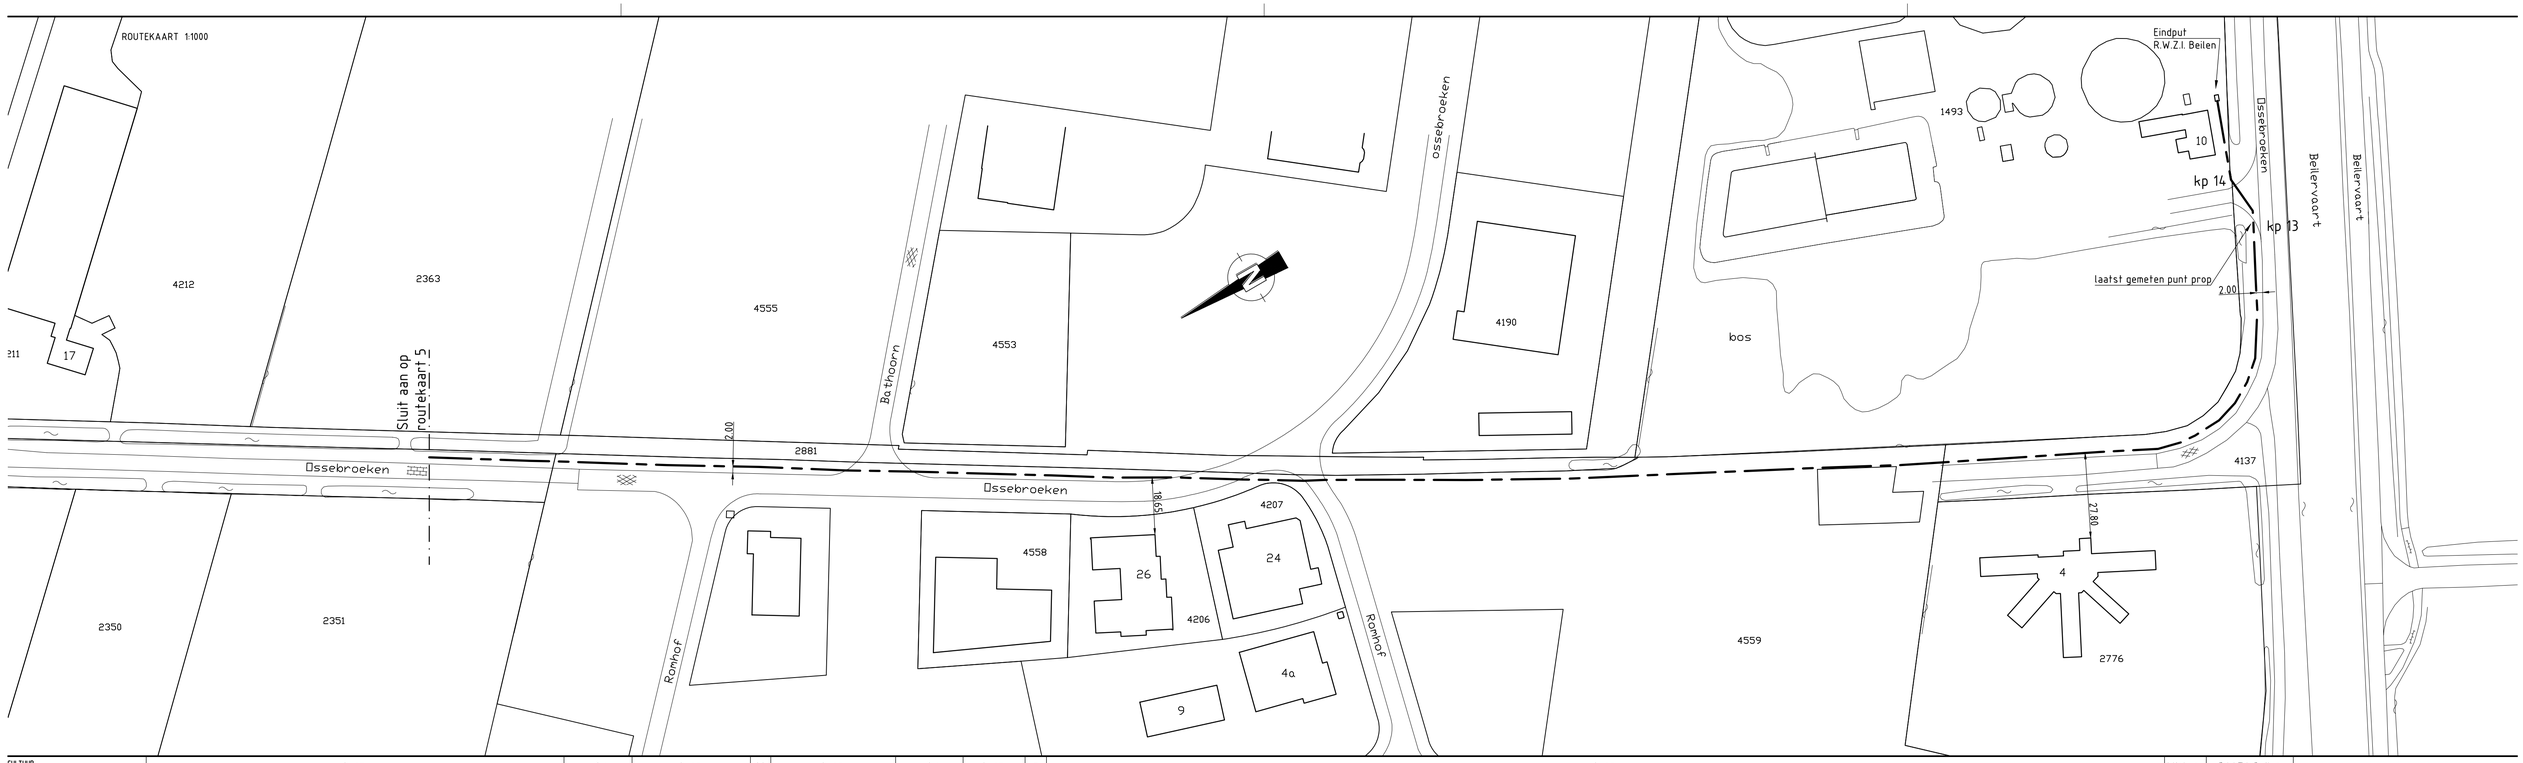

CULTUUR TOESTAND	berm	asfalt	berm	kl	berm	asfalt	berm	a	berm	klinkers	R.W.Z.I. Beilen		
PERCEEL NR.	4134	4559								4137	4137		
LEIDING LENGTE IN PERC. (m)	43,67	454,49								176,75	26,07		

LENGTE- EN CULTUURTECHNISCH PROFIEL 1:1000/1:100

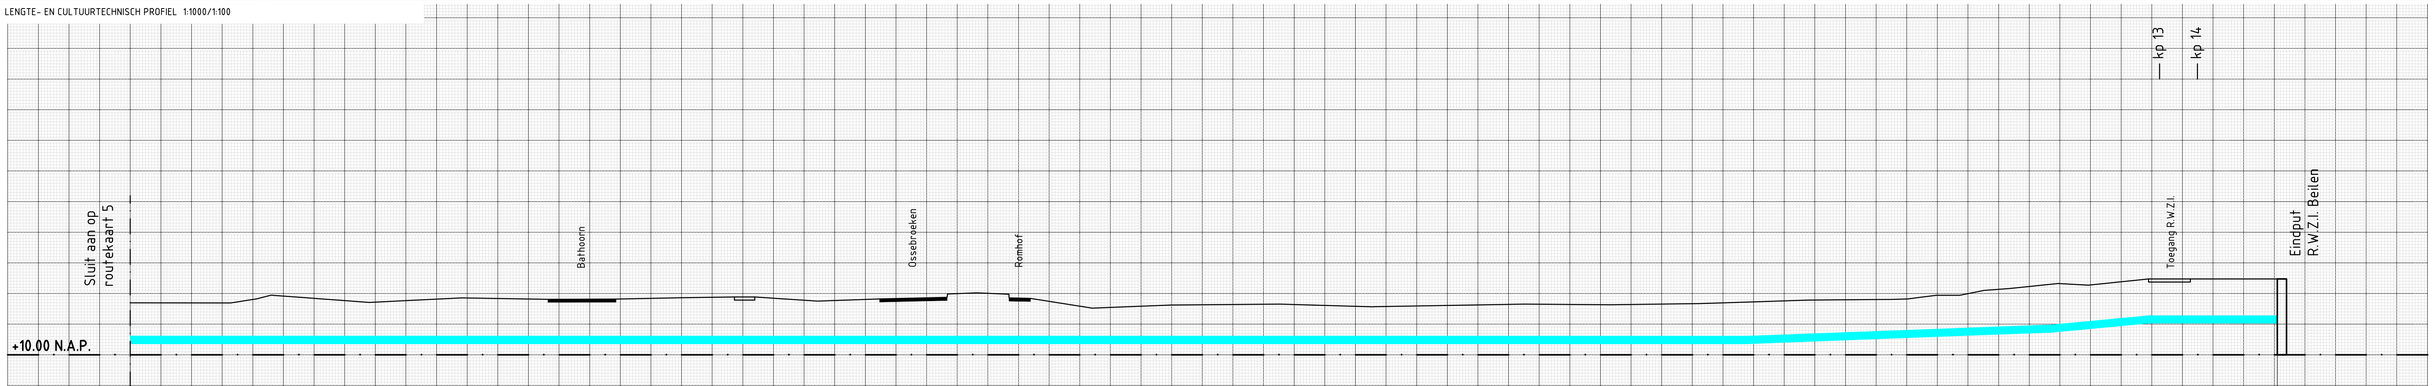

22.5° 22.5° 22.5° 22.5°

AFSTAND IN METERS	3700,00	3732,79	3741,40	3745,94	3778,05	3808,19	3836,38	3858,61	3879,68	3897,27	3903,93	3924,38	3944,68	3966,70	3976,50	3986,86	3993,92	4014,08	4039,99	4075,37	4105,87	4155,19	4183,16	4212,49	4248,04	4267,36	4274,99	4280,36	4289,63	4297,31	4305,33	4313,47	4329,47	4339,28	4358,94	4400,98
HOOGTE MAAIVELD EN SLOOT-BODEM T.O.V. N.A.P.	11,69	11,69	11,83	11,95	11,71	11,86	11,81	11,82	11,86	11,89	11,89	11,75	11,82	11,87	12,02	11,98	11,84	11,52	11,62	11,65	11,57	11,65	11,63	11,67	11,79	11,80	11,81	11,82	11,94	11,94	12,10	12,16	12,33	12,27	12,48	12,48
HOOGTE BOVENKANT LEIDING T.O.V. N.A.P.	10,61						10,61								10,61						10,61			10,61		10,76							11,00		11,28	11,28
MATERIAAL	persleiding pvc Φ250x237,8 mm.																																			

Routekaarten digitaliseren.	RB	06-11-06	B
OMSCHRIJVING WIJZIGINGEN:	TEK.	DATUM	
	FH	7-12-'73	A
	EERSTE UITGAVE		

WIJZIGINGEN

WERK:

Persleiding Hijken - Beilen

OMSCHR.: Routekaart 6

Reest & Wieden waterschap

PEILEN IN m. T.O.V. N.A.P.	GETEKEND BIJ: Headline	NR:	
MATEN IN: m.			
SCHAAL: 1:1000 1:100	FORMAAT	TEK.NR.	BLAD
GETEKEND: Witteveen en Bos	A1	3-5-2/45	6 VAN 6
DATUM: 7-12-1974			