



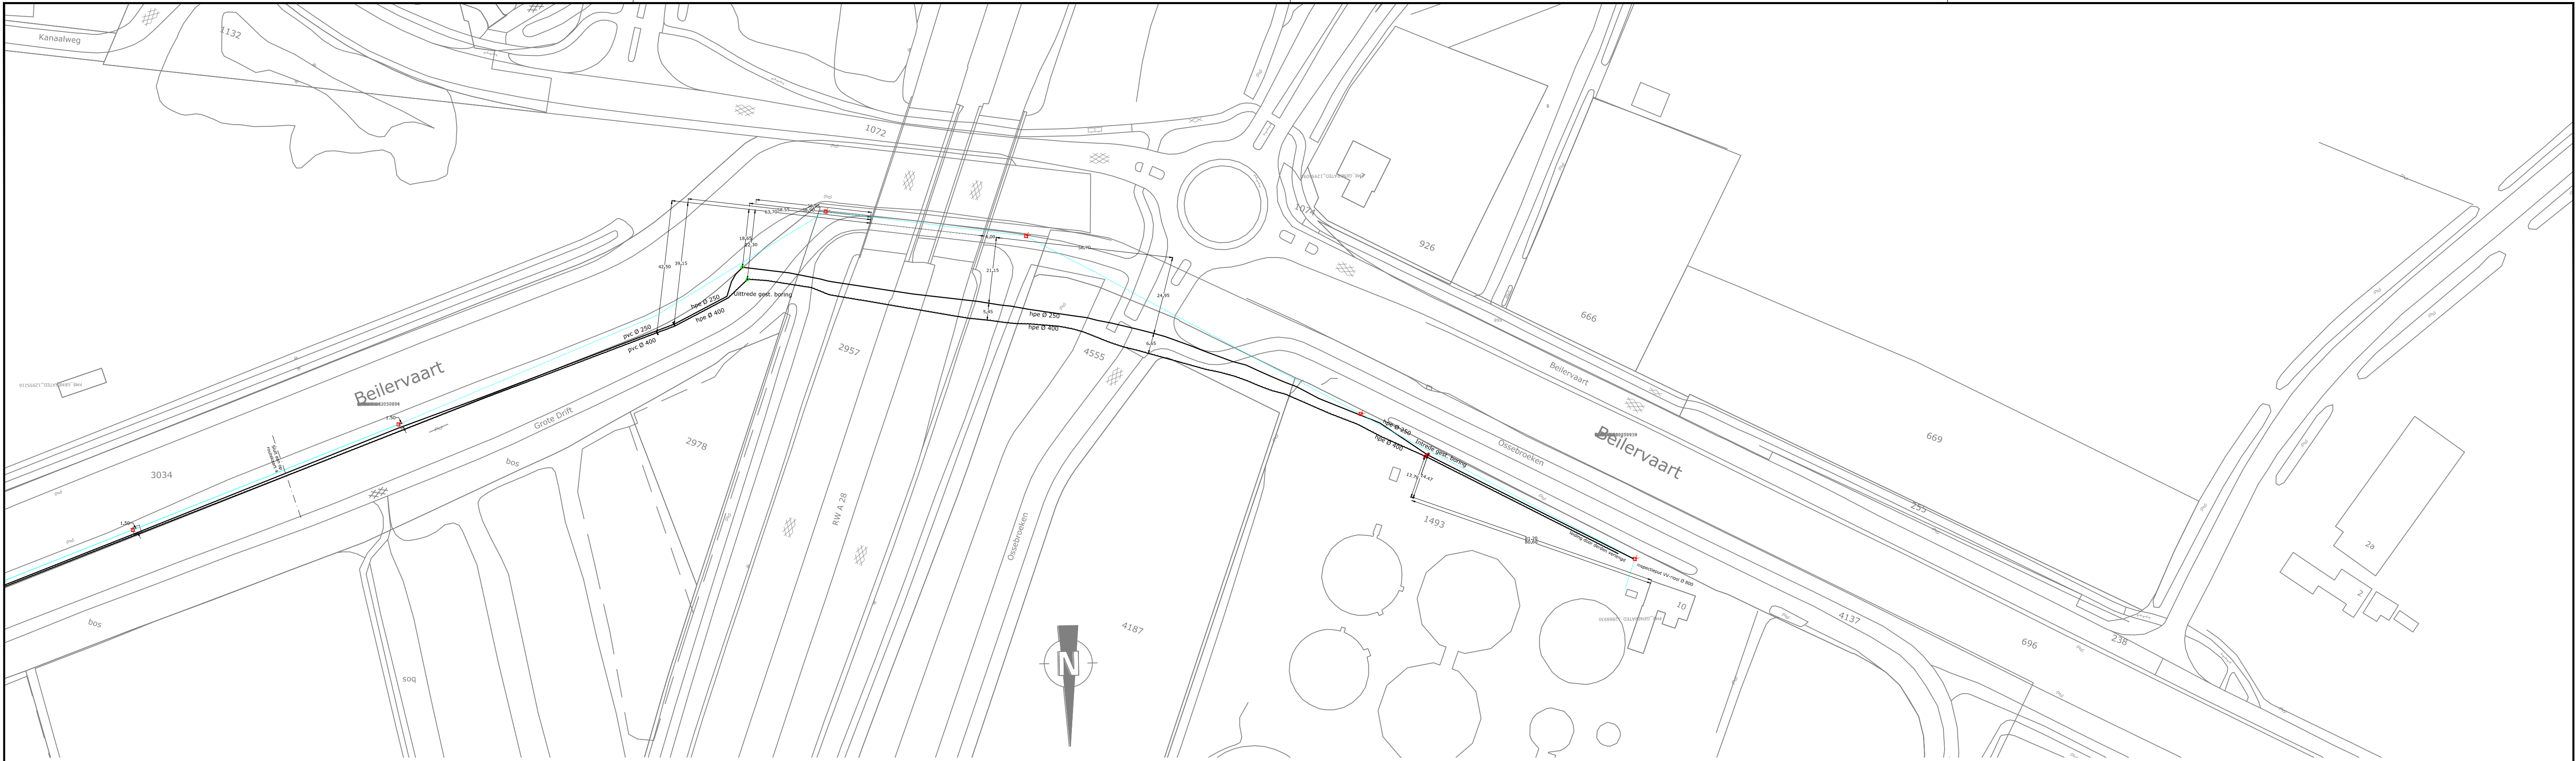

CULTUUR TOESTAND	berm	hw	a	berm	asfalt	berm	shoot	berm	a	klinkers	a	grasveld	a = asfalt, hw = houtwal
PERCEEL NR.	3034	4220			2957				4555		1493		
LEIDING LENGTE PERCEEL (m)	152.59	30.04			73.12				88.43		58.10		

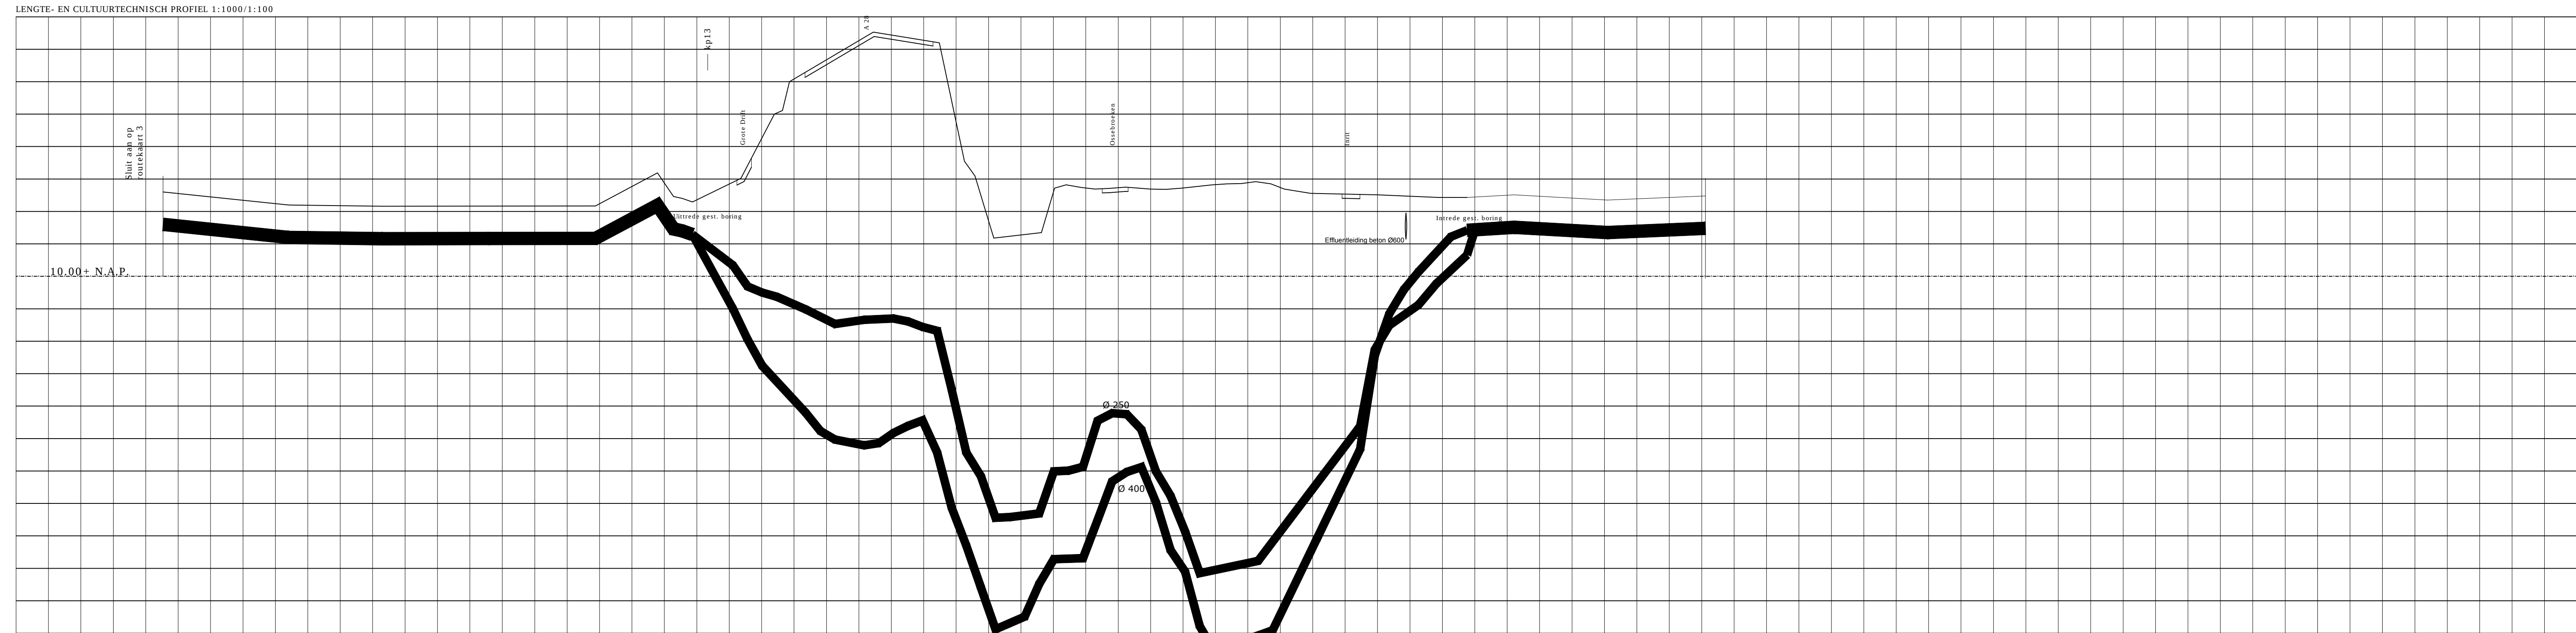

LEIDINGDETAILS		Ø 250		Ø 400	
MATERIAAL		persleiding pvc Ø 250x235.4 mm	persleiding pvc Ø 400x376.6 mm	persleiding pvc Ø 250x235.4 mm	persleiding pvc Ø 400x376.6 mm

SCHAAL 1 : 100

OMSCHRIJVING WUZZINGEN:		14-3-2011 12:38:33		WUZZINGEN	
WERK: Persleiding Zuidmaten - RWZI Beilen					
OMSCHR.: Routekaart 4					
PEILEN IN m. T.O.V. N.A.P.		GETEKEND BIJ: Lareco Nederland B.V.		NR:	
MATEN IN: m		FORMAT: A1		TEK.NR. 03-05-11	
SCHAAL: 1:1000 1:100		GETEKEND: OostraE		BLAD: 004 VAN 4	
DATUM: 14.03.11					