



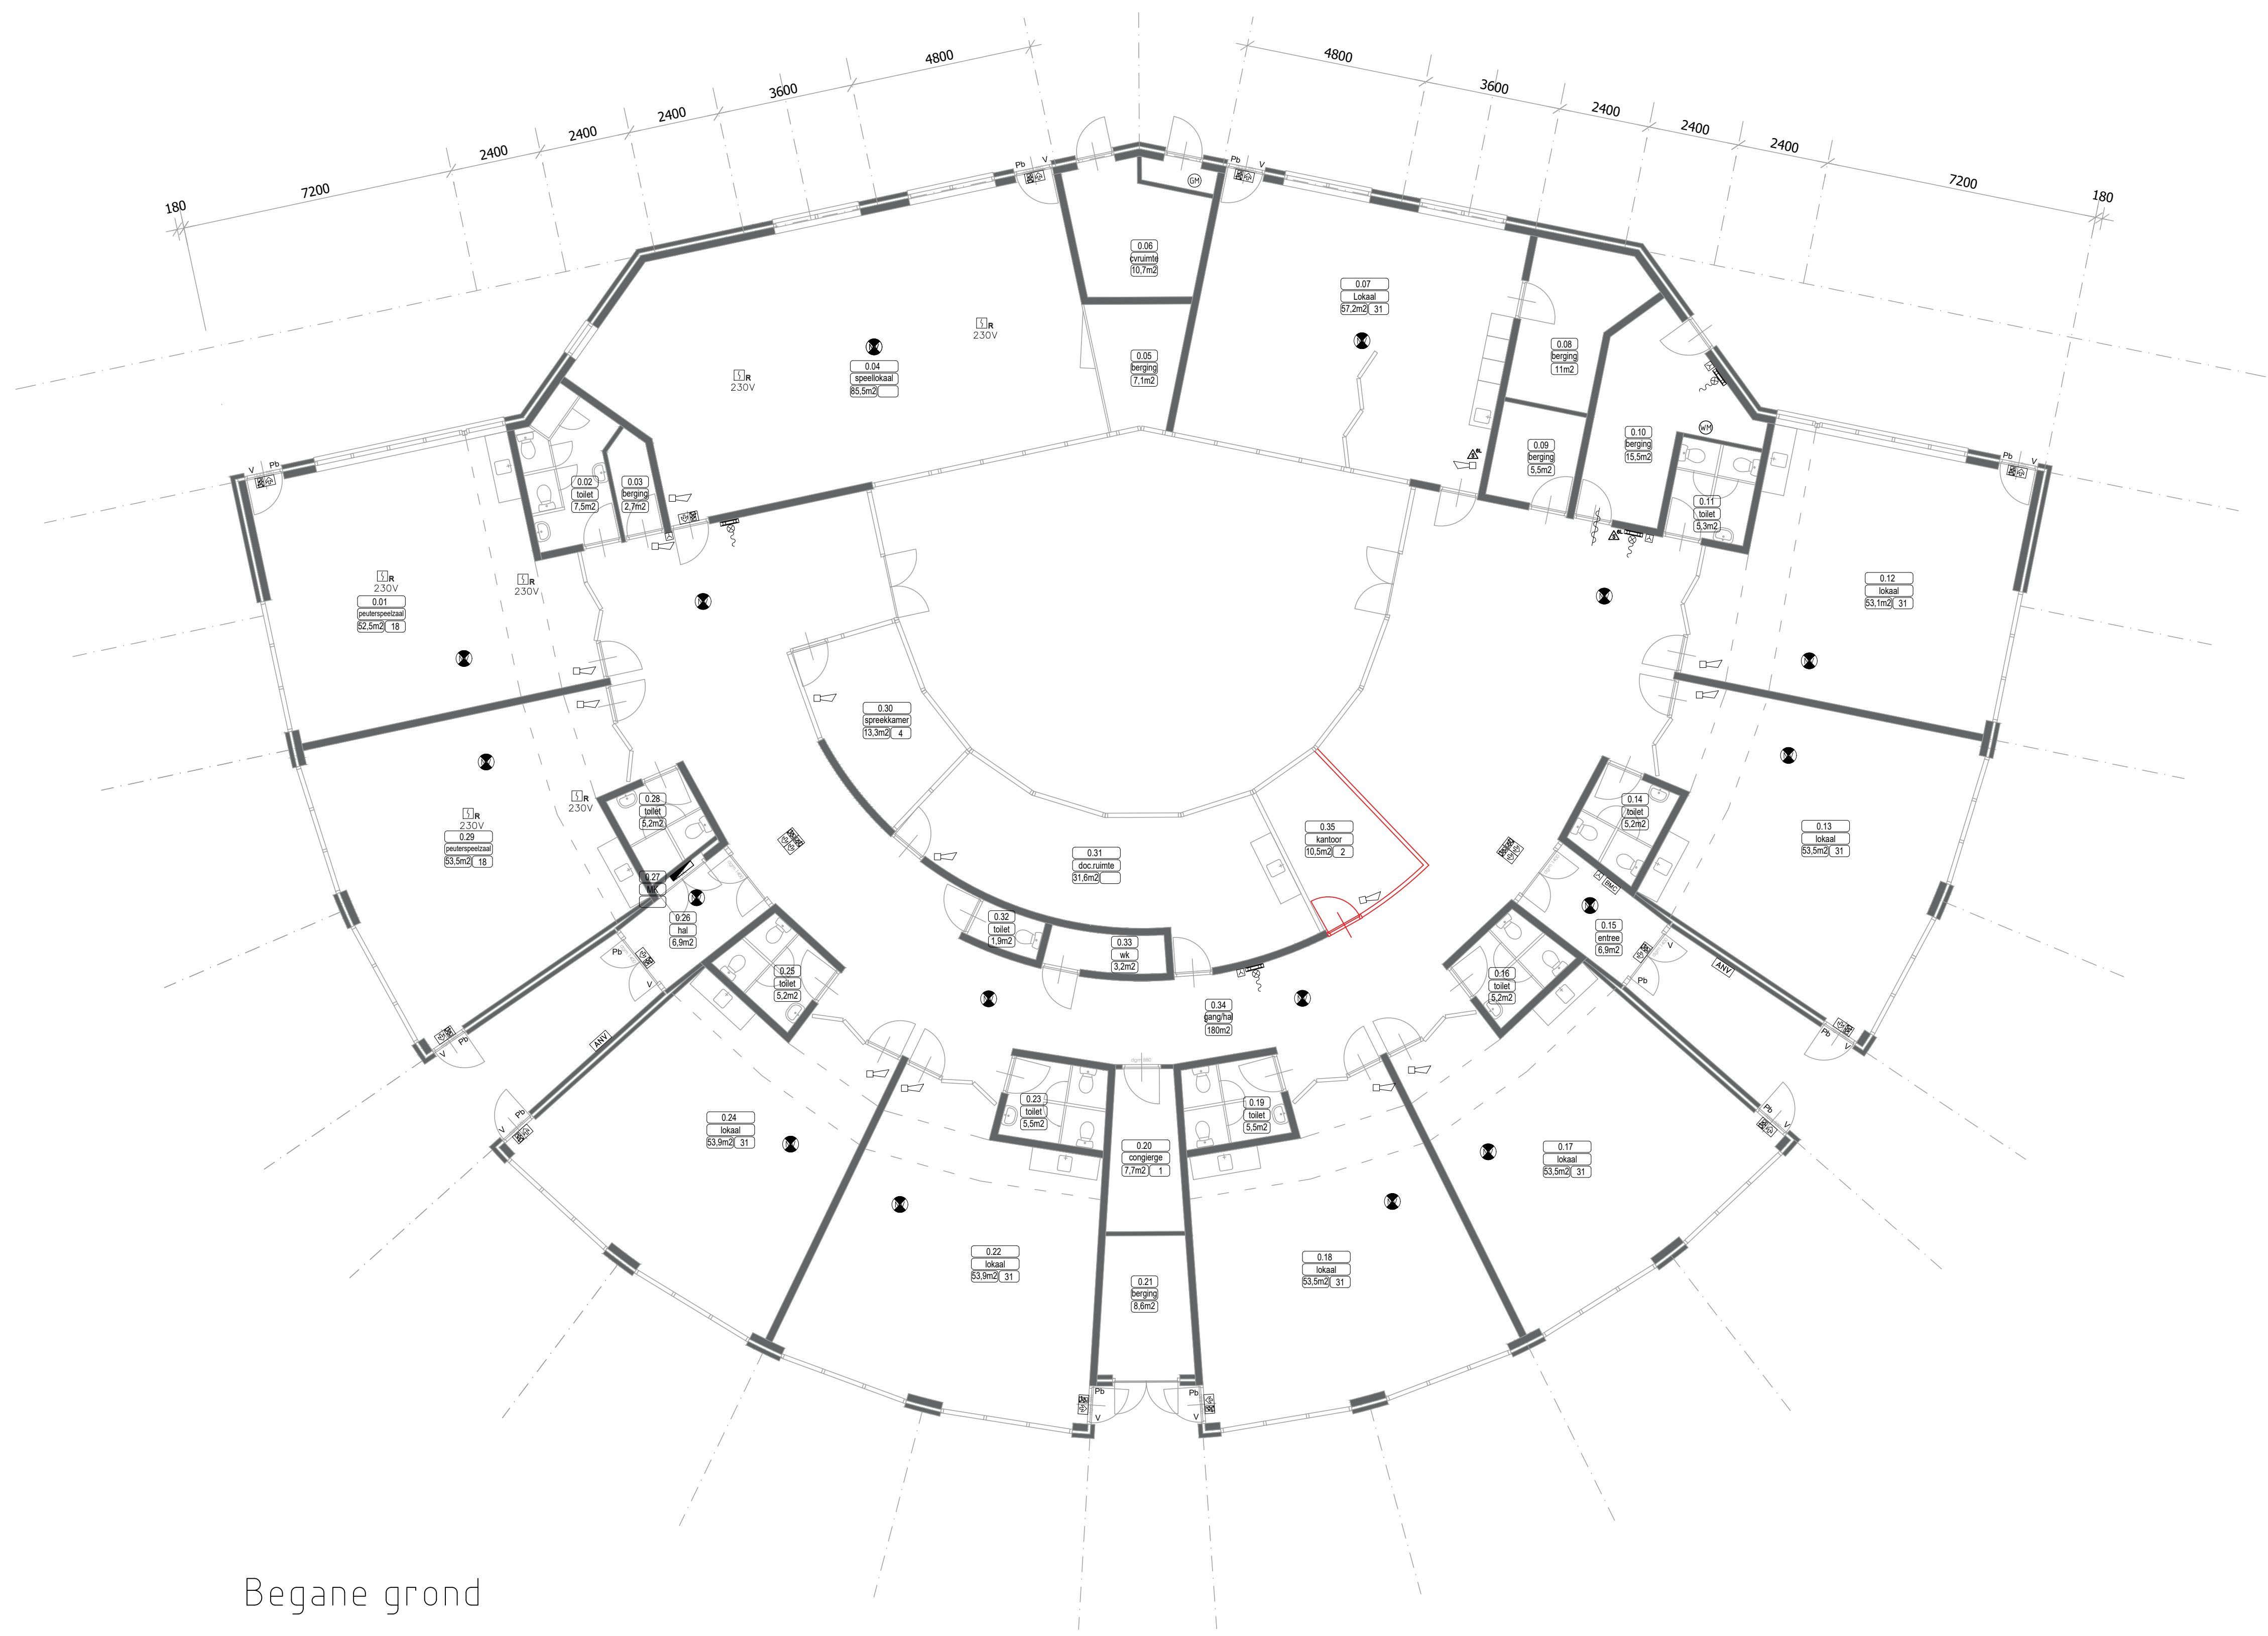


Begane grond

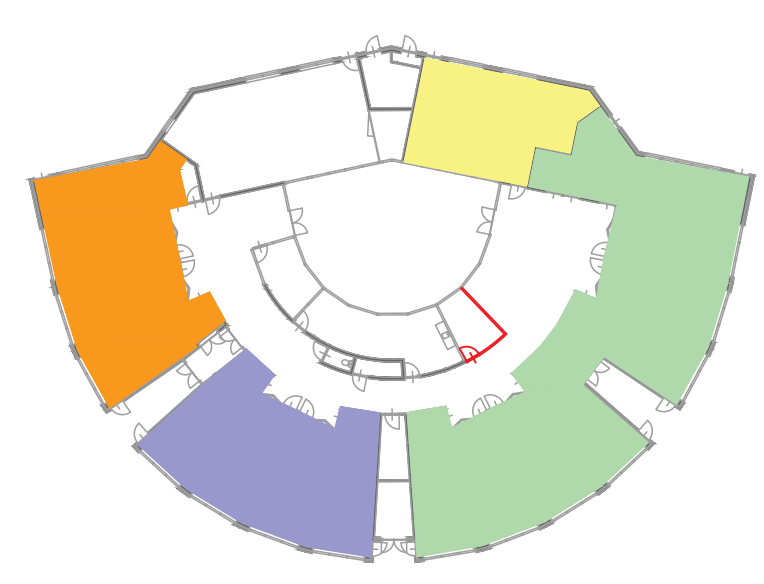

RENVOOI	
	Wanden (bestaand)
	Wanden (nieuw)
	Peilmaat
	Peilmaat
	Zelfsluitend
	Deur te openen zonder gebruik te maken van secundair voorwerp
	Vluchtroute
	Verdeelbord
	Gasmeter
	Watermeter
	Brandslanghaspel, 20m
	Schuimblusser
	Koolstofblusser
	Brandmeldcentrale
	Slow-whoop
	Handmelder Brand t.b.v. ontruimingsalarm (Kleur rood)
	Ruimte voorzien van rookmelder(s)
	Noodverlichtings armatuur
	Noodverlichtingsarmatuur met pictogram

BVO begane grond = 1039,1 m2
Gebruiksoppervlak = 967,5 m2
Maximaal aantal personen = 287

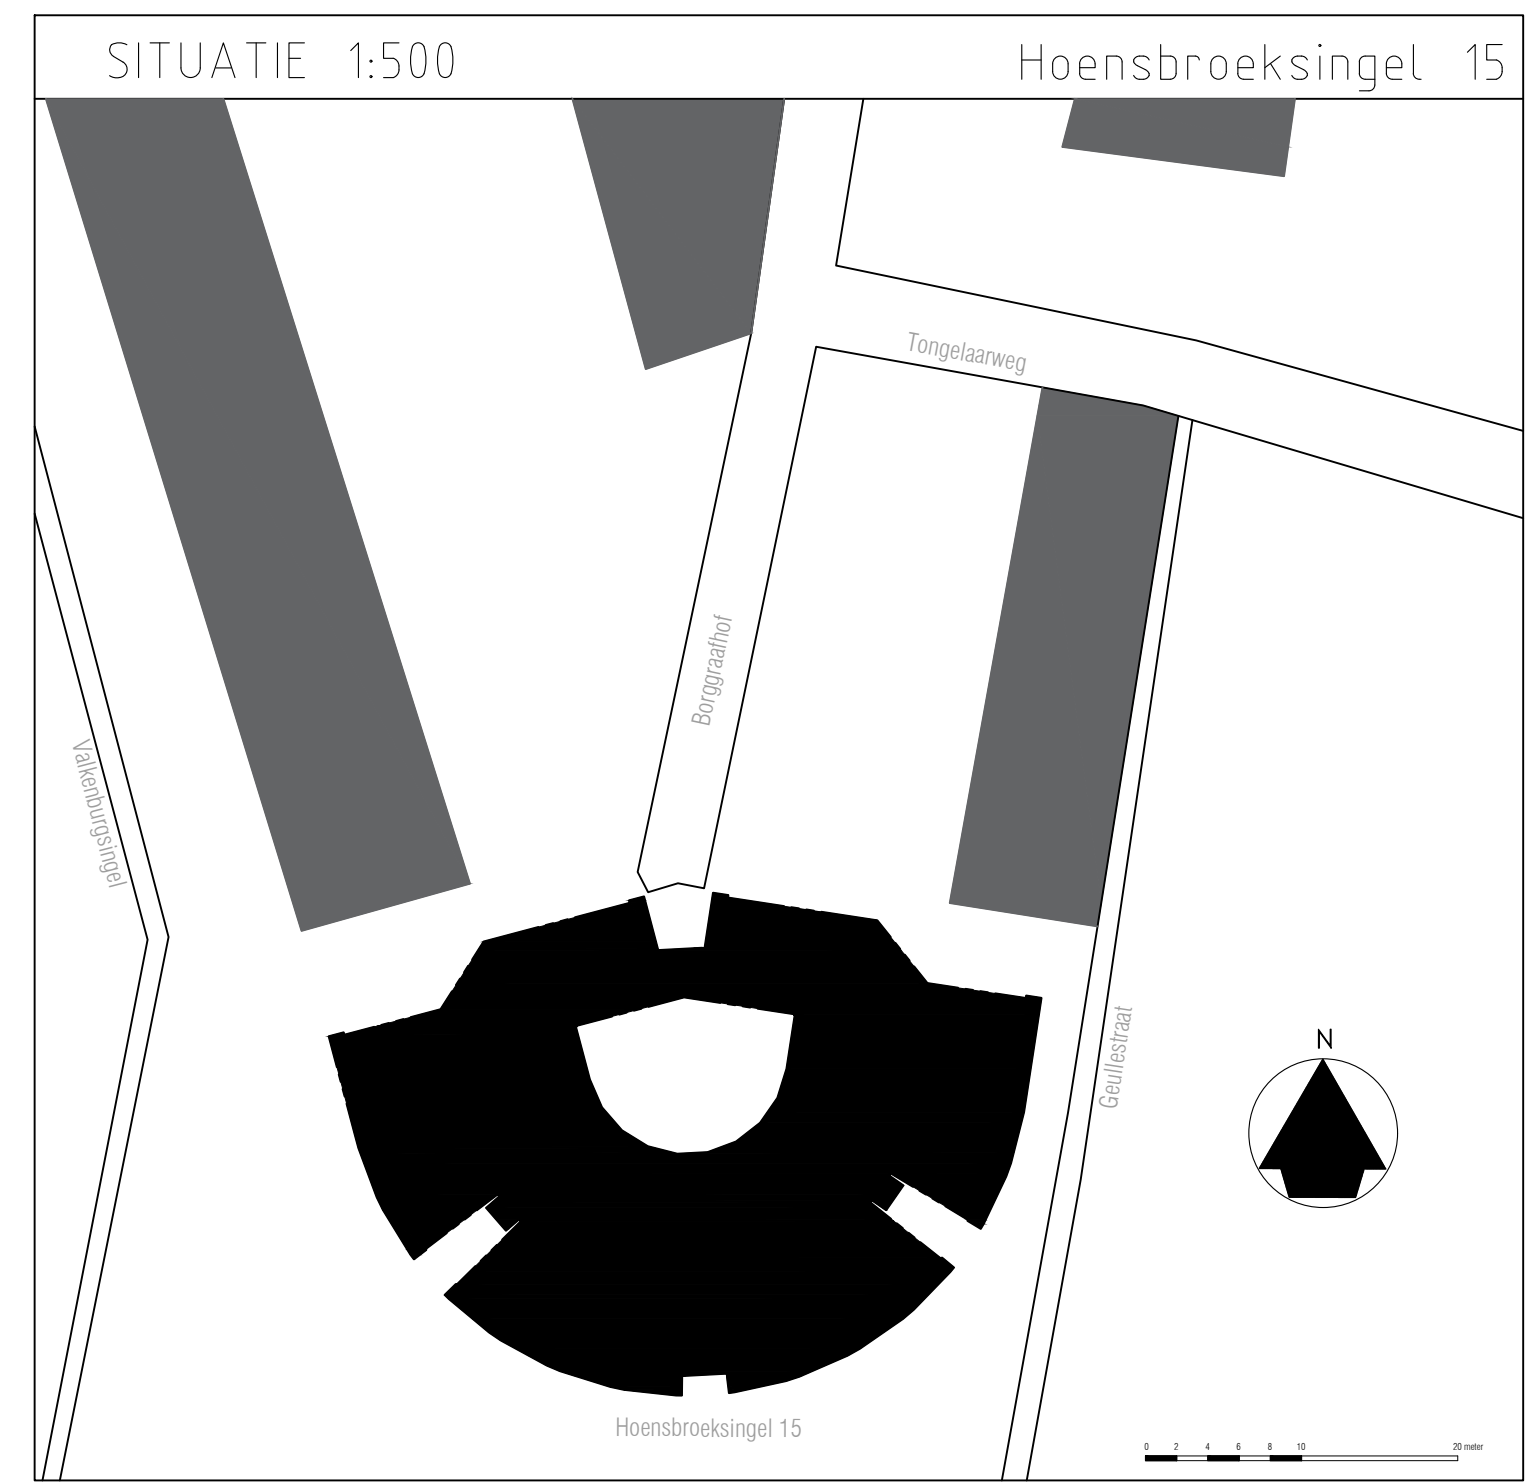

B		msi		aanpassing ruimten	
A	16-06-2020	msi	msi	Omschrijving	
Revisie	Datum	Getekend	Gecontroleerd	ALLE MATEN IN HET WERK CONTROLEREN.	
Opdrachtgever	PCBO		Datum	: 11-06-2020	
Project	PCBO		Schaal	: 1:100	
Gebruiksmelding		Gecontroleerd: MSI		Blad	: 1 van 1
Begane grond		Formaat		: A1	

